


SKÝRINGAR:  
TEIKNINGIN ER REYNDARTEIKNING OG SÝNIR EINGÖNGU BREYTINGAR Á FRÁRENNSLISLÖGNUM OG NEYSLUVATNSLÖGNUM Á SVÆÐI INNAN SKÝSINS.


NÝJAR FRÁRENNSLISLAGNIR ERU PP PLASTLAGNIR. NEYSLUVATNSLAGNIR ERU ÁLPEX LAGNIR.

- DN NAFNMÁL PÍPU, U.Þ.B. INNANMÁL
- EV ELDHÚSVASKUR
- HL HANDLAUG
- NH NEYSLUVATN HEITT
- NK NEYSLUVATN KALT
- RV RÆSTIVASKUR
- SB STURTUBAÐ
- VS VATNSSALERNI

RÚMMYND 1:50

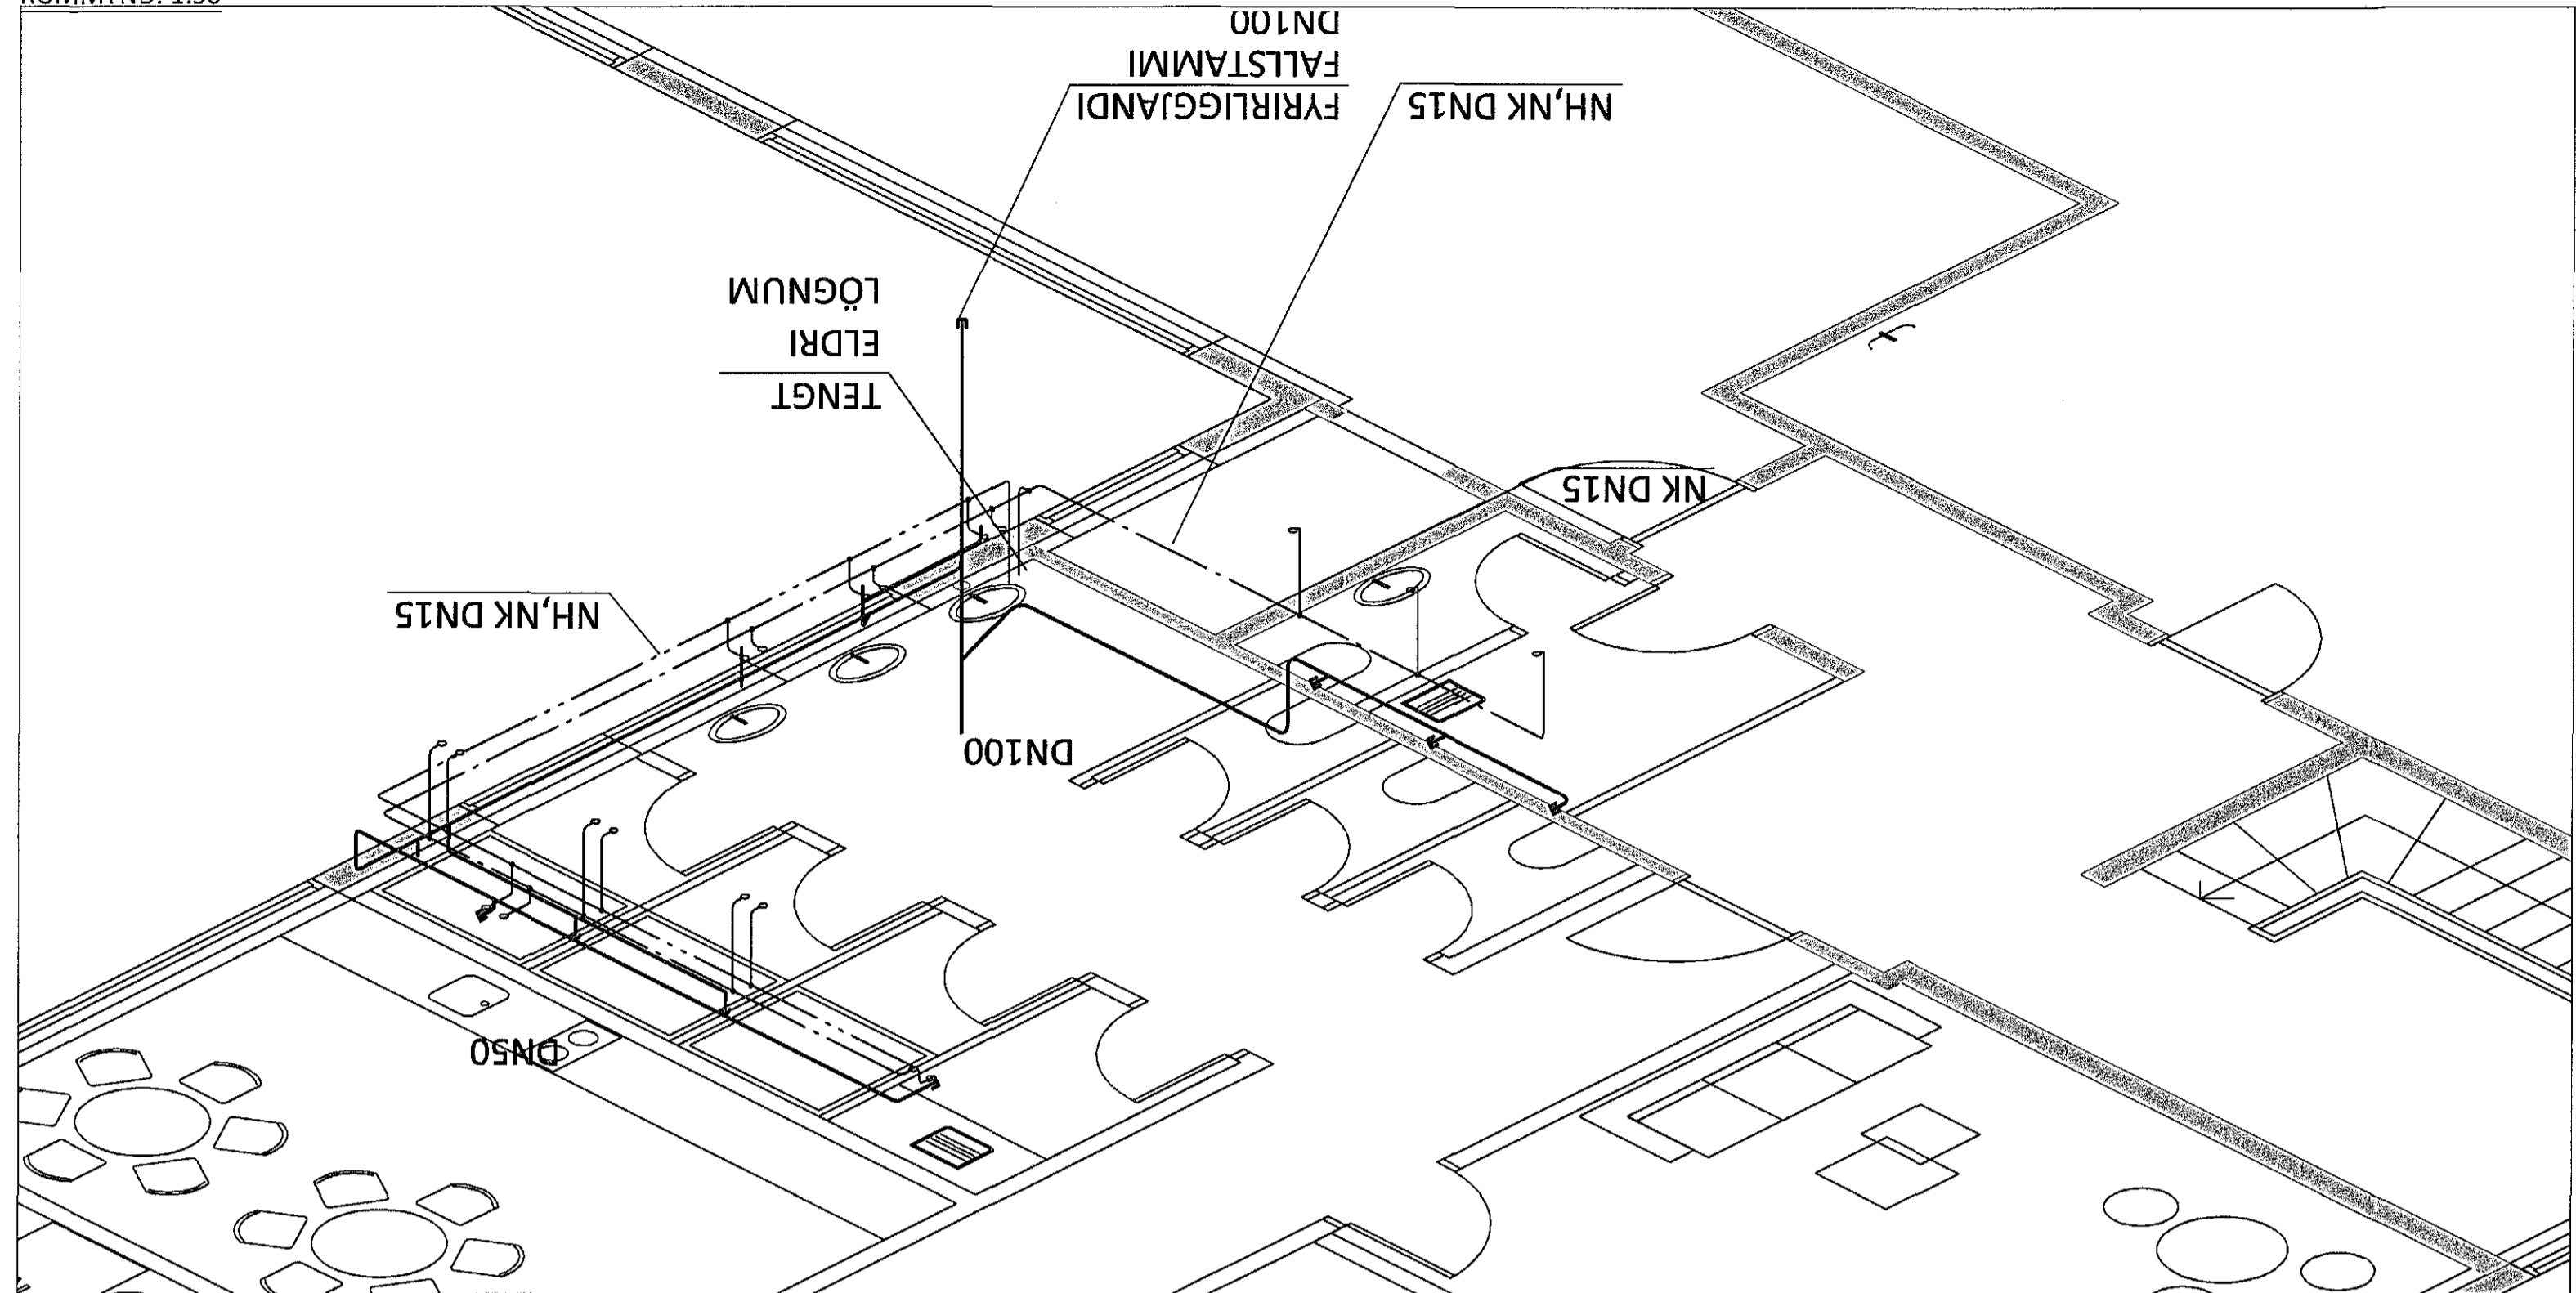

GRUNNMYND 1:50

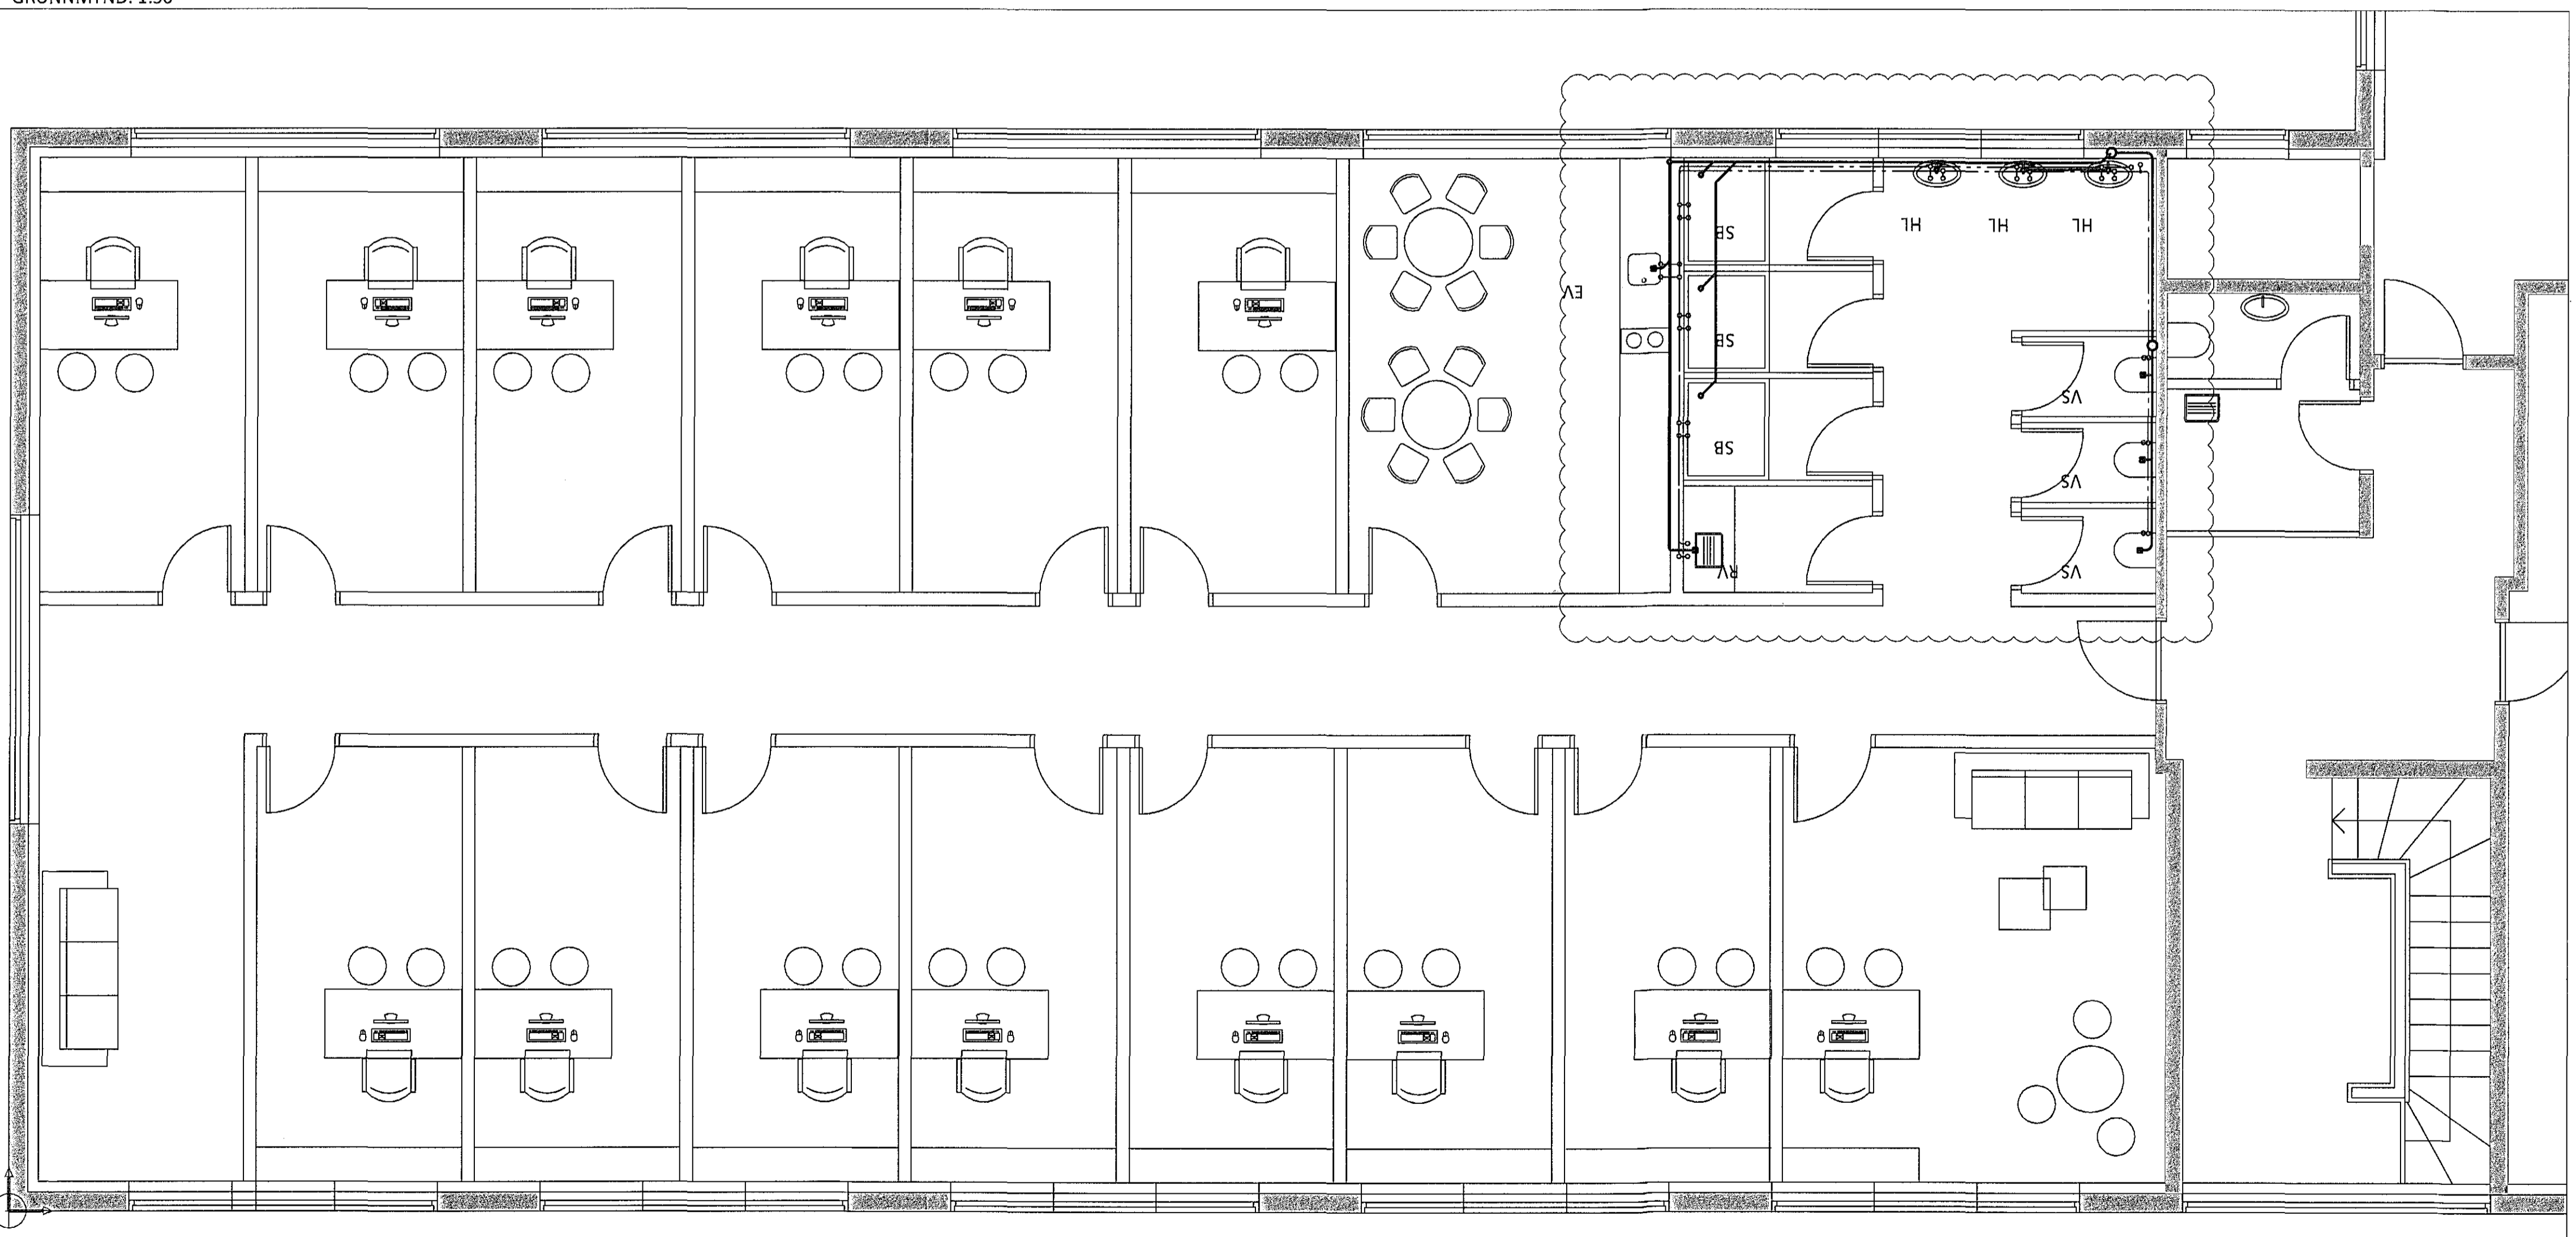

ÁRITUN HÖNNUNARSTJÓRA:

BR.	DAGS.	BREYTING



TRÖNUHRAUN 1 HAFNARFIRÐI  
SKRIFSTOFUHÚSNÆÐI  
FRÁRENNSLIS- OG NEYSLUVATNSLAGNIR  
3. HÆÐ  
GRUNNMYND OG RÚMMYND

SAMÞYKKT Högni Hróarsson 190765-3349

HÖNNUÐUR	YFIRFARID	DAGS. ÚTG.	DAGS. BREYT.
HH	hogni@ferill.is	03.08.16	
MKV. (A3)	VERKNR.	TEIKN. NR.	BREYT.
1:50	16079	3 - 31	