



Samþykkt þann  
15 SEP 2016  
Byggingarfulltrúinn í Hafnarfirði  
F.n. Sigurður Steinar Jónsson

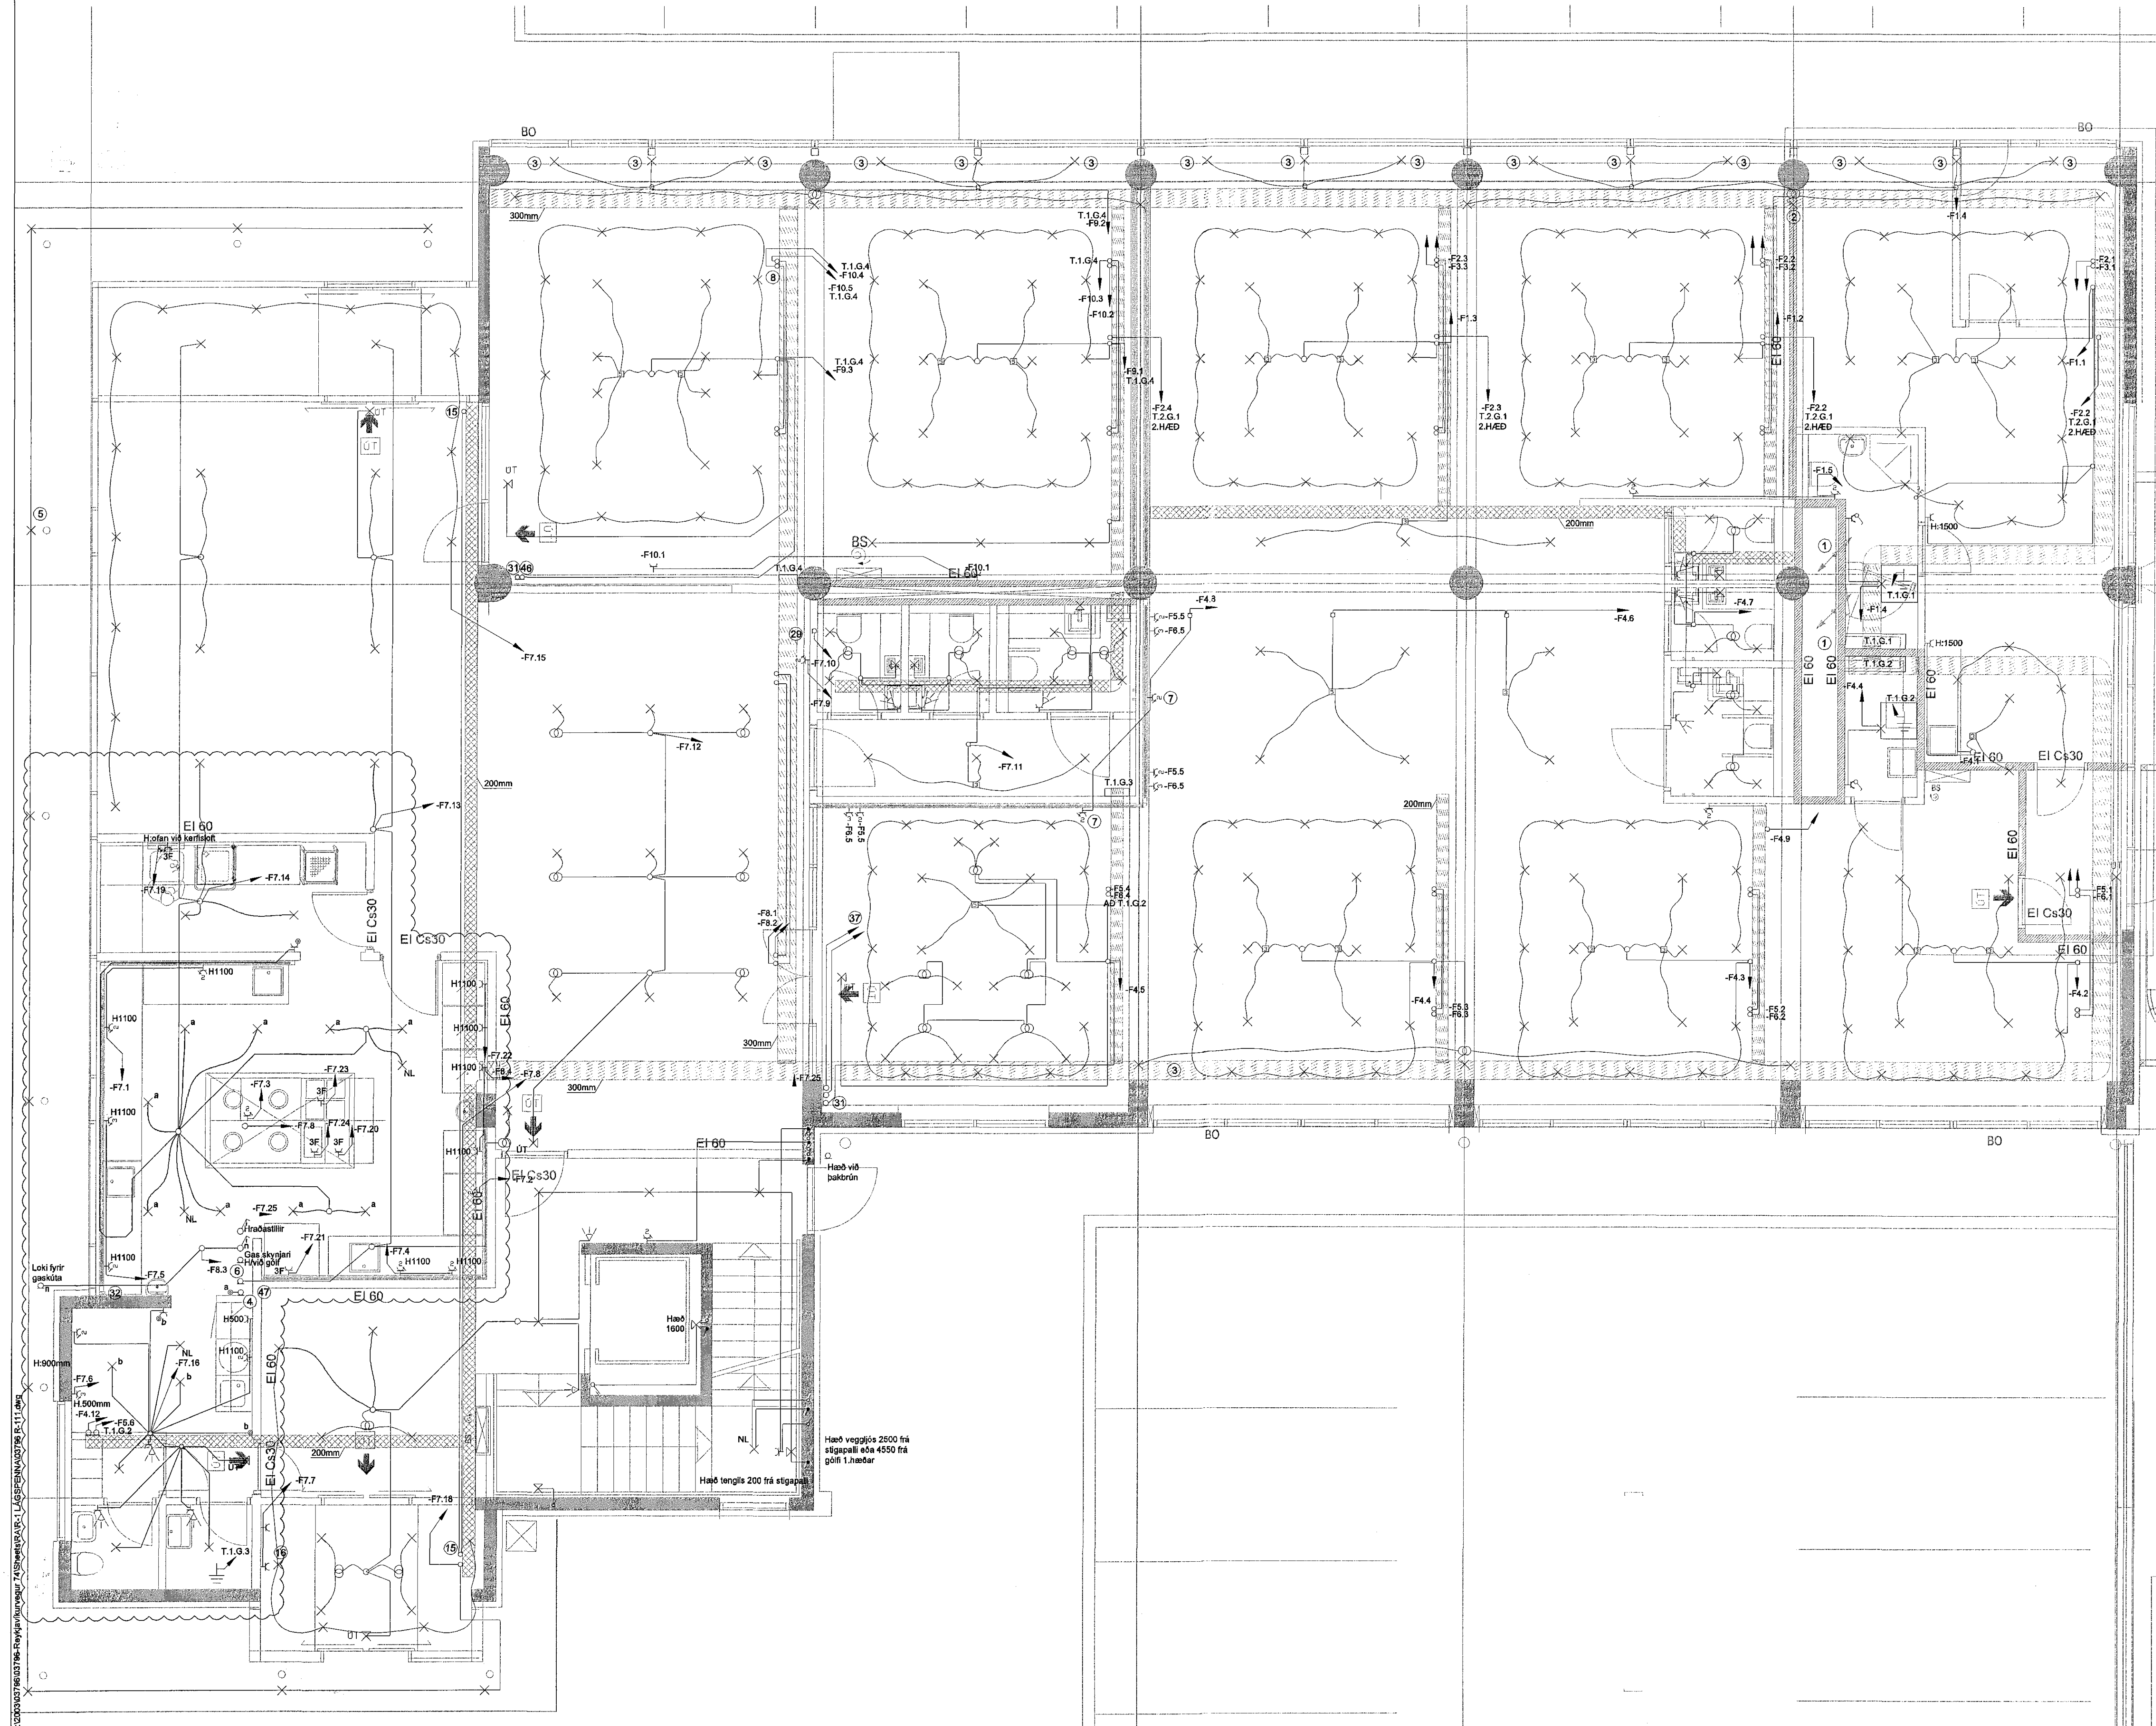

REYKJAVÍKURVEGUR 74

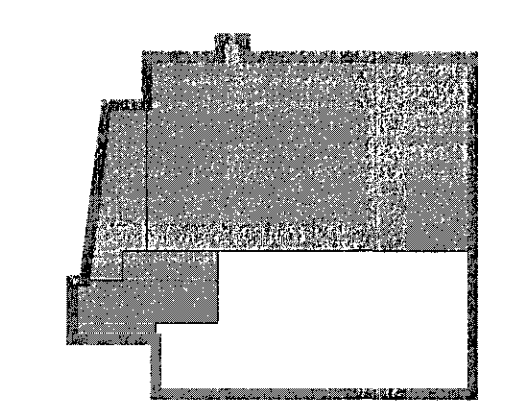

3h  
2h  
1h  
kj

D	12.08.16	Eldhús og starfsmanna aðstaða	BSG/ÖG
C	12.05.2008	ÝMSAR BREYTINGAR	HJBG
B	09.03.2008	ÝMSAR BREYTINGAR	HJBG
A	10.01.2008	BREYTTIR GRUNNAR	HJÖG
Úg. Dags.	Skyring		Hannað/yfirlit

**VSB**

VERKFRÆÐISTOFA

BÆJARHRAUN 20 · 220 HAFNARFJÖRÐUR · KENNIT. 710766-2899  
vsb@vsb.is · Sími 585 8600 · Fax 585 8610 · www.vsb.is

Áritun aðhöfnunaraðila  
ÖRN GUDMUNDSSON KT: 220961-2739  
Verkhall  
REYKJAVÍKURVEGUR 74  
HAFNARFIRÐI

Verkhúsið  
RAFKERFI  
LÁGSPENNA  
GRUNNMÝND 1.HÆÐ

Hannað	Teiknað	Yfirráð	Kvartál	Síða
HJ	HJ	ÖG	1:50	1
Dags.	Verkhall	Telning	Útgáfa	
08.12.2005	03796	R111	D	