



Samþykkt þann
15 SEP 2016
Byggingarfulltráinn í Hafnarfirði
F.h. Sigurður Steinar Jónsson

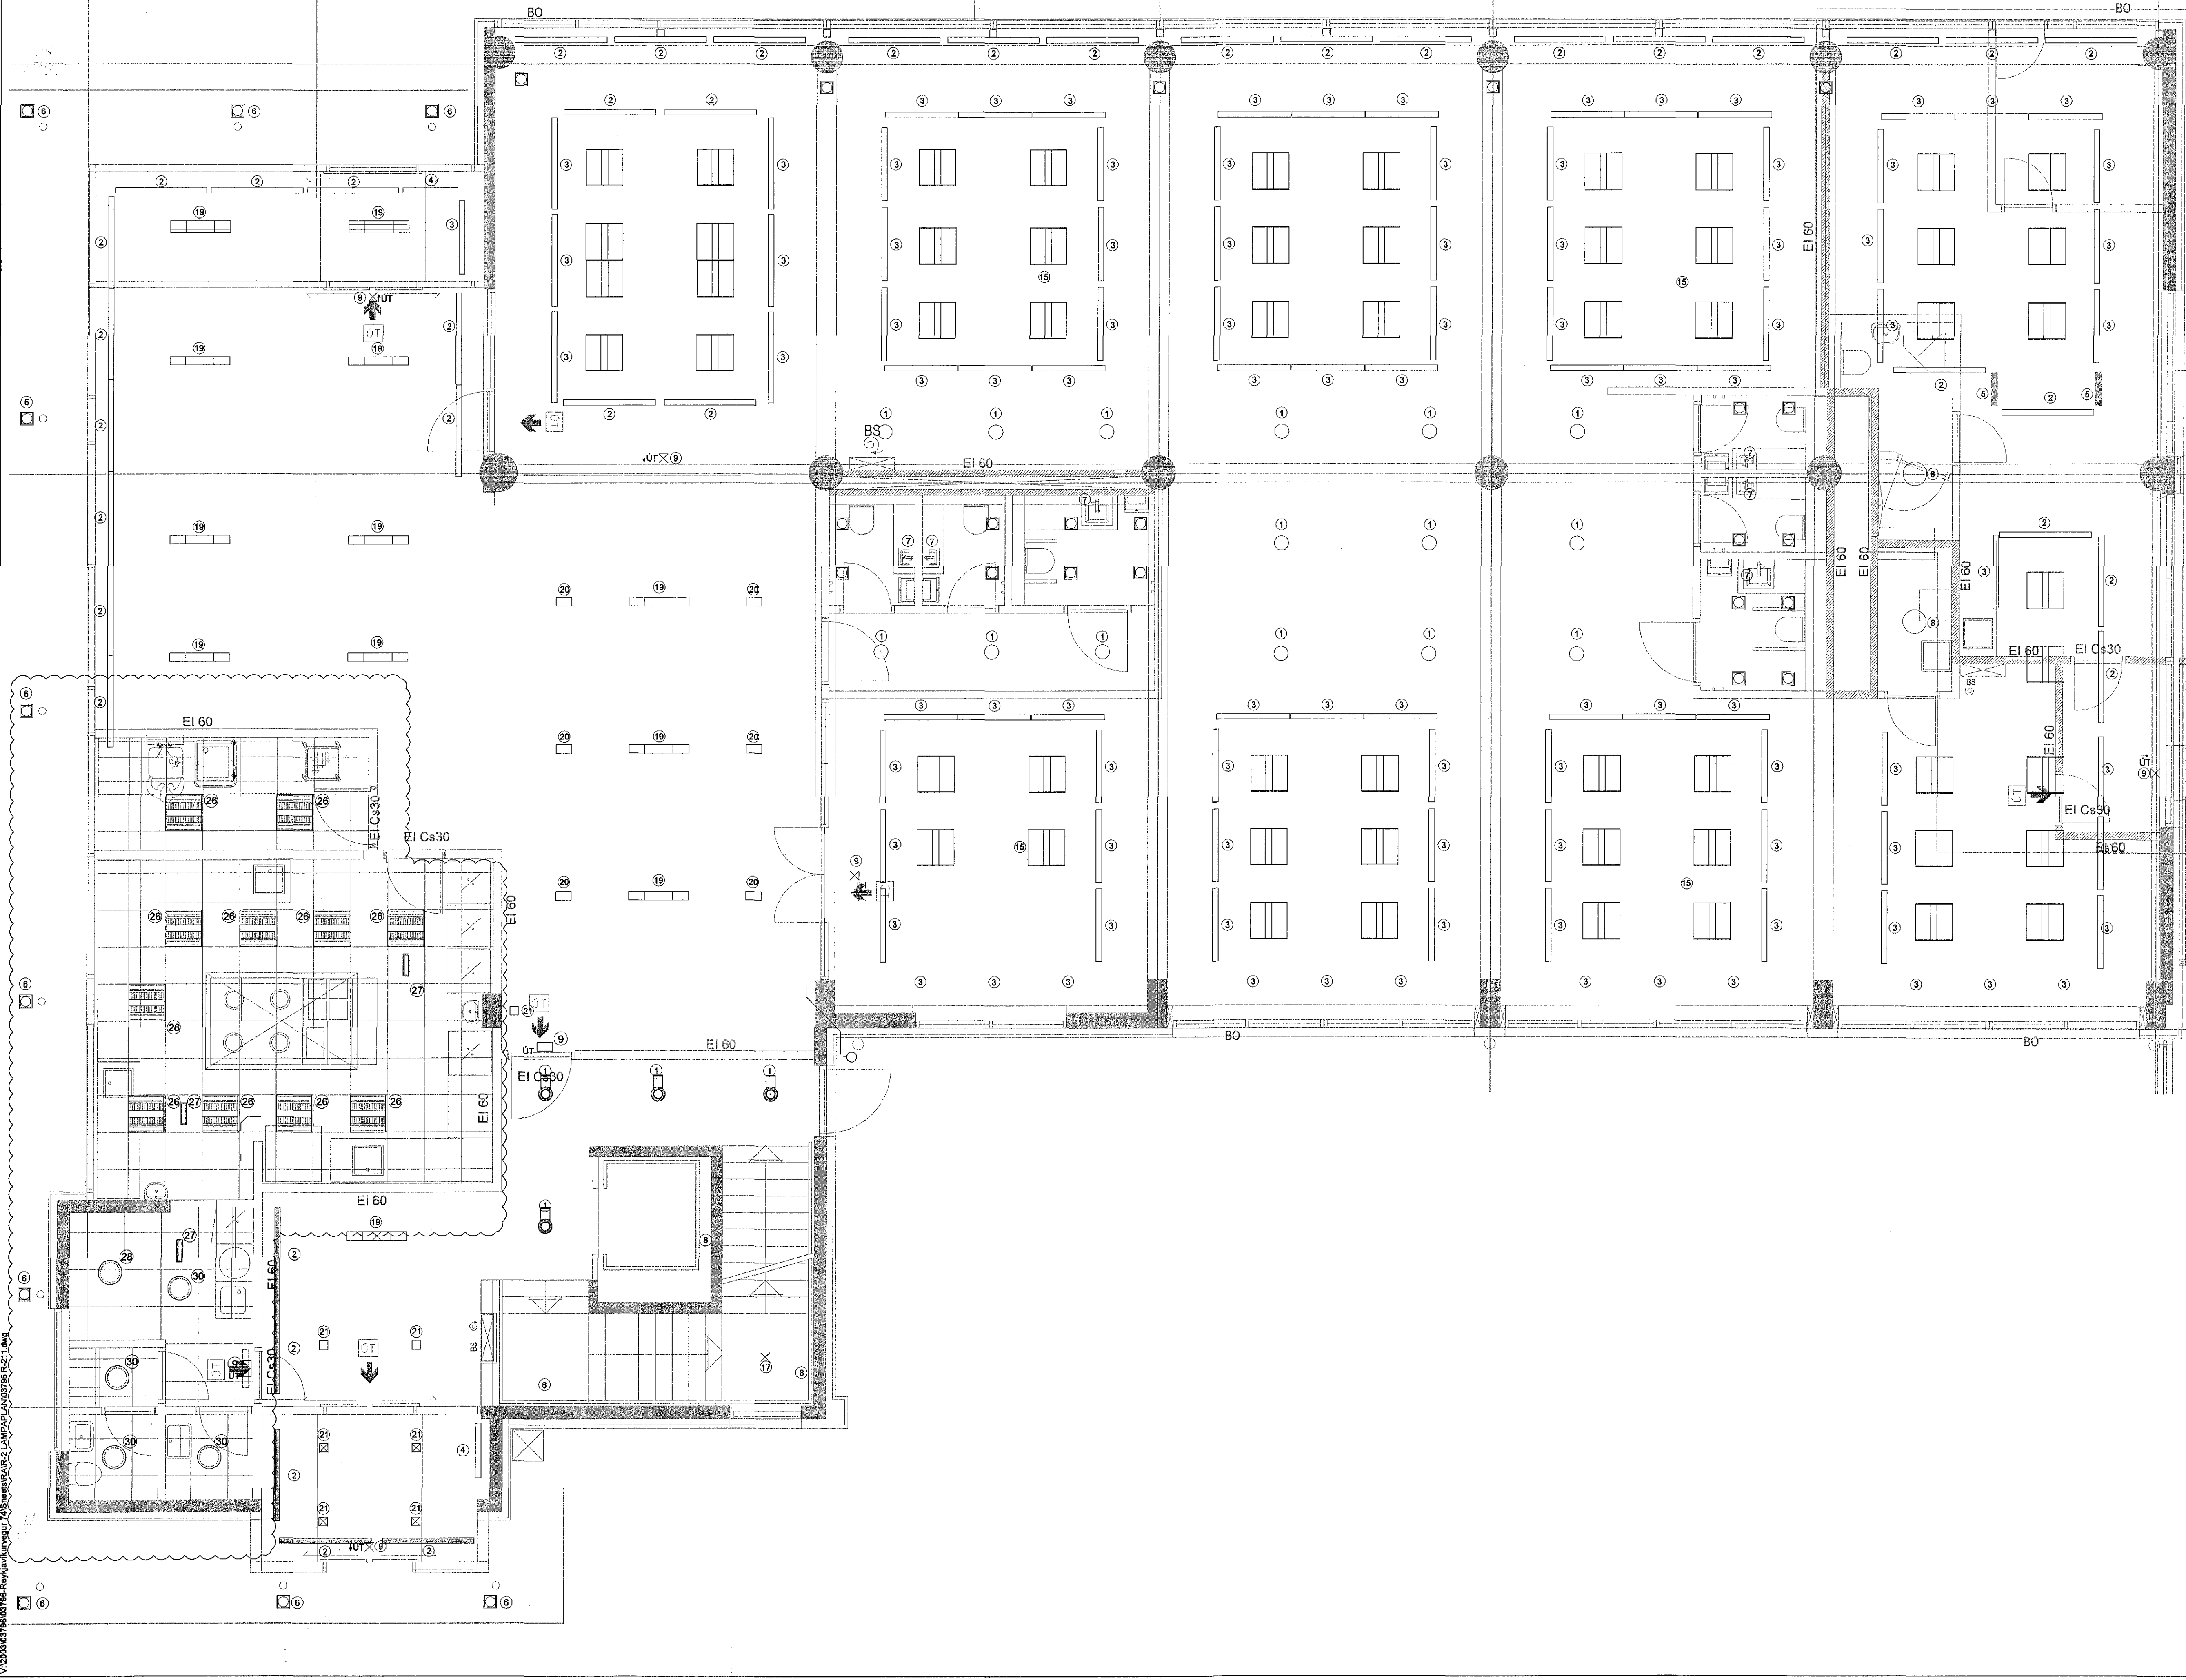

REYKJAVÍKURVEGUR 74

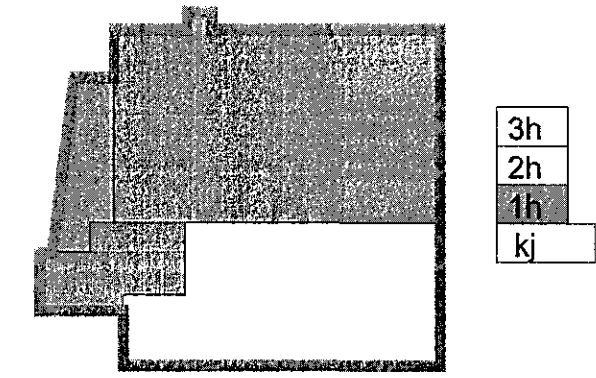

D	12.08.16	Eldhúis og starfsmanna aðstaða	BSG/ÖG
C	12.05.2008	ÝMSAR BREYTINGAR	HJ/BG
B	06.03.2006	ÝMSAR BREYTINGAR	HJ/BG
A	10.01.2006	BREYTTIR GRUNNAR	HJ/ÖG
Útg. Daga	Gjafir		Hannað/Yfirfarið

VSB

VERKFRÆÐISTOFA

BEIJARHRAUN 20 · 220 HAFNARFJÖRÐUR · KENNIT. 710796-2899
vsb@vsb.is · Sími 555 9600 · Fax 555 9610 · www.vsb.is

Áritun skrifborðsávar
ÖRN GUDMUNDSSON Kt. 220961-2739

Verkefni
REYKJAVÍKURVEGUR 74
HAFNARFIRÐI

Verkið
RAFKERFI
LAMPAPLAN
1.HÆÐ

Hannað	Teiknað	Yfirgátt	Kvæði	/A1	Síða
HJ	HJ	ÖG	1:50	/A1	1
Daga	08.12.2005	Verkefni	03796	Teikning	R211
				Útgáfa	D