



Samþykkt þann
15 SEP 2016
Byggingarfulltrúinn í Hafnarfirði
F.h. Sigurður Steinar Jónsson

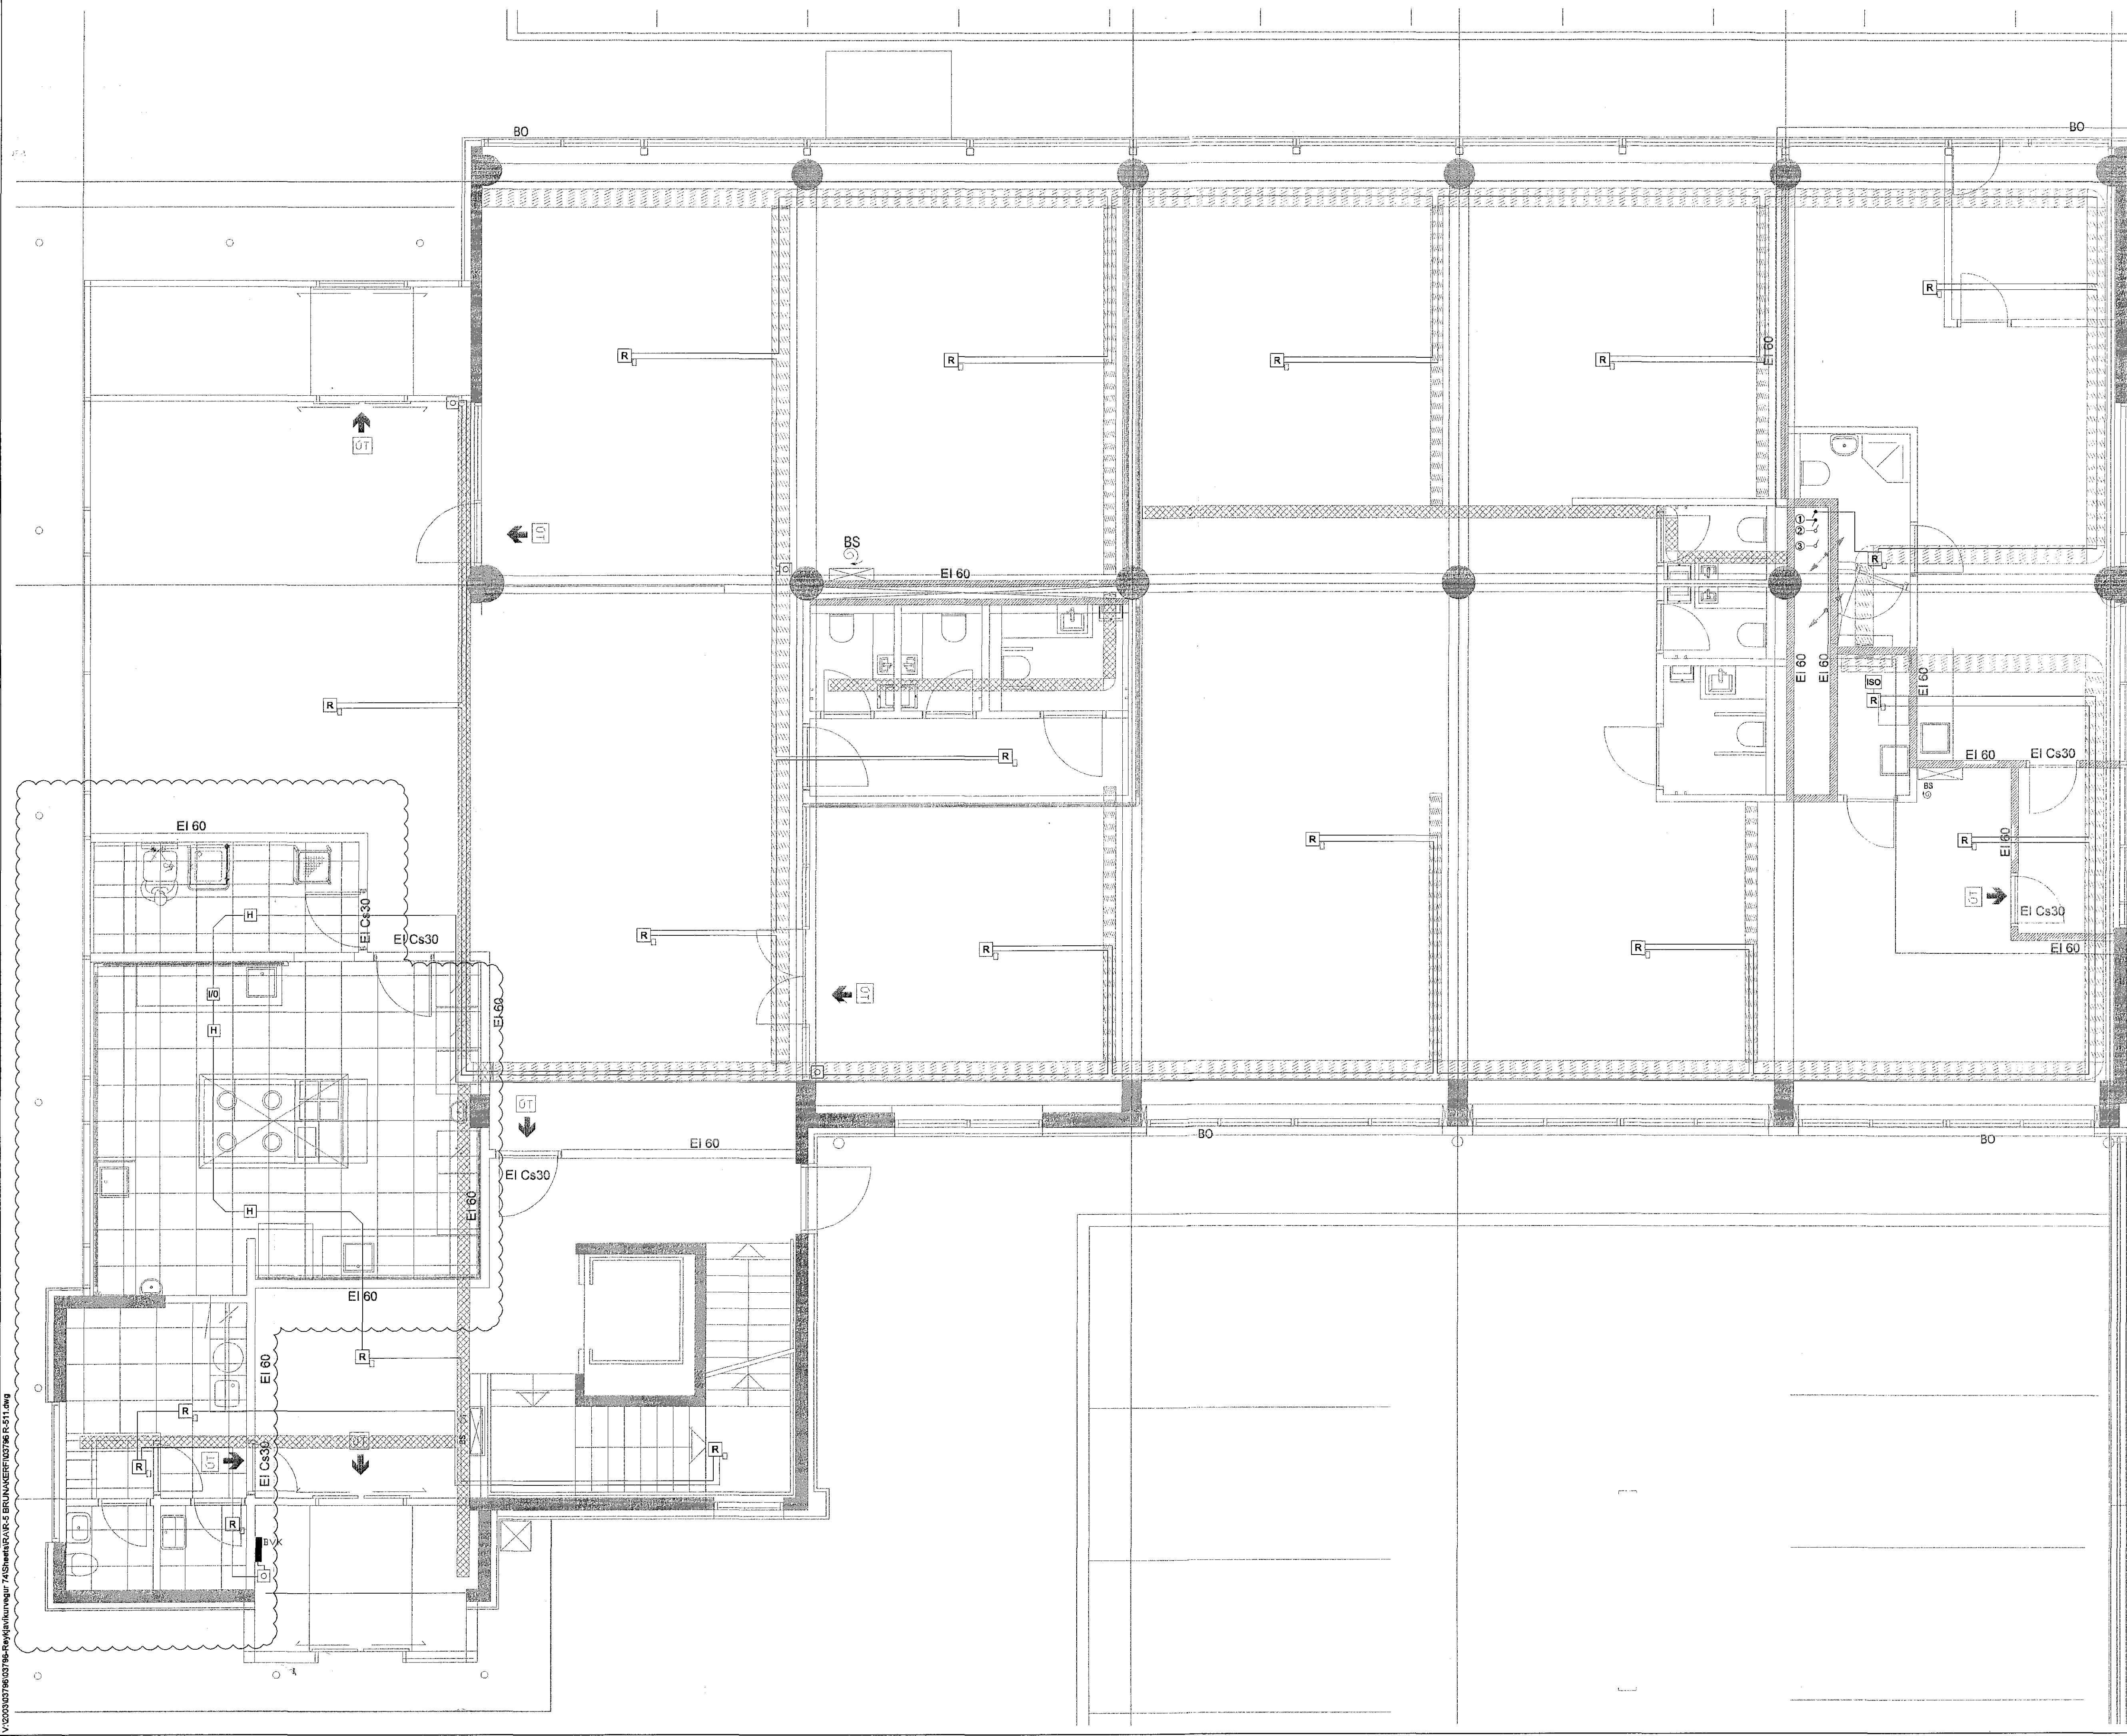

REYKJAVÍKURVEGUR 74

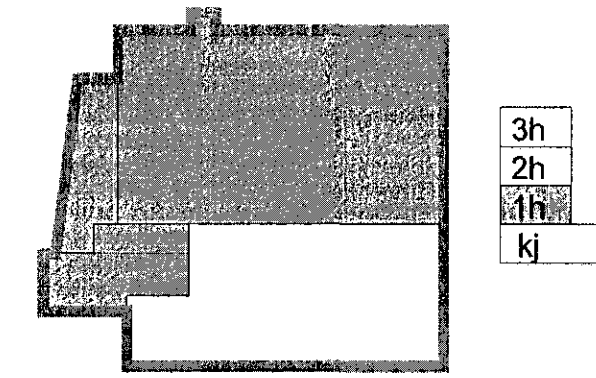

C	12.08.16	Eldhúsi og starfsmanna aðstaða	BS3/OG
B	12.05.2006	YMSAR BREYTINGAR	HJ/B3
A	10.01.2006	BREYTTIR GRUNNAR	HJ/OG
Útg. Dags.	Skýring		Hanna/Yrferið

VS

VERKFRÆDISTOFA

BÆJARHRAUN 20 · 220 HAFNARFJORDUR · KENNIT. 710796-2899
vsb@vsb.is · Sími 585 8600 · Fax 585 8610 · www.vsb.is

Árinn sérhönnuður
ÖRN GUDMUNDSSON Kt: 220961-2739
Verkefni
REYKJAVÍKURVEGUR 74 30 01070 369
HAFNARFIRÐI

Verkefni					
RAFKERFI					
BRUNAVIÐVÖRUNARKERFI					
GRUNNMYND 1.HÆÐ					
Hannað	Teknað	Yfirfarið	Kvartali	/A/	Síða
HJ	HJ	OG	1:50	1	1
Dags.	Verkefni	Tekning	Útgáfa		
08.12.2005	03796	R511	C		