



Sampykkt þann  
15 SEP 2016  
Byggingarfulltrúinn í Hafnarfirði  
F.h. Sigurður Steinar Jónsson

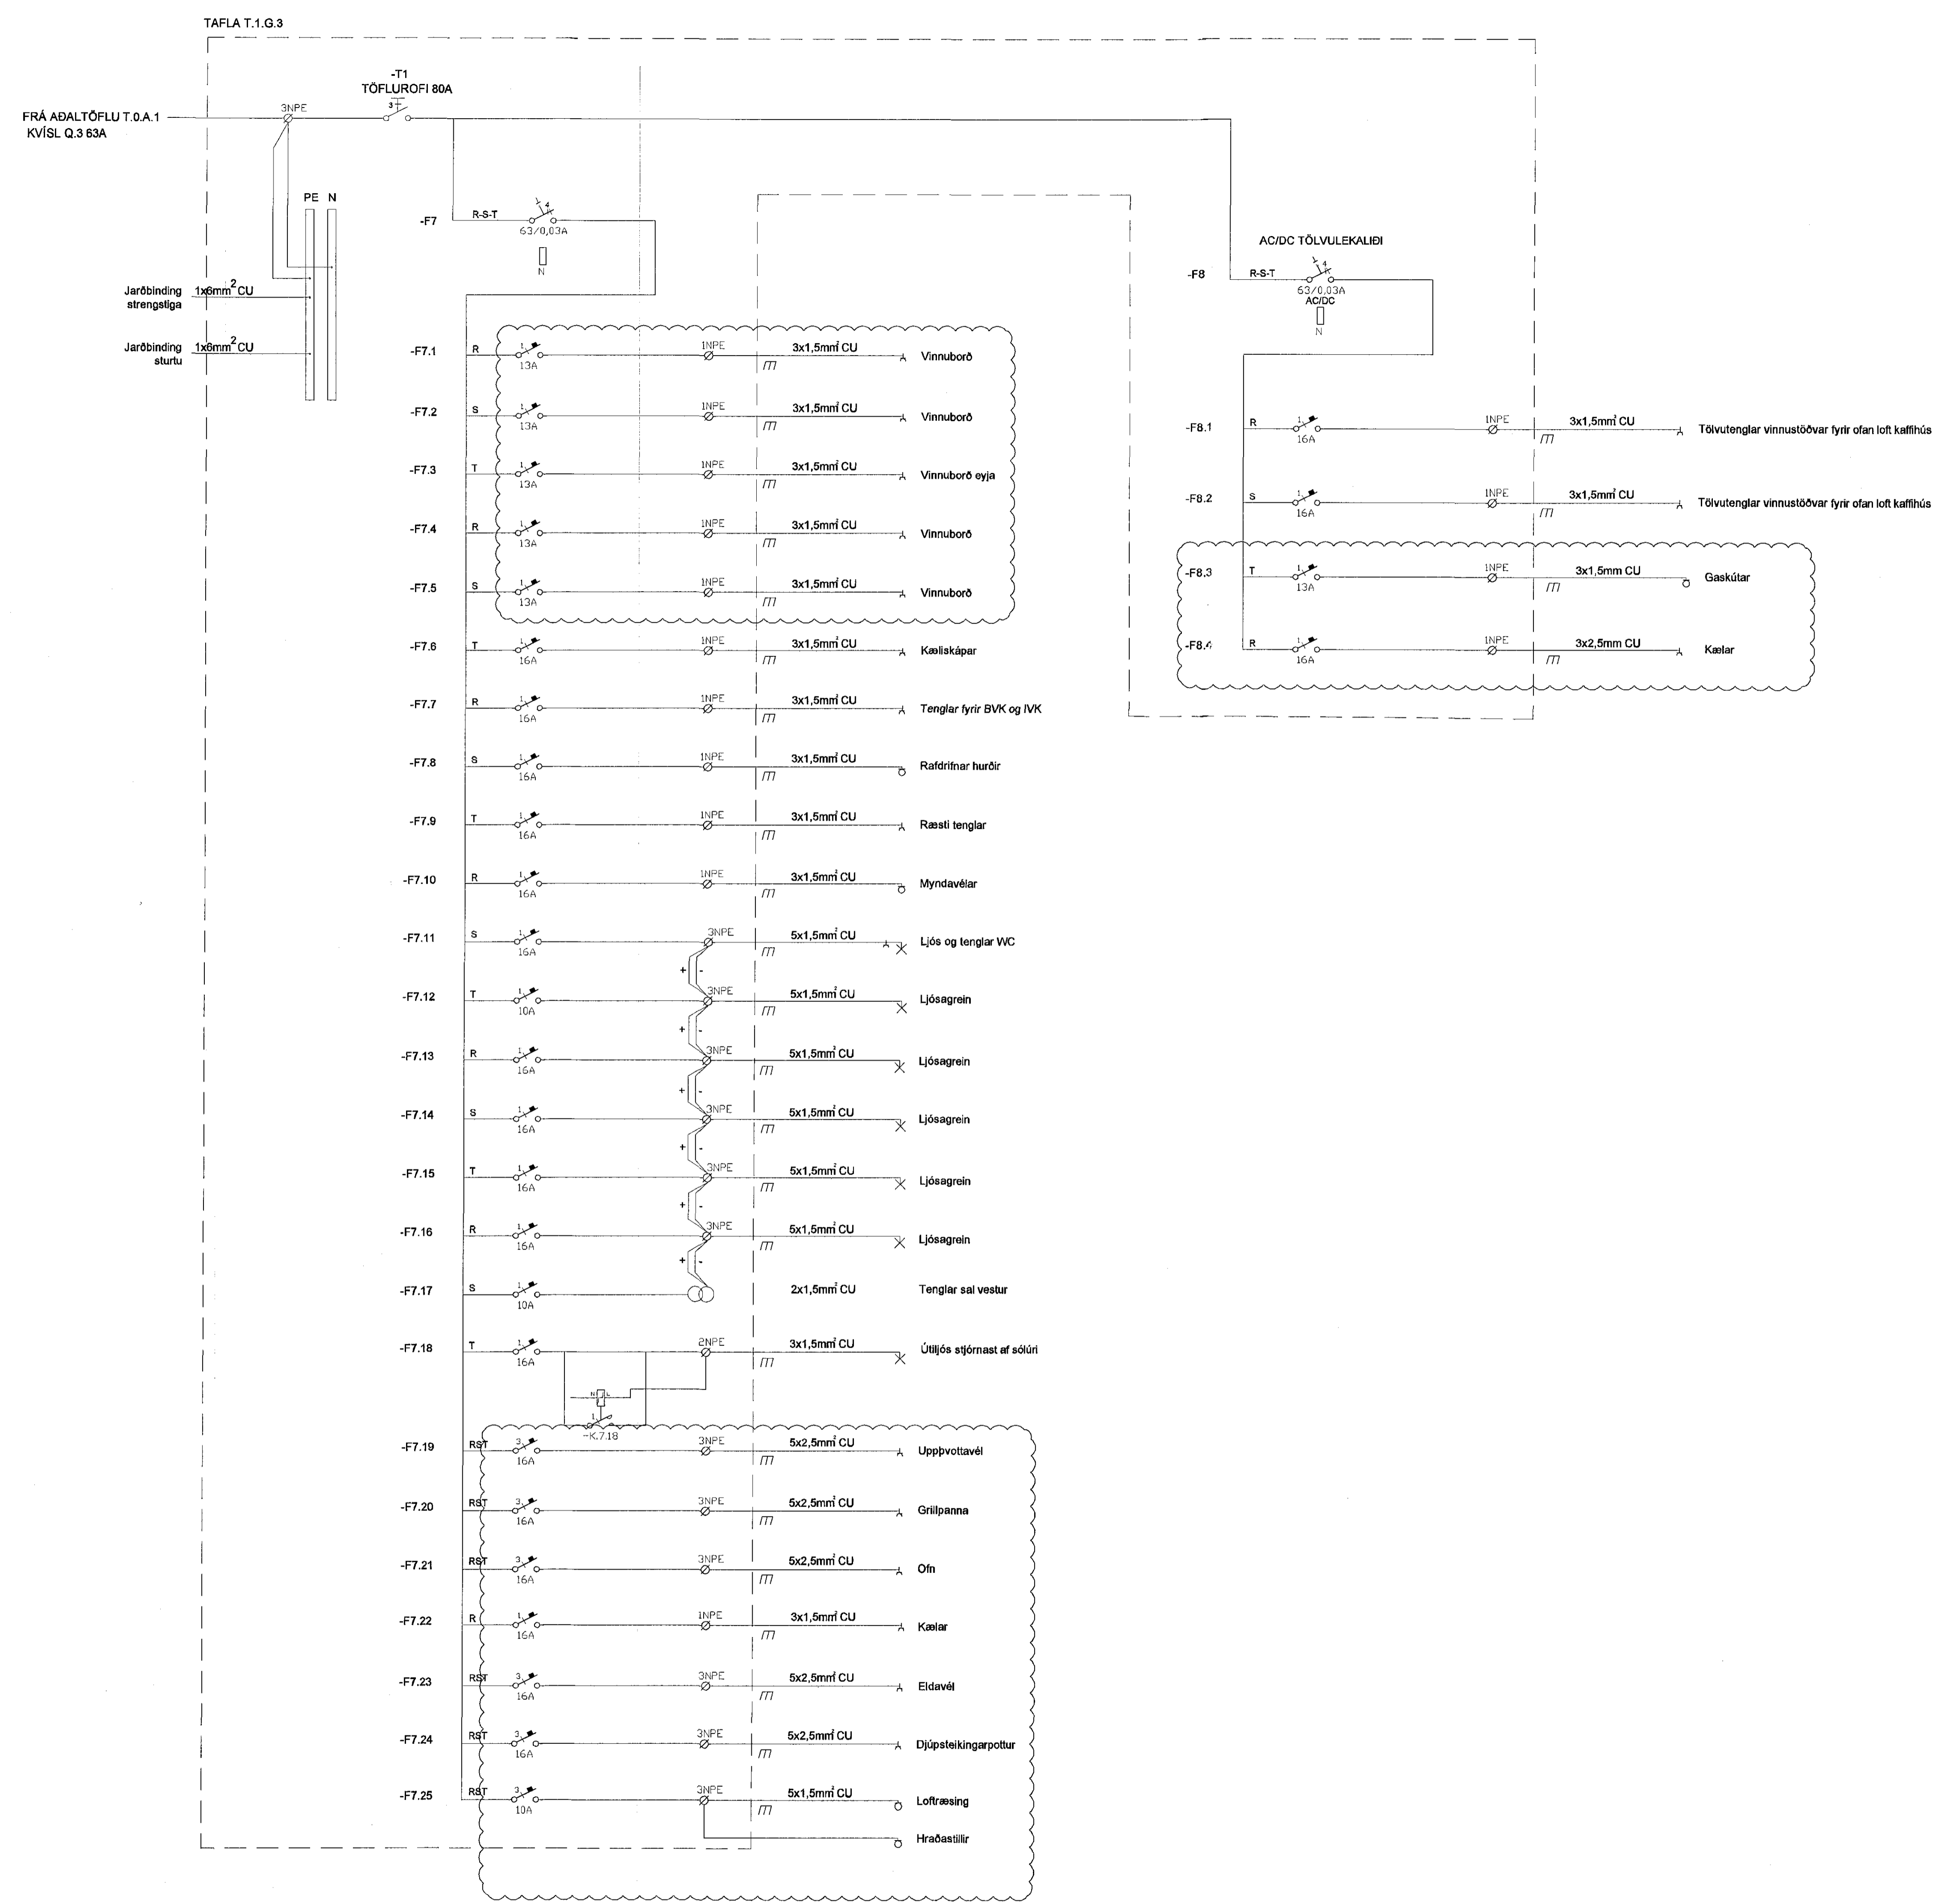

REYKJAVÍKURVEGUR 74

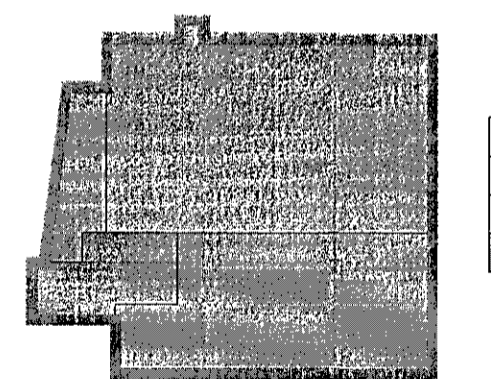

3h  
2h  
1h  
K

|            |            |                                |               |
|------------|------------|--------------------------------|---------------|
| C          | 12.08.16   | Eldhúsa og stíflsmanna aðstoða | BSGÓO         |
| B          | 12.05.2006 | YMSAR BREYTINGAR               | HJ/BG         |
| A          | 06.03.2006 | YMSAR BREYTINGAR               | HJ/BG         |
| Útg. Dags. | Skýring    |                                | Hannað/Yrfsíð |

**VSB**

VERKFRÆÐISTOFA

BEJARHRAUN 20 · 220 HAFNARFJÖRÐUR · KENNIT. 710796-2899  
vsb@vsb.is · Sími 585 8600 · Fax 585 8610 · www.vsb.is

Áritun sérhönnuðar  
ÖRN GUDMUNDSSON KT: 220961-2739  
Verkhellir  
REYKJAVÍKURVEGUR 74 50 071070 5069  
HAFNARFIRÐI

|   |            |         |        |
|---|------------|---------|--------|
| Verkhellir  |            |         |        |
| RAFKERFI<br>EINLÍNEMYNDATAFLA KAFFIHÚS<br>GREINATAFLA T.1.G.3 |            |         |        |
| Hannað  | Teknað     | Yrfsíð  | Kvali  |
| HJ  | HJ         | BG      | / A1   |
| Dags  | Verkhellir | Telning | Útgáfa |
| 10.01.2006  | 03796      | R613    | C      |

V:\2006\03\07\01\96-Reykjavikurvegur\_74\Sheets\K.VSB\T.1.G.3.dwg