


REYKJAVÍKURVEGUR 74

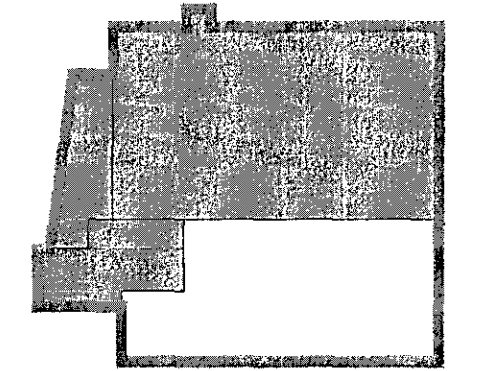

3h
2h
1h
kj

A 11.08.16 B/ETT VID HAFUM, BLÁSARA OG GAS PDE/SAS
Útg. Daga. Skýring Hannastýrftarnd



VERKFRÆÐISTOFA

BÆJARHRAUN 20 · 220 HAFNARFJÖRÐUR · KENNIT. 710796-2899
vsb@vsb.is · Sími 585 8600 · Fax 585 8610 · www.vsb.is

Árflun skrifönnubur
SVEINN ÁKI SVERRISSON KT 230855 5806
Verkefni
REYKJAVÍKURVEGUR 74
HAFNARFIRÐI

Verkefni
LOFTRÆSING
GRUNNMYND 1. HÆÐAR

Hannastýrftarnd	Teiknað	Yfirfarnd	Kvarðr	SÍÐA
BS	BS	SAS	1:50	1 A1
Daga	Verkefni	Teikning	Útgáfa	
20.12.05	03796	L502	A	

V:\2005\03796\03796-Reykjavikurvegur 74\AS\teikn\LOFTRÆSING.dwg