



Samykkt þann
15 SEP 2016
Byggingarfulltrúinn í Hafnarfirði
F.h. Sigurður Steinar Jónsson

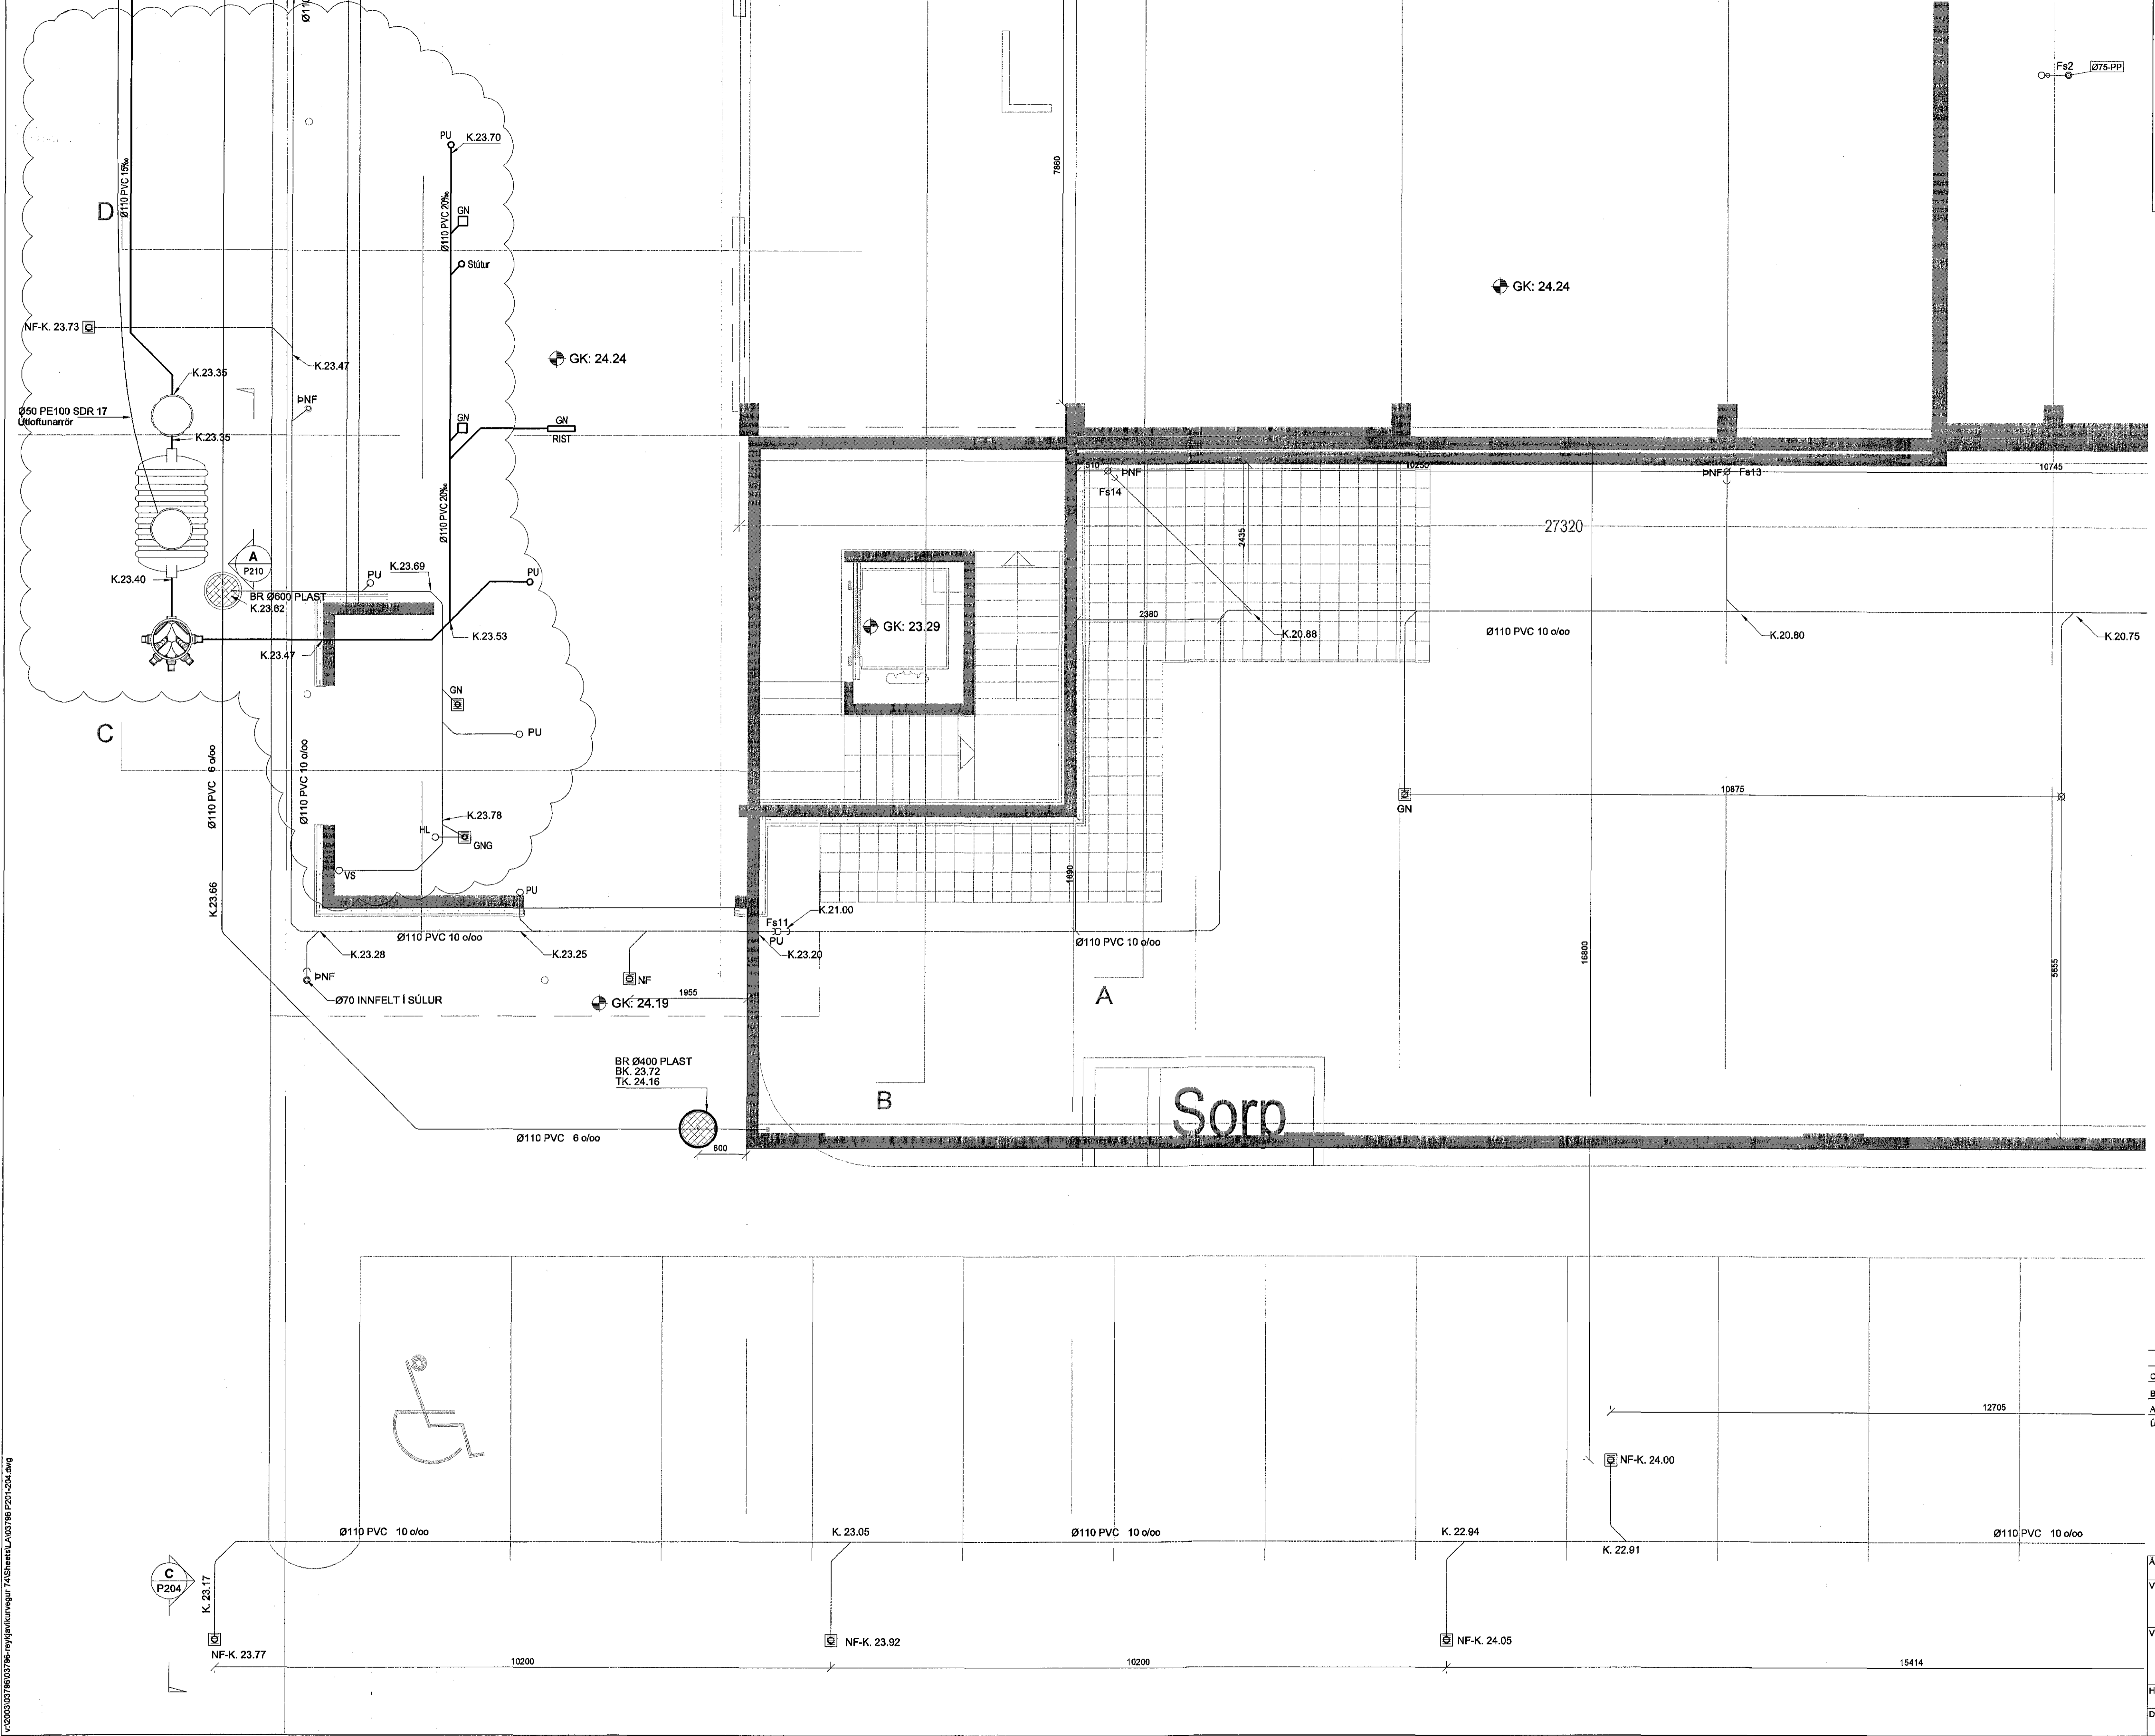

REYKJAVÍKURVEGUR 74

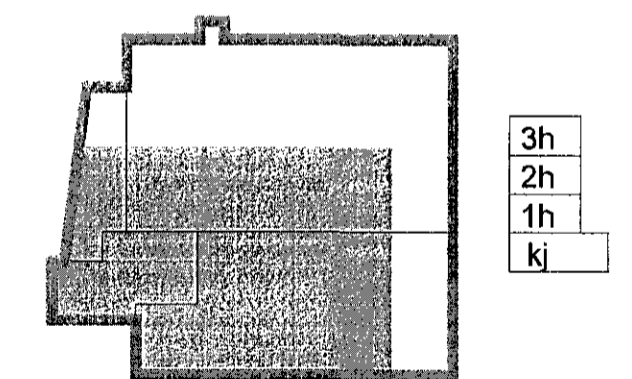

C 11.08.16 FITUSKILJA OG LÖGNUM BÆTT VÍÐ
B 28.05.08 LÖGNUM OG NIDURFÖLLUM BÆTT VÍÐ JGR/SAS
A 13.03.08 GREINAR SETTAR INN Á LÖGN JGR/SAS
Útg. Daga: Skýring Hannabrylfiraf



VERKFRÆÐISTOFA

BEIARHRAUN 20 · 220 HAFNARFJÖRÐUR · KENNIT. 710796-2890
vab@vab.is · Sími 595 8600 · Fax 595 8610 · www.vab.is

Artur skóthinnar
SVEINN AKI SVERRISSON KL. 230855 5809

Verkefni
REYKJAVÍKURVEGUR 74
HAFNARFIRÐI

Verktali
LAGNIR
FRÁVEITULAGNIR
GRUNNMYND

Hannað	Teknað	Yfirfarið	Kvarði	Síða
KMJ	KMJ/JJR		1:50	/ A1
Daga:	Verkefni	Tekning	Útgáfa	
18.10.2005	03796	P203	C	

V:\2005\03796\03796-reykjavikurvegur 74\Sheet_A\03796_P203.dwg