



Samþykkt þann  
15 SEP 2016  
Byggingarfulltrúinn í Hafnarfirði  
F.h. Sigurður Steinar Jónsson

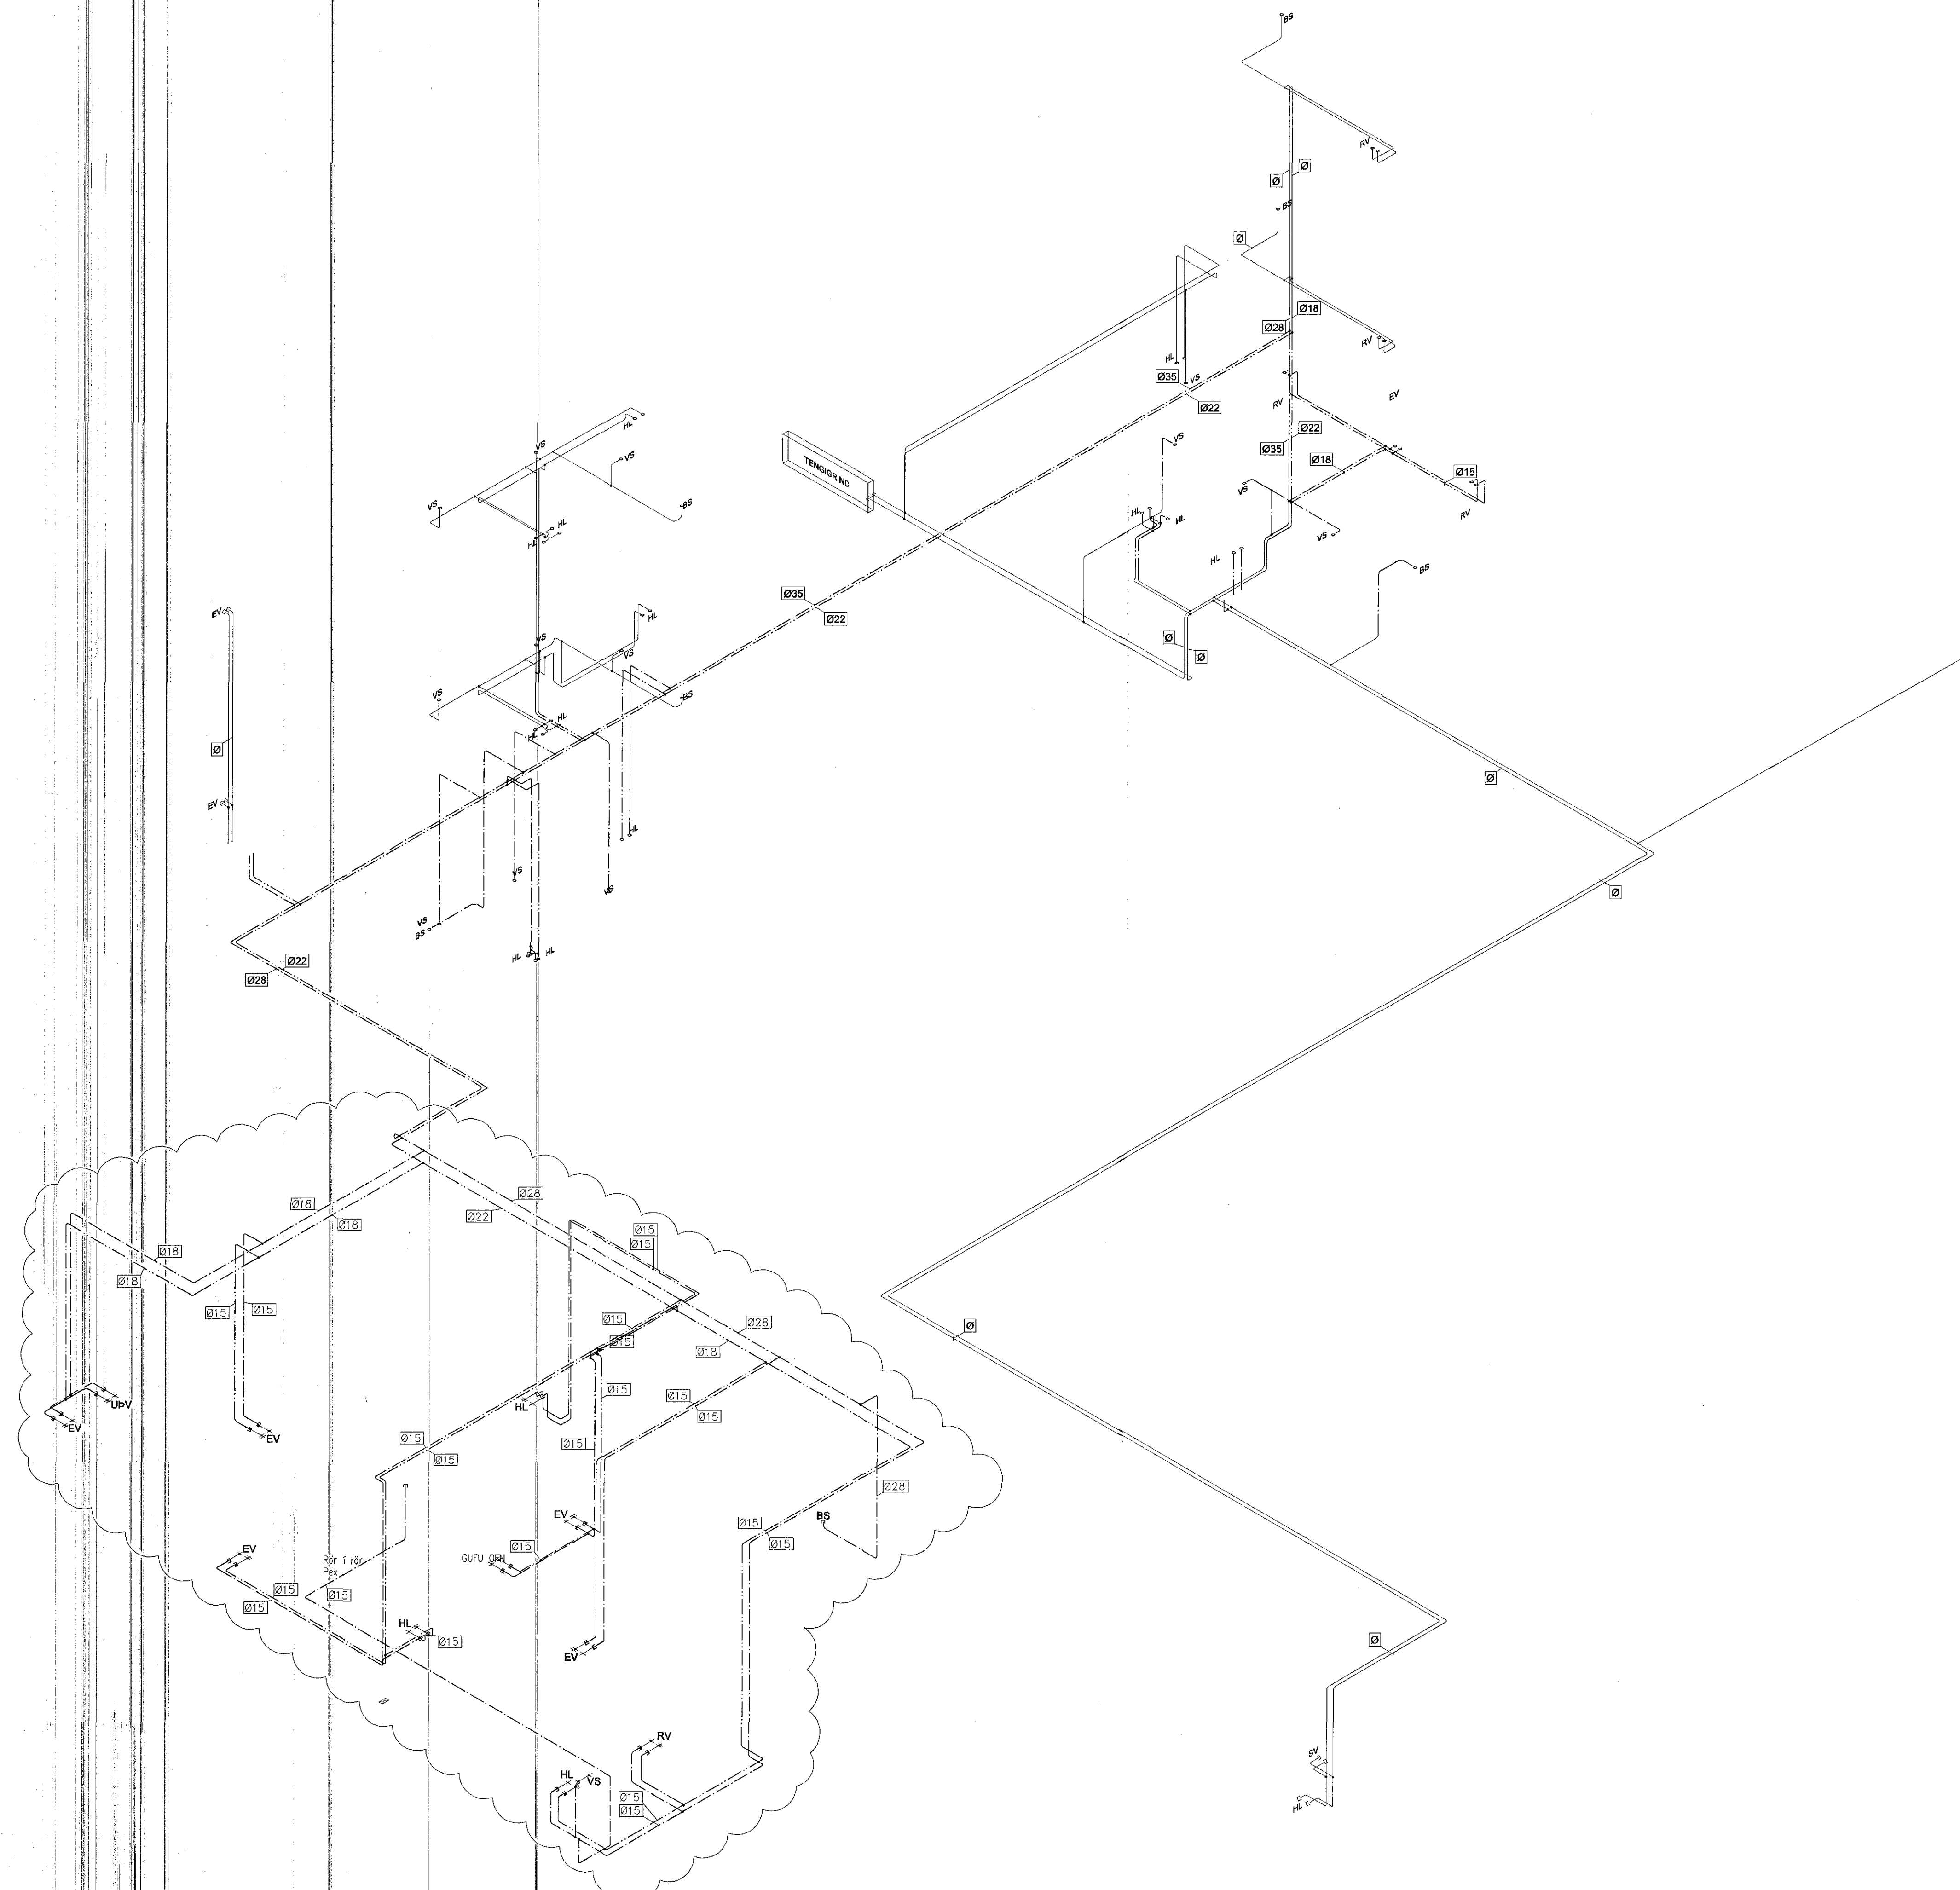

REYKJAVÍKURVEGUR 74

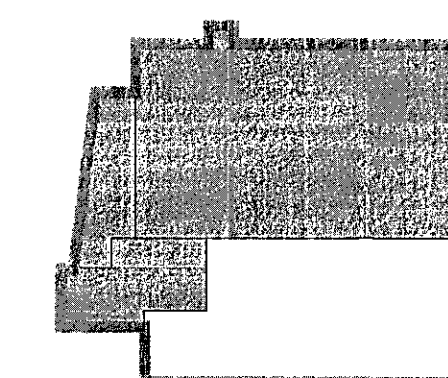

3h  
2h  
1h  
K

B. 11.08.16 BREITA OG BÆTA VÍÐ NEYSLUVATNSLÖGNUM PDE/SÁS  
A. 13.03.09 BREYTINGAR Á LÖGNUM JGR/SÁS

Útg. Dags. Skýring. Hannabýrftirni

**VSB**

VERKFRÆÐISTOFA

BÚEJAFHRAUN 20 · 220 HAFNARFJÖRÐUR · KEHNT. 710796-2899  
vsh@vsh.is · Sími 585 8600 · Fax 595 8610 · www.vsh.is

Allan sérhöfundar  
SVEINN ÁKI SVERRISSON Kf: 230855 5608

Verkefni  
REYKJAVÍKURVEGUR 74  
HAFNARFIRÐI

Verkið  
LAGNIR  
NEYSLUVATNSLAGNIR  
RÚMMYND

Hannað	Teiknað	Yfirfarið	Kvarði	Síða
KMJ	KMJ/JGR	SÁS	1:50	/ A1

Dags.	Verkefni	Teikning	Utgáfa
28.11.05	03796	P-305	B

V:\2005\03796\03796-REYKJAVIKURVEGUR 74\SHARF.LAGNIR.P305.dwg