



Samþykkt þann
15 SEP 2016
Byggingurfulltrúinn í Hafnarfirði
F.h. Sigurður Steinar Jónsson

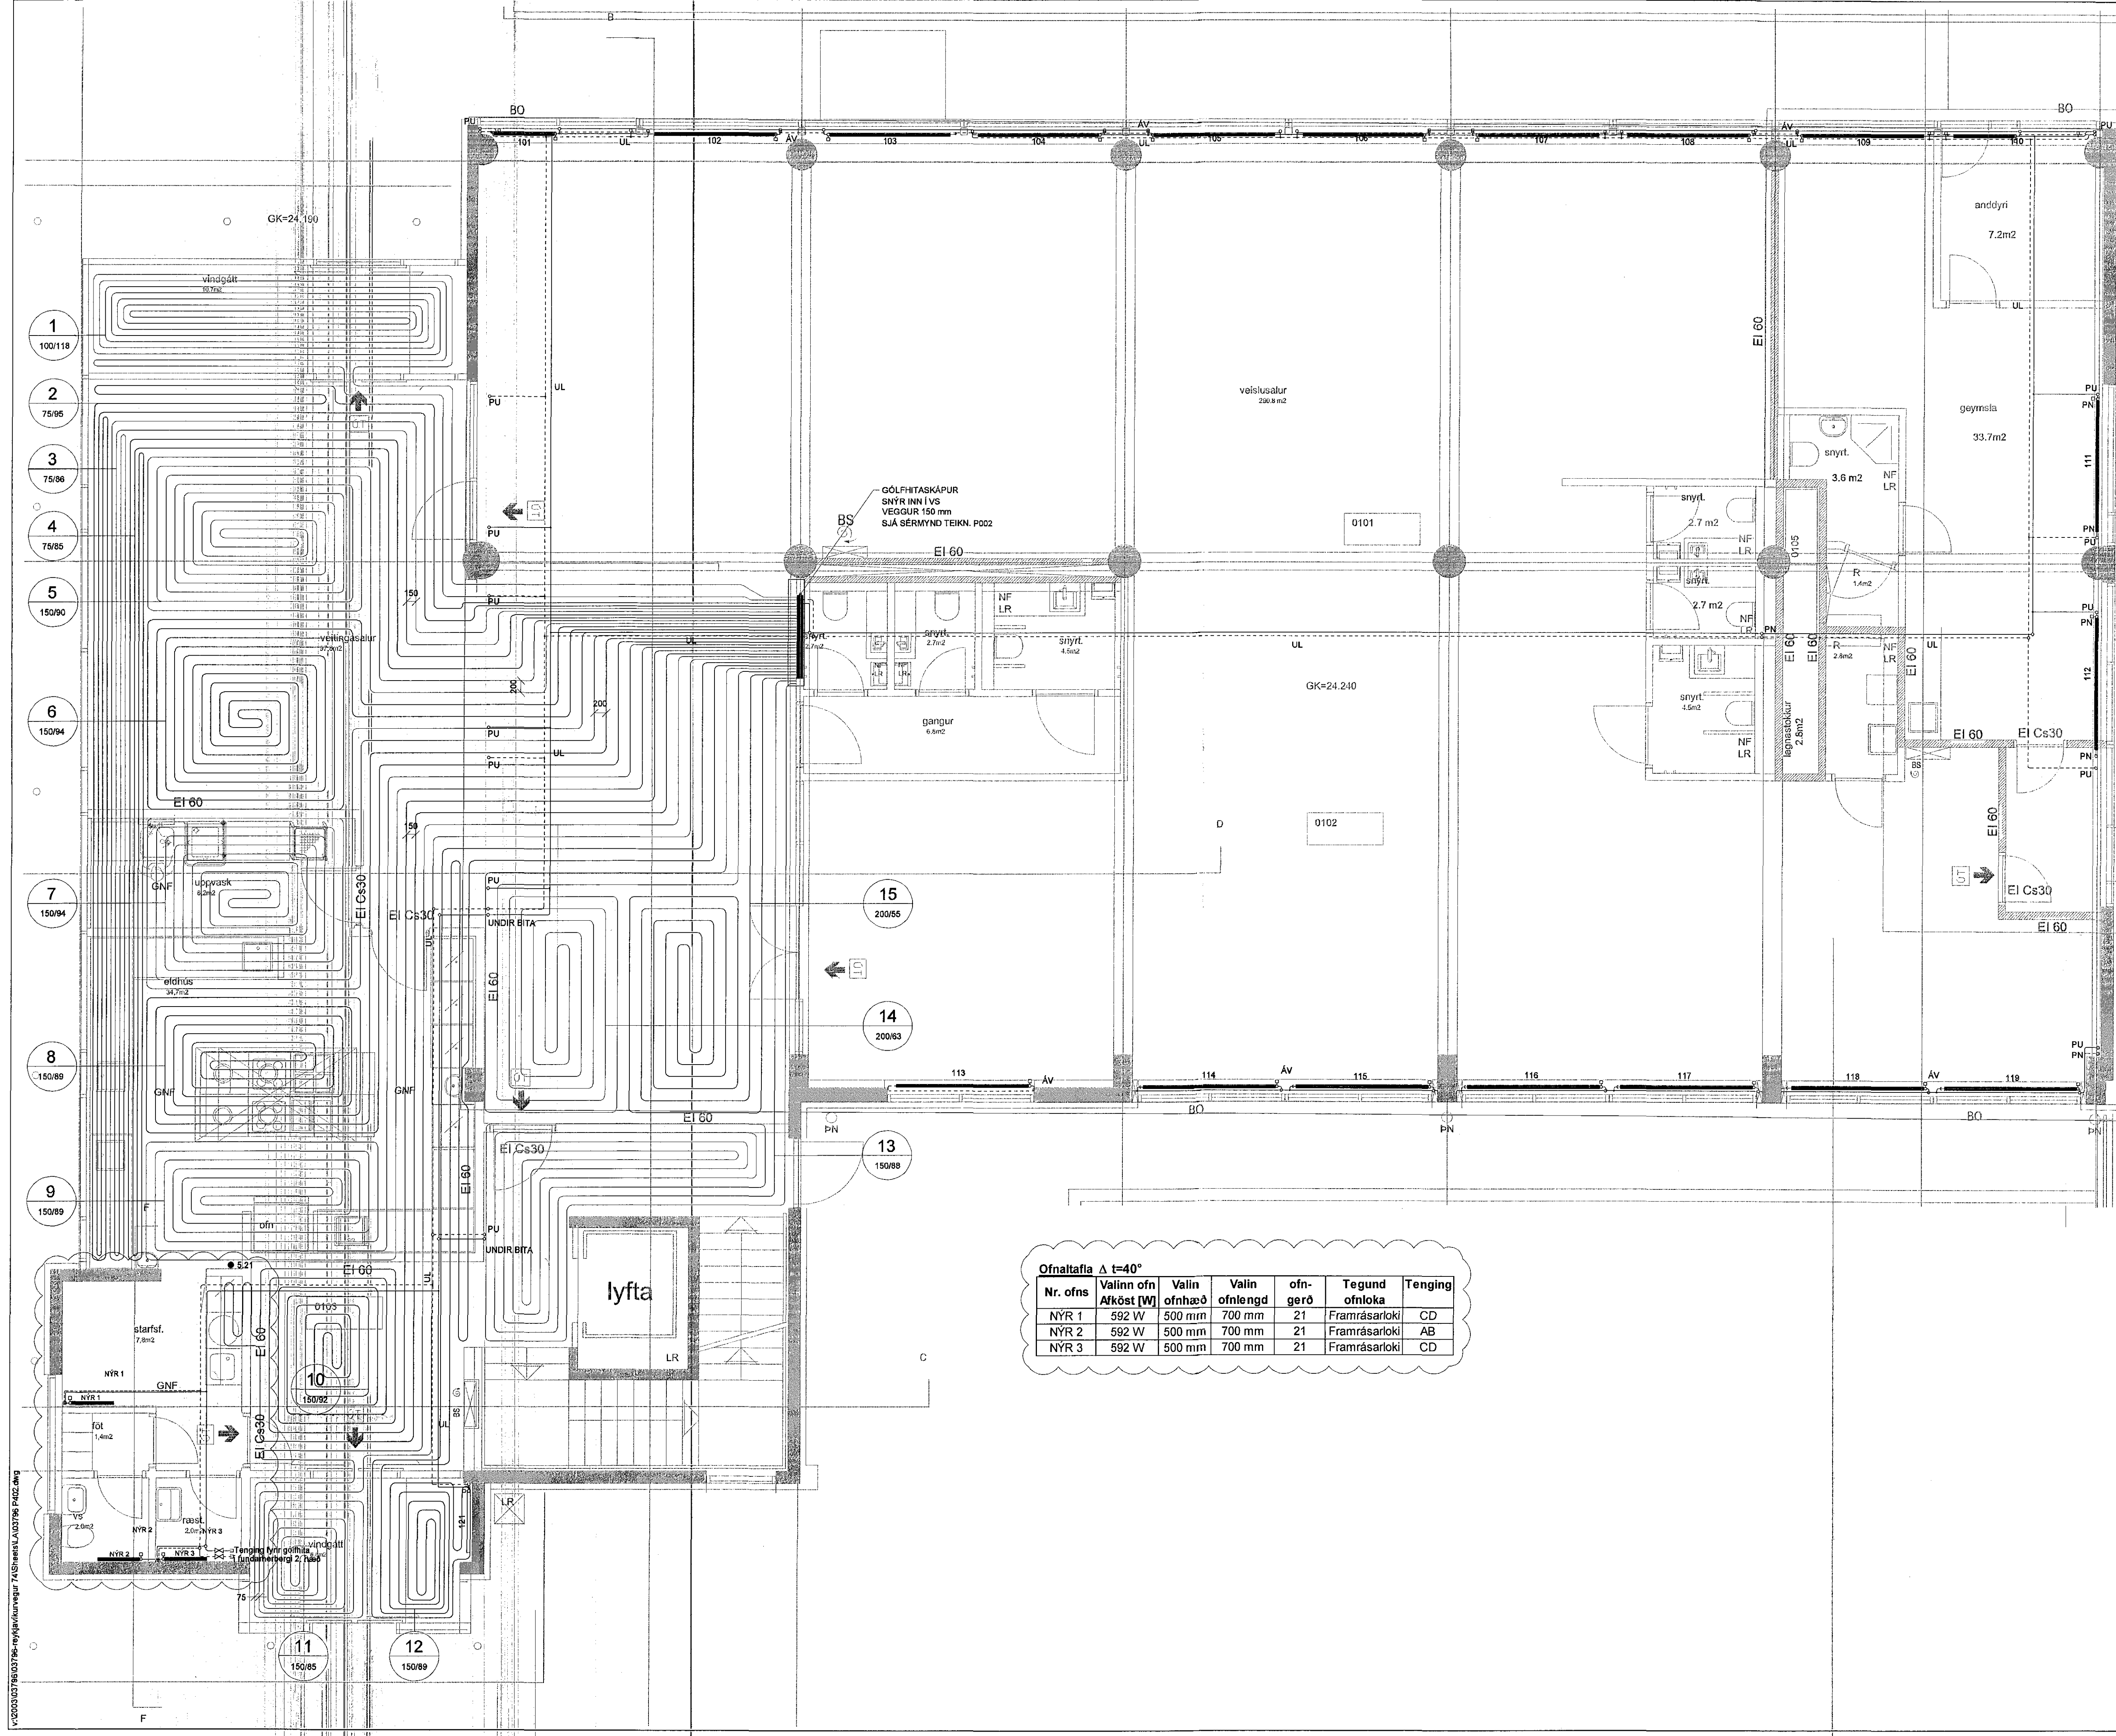

Ofnattafla $\Delta t=40^\circ$

Nr. ofns	Valinn ofn Afköst [W]	Valin ofnhæð	Valin ofnlengd	ofn-gerð	Tegund ofnloka	Tenging
NYR 1	592 W	500 mm	700 mm	21	Framrásarloki	CD
NYR 2	592 W	500 mm	700 mm	21	Framrásarloki	AB
NYR 3	592 W	500 mm	700 mm	21	Framrásarloki	CD

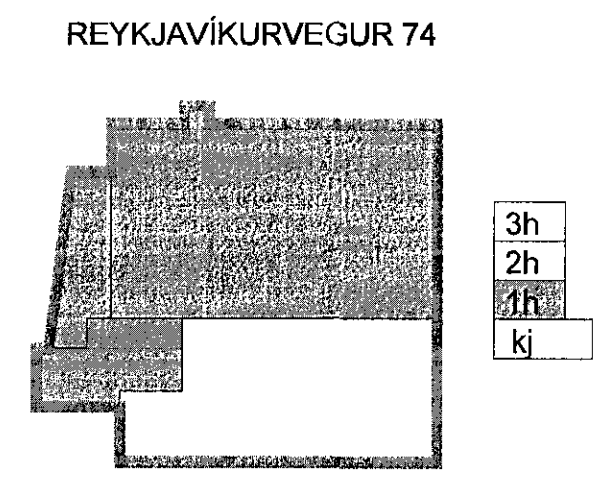

C 11.08.16 BÆTT VÍÐ OG FJARLÆST OFNA PDE/SÁS
B 23.05.06 OFN FÆRÐUR TIL TENING FYRIR GÖLFHITA JGR/SÁS
A 13.03.06 LAGNALEIÐ OG GÖLFHITA BÆRYTT JGR/SÁS
Útg. Dags. Skýring Hannað/Yfirfarð

VSB

VERKFRÆÐISTOFA

BEIARHRAUN 20 - 220 HAFNARFJÖRÐUR - KENNT. 710796-2899
vsb@vsa.is Sími 585 8000 Fax 585 3010 www.vsb.is

Áritun sérhönnuðar
SVEINN ÁKI SVERRISSON/KL 230855 5609
Verkefni 20 071070-5069

REYKJAVÍKURVEGUR 74
HAFNARFIRÐI

Verkefni
LAGNIR
MIÐSTÖÐVARLAGNIR 1.HÆÐ
GRUNNMÝND

Hannað	Teiknað	Yfirfarð	Kvarði	Síða
KMJ	KMJ/JGR	SÁS	1:50	/ A1
Dags.	Verkefni	Teikning	Útgáfa	
28.11.05	03796	P402	C	