



Samþykkt þann  
15 SEP 2016  
Byggingarfulltrúinn í Hafnarfirði  
F.h. Sigurður Steinar Jónsson

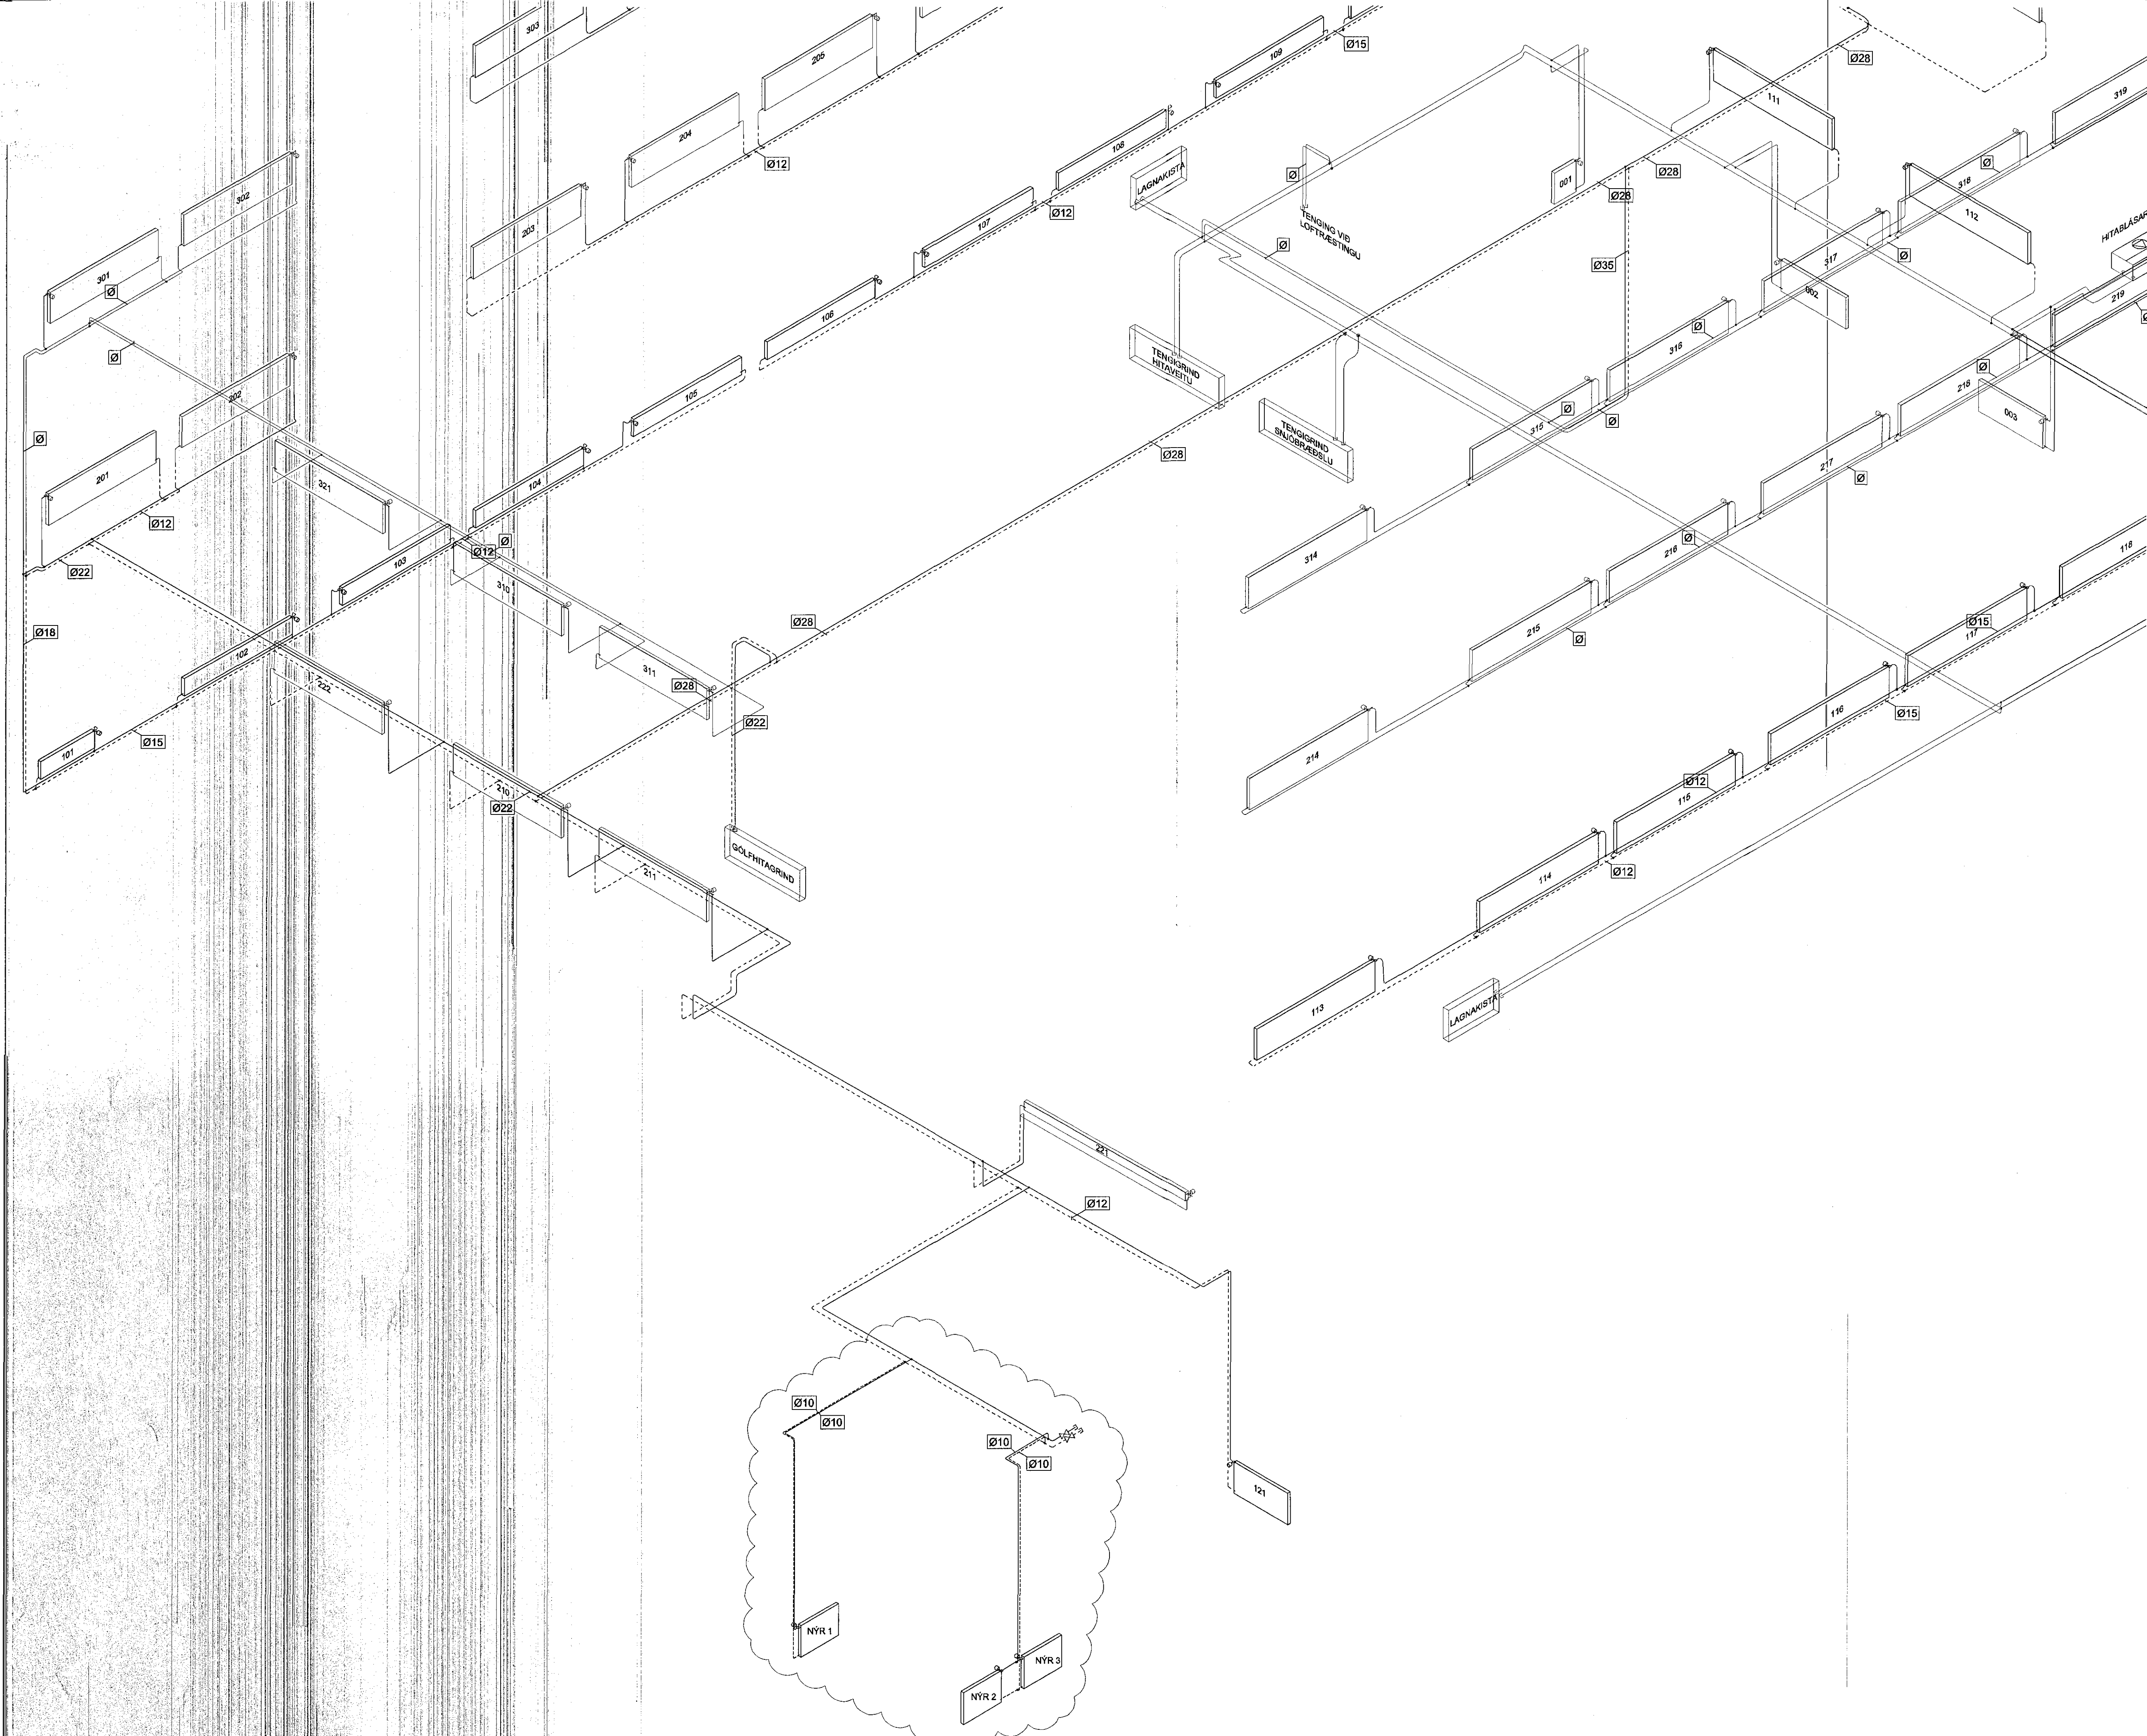

REYKJAVÍKURVEGUR 74

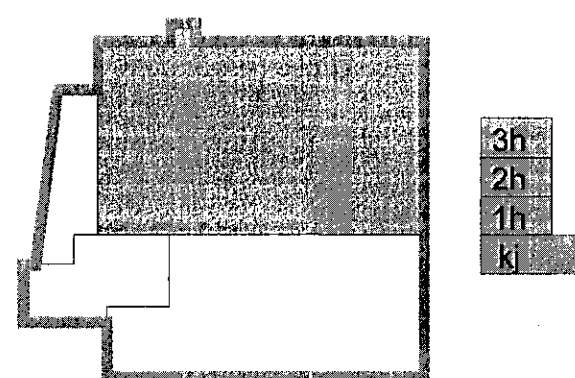

B 11.08.16 BÆTA VÍÐ OG FJARLEGA OFNA PDE/SAS  
A 13.03.08 LÖGN FERD TIL BÆTT VÍÐ OFNI JOR/SAS  
Útg. Daga Skýring Hannab/Yrfrand

**VSÞ**

VERKFRÆÐISTOFA

BÆLIARHAUN 20 - 220 HAFNARFJÖRÐUR - KENNIT. 710796-2899  
vib@vib.is · Sími 555 8600 · Fax 555 8610 · www.vib.is

Aktaf staðbrotur  
SVEINN ÁKI SVERRISSON KT. 230855 5509

Verkefni  
REYKJAVÍKURVEGUR 74  
HAFNARFIRÐI

Verkefni  
LAGNIR  
MIDSTÖÐVARLAGNIR  
RÚMMYND

Hannað KMJ	Teknað KMJ/JGR	Yfirráð SAS	Kvarði 1:50	Síða / A1
Daga 28.11.05	Verkefni 03796	Teikning F406	Útgáfa B	

V:\030303\03796\03796-Reykjavikurvegur\A\030303\03796-F406.dwg