


23)gib 1607341

ARITUN BYGGINGARFULLTRUA

Sampykkt þann
05.08.2016
Byggingarfulltrúinn í Hafnarfirði
F.h. Sigurður Steinur Jónsson

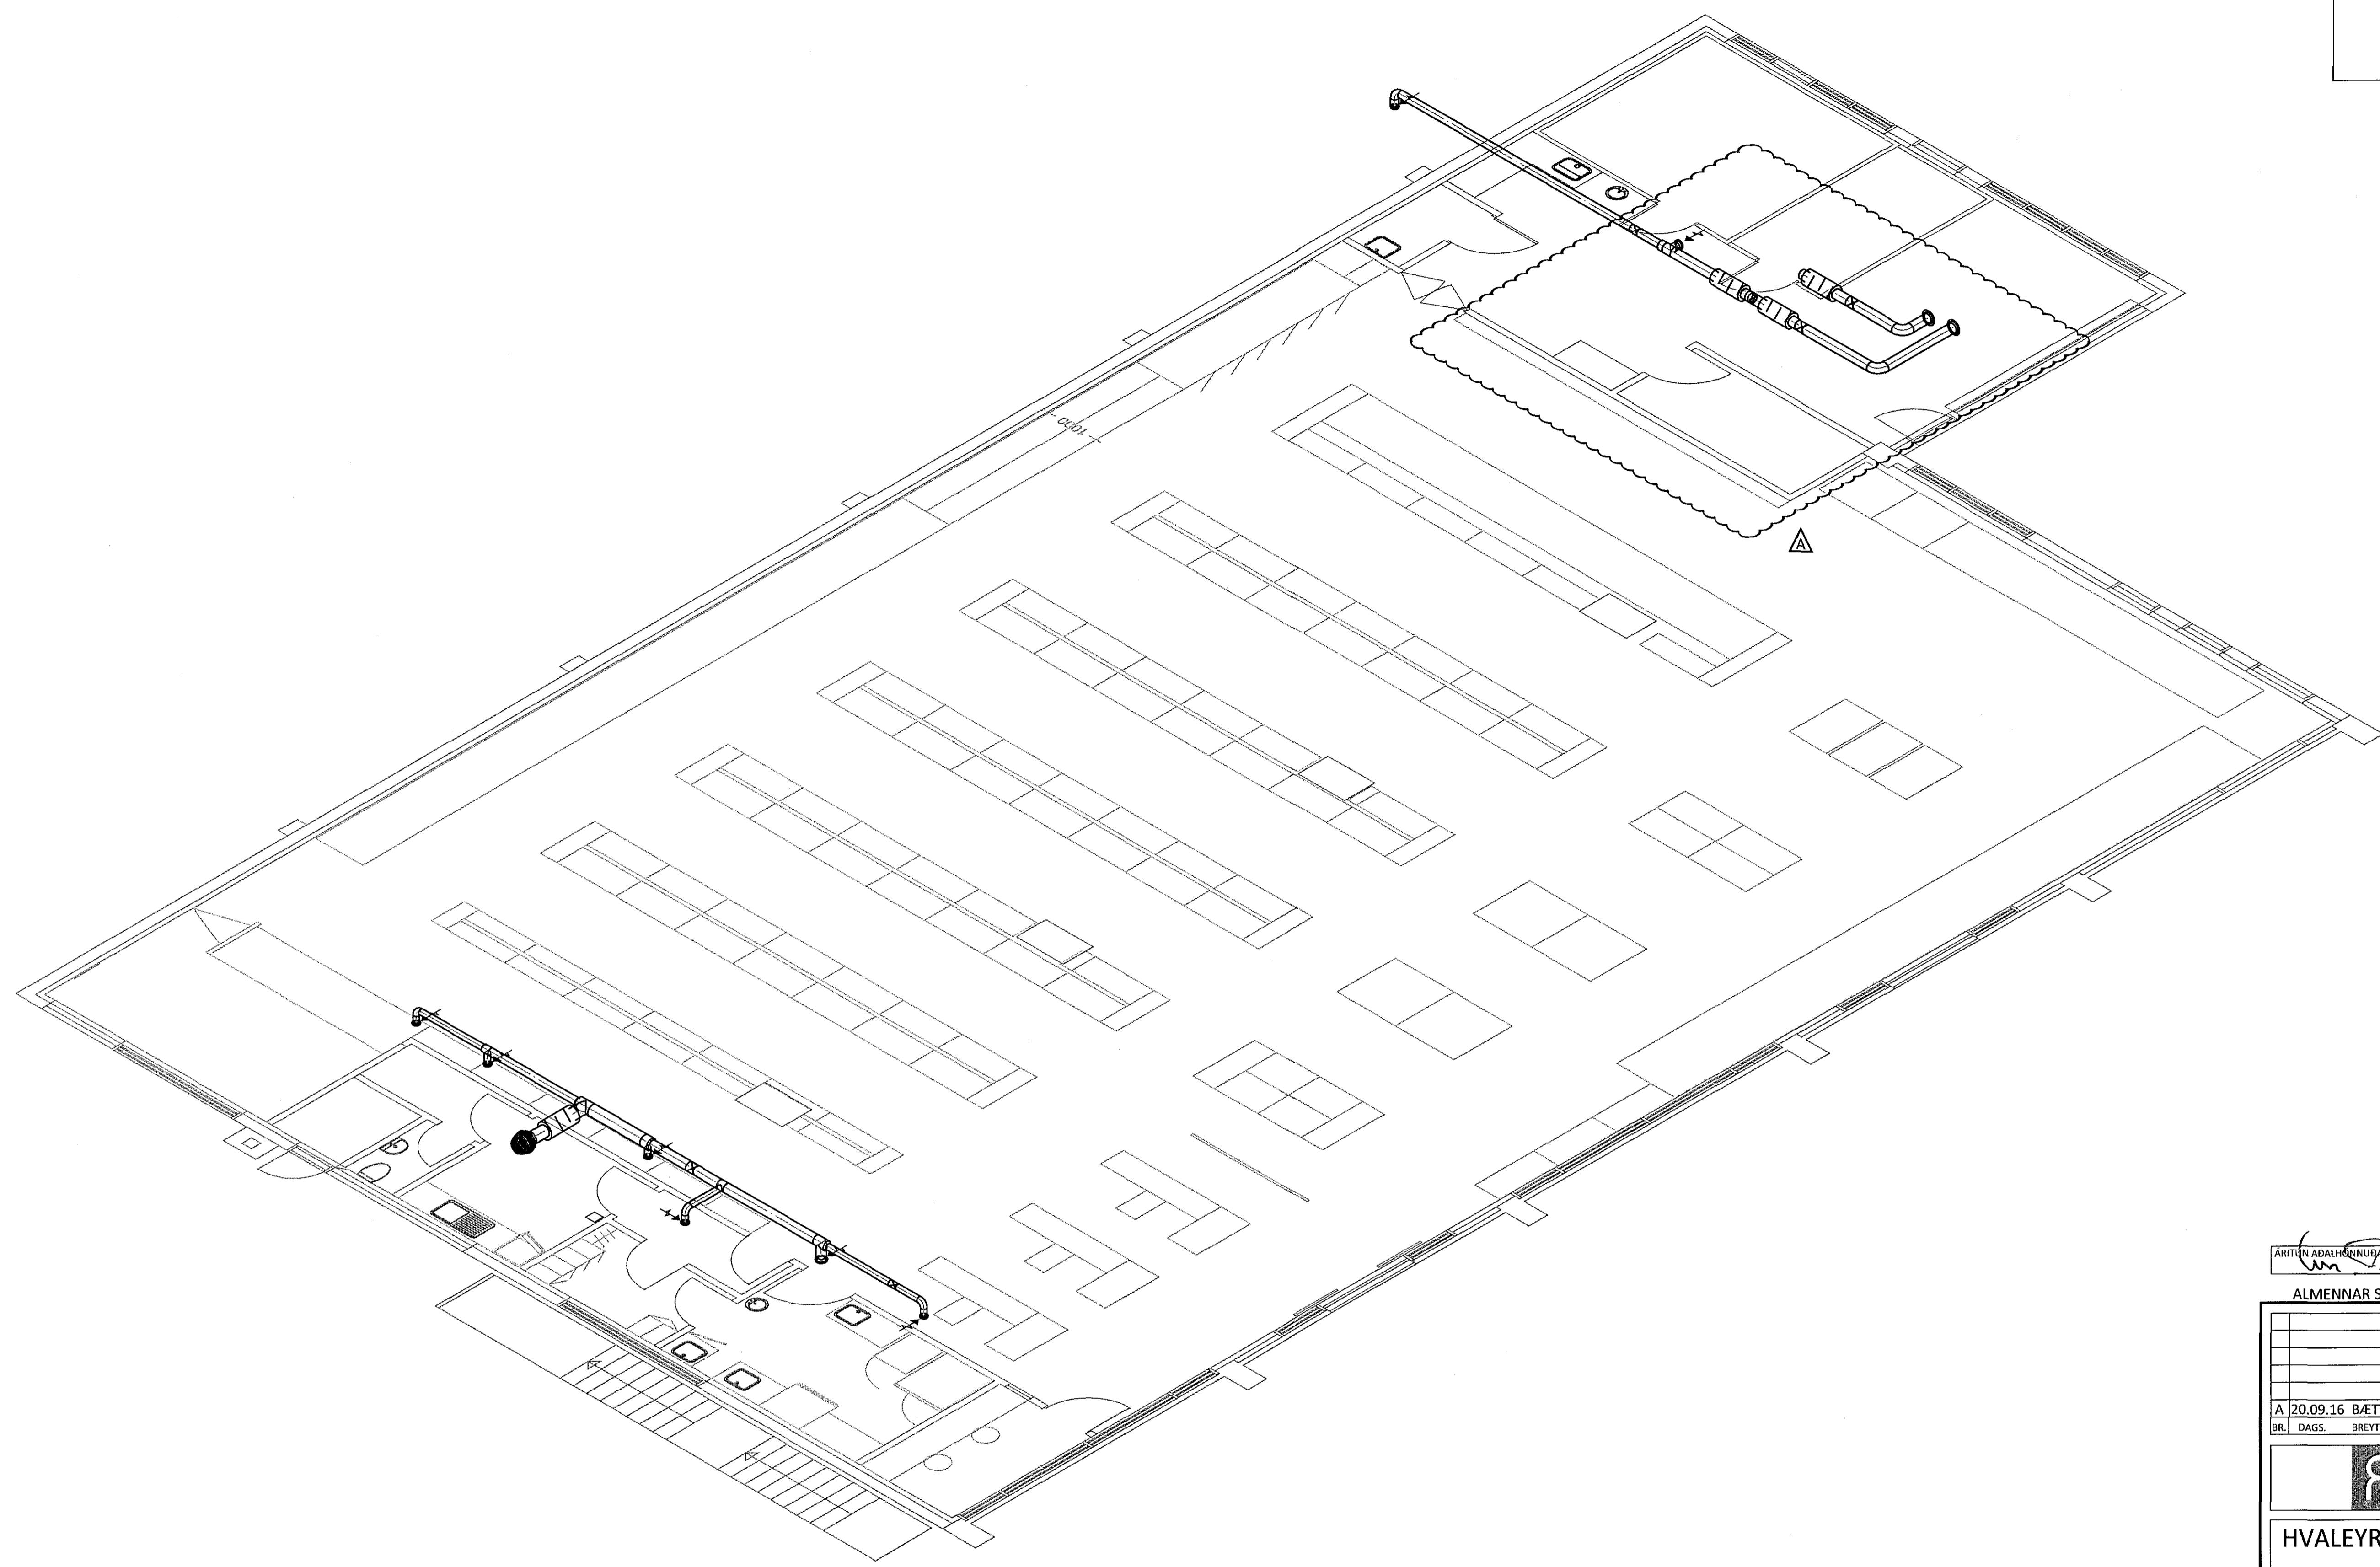

V:\Hvaleyrarbraut\3\Teikningar\5-LOFTRÆSING\14090-5-101.dwg

ARITUN BYGGINGARFULLTRUA
2207649365

ALMENNAR SKÝRINGAR SJÁ TEIKNINGU NR. -5-01

A 20.09.16 BÆTT VID REYK- OG BRUNALOKUM
BR. DAGS. BREYTING SAMP.



HVALEYRARBRAUT 3 HAFNARFIRÐI

LOFTRÆSIKERFI
1. HÆÐ
RÚMMYND

SAMPYKKT
Högni Hróarsson, KT. 190765-3349 HH

HÖNNUÐUR	YFIRFARID	DAGS. ÚTG.	DAGS. BREYT.
PAG	thor@ferill.is	HPV	26.07.16
MÖV.	1:50	VERNR. 14090	TEIKN. NR. 5-102
			BREYTT. A

Ferill ehf. Mörkin 1 108 Reykjavík Sími: 575 1600 Fax: 575 1601 www.ferill.is