Kerfismynd

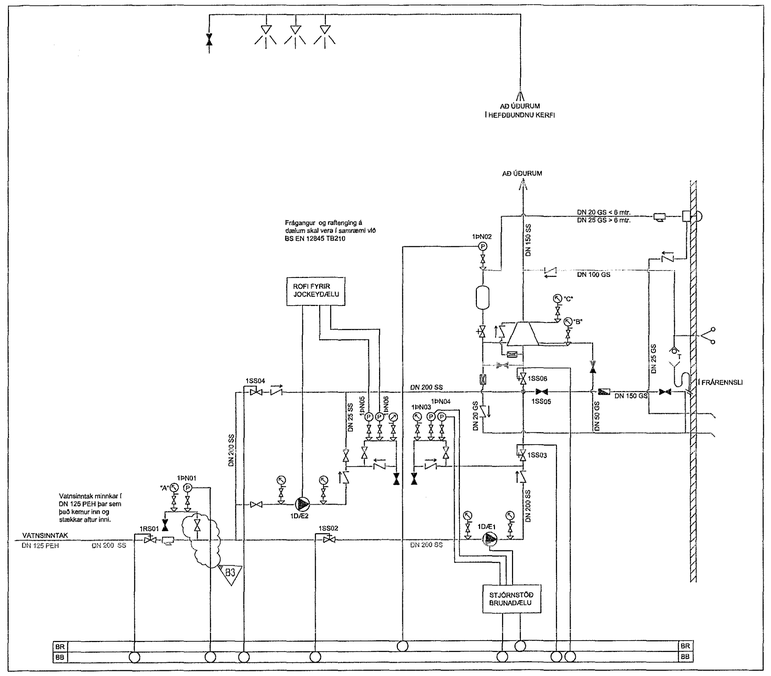

Jarðskjálftafestingur

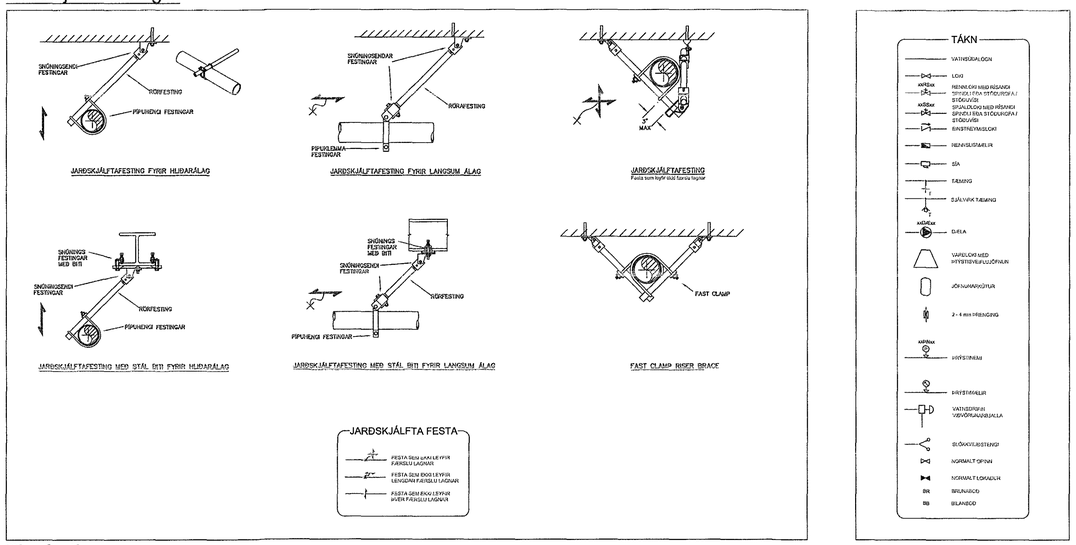

Pipufestingar

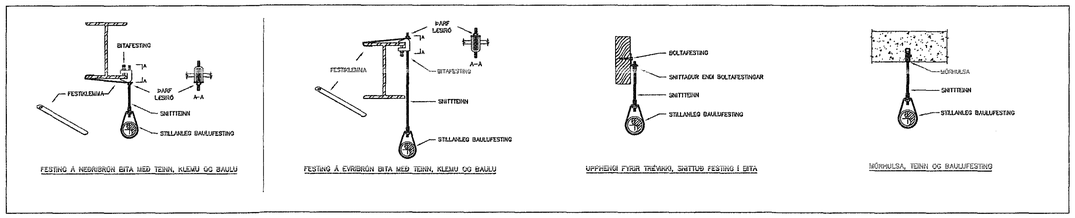

AA Tengigrind vatnsúðakerfis
01_2_63_03 M 1:20

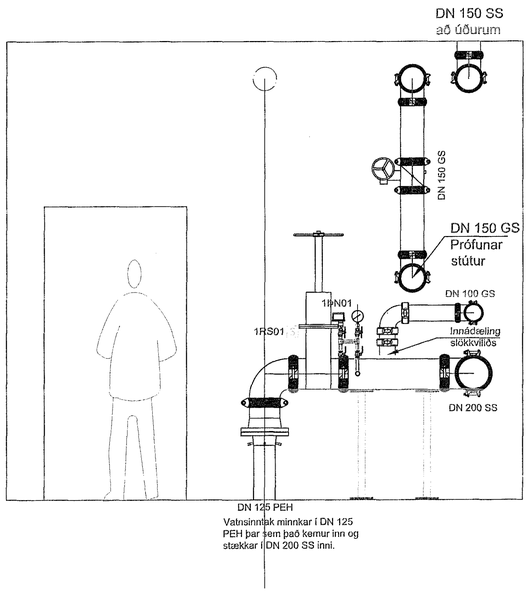

AB Tengigrind vatnsúðakerfis
01_2_63_03 M 1:20

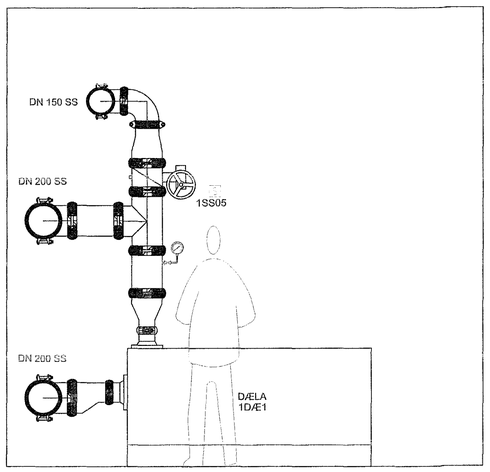

AC Tengigrind vatnsúðakerfis
01_2_63_03 M 1:20

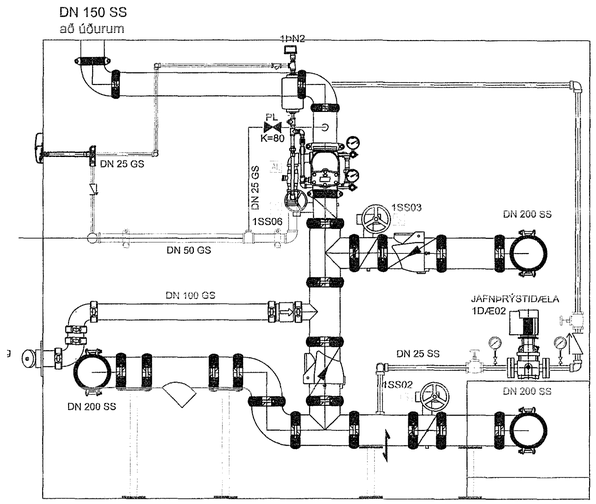

Sambykkt þann 24 OCT 2016
Byggingarfulltrúinn í Hafnarfirði
F.h. Sigurður Steinar Jónsson

AÐALHÖNNUÐUR

ÚTG.	DAGS.	ÚTGÁFUFERILL	HANNAÐ	TEIKN.	YFIRF.
B1	03.07.2013	Breytingar á númerum og töflu og texta bætt við	RJa	APK	BOA
B2	15.09.2015	Reyndarteikning	RJa	KMH	BOA
B3	03.10.2016	Breyta kerfismynd	RJa	GG	BOA
—			—		
—			—		
—			—		
—			—		
—			—		
—			—		

Tæki	Staðsetning
1RS01 renniloki	Inntaksklefi
1PN01 þrýstinemi	Inntaksklefi
1PN02 þrýstinemi	Inntaksklefi
1PN03 þrýstinemi	Inntaksklefi
1PN04 þrýstinemi	Inntaksklefi
1PN05 þrýstinemi	Inntaksklefi
1PN06 þrýstinemi	Inntaksklefi
1SS01 spjaldloki	Inntaksklefi
1SS02 spjaldloki	Inntaksklefi
1SS03 spjaldloki	Inntaksklefi
1SS04 spjaldloki	Inntaksklefi
1SS05 spjaldloki	Inntaksklefi
1SS06 spjaldloki	Inntaksklefi
1SS07 spjaldloki	Inntaksklefi
1DÆ1 Brunadæla: 3150 L/mín @ 3,5 bar	Inntaksklefi
1DÆ2 Þrýstidæla: 80 L/mín @ 0,9 bar	Inntaksklefi
1SS01 spjaldloki	Inntaksklefi

EFLA VERKFRÆÐISTOFA
Sími: 412 6000 www.efla.is

Hraðflutningar / FEDEX
Selhella 9
221

Lagnir
Vatnsúðakerfi
Tengigrind, kerfismynd og sérmyndir

TEIKNINÚMER	BLAÐSTÆRÐ	HANNAÐ:	RJa	—
4397-001	A1	TEIKNAÐ:	RJa	—
XX_2_62_01		YFIRFARIÐ:	ÁÁ	—
DAGS.	MÆLIKVARÐI			ÚTGÁFA
18.04.2013	-			B3

SAMÞYKKT: Rúnar H Steinsson
Kennitala: 031149-4449

T:\Teikna\fh EFLA\AutoCAD\EFLA-tem\plate\EFLA-A1-A2-lagnir.dwt