Grunnmynd 1.hæð

M 1:50

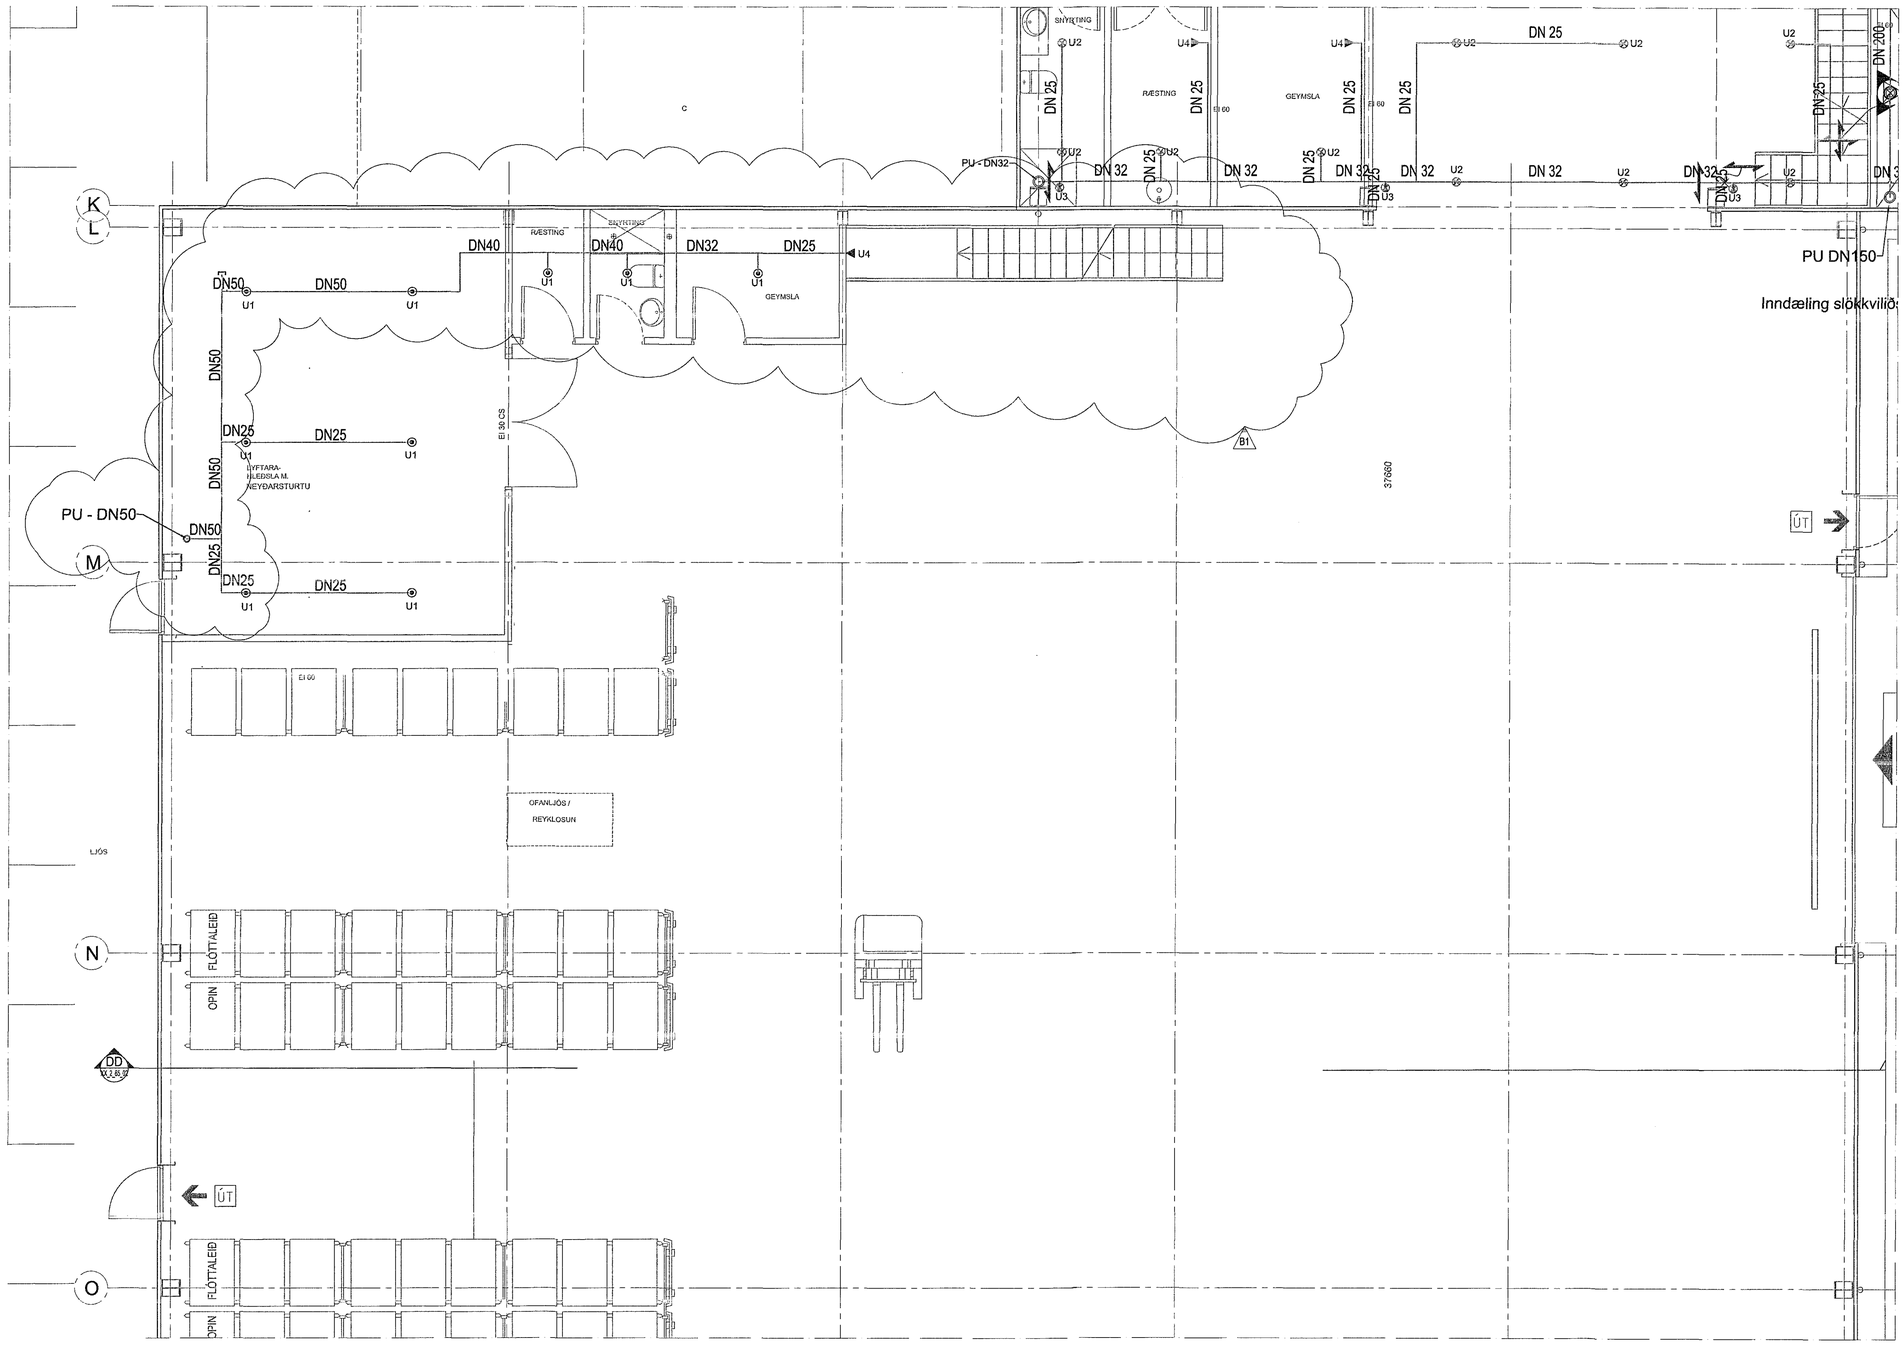

Samþykkt þann
24 OCT 2016
Byggingarfulltrúinn í Hafnarfirði
F.h. Sigurður Steinar Jónsson

ADALHÖNNUÐUR

ÚTG.	DAGS.	ÚTGÁFUFERILL	HANNAÐ	TEIKN.	YFIRF.
B1	03.10.2016	Breyta úðarhausum	RJa	GG	BÖÁ
—			—		
—			—		
—			—		
—			—		
—			—		
—			—		
—			—		
—			—		
—			—		

TÁKN

- VATNSÚÐALÖGN
- LOKI
- RENNILOKI MEÐ RÁSAND. SPINDLI EÐA STÝGURÖFA / STÝGURÖR
- SPJALDLOKI MEÐ RÁSAND. SPINDLI EÐA STÝGURÖFA / STÝGURÖR
- EINSTREFISVENLOKI
- RENNSLISMÆLIR
- SÍA
- TÆMING
- SJÁLFVIRK TÆMING
- DÆLA
- VARÐLOKI FYRIR KVÖRN KERFI
- VARÐLOKI FYRIR BLAUTT KERFI
- TENGING FYRIR RAKAELINGU ELDVÖRVUÐIS
- HRYSTINEMI
- HRYSTIMÆLIR
- NORMALT OPINN
- NORMALT LOKAÐUR

JARÐSKJÁLFTA FESTA

- FESTA SEM EKKI LEYFIR FÆRSLU LAGNAR
- FESTA SEM EKKI LEYFIR LENGDAR FÆRSLU LAGNAR
- FESTA SEM EKKI LEYFIR ÞVERA FÆRSLU LAGNAR

ÚÐASTÚTAR

- U1 VATNSÚÐASTÚTUR UPPVÖSKAÐ, kÚ
- U2 VATNSÚÐASTÚTUR HÚÐVIÐSKAÐ, hÚ
- U3 VATNSÚÐASTÚTUR SPRÓTT, kÚ
- U4 VATNSÚÐASTÚTUR HLÍÐARÚÐAÐIL, kÚ
- U5 VATNSÚÐASTÚTUR UPPVÖSKAÐ FLAT SPRAY, kÚ

Svart stál snittuð
(DIN 2440 / EN 10241 - 10255) SS

Þverm ál pípu [DN]	Þverm ál pípu d_o [mm]	Veggþykkt röra s [mm]	Innra-þverm ál d_i [mm]	
20	26,9	2,6	21,7	3/4"
25	33,7	3,2	27,3	1"
32	42,4	3,2	36	5/4"
40	48,3	3,2	41,9	1 1/2"
50	60,3	3,6	53,1	2"
65	75,9	3,6	68,7	2 1/2"
80	88,7	4,0	80,7	3"
100	114	4,5	105	4"
125	139,6	5,0	129,6	5"
150	165,2	5,0	155,2	6"

EFLA VERKFRÆÐISTOFA
Sími: 412 6000 www.efla.is

Hraðflutningar / FEDEX

Selhella 9
221

Lagnir
Vatnsúðakerfi
Grunnmynd 1.hæð

TEIKNINÚMER	BLAÐSTÆRÐ	HANNAÐ:	RJa	—
4397-001	A1	TEIKNAÐ:	RJa	—
01_2_63_05		YFIRFARIÐ:	ÁÁ	—
DAGS.	MÆLIKVARÐI			ÚTGÁFA
01.02.2016	1:50			B1

SAMÞYKKT:
Kennitala: 031149-4569

T:\Teikningar\n EFLU\Aðrir\CADNEFLA-template\EFLA-A1-Lögnir.dot1