


Grunnmynd 2.hæð
M 1:50

Rannveig Steinar Ólafsson

ADALHÖNDUR

ÚTG. DAGS:	ÚTGÁFUERILL:	HANNAÐ TEIKN. YFIRF.
B1	03.10.2016	Breyta Úðastúsum
		RJA GG SOA

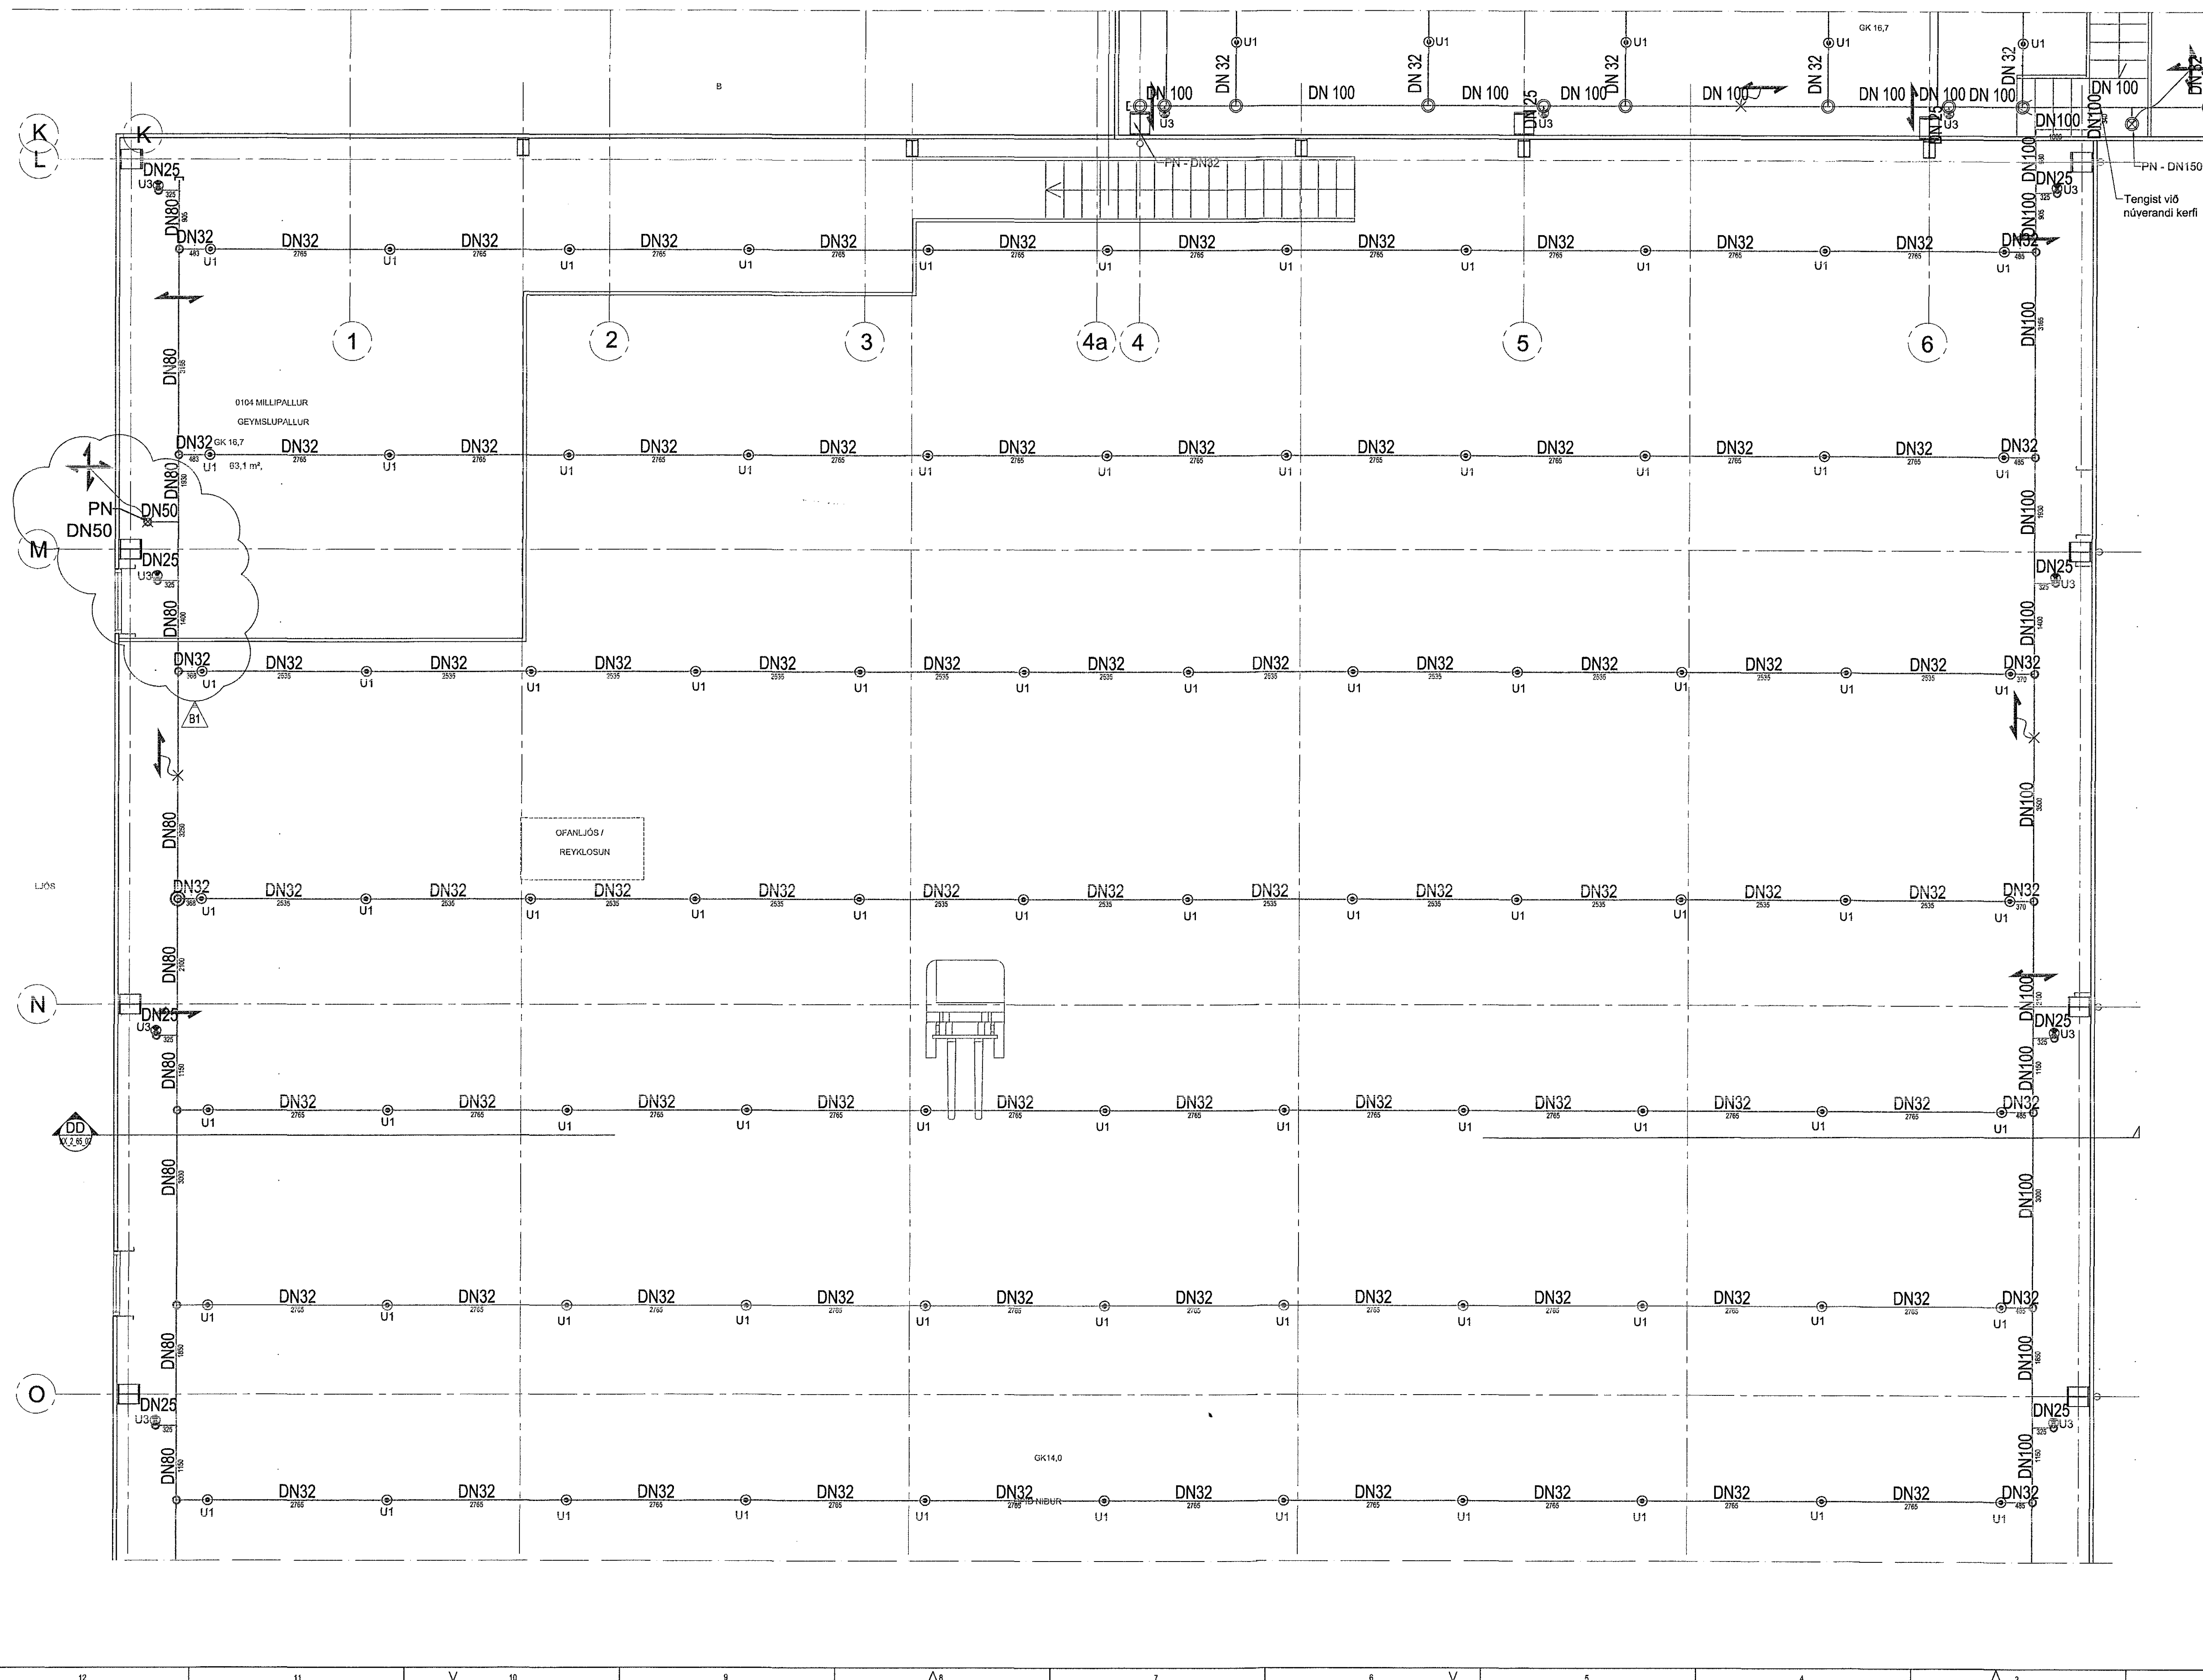

TÁKN

VATNSKILGJAFN

- DN32
- DN50
- DN80
- DN100
- U1
- U3
- U5
- PN
- PN-DN32
- PN-DN50
- PN-DN150

JARÐSKJÁLFTA FESTA

- FESTA SEM ENKLEIÐER
- FESTA SEM ENKLEIÐER
- FESTA SEM ENKLEIÐER
- FESTA SEM ENKLEIÐER

ÚÐASTÚTAR

- U1 VATNSGASTÚTUR
- U3 VATNSGASTÚTUR
- U5 VATNSGASTÚTUR
- PN VATNSGASTÚTUR

SVART STÁL SNIKTUÐ
(DN 2440 / EN 10241 - 10255)

Þvermál pipu [DN]	Þvermál röra s [mm]	Veggþykkt röra s [mm]	Inna- þvermál [mm]	SS
20	26,9	2,6	21,7	3/4"
25	33,7	3,2	27,3	1"
32	42,4	3,2	36	5/4"
40	48,3	3,2	41,9	1 1/2"
50	60,3	3,6	53,1	2"
65	75,9	3,6	68,7	2 1/2"
80	88,7	4,0	80,7	3"
100	114	4,5	105	4"
125	139,6	5,0	129,6	5"
150	165,2	5,0	155,2	6"

Efla

EFLA
VERKFRÆBISTOFA
Stm: 412 6000 www.efla.is

Hraðflutningar / FEDEX
Seihella 9
221

Lagnir
Vatnsúðakerfi
Grunnmynd 2.hæð

TEIKNINGAR	BLAÐSTÆRD	HANNAÐ	RJA	
4397-001	A1	TEIKNAD	RJA	
02_2_63_05		YFIRFARIR	AA	

DAGS: MELIÐVARDI ÚTGÁFA

01.02.2016 1:50 B1

SAMMYKKT: Rannveig Steinar Ólafsson
Kortskrá: 031149-4449