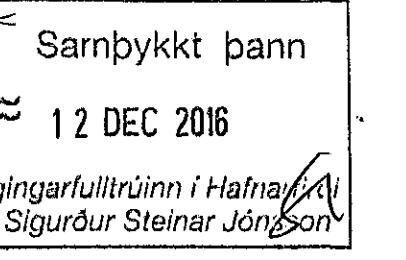


16M384

13.11.2016

SKÝRINGAR, FRÁRENNSLI:

Merkir skolplögn


~ og ~ Vatnslás

PP Pipur úr Polypropylen

PEH Pipur úr Polyethylen

Efni í frárennslögnum innanhus skal vera pp.  
Alt efni og frágangur skal vera í samræmi við ákvæði IS-68:2003 og gildandi reglugerðir.

BREYNINGAR			
DAKS	MC	BREYNINGAR	DANS

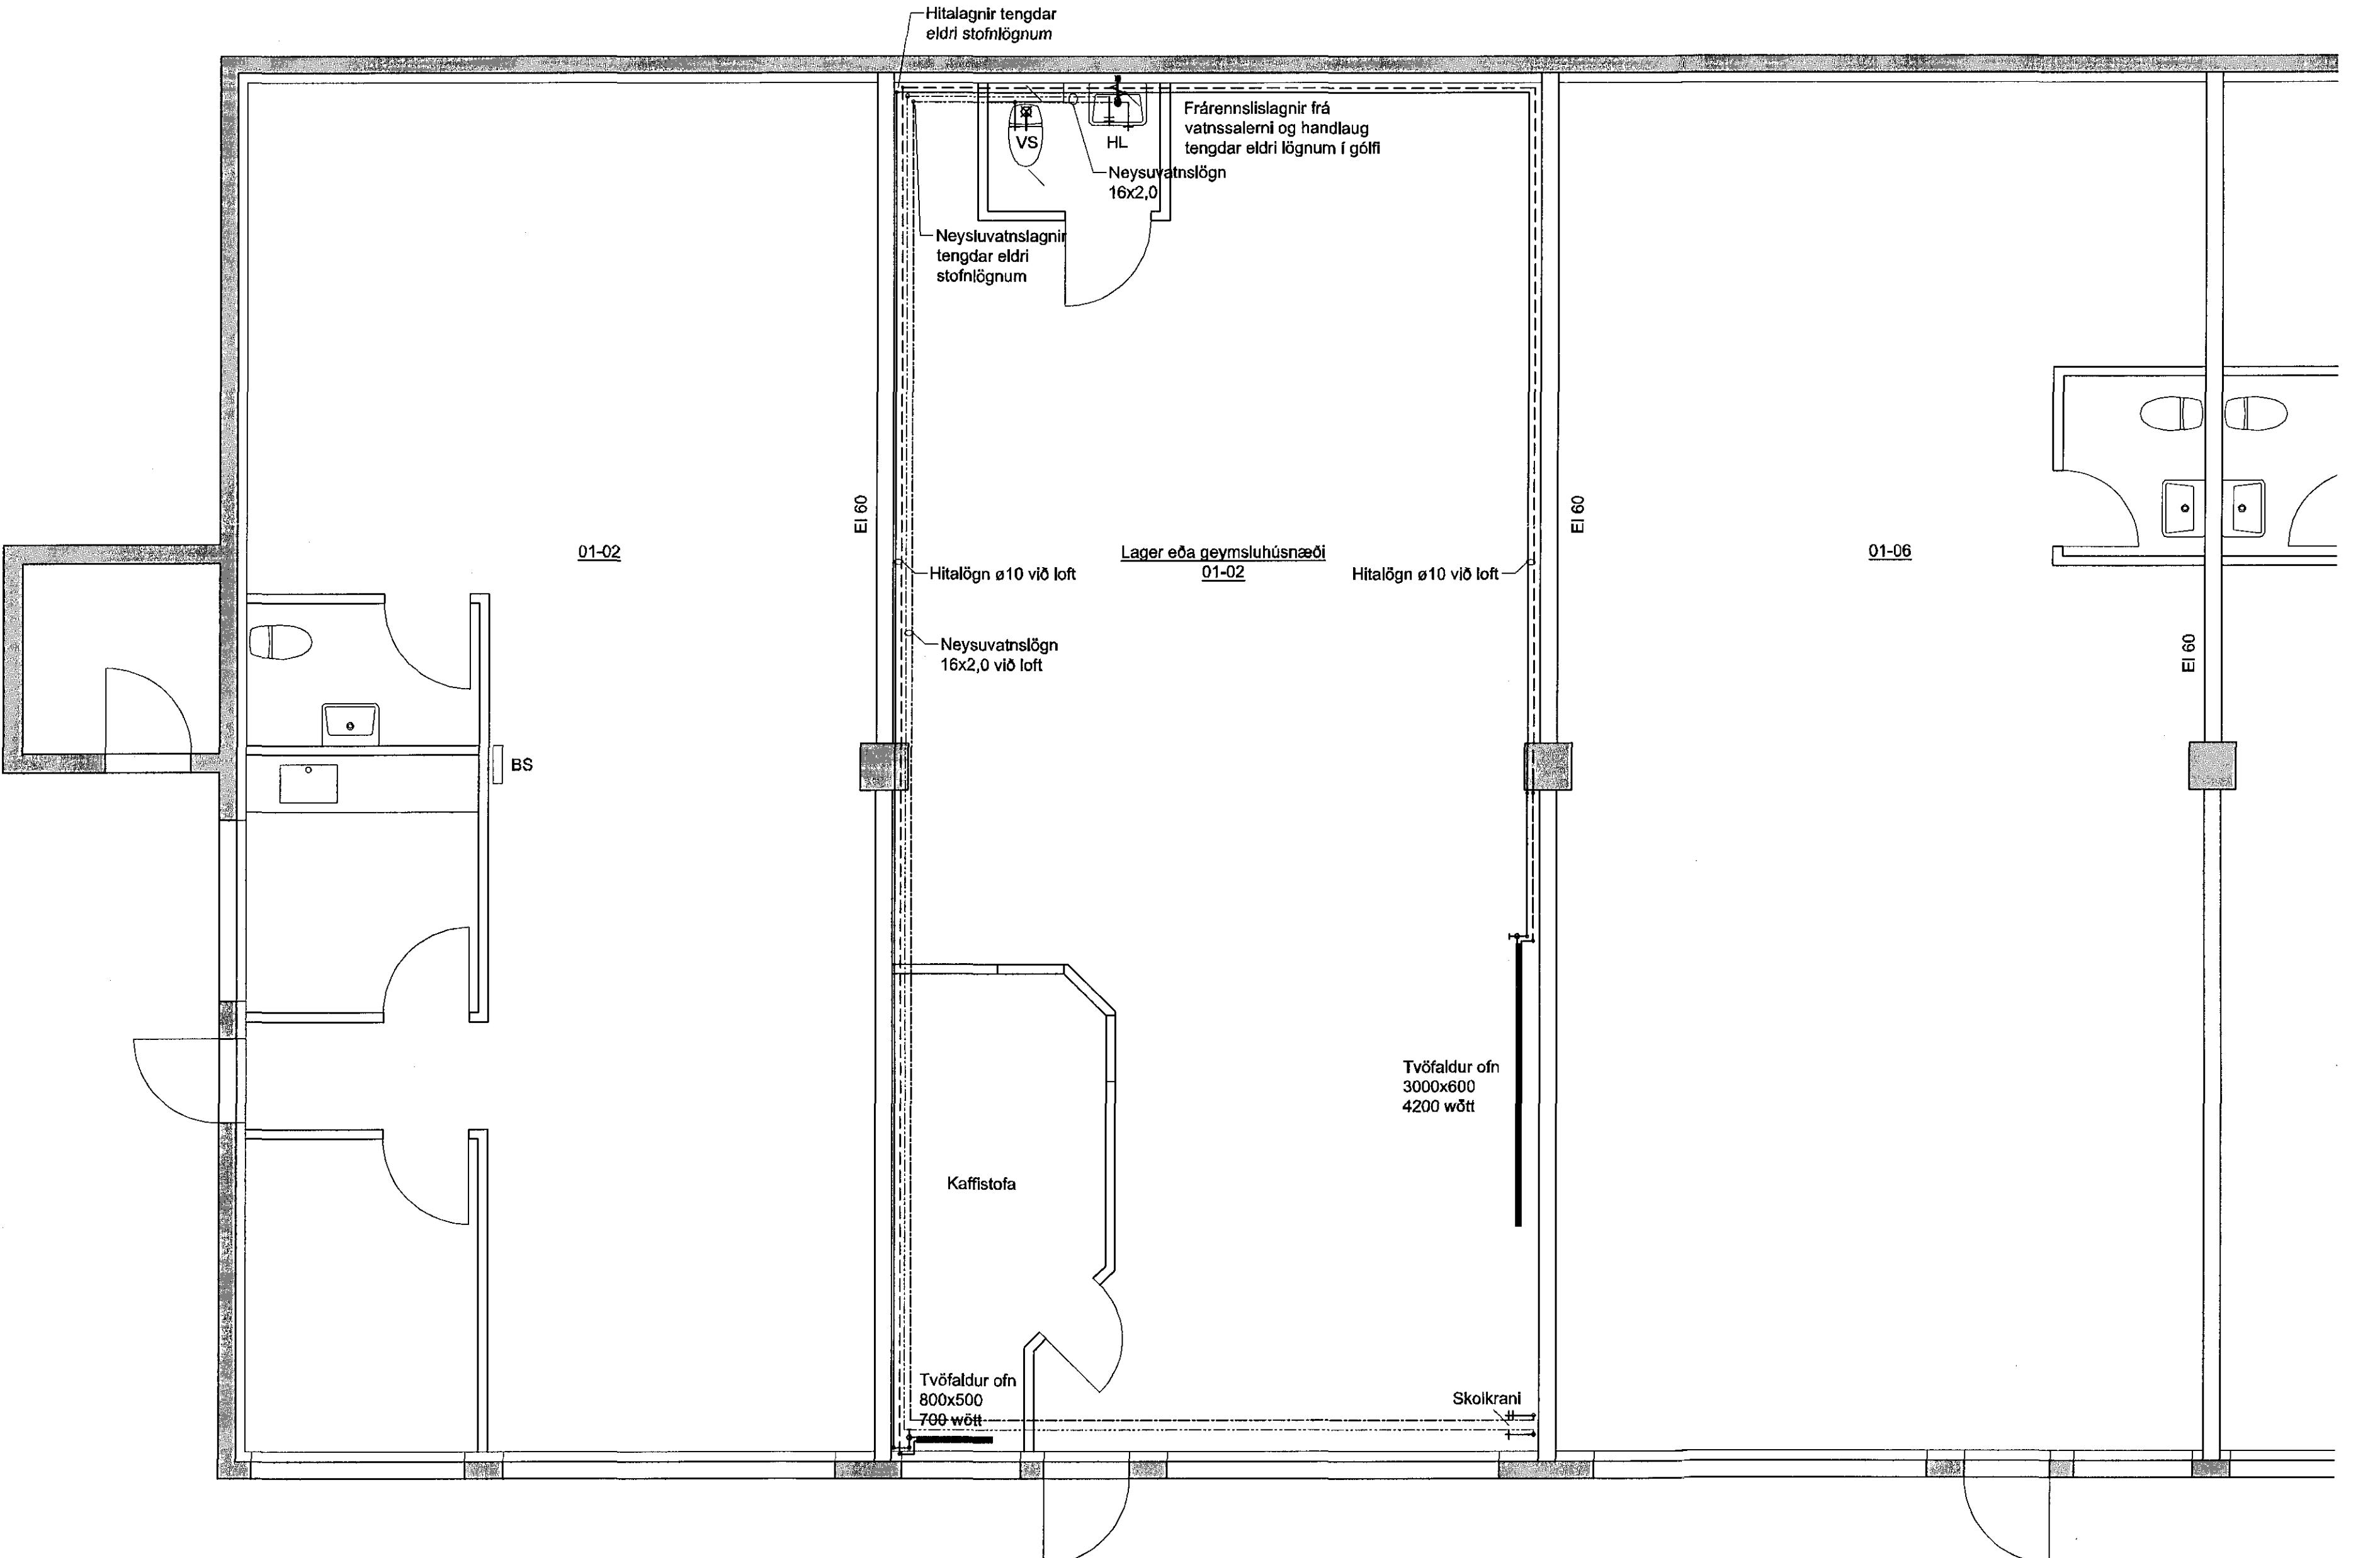Salemí hefur verið fært á norðurvegg og kaffistofu  
bætt við. Einnig er ofnum og skolkrana bætt við.

GRUNNMYND, 1:50

C:\Users\steini\Desktop\Vinnslur\Hafnarfjörður\Hafnarfjörður 29.dwg

SKÝRINGAR NEYSLUVATN:

Helitt neysluvatn

Kalt neysluvatn

HL Handlaug  
SP Spilkrani  
VS Vatnssalemi

Neysluvatnsskulu vera úr álp/plast rörum frá Unipipe eða sambærilegu. Rörin skulu pola inntakshita og vera votuð af NMI. Tengistykki skulu vera úr afsinkunarþolnu messing og hæfa rörum.

Bil milli festinga lárétra leiðsna skal vera samkv. forskrift framleðanda röranna, en þó mest 1,2 - 1,5 millibili. Sjá töflu framleðanda.

Sýnilega leiðslur utan við tengiklefa skulu vera óeinangraðar. Lagnr í létum veggjum skal einangra með 4mm ádragseinangrun. Áðrar einangraðar leiðslur skal einangra með glerullarhólkum. Þykkt einangrunar skal vera sem hér segir:

Stærð röra	Þykkt einangrunar
10 - 20mm (3/8"- 3/4")	20mm
25 - 40mm (1"- 1 1/2")	30mm
50 - 100mm (2"- 4")	40mm

Leiðslur fyrir helitt- og kalt vatn skal veifa með plasti utan um einangrun. Kerfið skal prófa eftir leiðbeiningum framleðanda rörum. Ef þer á milli leiðbeininga framleðanda og eftirfarandi lysingar, skal fara eftir leiðbeiningum framleðanda. Kerfið skal prófa með stigþrófin.

Forþófa skal kerfið með 15 bara þrýstingi. Beata skal þrýsti á kerfið þrýsvar sinnum á 10 minútum fresti. Eftir þa skal þrýstingur standa í 30 minútum og má þá ekki falla meira en 0,6 bör. Adalþróf skal framkvæma strax eftir forþrófin. Þrýstingur er íáton standa næstu 2 tíma og má þá ekki falla meira en 0,2 bör. Skrásefta skal niðursöður.

Alt efni og frágangur kerfisins sé í samræmi við ákvæði IS-67:2003 (DS 439:2000) og gildandi reglugerðir.  
Alt efni skal hafa lagnaefnisvottun.SKÝRINGAR HITAKERFIS:Framrás  
Bakrás

Öll ofntengi skulu vera 10mm.

Loftskrifur komi á alla ofna.

Á hvem ofn komi auk ofntoka stillté þeim megin sem ofnloki er ekki.

Ofnar séu í samræmi við IS EN 442

Hitaleiðslur eru úr miðlungsþykku svörtu stáli samkv. DIN 2440 með skriftuð tengistykki sem samsvara rörum að gerð.

Bil milli festinga lárétra leiðsna skal vera samkv. forskrift framleðanda röranna, en þó mest 1,2 - 1,5 millibili. Sjá töflu framleðanda.

Lagnir í létum veggjum skal einangra með 4mm ádragseinangrun. Áðrar einangraðar leiðslur skal einangra með glerullarhólkum. Þykkt einangrunar skal vera sem hér segir:

Stærð röra	Þykkt einangrunar
10 - 20mm (3/8"- 3/4")	20mm
25 - 40mm (1"- 1 1/2")	30mm
50 - 100mm (2"- 4")	40mm

Sýnilega lagnir næst ofnum skulu vera óeinangraðar.

Lagnir skal veifa með plasti utan um einangrun.

Kerfið skal þola 400 kPa vinnuprýsing og prófast með 600 kPa áður en leiðslur eru hulðar.

Alt efni og frágangur kerfisins sé í samræmi við ákvæði IS-67:2003 og gildandi reglugerðir.

Öll ónefnd malí eru í mm allt efni skal hafa lagnaefnisvottun.

VERKFRÆÐIÞÓNUSTAN EHF

NETTfang		Hóparnes		DAGI	
Hvaleyrarbraut 29, bl 01-02		Gulmundur Harsson		06.11.2016	
Hafnarfjörður		Swarar M. Sigurðsson		1-10-2016	10-62
Frárennsls-, neysluvatns- og hitalagnir:		Guðmundur Harsson		Skráning:	Hóparnes
