



Skrifstofa			Hraunbrún 19 Hafnarfirdi		Bláttakur / Vikar Brú / Sólstofo		Kerfi										
Lengdarmeð			01		Uppgöf: 4.016		Daga: 14.11.2016										
Plötuheiti			Sólstofo		Sólstofo		Sólstofo										
				413,0	0,0	3,0	3,0	310,3	0,0	979,4	292,0	518,3				704,854	
										37,7							
A	01	1. hæð	N	0201	140,8	0,0	3,0	0,0	140,8	0,0	2,40	2,70	392,4	104,7	140,8		
					140,8								382,4	104,7	140,8	2,50	
A	02	2. hæð	N	0201	160,5	0,0	0,0	3,0	177,3	0,0			544,8	147,3	177,3		
					129,8			3,0	129,8	2,70			3,70	418,0	105,0	129,8	
A	0202	Blískur	B	0202	42,7				42,7	2,70			2,70	128,8	41,8	47,7	
					91,7	0,0	0,0	0,0	0,0	0,0	0,24	1,34	44,6	0,0	0,0	91,7	
					91,7								44,6	0,0	0,0	91,7	


Samþykkt þann  
14. des. 2016  
Byggingaáhrætti Hafnarfirdi

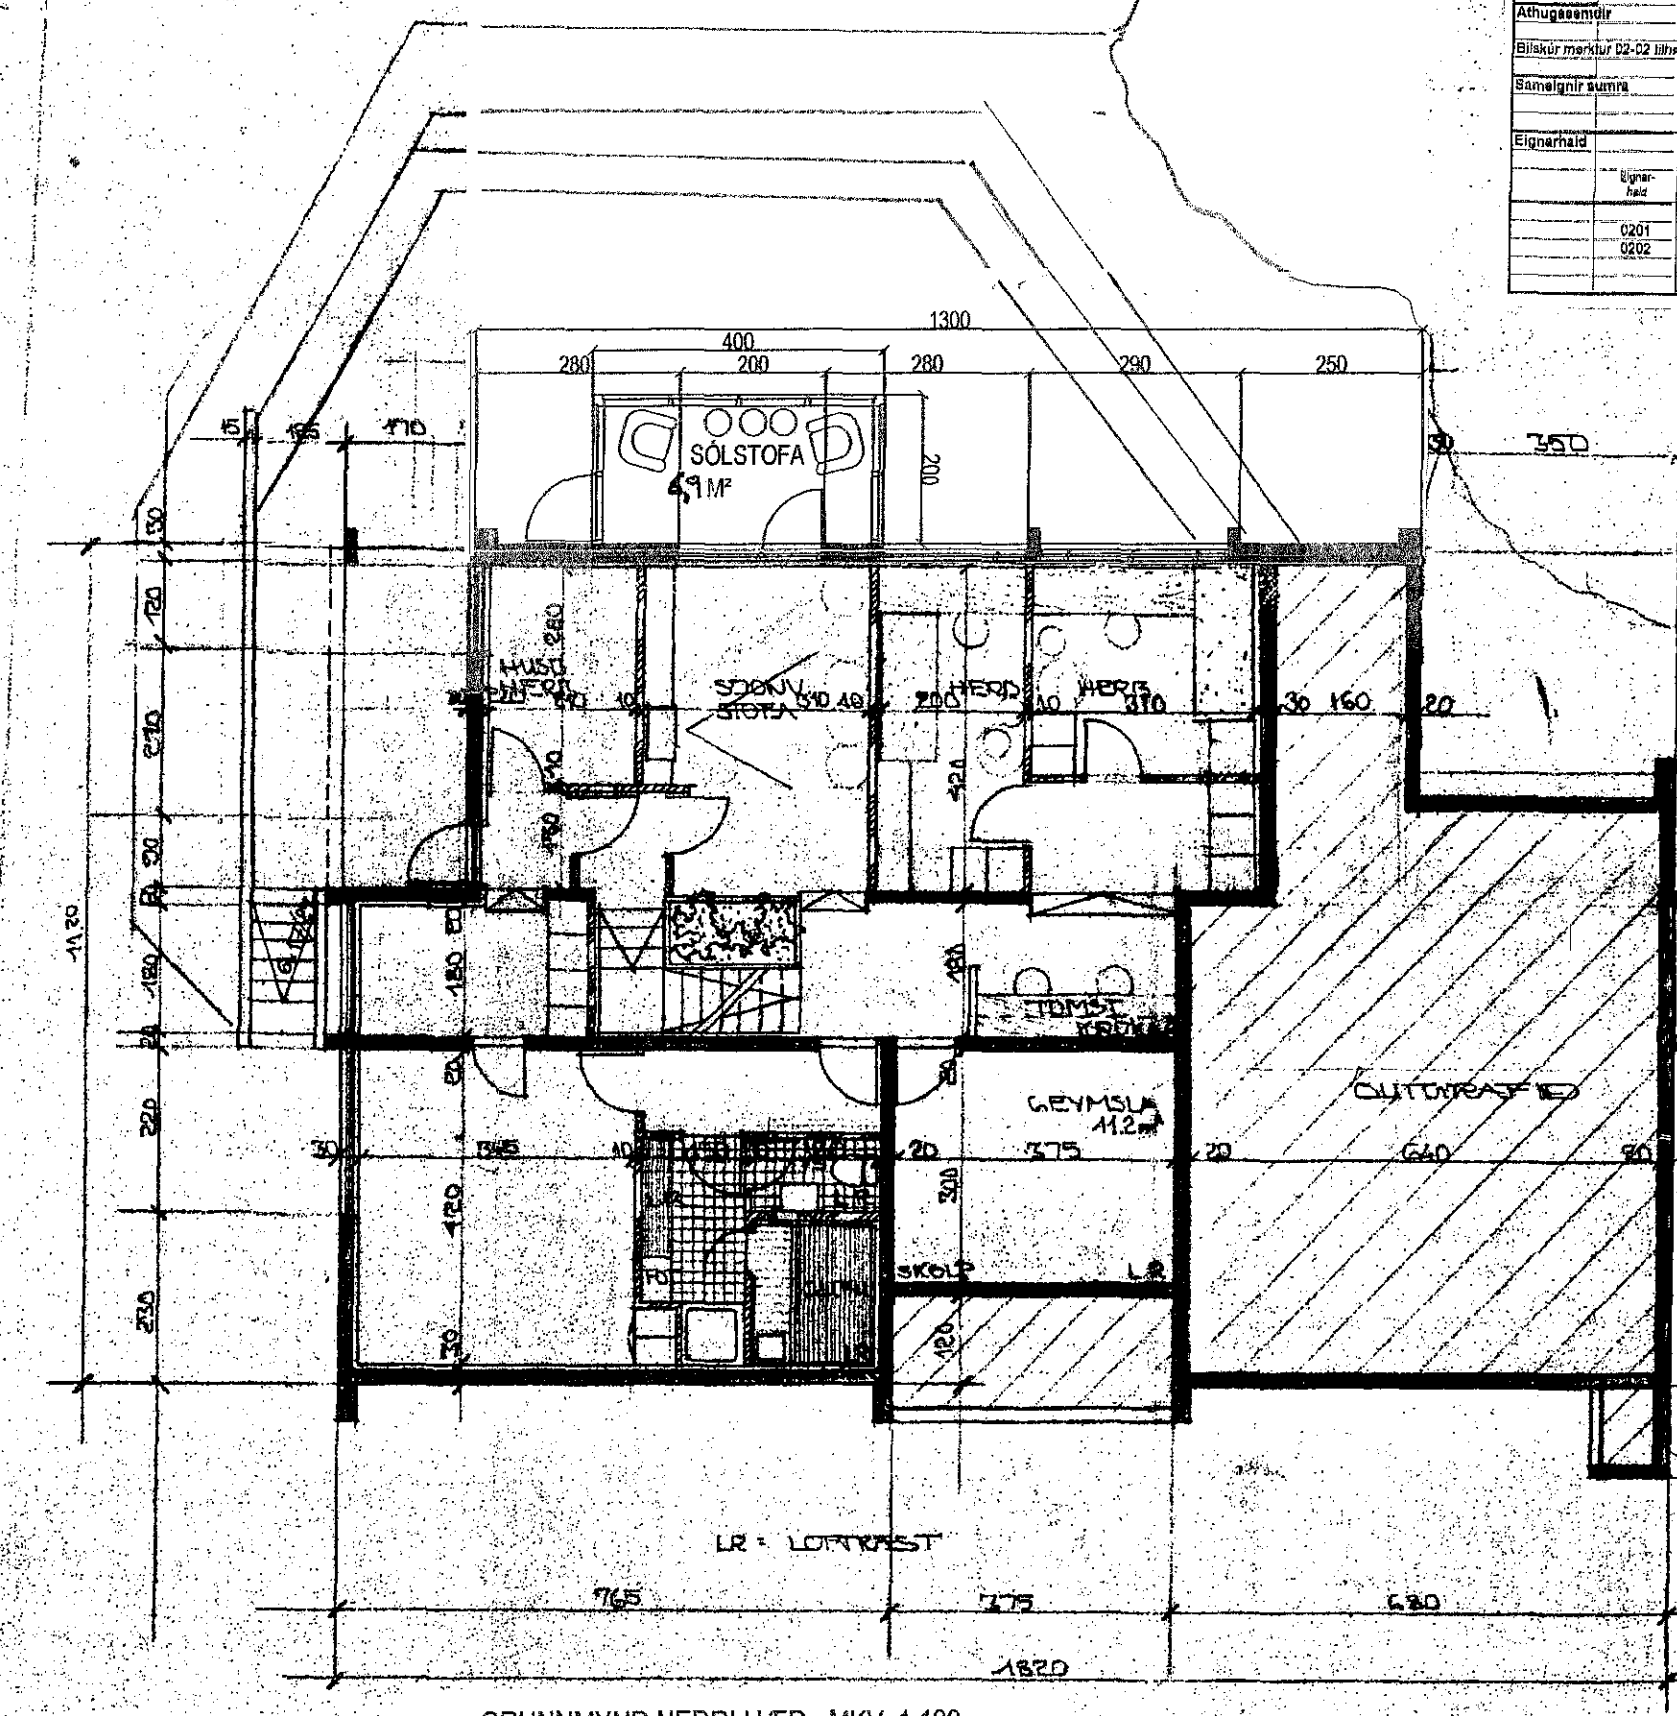


GRUNNMYND NEDRI HÆÐ. MKV. 1:100.

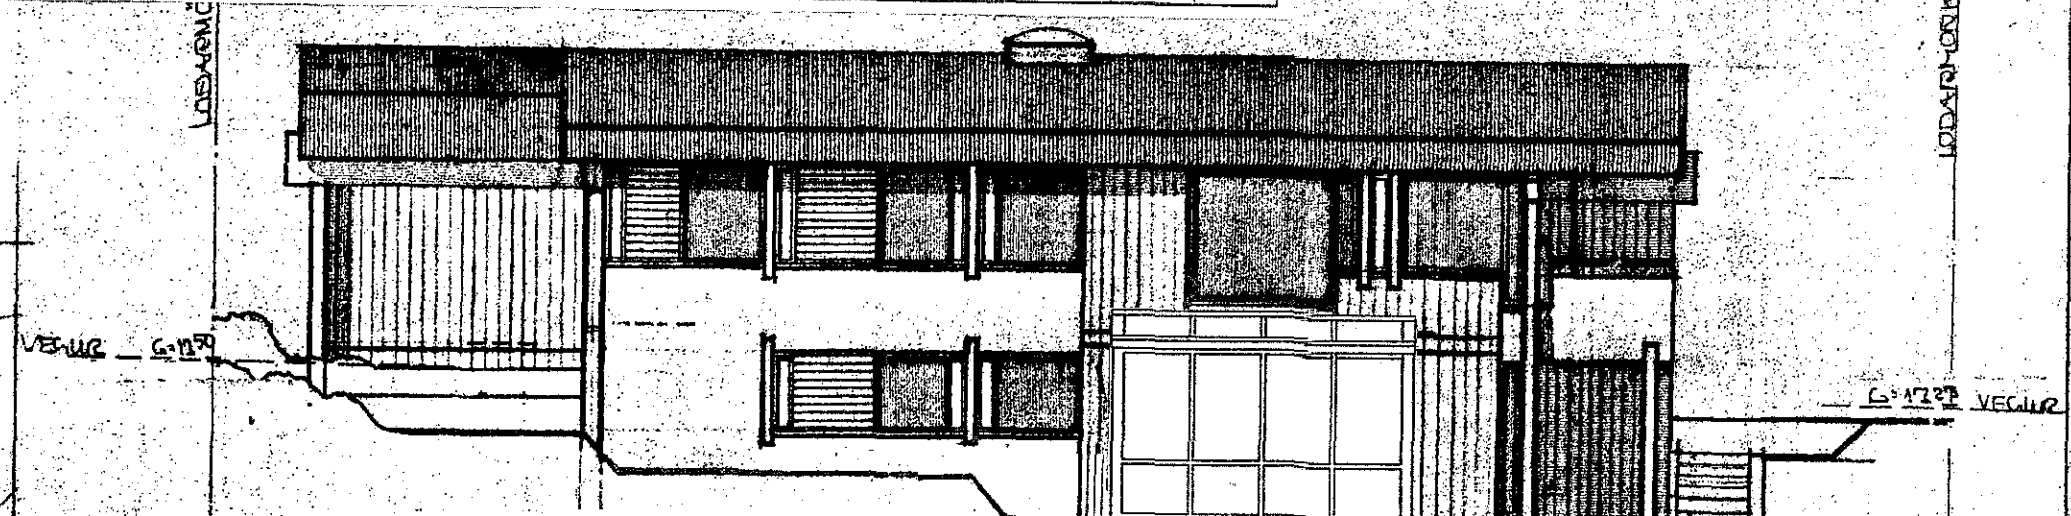


NORÐUR MKV. 1:100.

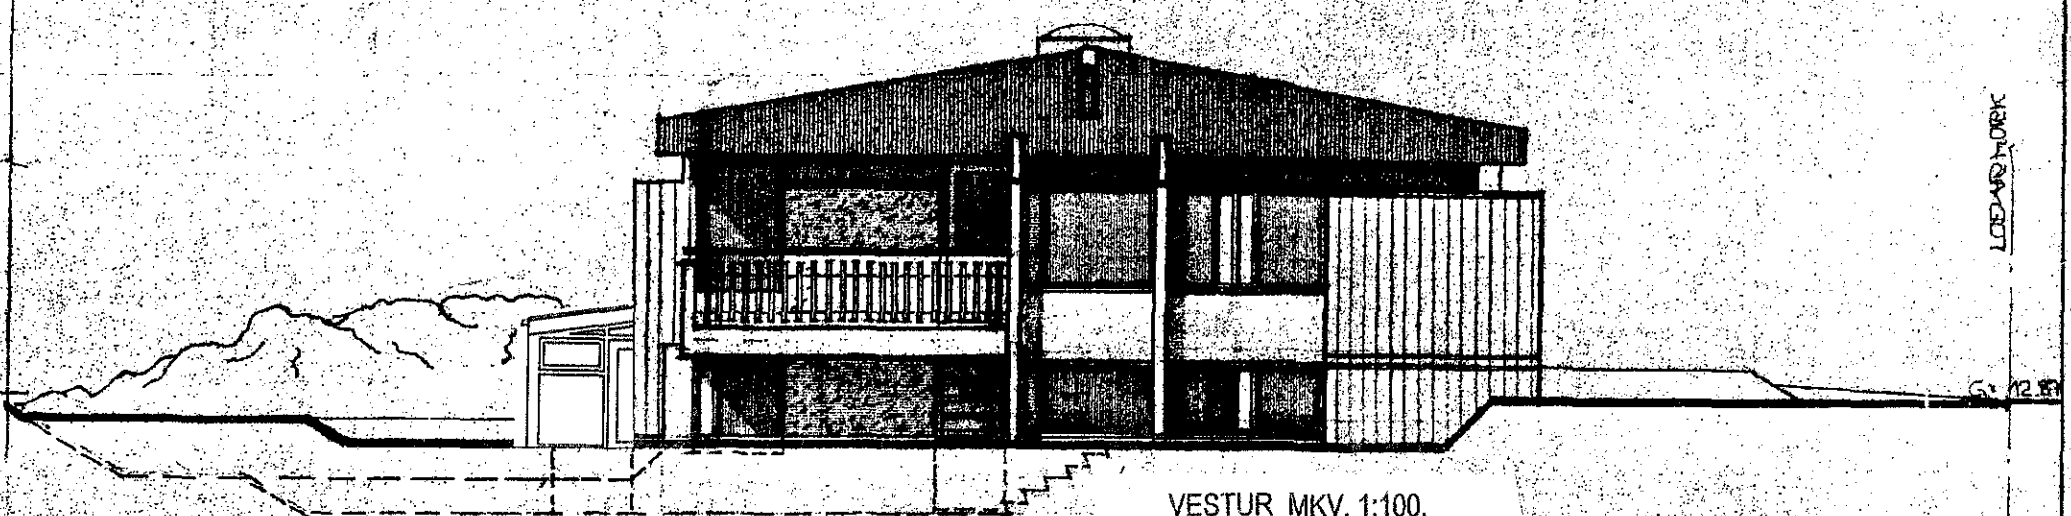

VESTUR MKV. 1:100.

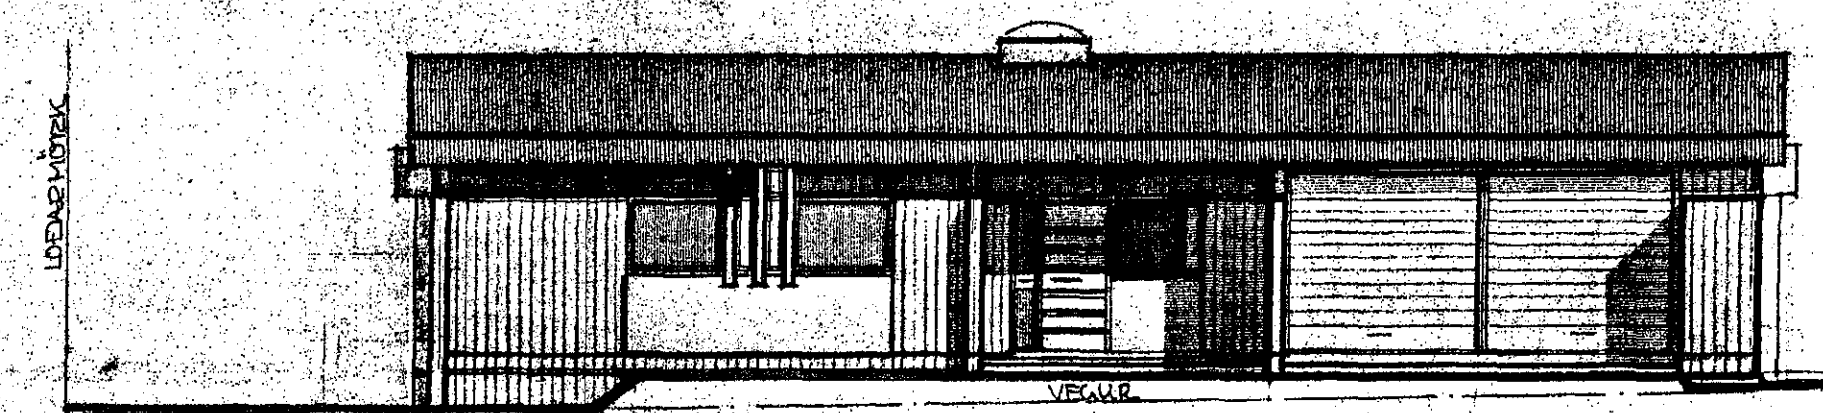

SÚÐUR MKV. 1:100.

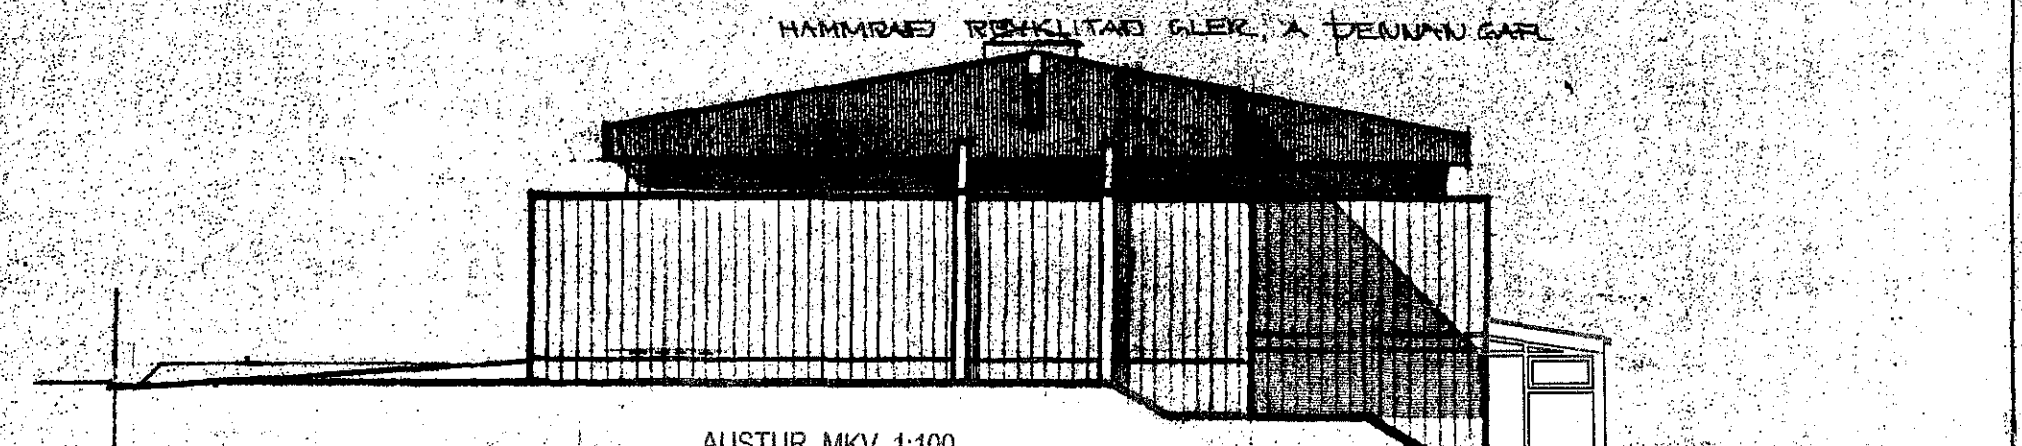

AUSTUR MKV. 1:100.

**HRAUNBRÚN 19 HAFNARFIRÐI**

Sigurður Þorvarðarson byggingafræðingur bfi.  
Teiknistofan Strandgötu 11 220 Hafnarfirdi.  
SíH. teiknistofan ehf. kt. 510298-2769. Kt. aðalhönnuðar: 141250-4189.  
Sími: 5651510. Netfang: teiknistofan@simnet.is

Skýringar:	Aðaluppdráttur. teikning: 2 af 2.
Teikning:	Grunnmynd neðri hæðar, útlitsmyndir. EYKRAJUNGAJAFLA.
Mælikvæði:	1:100.
Undirskrift:	<i>Ólafur 2016</i> Dagsetning: 7 nóvember 2016.
Breytt: nóv 2016, TEIKNUB SÓLSTOFA. SIG. P.	

Húslö er teiknað af A. Víðar Olsen tæknifræðingl TPI í maí 1976, breytt í apríl 1978.