


1404 159 16.11.2016

Samþykkt barátt
15 DEC 2016
Byggingarfulltrúinn í Hafnarfirði
F.h. Sigurður Steinar Jónsson

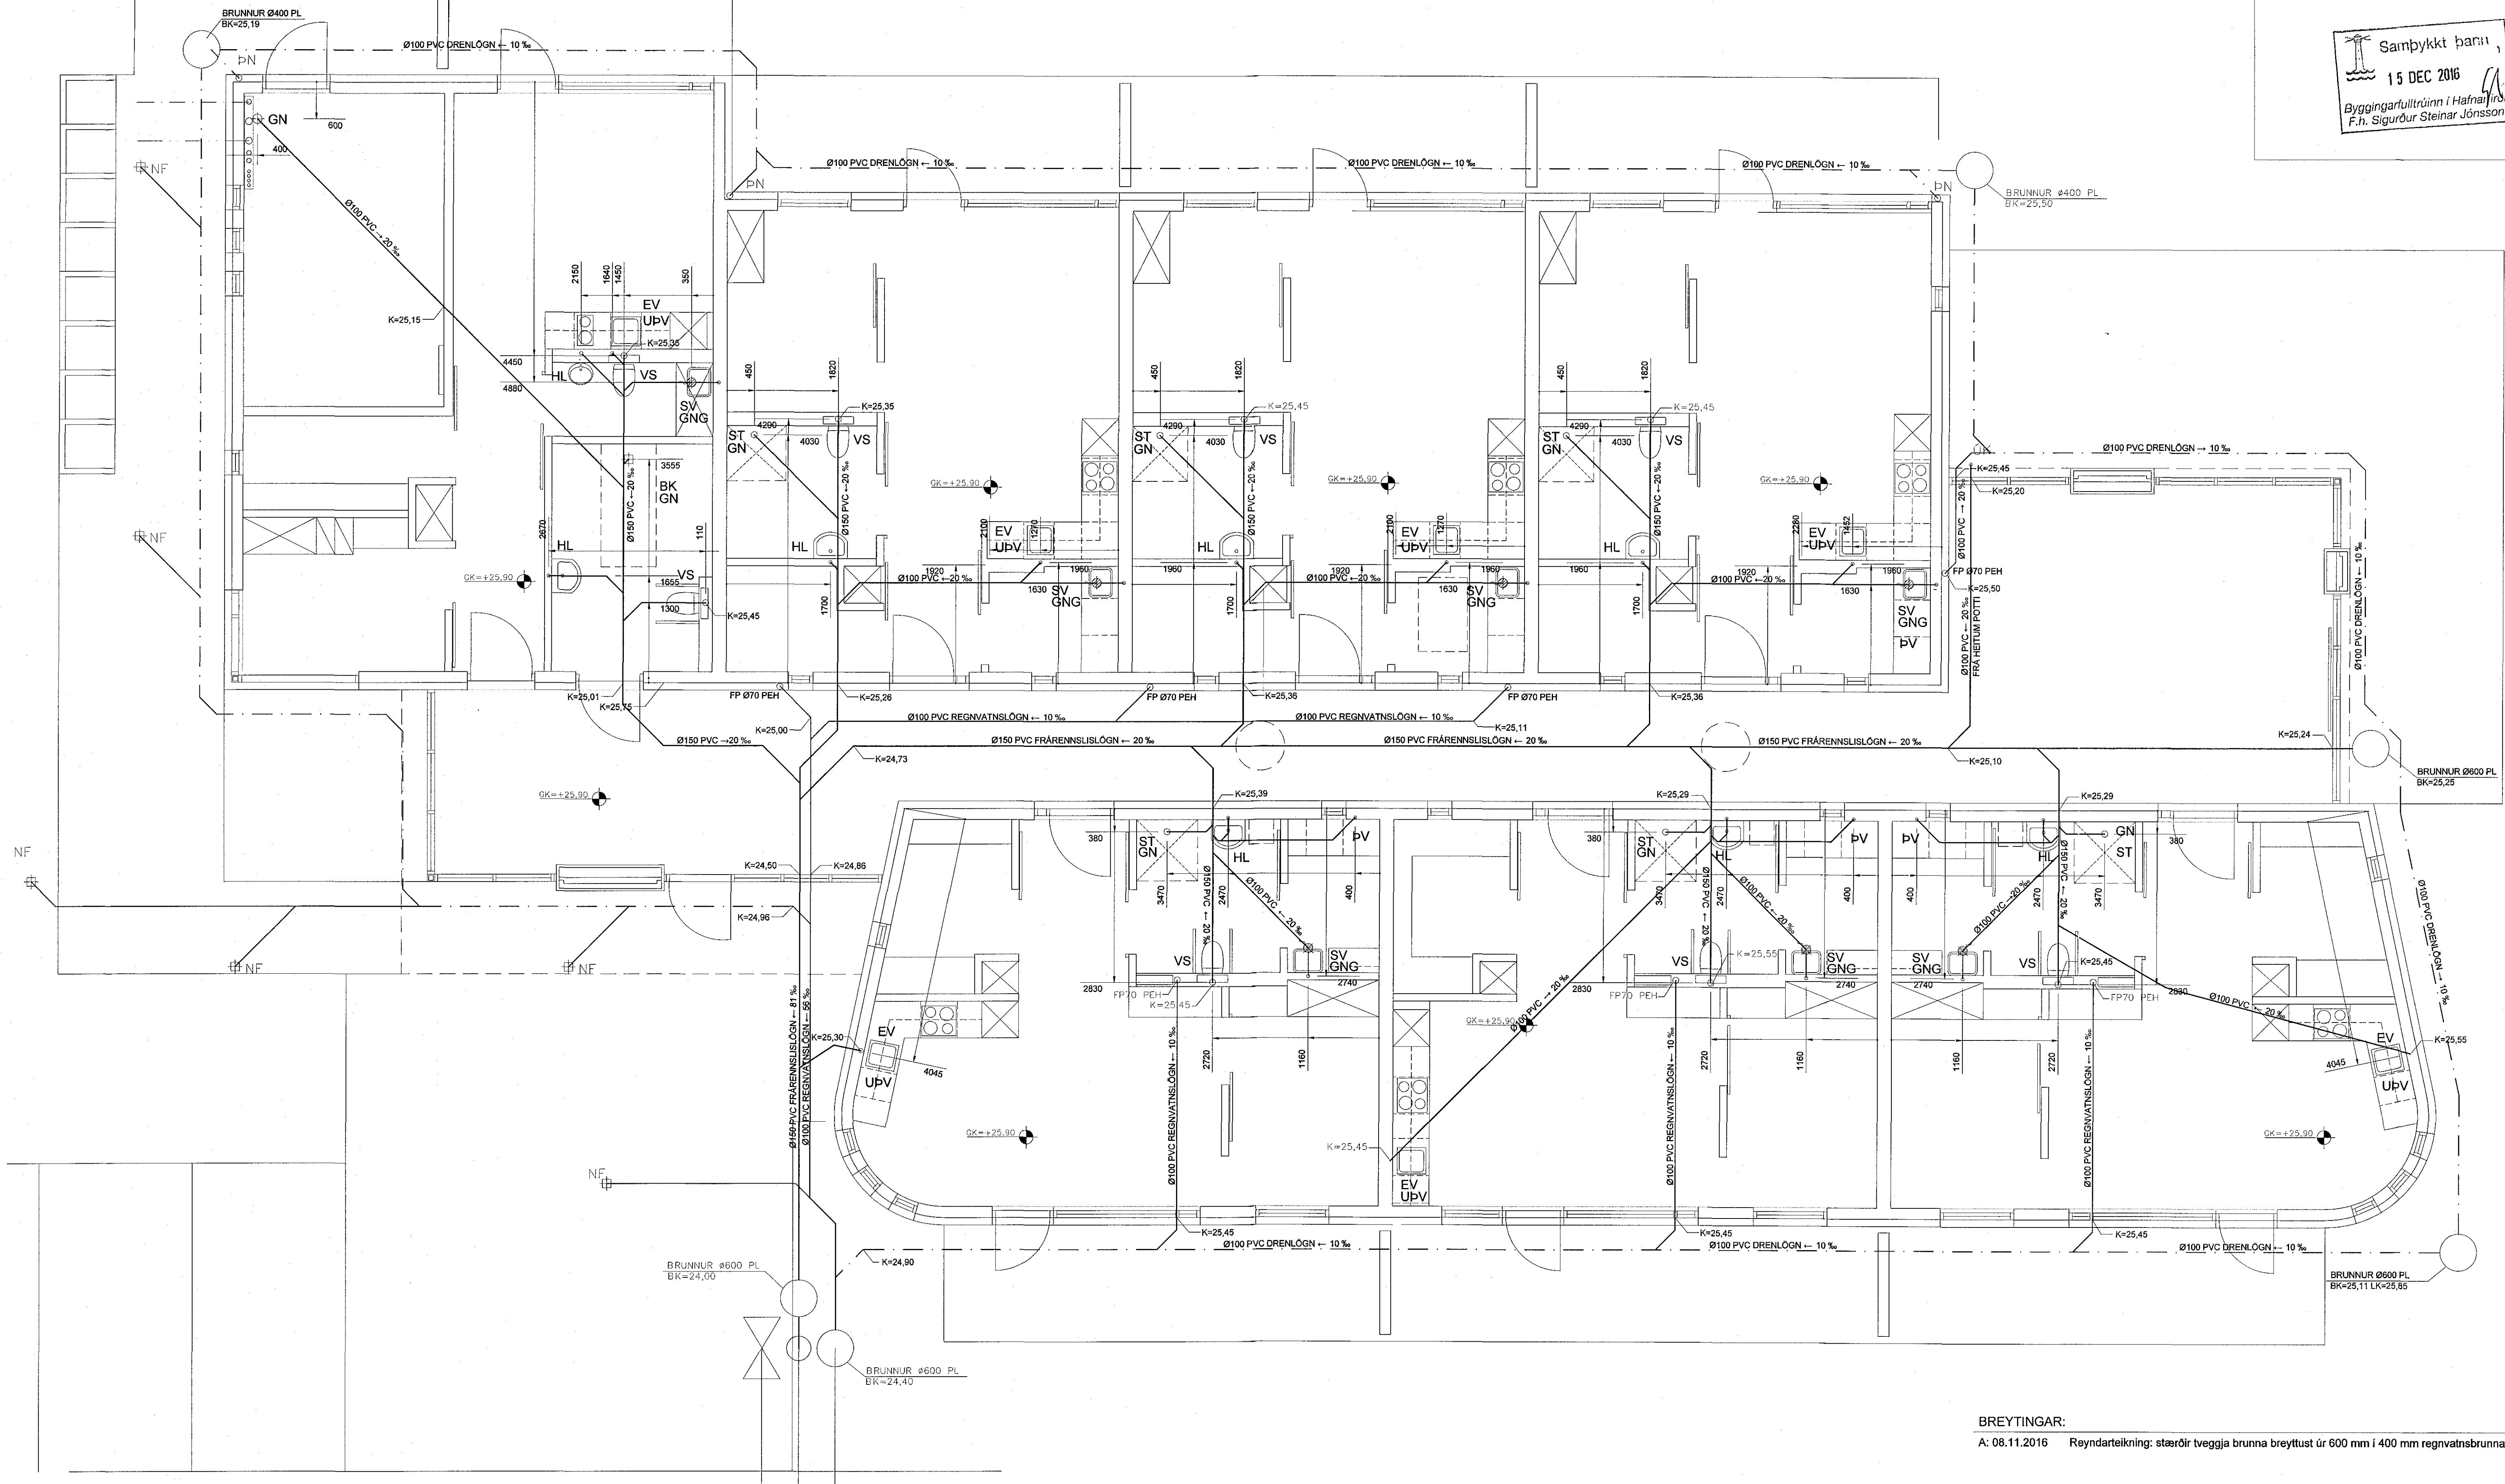

BREYTINGAR:
A: 08.11.2016 Reyndarteikning: stærðir tveggja brunna breyttust úr 600 mm í 400 mm regnvatnsbrunna.

SKÝRINGAR:
ÖLL MÁL ERU í mm.
ALMENNAR SKÝRINGAR - SJÁ TEIKNINGU NR. P0
RÖR FRÁ ÞAKNIÐURFÖLLUM SKULU VERA HEILSÖÐIN Ø70 PEH RÖR, EINANGRUD.
FRÁGANGUR LAGNA SKAL VERA Í SAMRÆMI VÍÐ GILDANDI STAÐLA OG REGLUGERÐIR.
ALLT LAGNAEFNI SKAL UPPTYLLA GILDANDI STAÐLA OG REGLUGERÐIR.
VIRÐA SKAL LEIÐBEININGAR FRAMLEIÐENDA UM UPPSETNINGU,
STILLINGAR OG NOTKUN BÚNAÐAR.
- - - TÁKNAR HEILA PVC FRÁRENNISLOGN
- - - TÁKNAR GATADA PVC JARÐVATNSLOGN
- - - TÁKNAR PVC REGNVATNSLOGN

KLUKKUVELLIR 23 - 27
Anna Margrét Hauksdóttir arkitekt. kt. 120665 - 3169
Anton Örn Brynjarsson verkfræðingur. kt. 270559 - 7199
Fanney Hauksdóttir arkitekt. kt. 170561 - 7249
Haukur Haraldsson tæknifræðingur. kt. 260938 - 2079
Dagsetning: 11.12.2013
Mælikvarði: 1:50
Teiknaði: GMJ
Yfirariði: GS
Breyting: A
P01

AVI Frérennislagnir í grunni
ARKITEKTUR - VERKFRÆÐI - HÖNNUN
Kaupangi · Myrarvegi · 600 Akureyri · Sími 460 4400 · Fax 460 4401 · avh@avh.is · www.avh.is
Þinghólstræti 27 · 101 Reykjavík · Sími 561 4400 · Fax 56