1610033 6.1.2017

Samþykkt þann: 09 JAN 2017
Byggingarfulltrúinn í Hafnarfirði
F.h. Sigurður Steinar Jónsson

RÚMMYND LOFTRÆSING 1:50

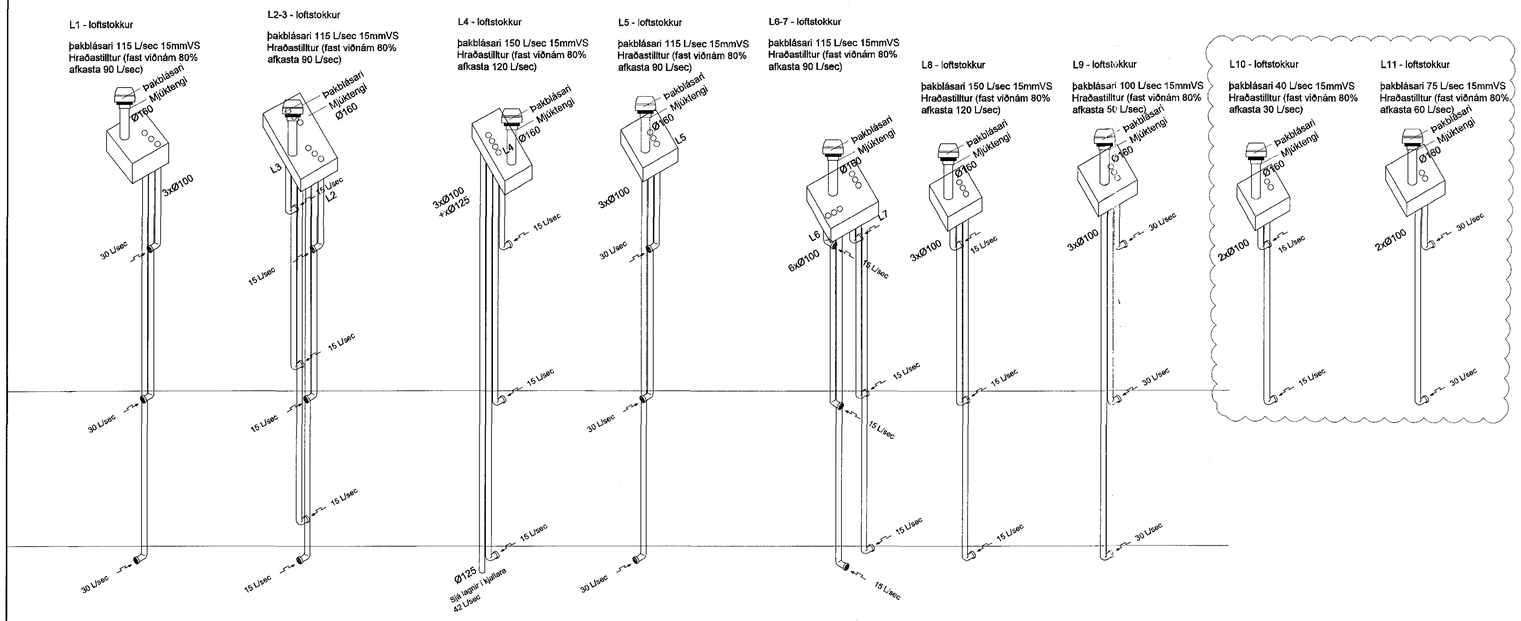

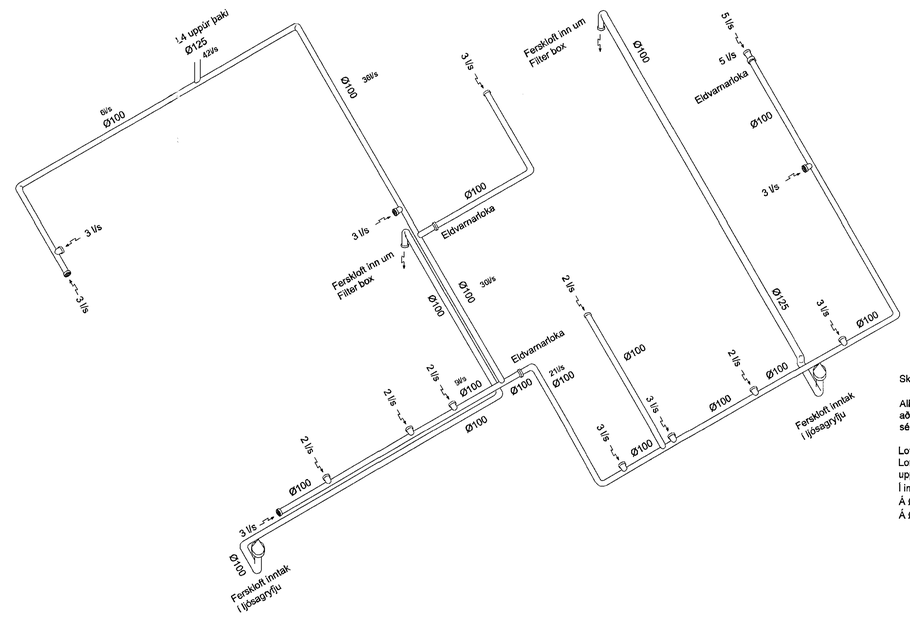

Vélrænt útsog dæmigerð uppbygging 1:10

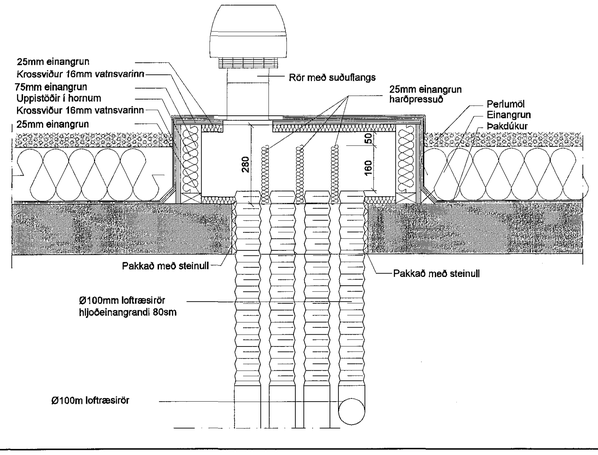

Skýring: Loftstokkar

Allt efni skal vera CE-merkt, eða hafa jákvæða umsögn frá Nýsköpunarmiðstöð Íslands um að það uppfylli kröfur í byggingarreglugerð, standist staðla og falli að verklagi og sérislenskum aðstæðum.

Loftstokkar skulu vera úr spíró blikkrörum.
Loftstokka í þakrými skal einangra með 50mm steinullarmottum og frágangur skal uppfylla gildandi bruna og hljóðkröfur.
Í innveggi og lagnastokka, skal fylla meðfram rörum með steinull.
Á Ø100mm rör komi Ø100mm útsogsventlar.
Á Ø125mm rör komi Ø125mm útsogsventlar.

ÁBYRGÐARMAÐUR ÁSK
05. jan. 2017

1. Loftræsistokkum L10 og L11 bætt við.

Breytingar		
Nr.	Dags.	Nafn
1	04.01.17	HS

KIRKJUVELLIR 12b,

Verkfræðistofa Þráinn & Benedikt
Laugavegi 178, 105 Rvk.
Sími: 568-7775 Veffang: verkfraedistofa.is
Netfang: verkfraedistofa@verkfraedistofa.is

Lagnir inni
Rýmmynd loftræsing

Áritun aðalhönnuðar:

H BS | T BD | S
M 1:50
Nr. PR04
Dags. Apríl 15
080149-3609