



Samþykkt þann  
30 JAN 2017  
Byggingarfulltrúinn í Hafnarfirði  
F.h. Sigurður Steinar Jónsson

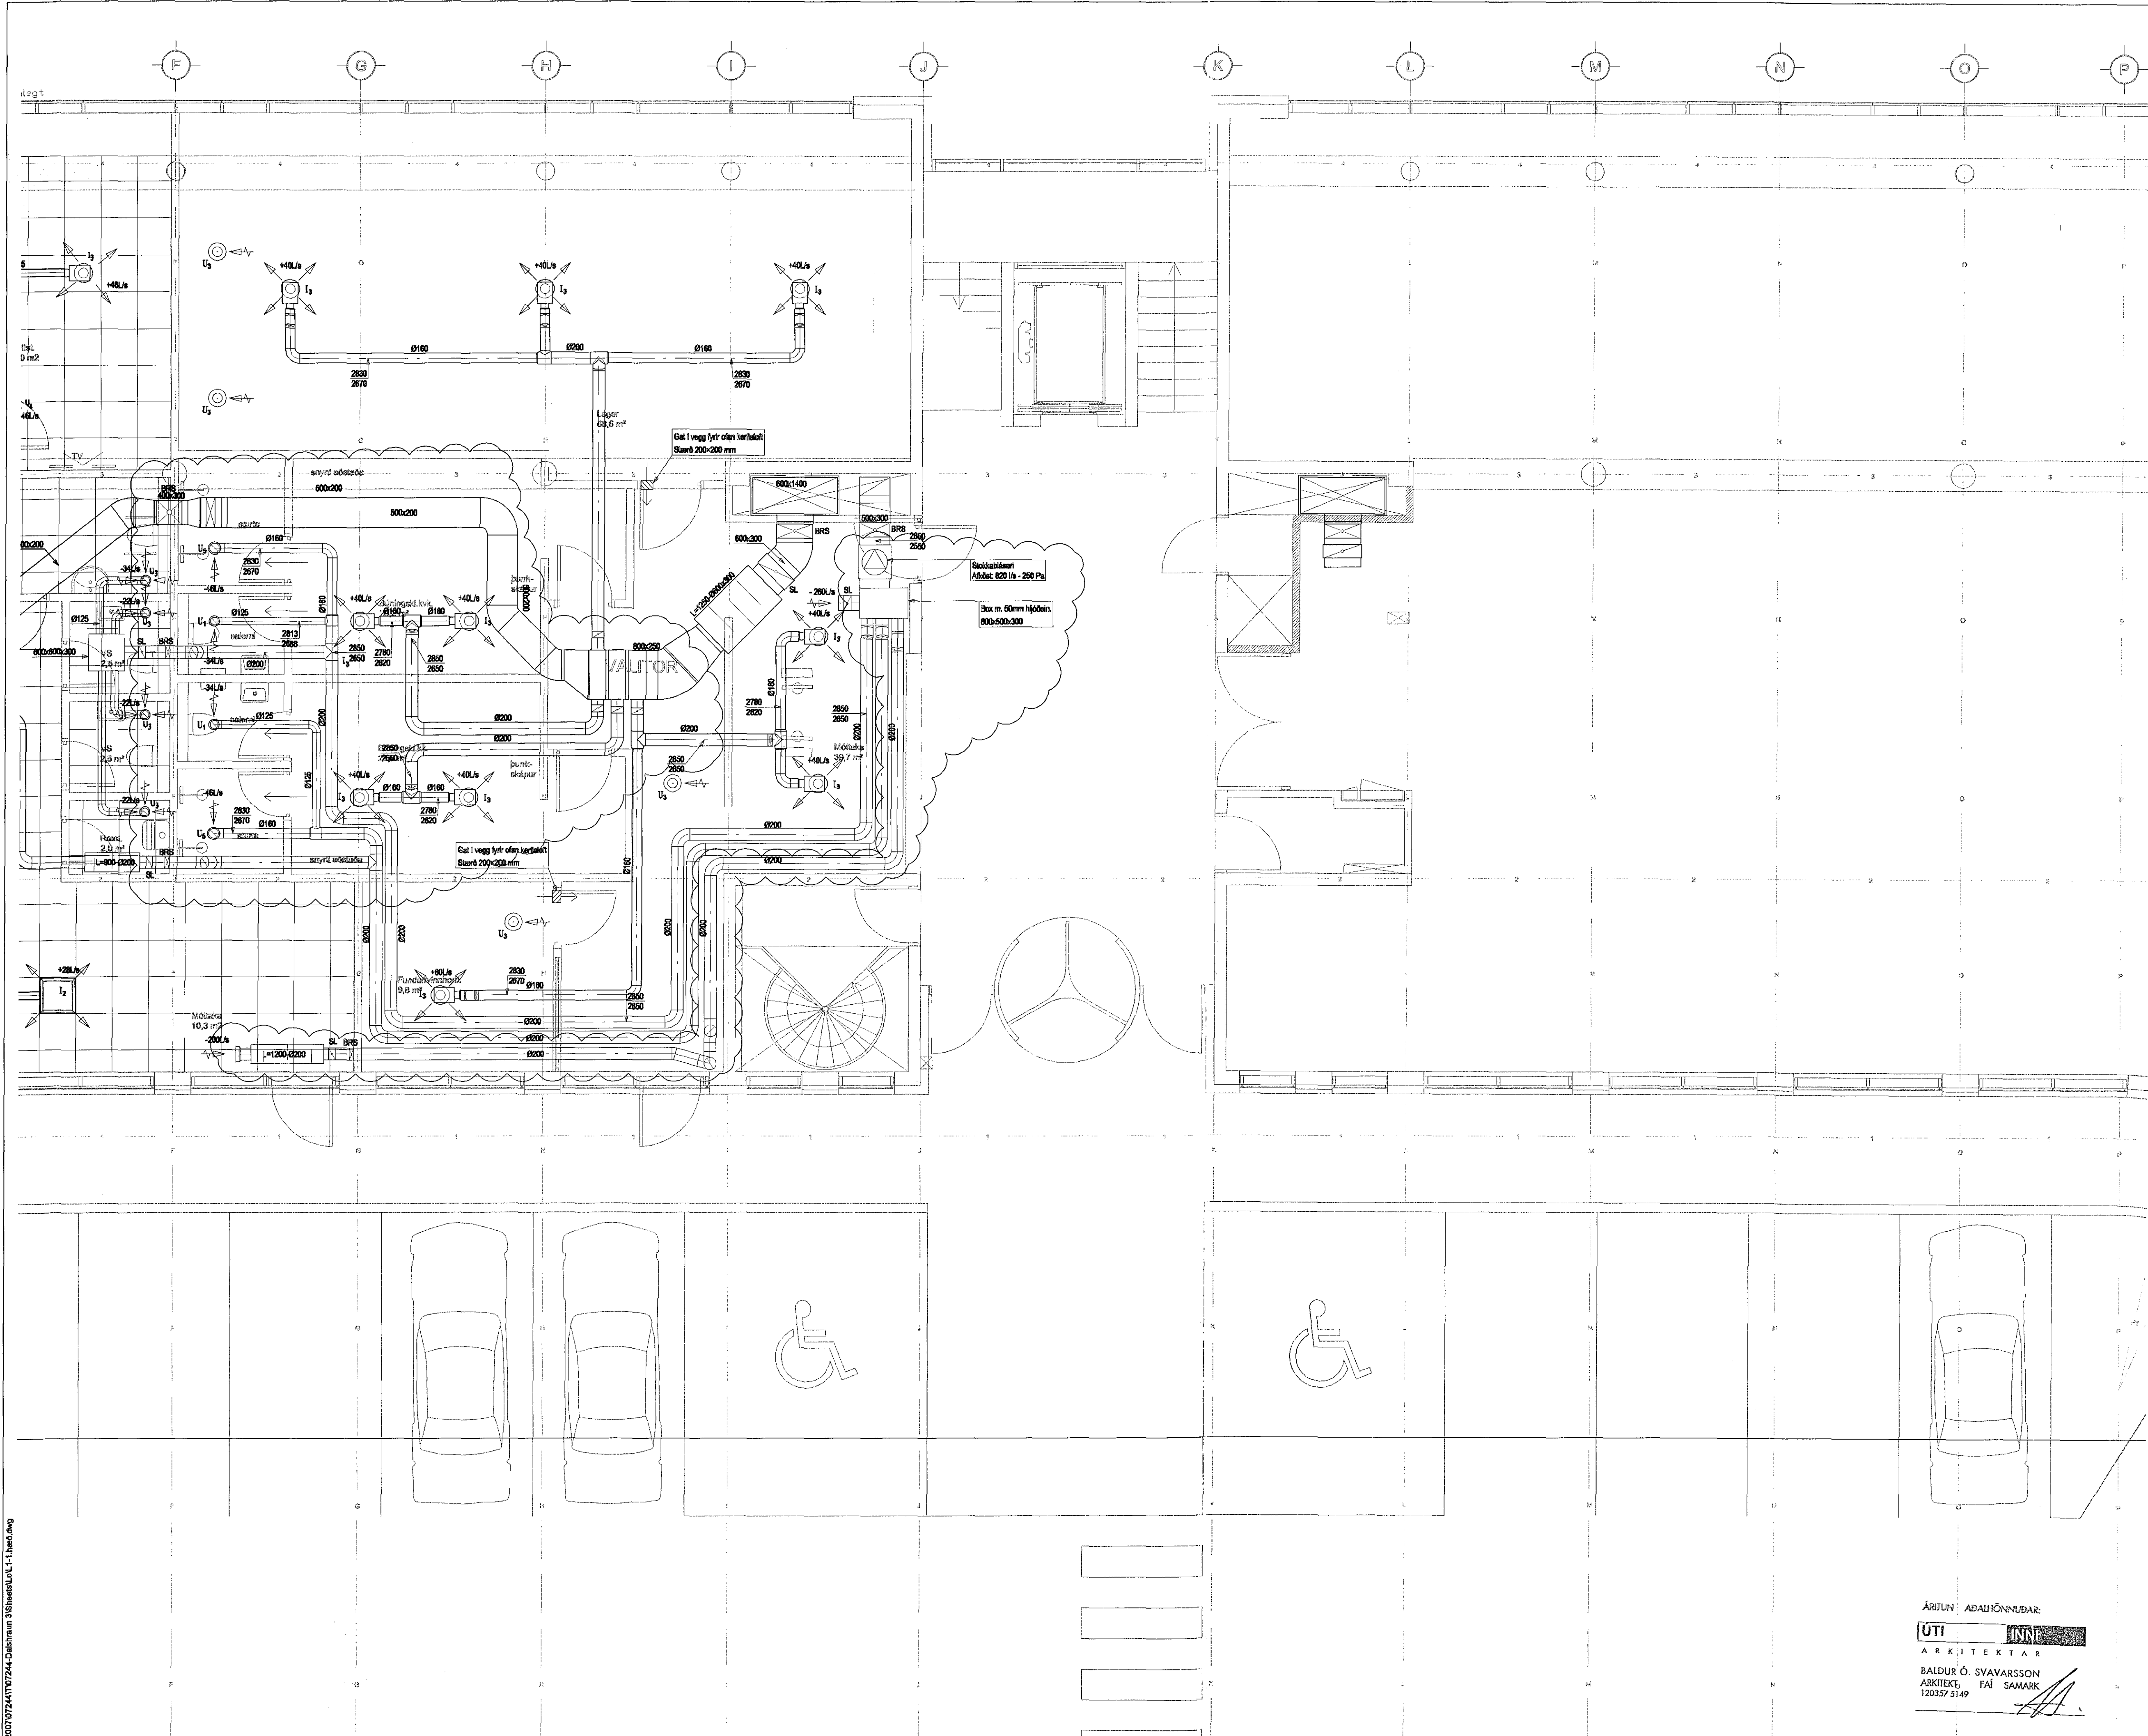

DALSHRAUN 3

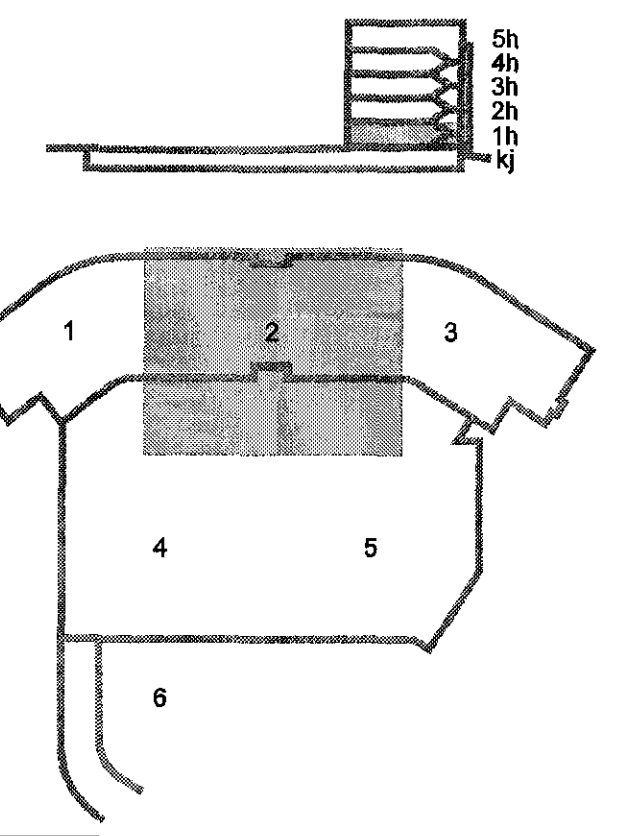

B 10.01.17 Skipt um bíllara bað og stökkum off. Þ.K/SAS  
A 03.07.13 Stærð á stökk bryllst. BS/SAS  
Úg. Dags. Skýring Hannasólfrafnó

**VSB**  
VERKFRÆÐISTOFA

BEJARHRAUN 20 • 220 HAFNARFJÖRÐUR • KENNIT. 710796-2899  
vsb@vsb.is • Sími 595 8600 • Fax 595 8610 • www.vsb.is

Afritun séminnaður  
Sveinn Aki Sverrisson  
Hafnarfirði • 2200000000 • svsa@vsb.is  
Verkhall  
**DALSHRAUN 3**  
HAFNARFIRÐI

Verkhall  
Loftræsing  
1. hæð  
Grunnmynd 2

Hannaf	Teiknað	Yfirfarð	Kvæði	I/AI	Síða
BS	BS	SAS	1:50	/AI	
Dags.	02.07.2013	Venndati	07244	Tekning	Útgáfa B

ÁRITUN / AÐALHÖNNUNÐAR:  
**ÚTI** INNE  
ARKITEKTAR  
BALDUR Ó. SVAVARSSON  
ARKITEKT, FAL SAMRÁK  
120357 5149

