



Samþykkt þann
30 JAN 2017
Byggingarfulltrúinn í Hafnarfirði
F.h. Sigurður Steinar Jónsson

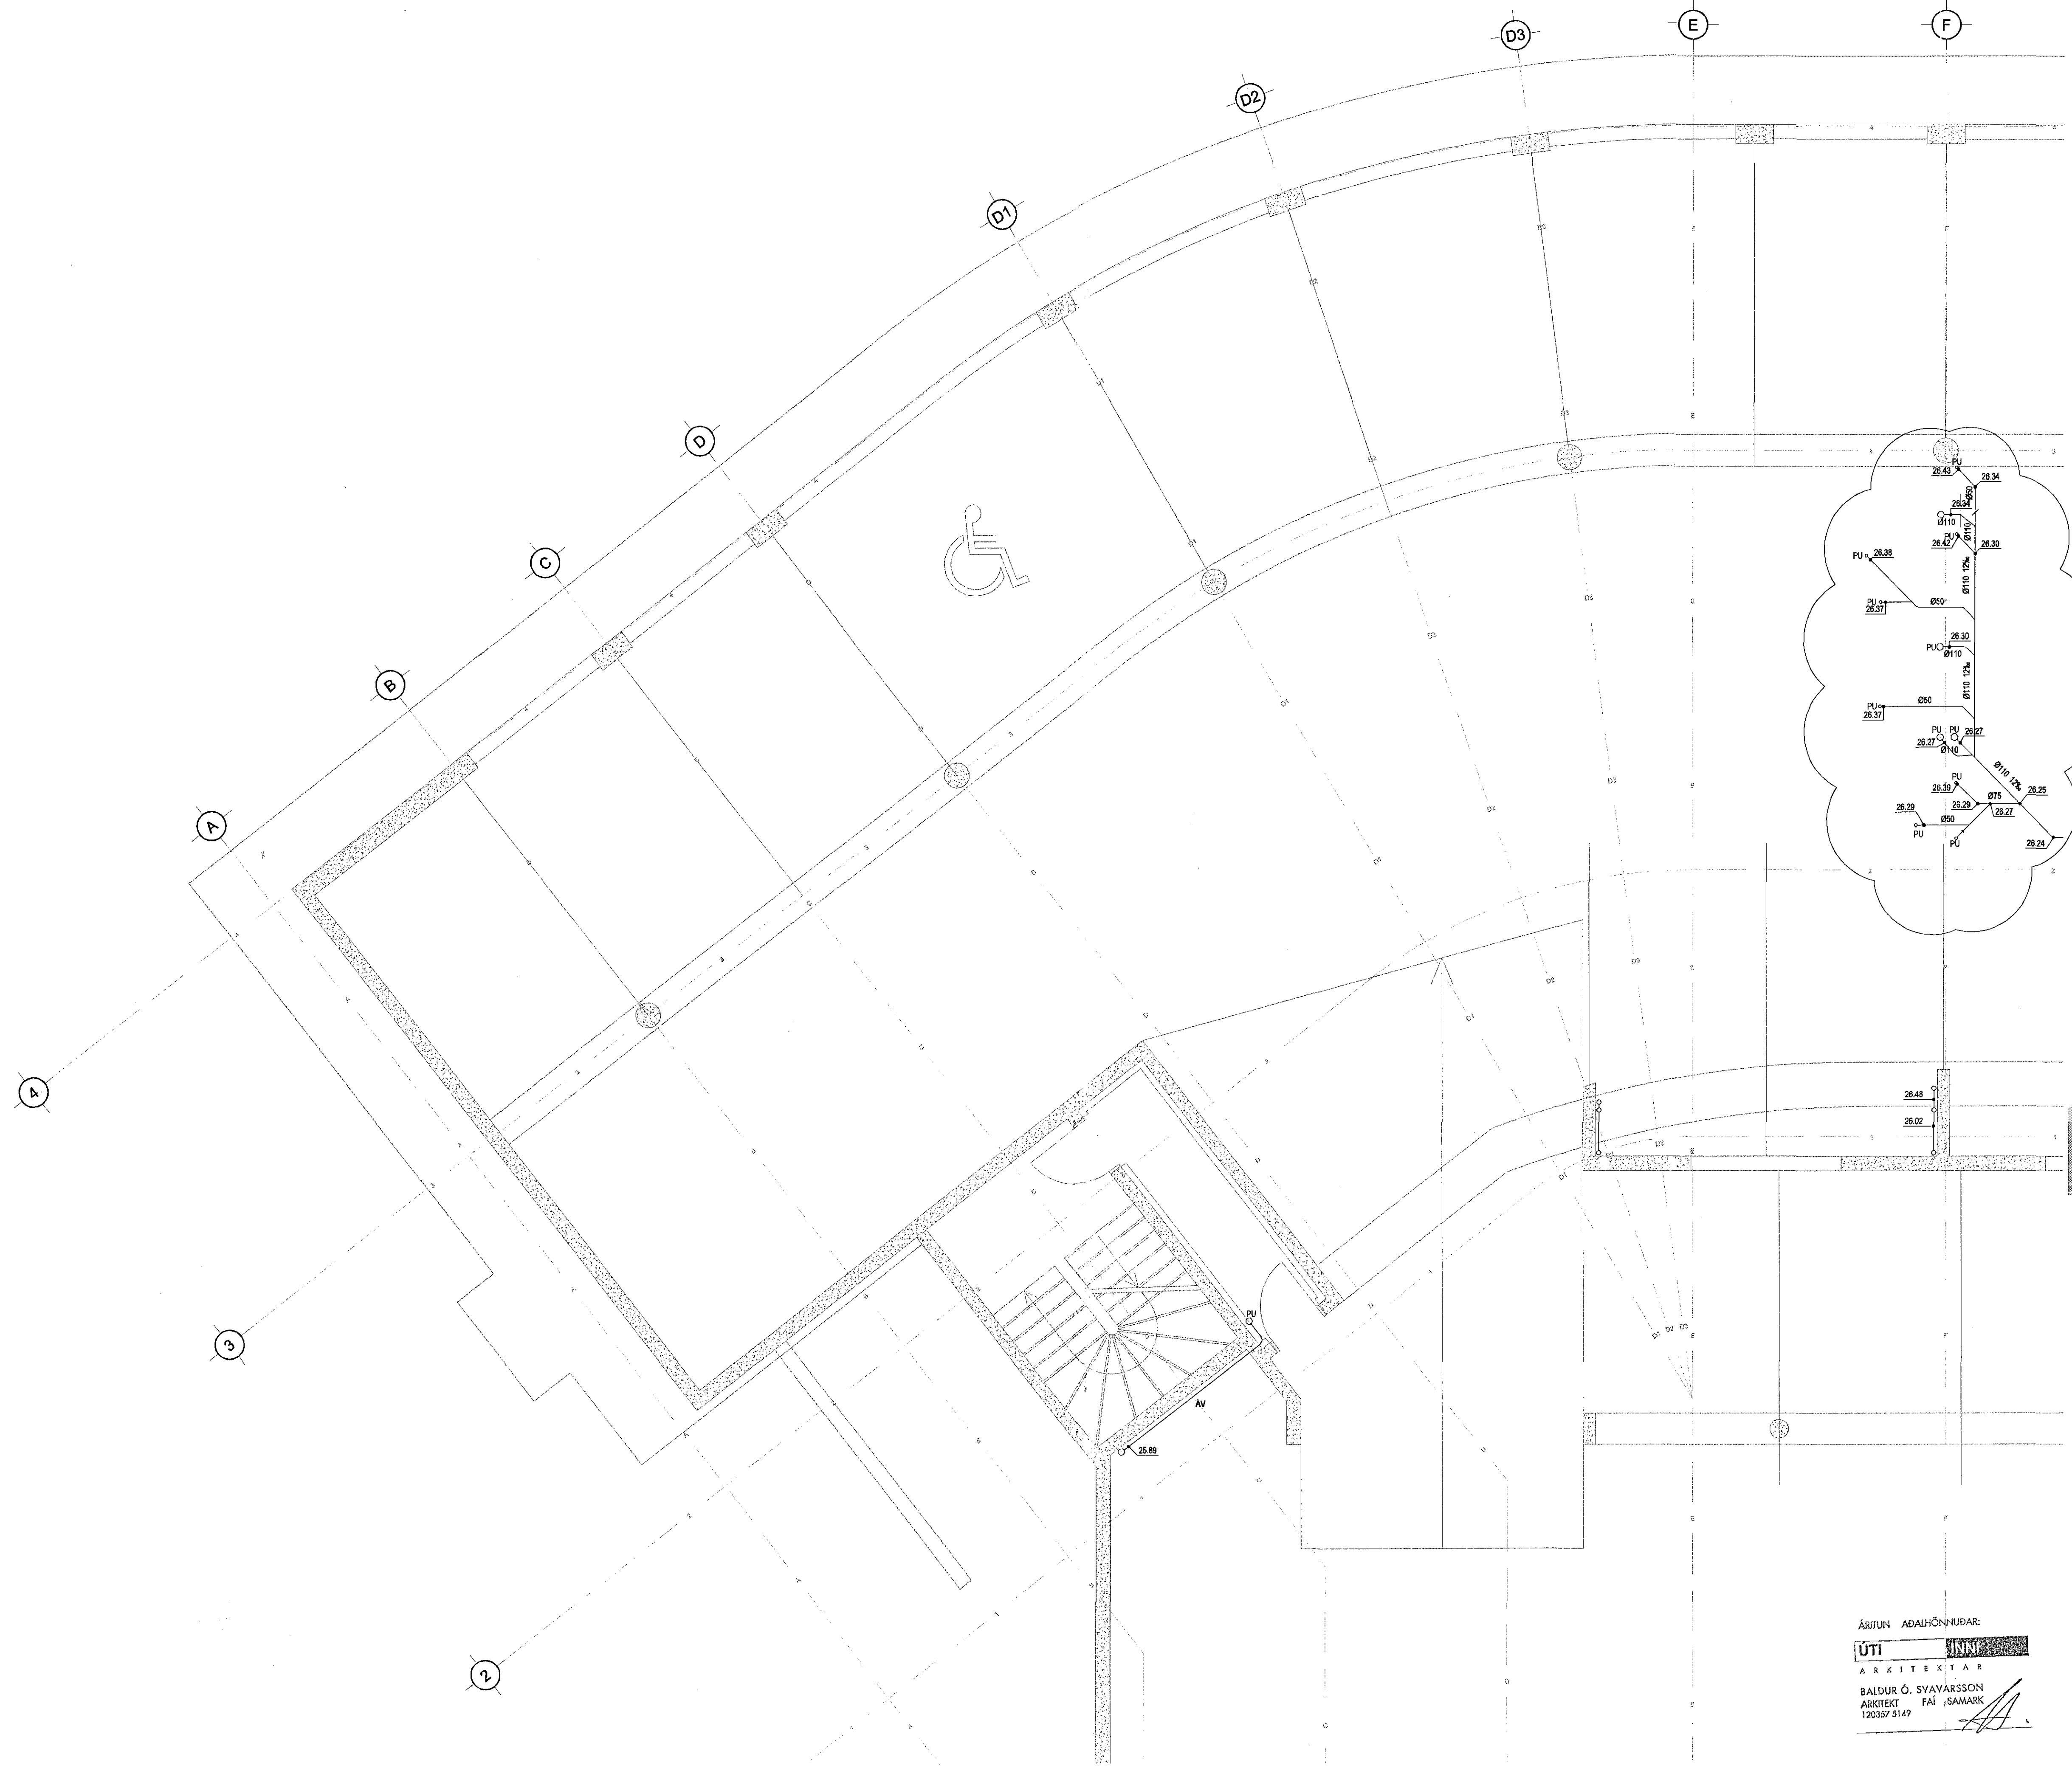

DALSHRAUN 3

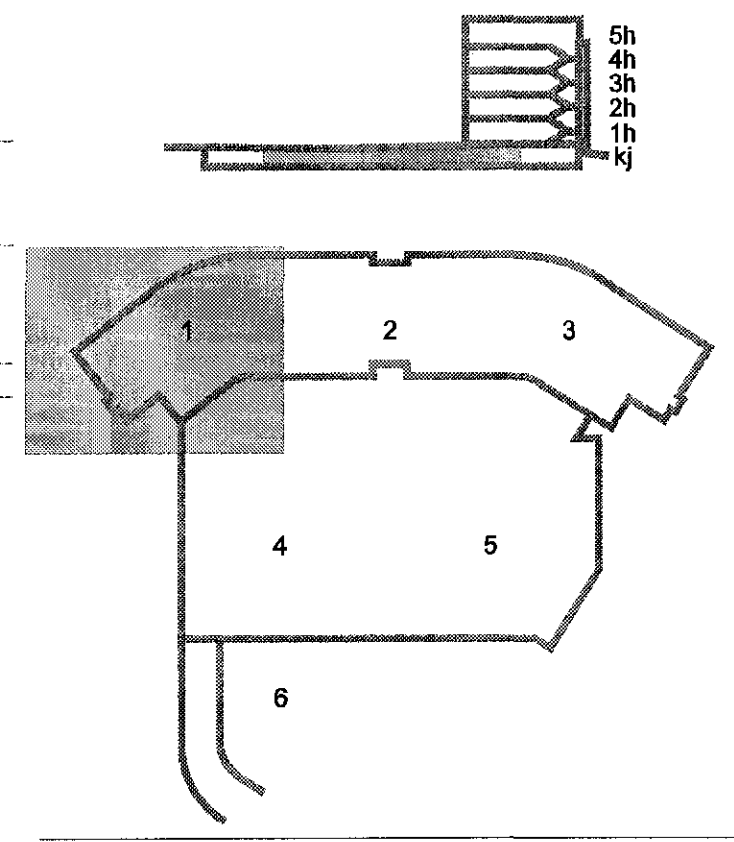

A 10.01.17 Frárennall breytt v. 1 hæðar ÞJK/SÁS
Útg. Dags. Skýring Hamaó/Yfirráð

VSB

VERKFRÆÐISTOFA

BÆJARHRAUN 20 • 220 HAFNARÞJÓRÐUR • KENNIT. 710706-2609
vsk@vsb.is • Sími 585 8600 • Fax 585 9610 • www.vsb.is

Artun sémónumur Sveinn Áki Sverrisson KE 230855 5609 • aki@vsb.is

Verkefni DALSHRAUN 3 HAFNARFIRÐI

Verkhúsi Lagrir Frárennsliagnir kjallara Grunnmynd 1

Hannab	Teimab	Yfirlab	Kverab	Síab
BIB	BIB	SÁS	1:50	/A1
Dags.	07244	Verkefni	Teikning	Útgáfa
	20.06.2013		P1-01	A

ÁBYTUN ADALHÖNNUNAR:
ÚTI **INN**
ARKITEKTAR
BALDUR Ó. SVAVARSSON
ARKITEKT FAI SAMARK
120357 5149

V:\05070244\07244\Chermain\30\sheet\A\07244-P1-01.dwg