
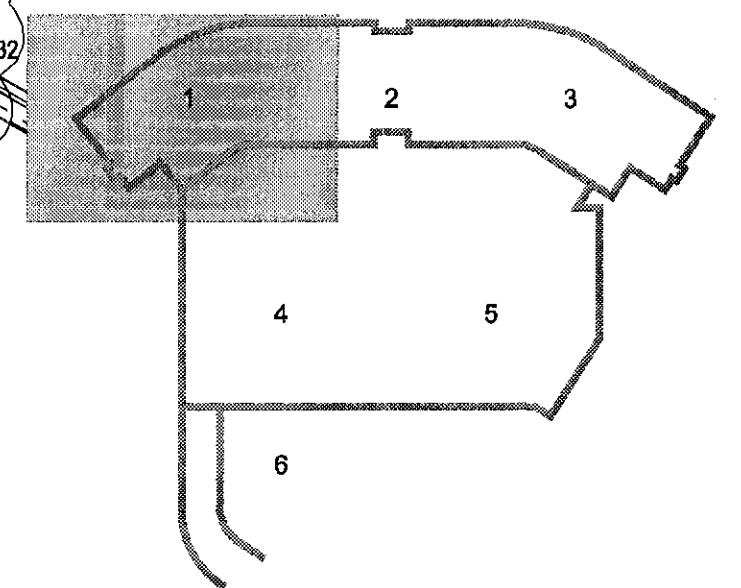


Samþykkt þann
30 JAN 2017
Byggingarfulltrúinn í Hafnarfirði
F.h. Sigurður Steinar Jónsson

ÁRIUN AÐALHÖNNUNAR:

ÚTI
ARKITEKTAR
BALDUR Ó. SVAVARSSON
ARKITEKT FAI SAMAK
120337 3149

DALSHRAUN 3

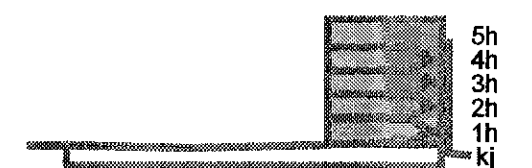

B 10.01.17 Öðri breytt bætti við óðsi
A 09.02.15 Öðrum breytt
Útg. Dags. Skýring Hanna/Virfanó



VERKFRÆÐISTOFA

BÆJARHRAUN 20 • 220 HAFNARFJÖRÐUR • KENNIT. 710798-2890
vsb@vsb.is • Sími 585 8600 • Fax 585 8610 • www.vsb.is


Áttun sérhönnuðar
Sveinn Áki Sverrisson
Kf. 2302655 5600 • sk@vsb.is

Verkið:
**DALSHRAUN 3
HAFNARFIRÐI**

Verkið:
Lagnir
Hitlagirnir 1.-4. hæð SA
Rúmmyndir

Hannaf.	Telknað	Yfirfar.	Kvarði	Síða
BS	BS	SAS	/	A1

Dags.	Verkið	Talning	Útgáfa
20.06.2013	07244	P4 902	B

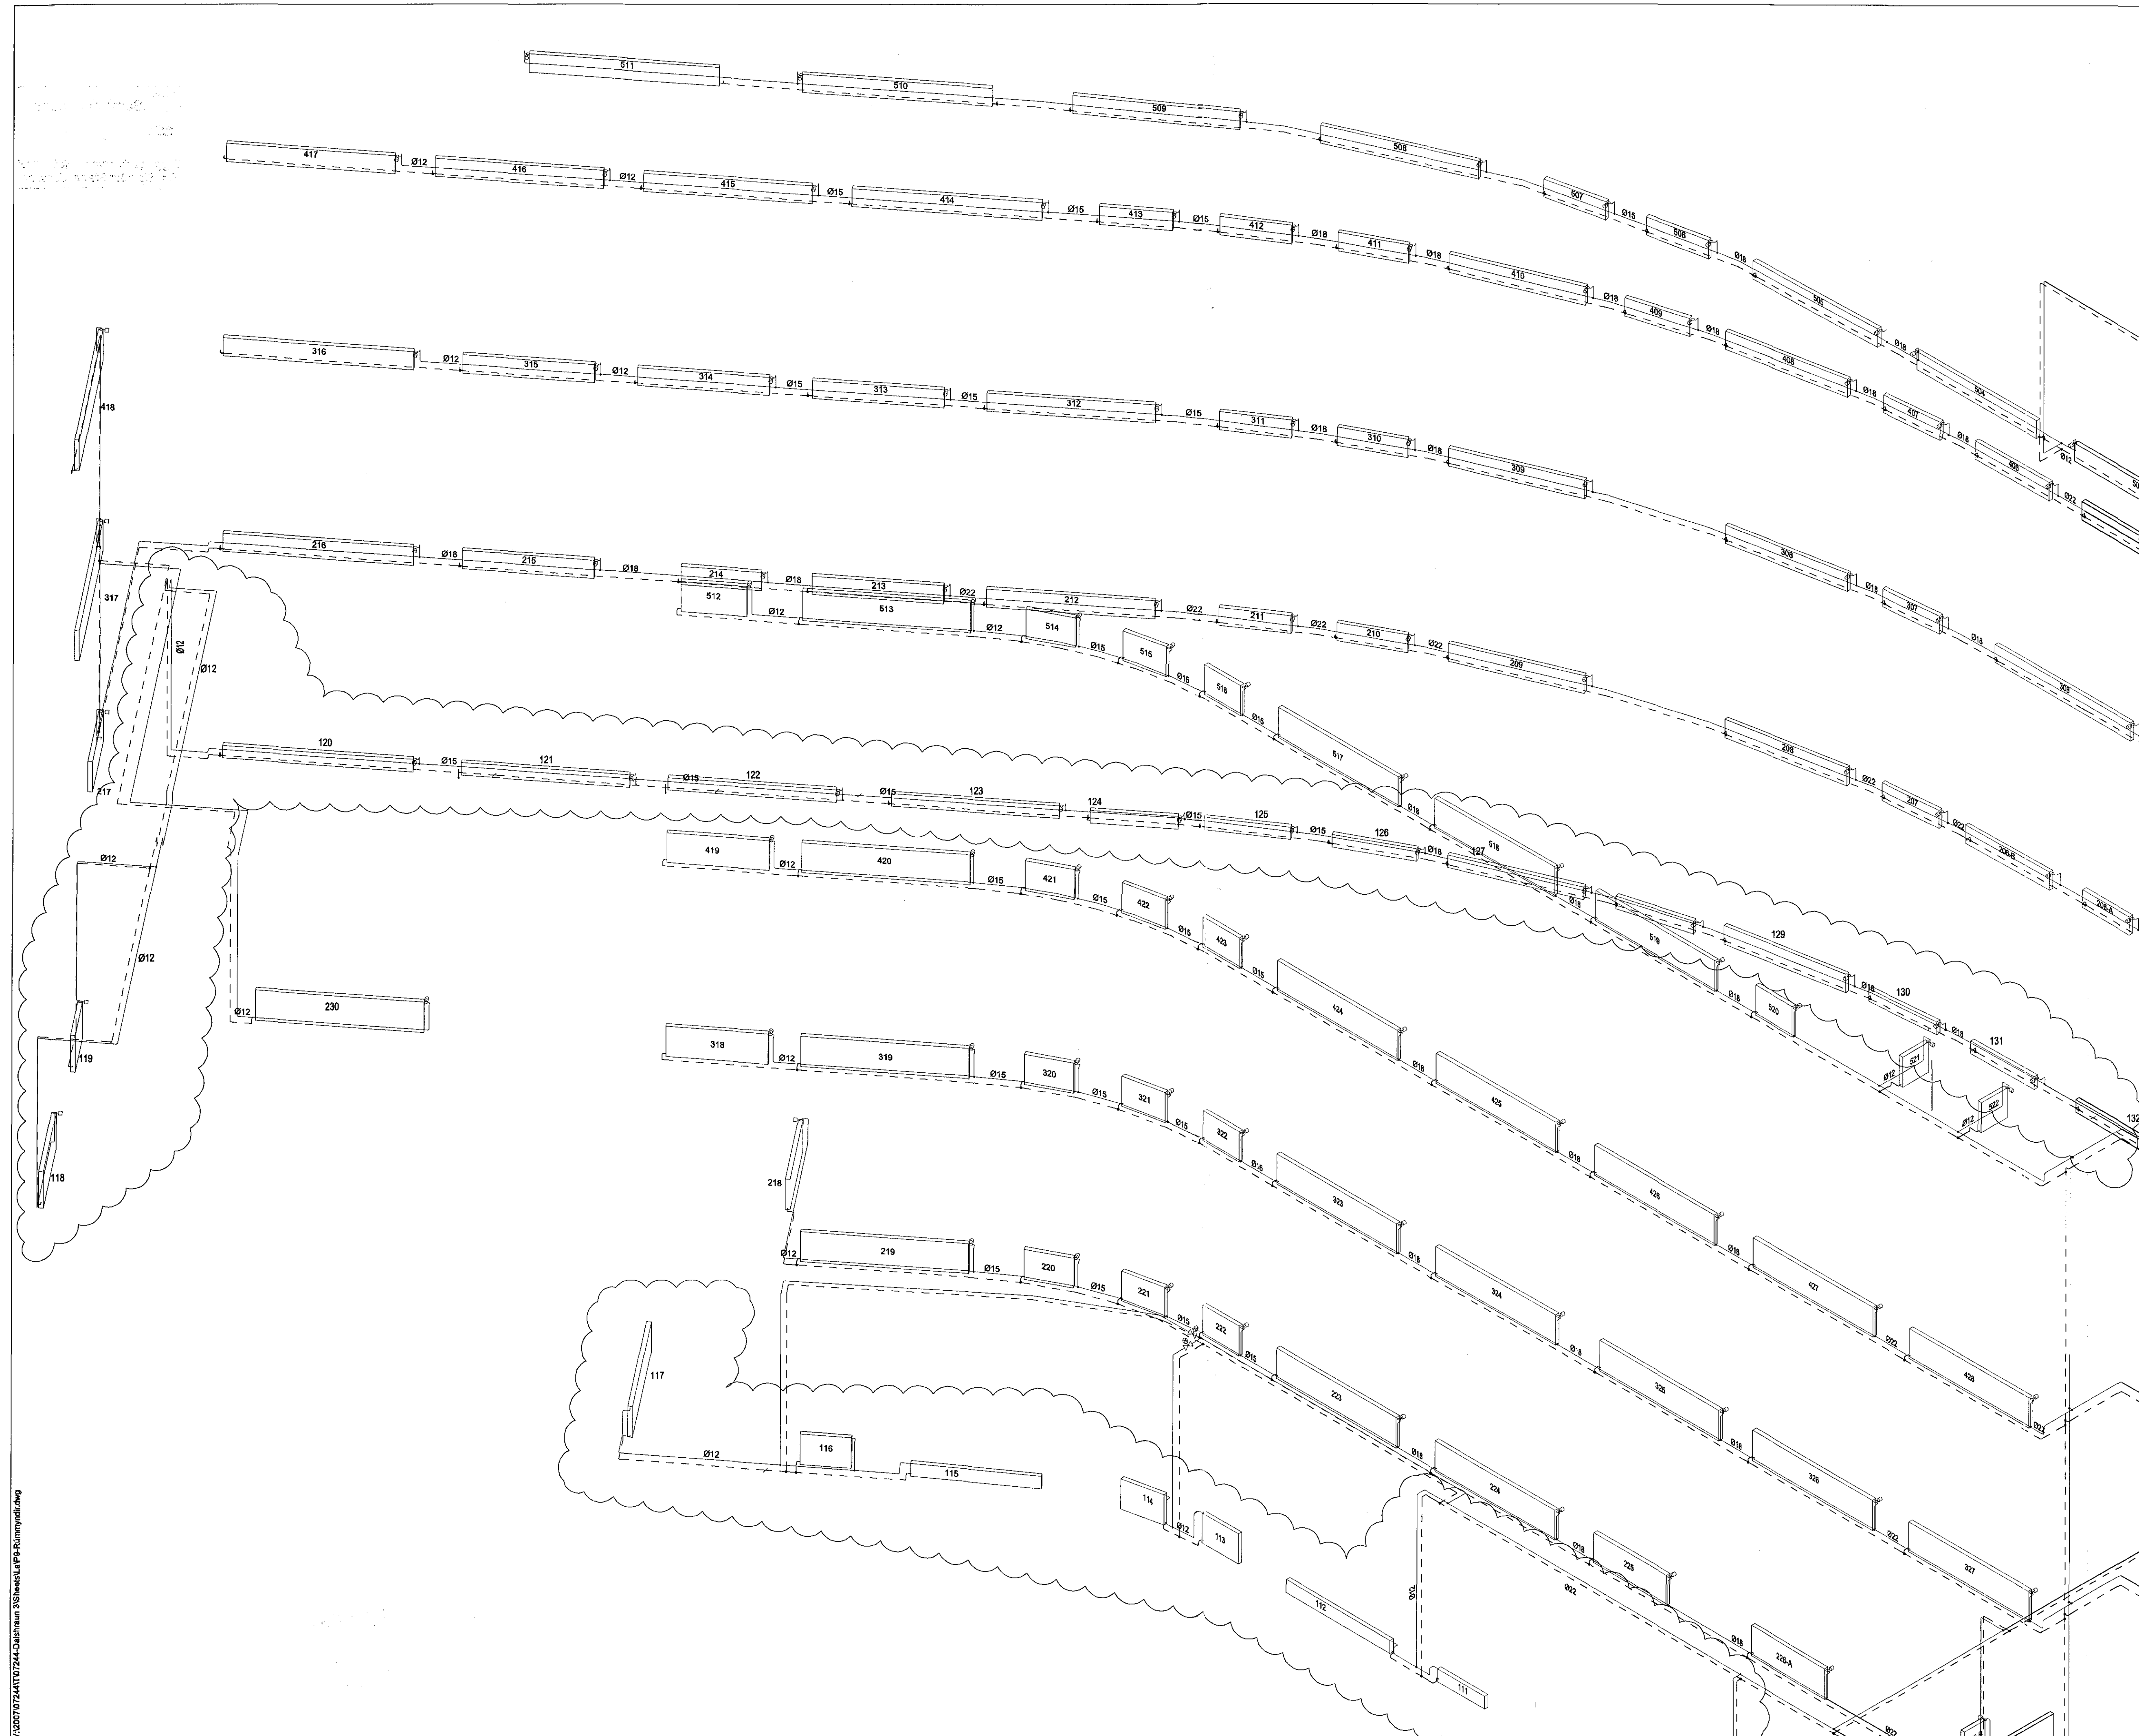

V:\0007\07244\07244-Dalshraun 3\Hafnarfirdi\Rúmmyndir.dwg