
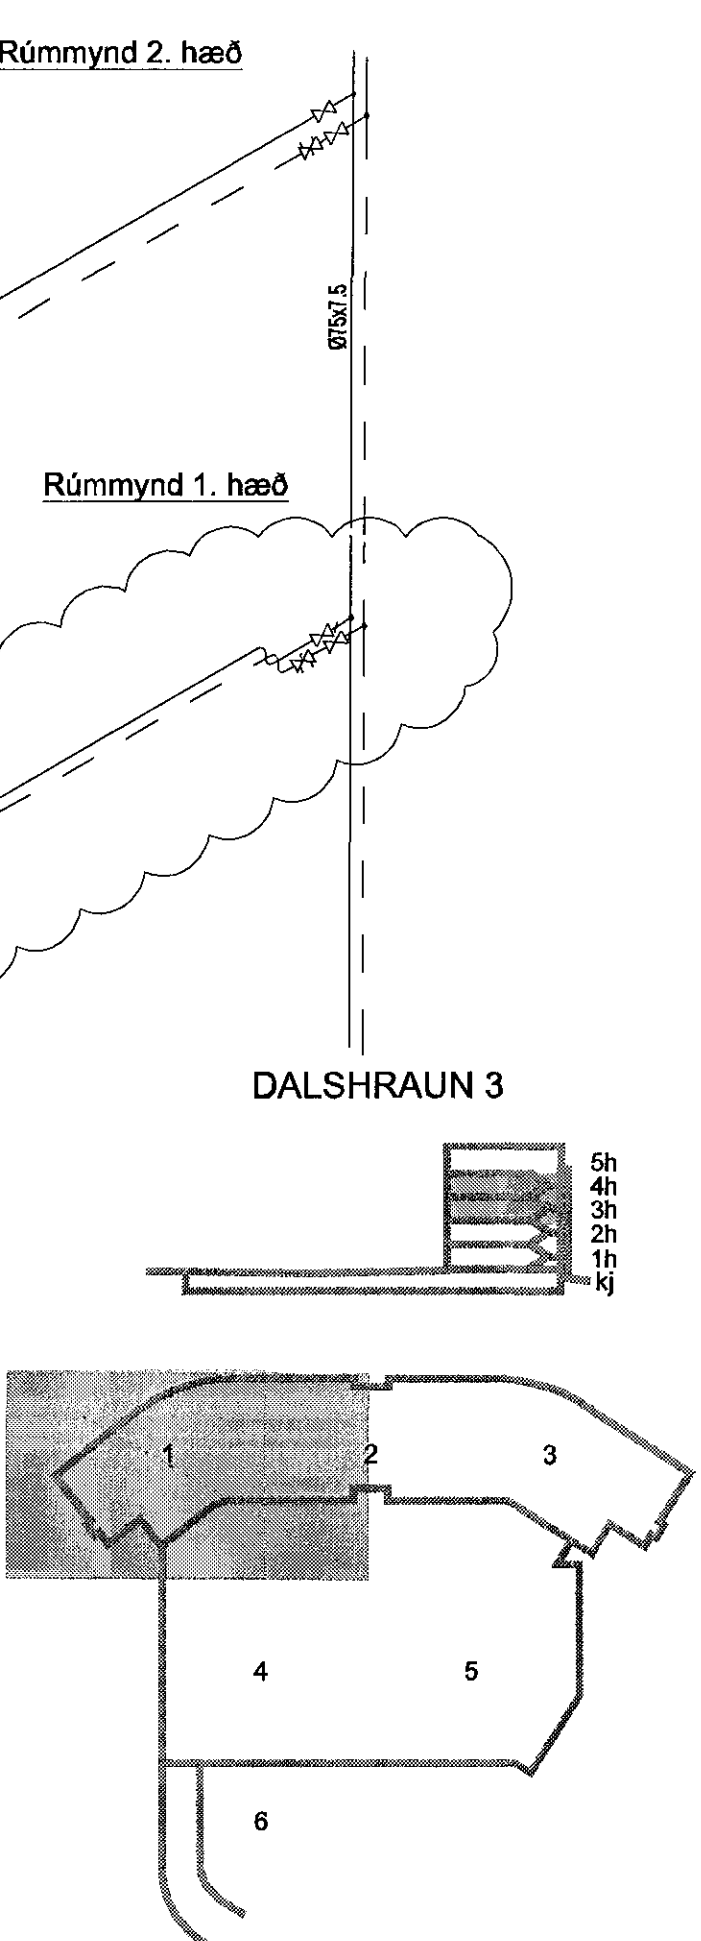


Sannþykkt þann
30 JAN 2017
Byggingarfulltrúinn í Hafnarfirði
F.h. Sigurður Steinar Jónsson

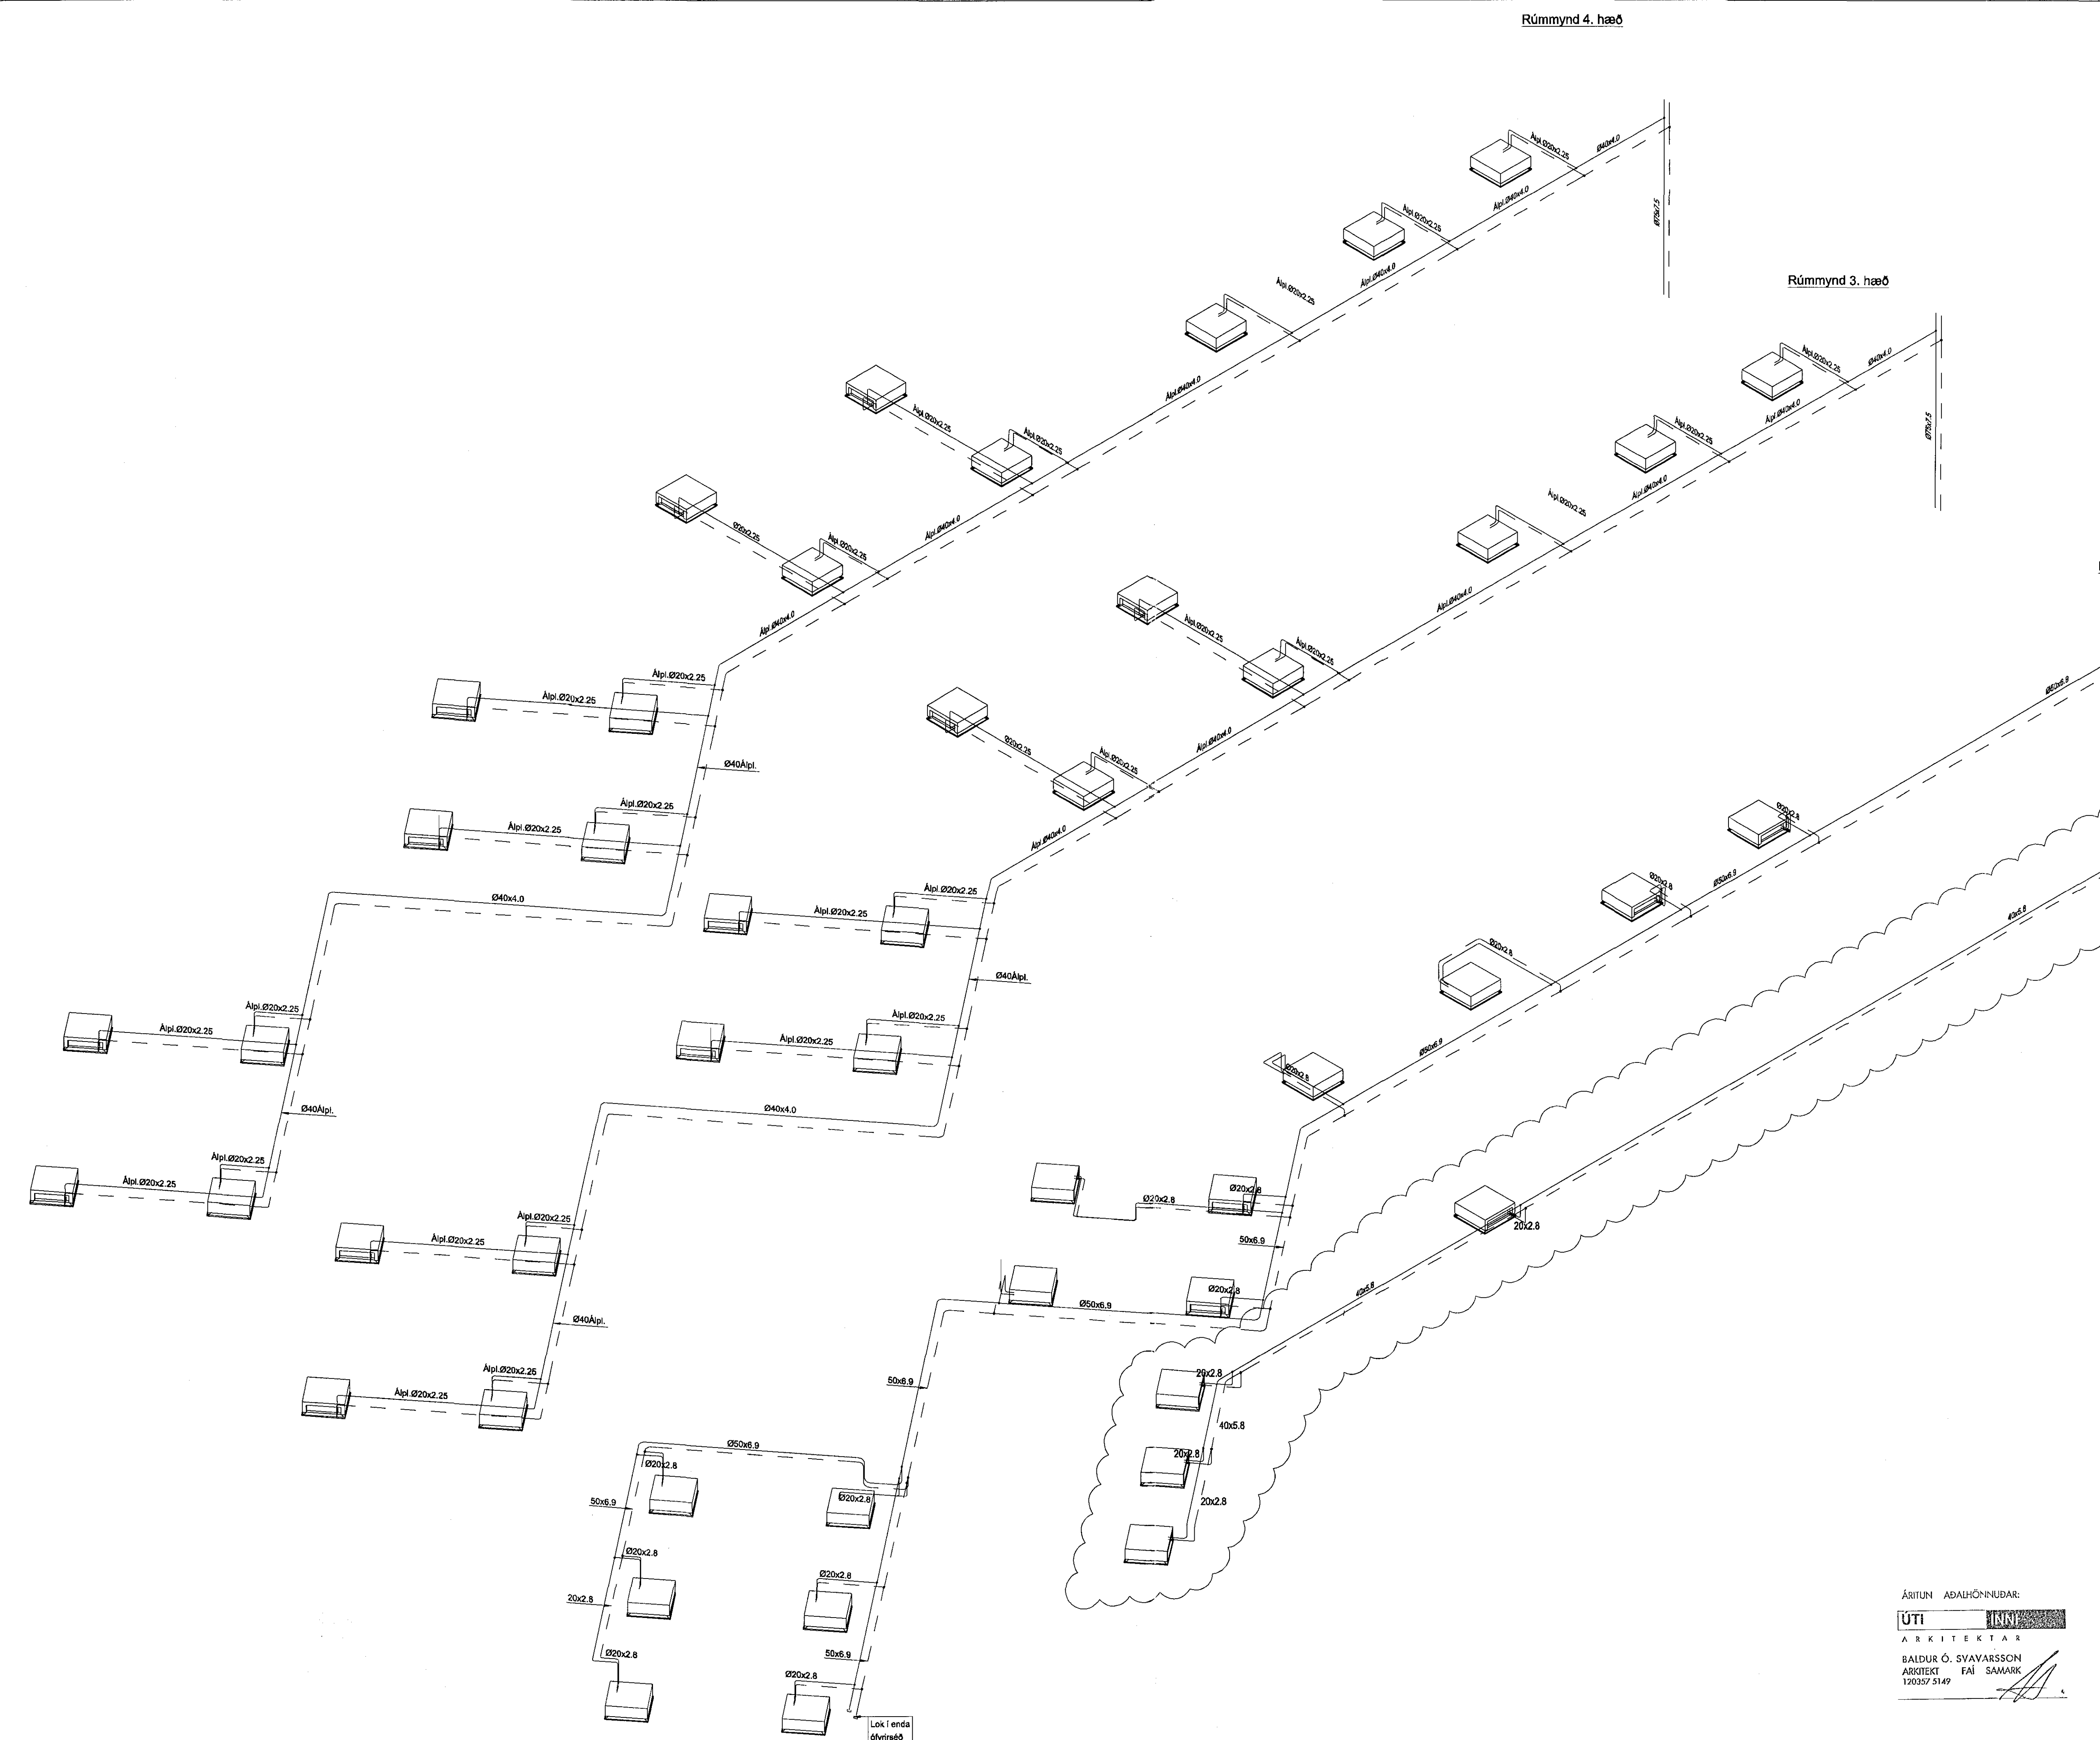

B	10.01.17	Þent vó 1. hæð	ÞJK/SÁG
A	09.03.15	Þent vó 2. hæð	JGR/SÁG
Útg.	Dags.	Skýring	Hanna Vignfarla

VSB
VERKFRÆÐISTOFA
BÚEJARHRAUN 20 • 220 HAFNARFJÖRÐUR • KENNIT. 710790-2899
vsh@vsh.is • Sími 585 8600 • Fax 585 8610 • www.vsh.is

Áritun séðinnúmer
Sveinn Áki Sverrisson
Kt. 230855 5609 • sk@vsh.is

Verkefni
DALSHRAUN 3
HAFNARFIRÐI

Verkefni
Lagnir
Kællagnir 2. - 4. hæð
Rúmmynd

Hæð	Teknað	Yfirfarið	Kvæði	Síða
Dags.	BS	RS	SÁS	/ A1
25.06.2013		07244	P7 901	B

ÁRITUN ADALHÖNNUNÐAR:
ÚTI
A R K I T E K T A R
BALDUR Ó. SVAVARSSON
ARHITEKTI EAFI SAMARK
120357 5149

V:\2017\07244\07244-Dalshraun 3\BIM\07244-PT 001.dwg