



1701235 24.01.2017


Grunnmynd þaka, þakásar, 1:50.

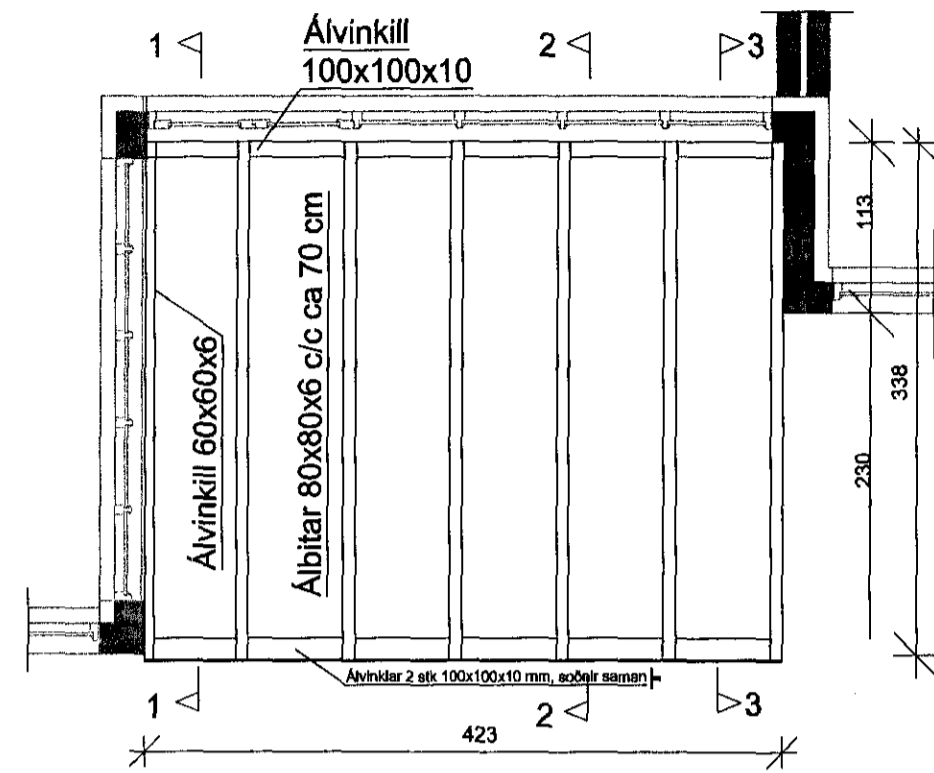


Snið 1-1, 1:20

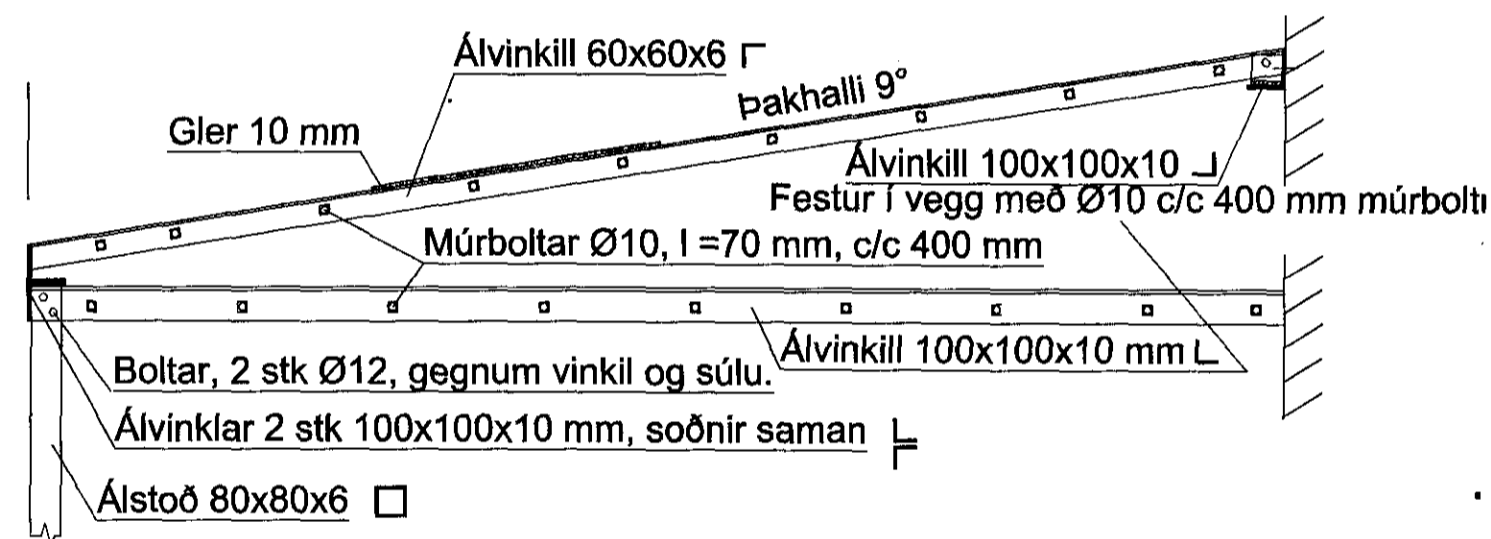

Snið 2-2, 1:20

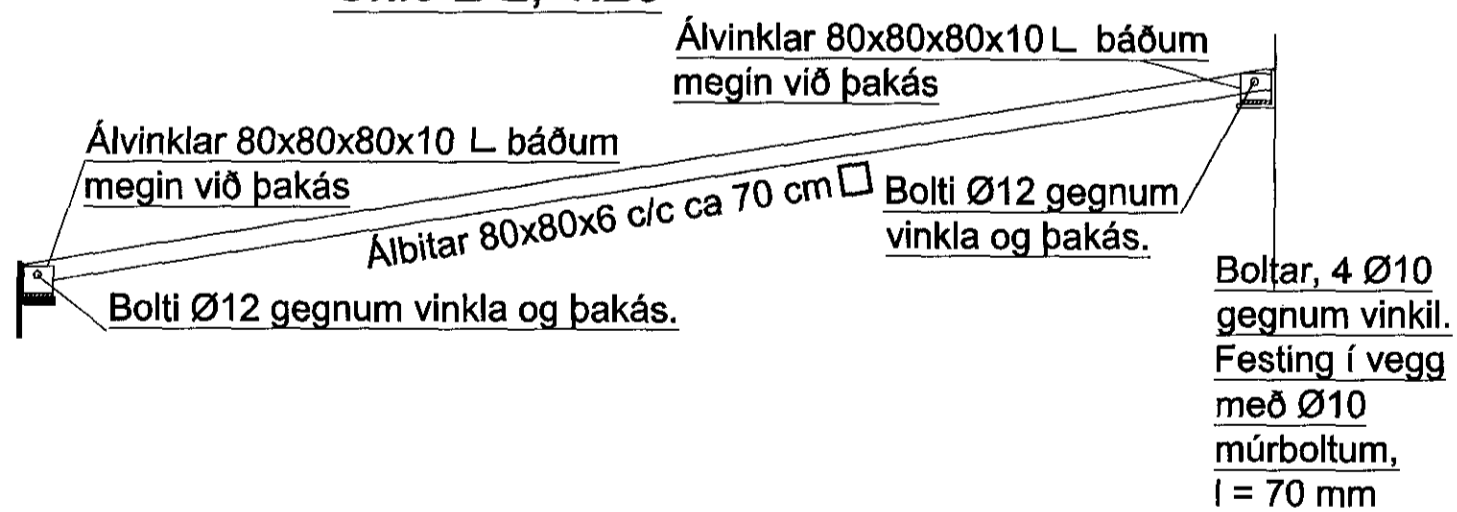


Snið 3-3, 1:20

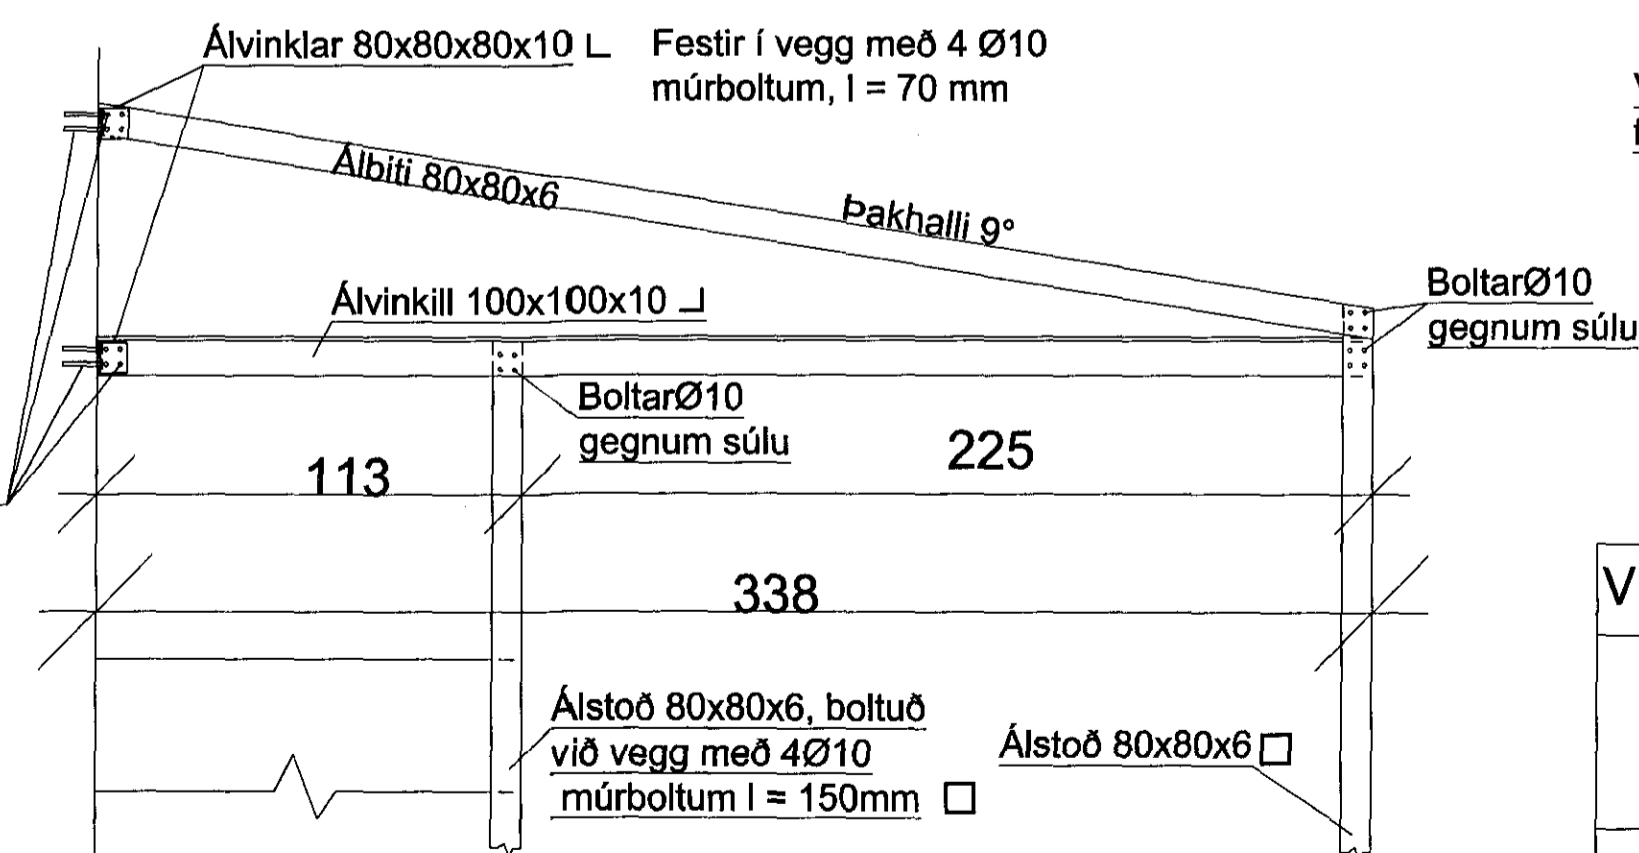

Veggur undir rennigluggum 1:20

Veggur, séður framan frá.

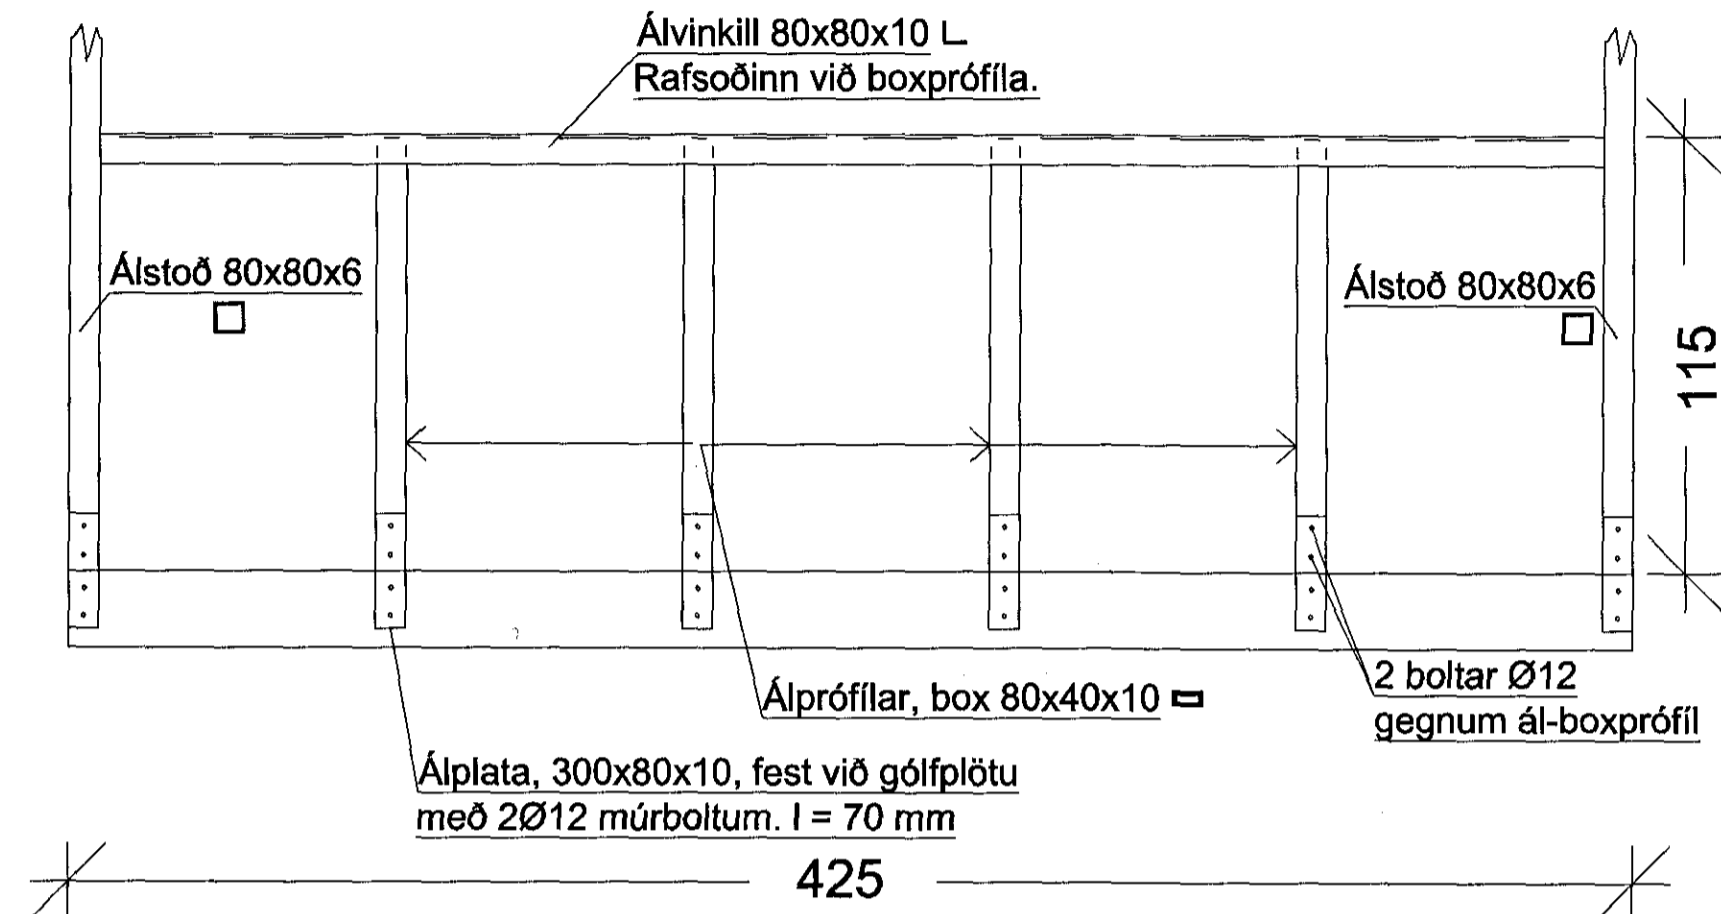

Festingar hornsúlna og boxprófla við gólfplötu, grunnmynd.



Veggir undir hliðagluggum eru eins festir og þessir veggir framhlíða. Svalir beggja íbúða eru eins upp byggðar.

19. jan. 2017: Breytt teikning; burðarvirki úr áli í stað límrés á áður samþykktum teikningum.

Halldórs Hannesson

VERKFRÆÐISTOFA	HALLDÓRS HANNESSONAR	hallhannes@gmail.com
	GUNNARSSUNDI 10 HAFNARFIRÐI	s.8999455
Drekavellir 4 Hafnarfirði		
Svalir efri hæða yfirbyggðar sem glerskálar		
Burðarþolsteikning		
Verk: Drekavellir 4		Teikn.nr.: 1.1
Dags.: 19.jan. 2017		

Mkv. 1 : 50/1:20
Reiknað H H
Teiknað H H
Kl. hönnuðar:
Breytt: