



Samþykkt þann
22 FEB 2017
Byggingarfulltrúinn í Hafnarfirði
F.h. Sigurður Steinar Jónsson

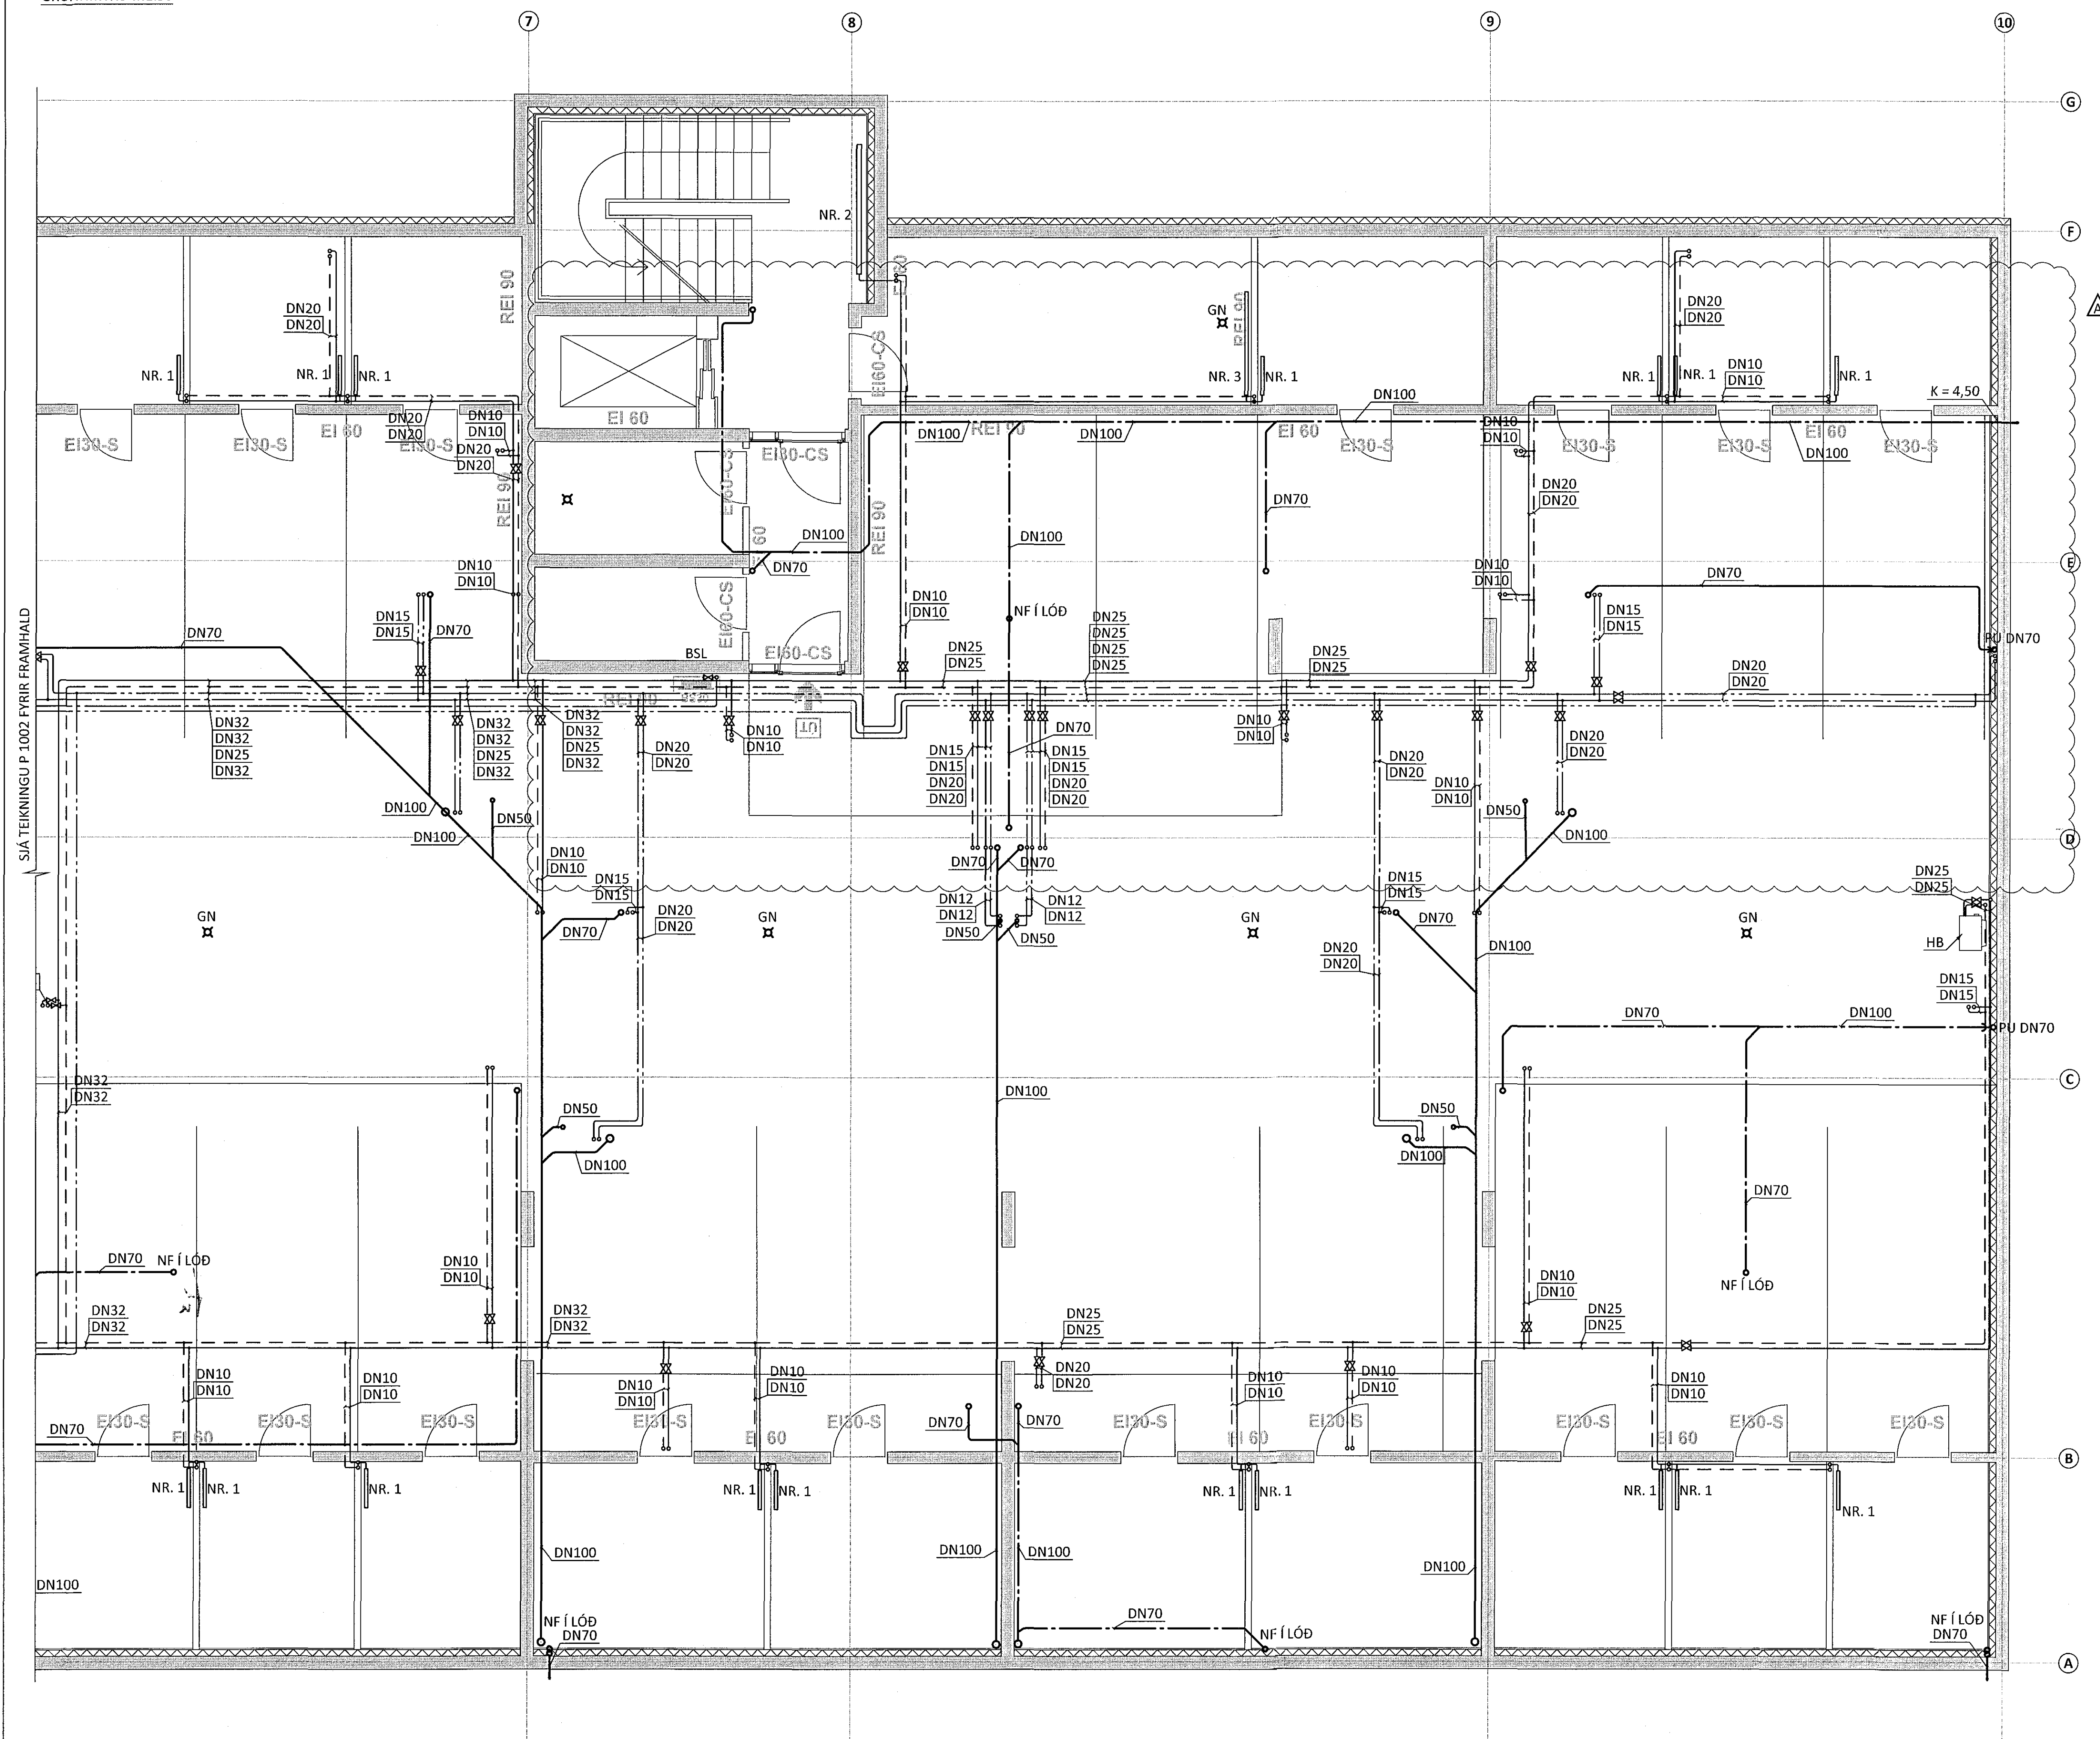

V:\Herjólfsgata\32-34\Teikningar\3-HITA- OG PRIFAKERFI\14103-P 1000.dwg

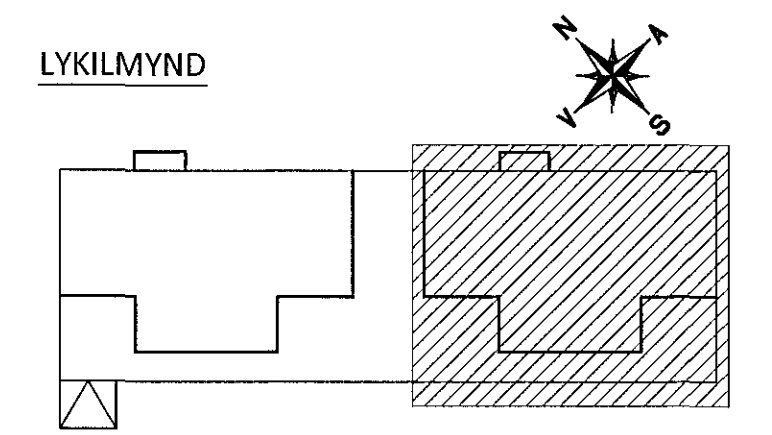

ÁRITUN HÖNNUNARSTJÓRA: *fl.* KT.

- C 23.01.17 BREYTING Á REGNVATNSLÖGNUM Í KJALLARAÞING
 - B 10.05.16 INNTAKSGRIND FÆRD OG LAGNALEIÐUM BREYTT
 - A 01.10.15 REGNVATNSLAGNIR FÆRDAR INN Í BILAKJALLARA
- BR. DAGS. BREYTING

ferill
VERKFRÆÐISTOFA

HERJÓLFSGATA 32-34 HAFNARFJÖRDUR
FJÖLBÝLISHÚS
LAGNIR
KJALLARI
GRUNNMYND

SAMPYKKT: <i>Þor Gunnarsson</i> KT. <i>DIC</i>	
HÖNNUNUR HPV hjalti@ferill.is	YFIRFARIR PAG 05.05.15
DAGS. ÚTF. 23.01.17	DAGS. BREYT. 23.01.17
MKV. 1:50	VERKNR. P 1003
	BREYT. C

Ferill ehf. Mörkin 1 108 Reykjavík Sími: 575 1600 Fax: 575 1601 www.ferill.is