



ÁRITUN BYGGINGARFULLTRÖA

Samþykkt þann
22 FEB 2017
Byggingarfulltrúinn í Hafnarfjarðar
F.h. Sigurður Steinar Jónsson

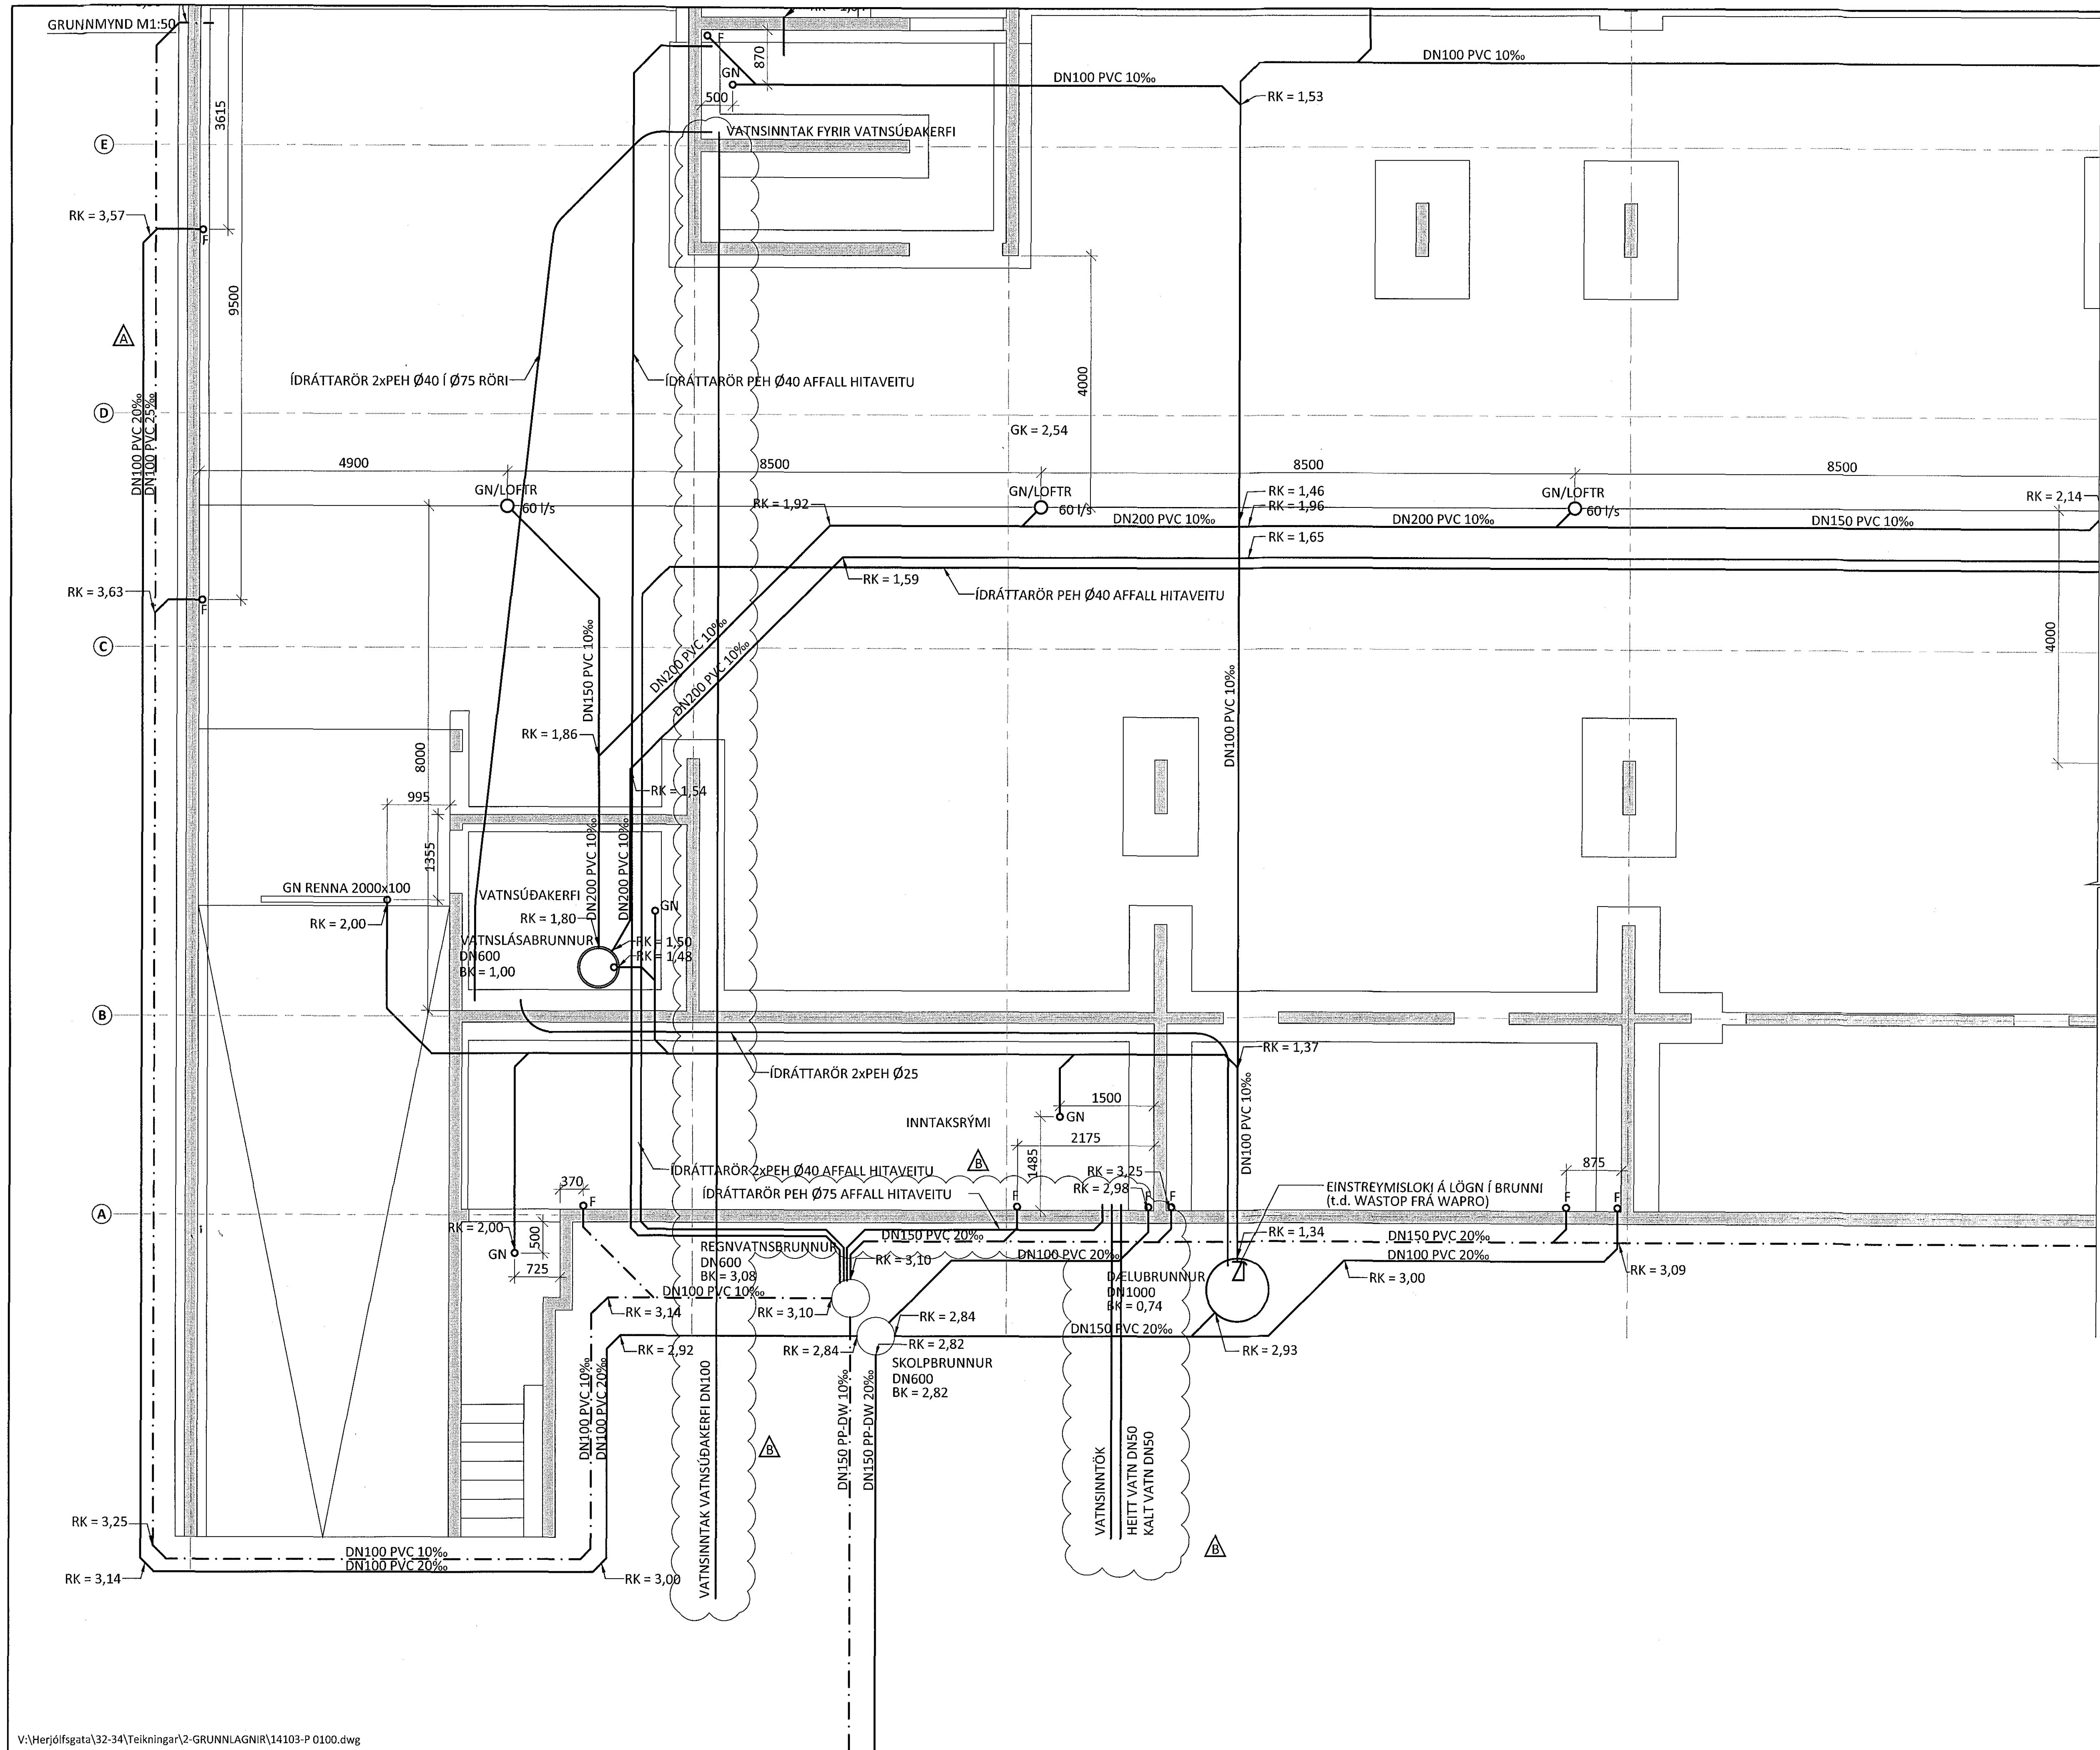

SIÁ TEKNINGU P 0102 FYRIR FRAMHALD

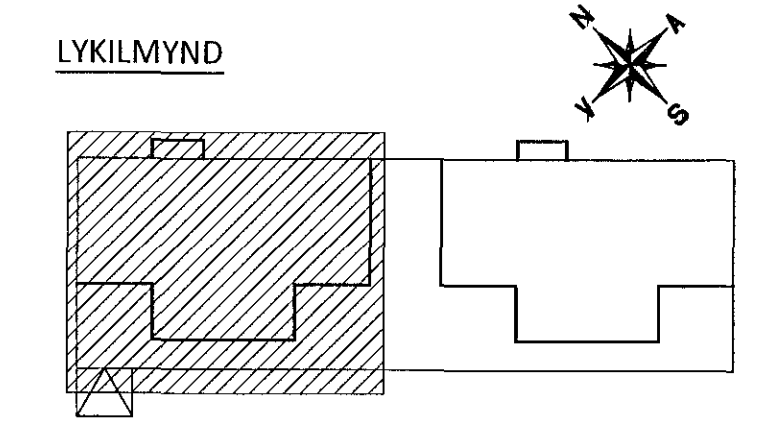

ÁRITUN HÖNNUNARSTJÓRA: *fl* KT.

ALMENNAR SKÝRINGAR SJÁ TEKNINGU P 0000

B	04.01.17	INNÞÖKUM BÆTT VIÐ ÁSAMT AFFALLI HITAVEITU
A	01.10.15	REGNVATNSLÖGNUM BREYTT
BR.	DAGS.	BREYTING



HERJÓLFSGATA 32-34 HAFNARFJÓRÐUR
FJÖLBÝLISHÚS
FRÁVEITULAGNIR
LAGNIR Í GRUNNI
GRUNNMYND

HÖNNUÐUR	YFIRFARID	DAGS. ÖTG.	DAGS. BREYT.
HPV hjalti@ferill.is	DAG	03.06.15	04.01.17
MKV	VERKNR.	TEKN. NR.	BREYT.
1:50	14103	P 0104	B

Ferill ehf. Mörkin 1 108 Reykjavík Sími: 575 1600 Fax: 575 1601 www.ferill.is

V:\Herjólfsgata\32-34\Teikningar\2-GRUNNLAGNIR\14103-P 0100.dwg