



Samþykkt þann
22 FEB 2017
Byggingarfulltrúinn í: Innaríði
F.h. Sigurður Steinar Jónsson

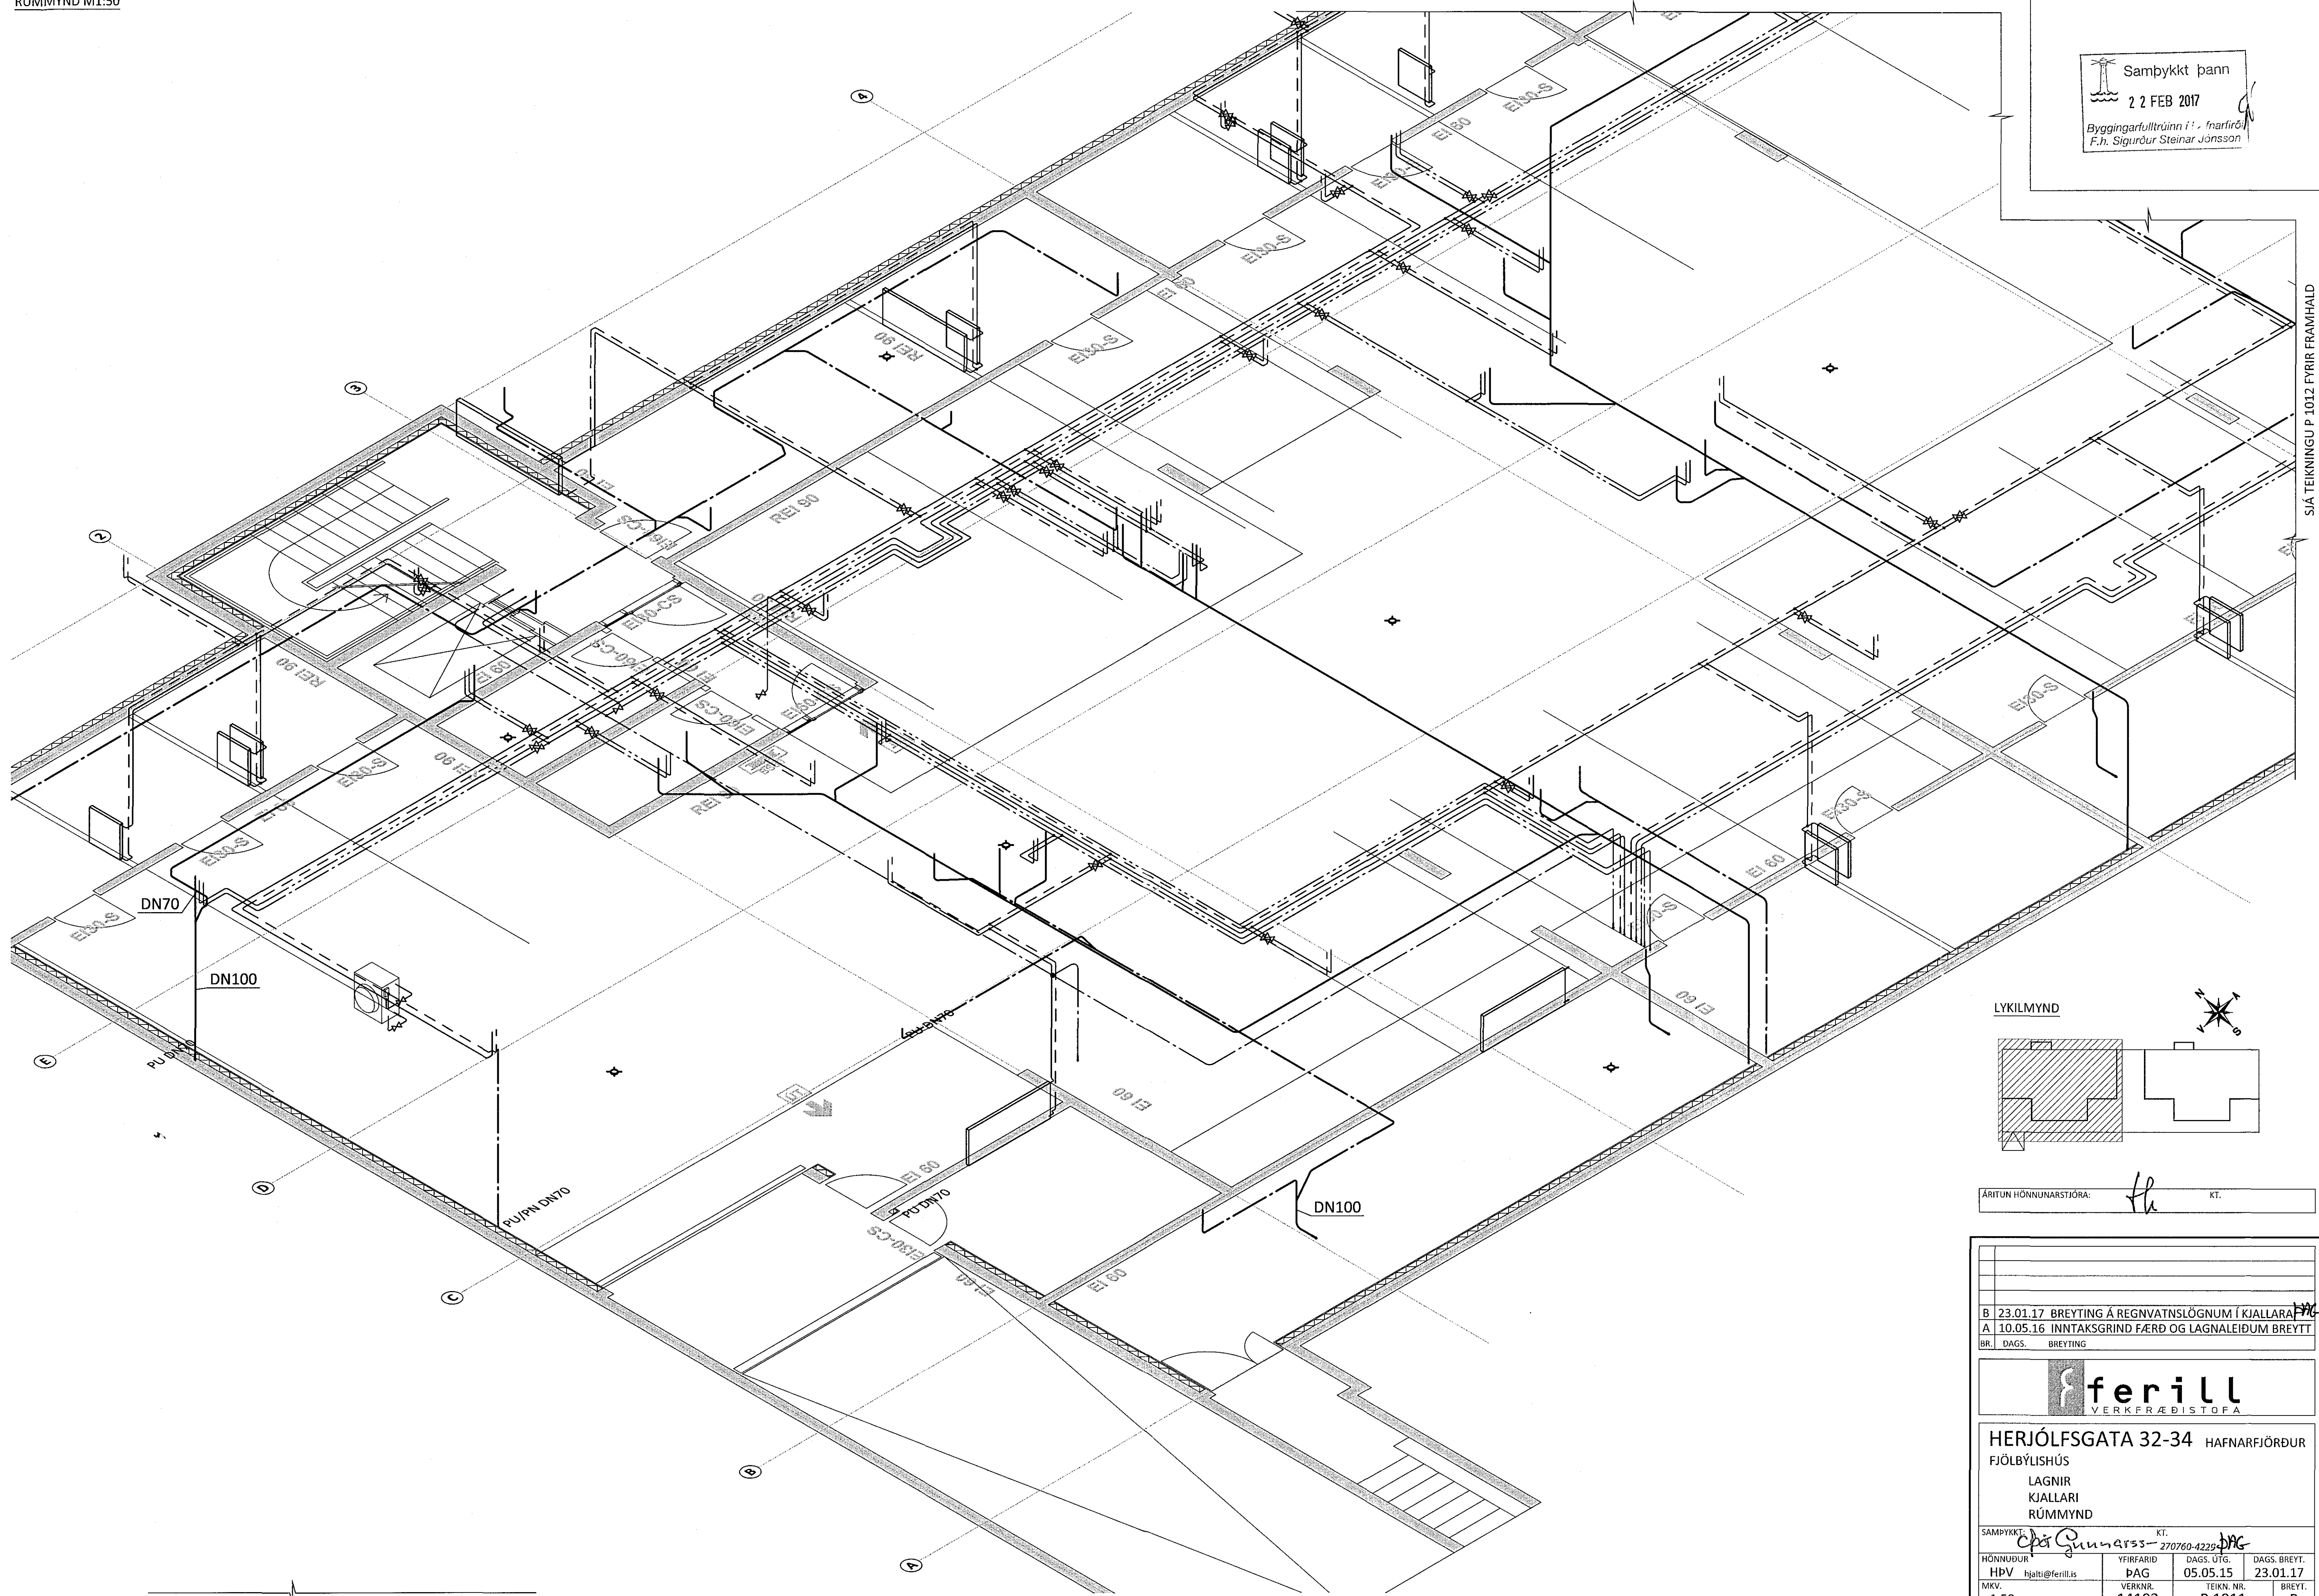

SIÁ TEKNINGU P.1012 FYRIR FRAMHÁLD

LYKILMYND

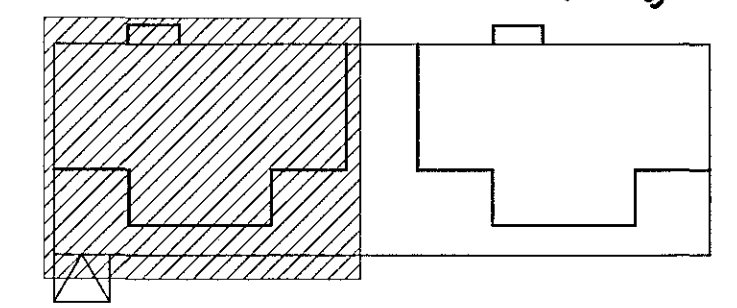

ÁRITUN HÖNNUNARSTJÓRA: *fh* KT.

B 23.01.17 BREYTING Á REGNVATNSLÖGNUM Í KJALLARA
A 10.05.16 INNTAKSGRIND FÆRD OG LAGNALEIÐUM BREYTT
BR. | DAGS. | BREYTING



HERJÓLFSGATA 32-34 HAFNARFJÖRDUR
FJÖLBÝLISHÚS
LAGNIR
KJALLARI
RÚMMYND

| | | | |
|----------|-----------|------------|-------------|
| SAMPYKKT | | KT. | |
| HÖNNUÐUR | YFIRFARIÐ | DAGS. ÚTG. | DAGS. BREY. |
| HPV | PAG | 05.05.15 | 23.01.17 |
| MKV. | VERKNR. | TEIKN. NR. | BREY. |
| 1:50 | 14103 | P 1011 | B |

Ferill ehf. Mörkin 1 108 Reykjavík Sími: 575 1600 Fax: 575 1601 www.ferill.is