



Samþykkt þann
22 FEB 2017
Byggingarfulltrúinn í Hafnarfjörð
F.h. Sigurður Steinar Jónsson

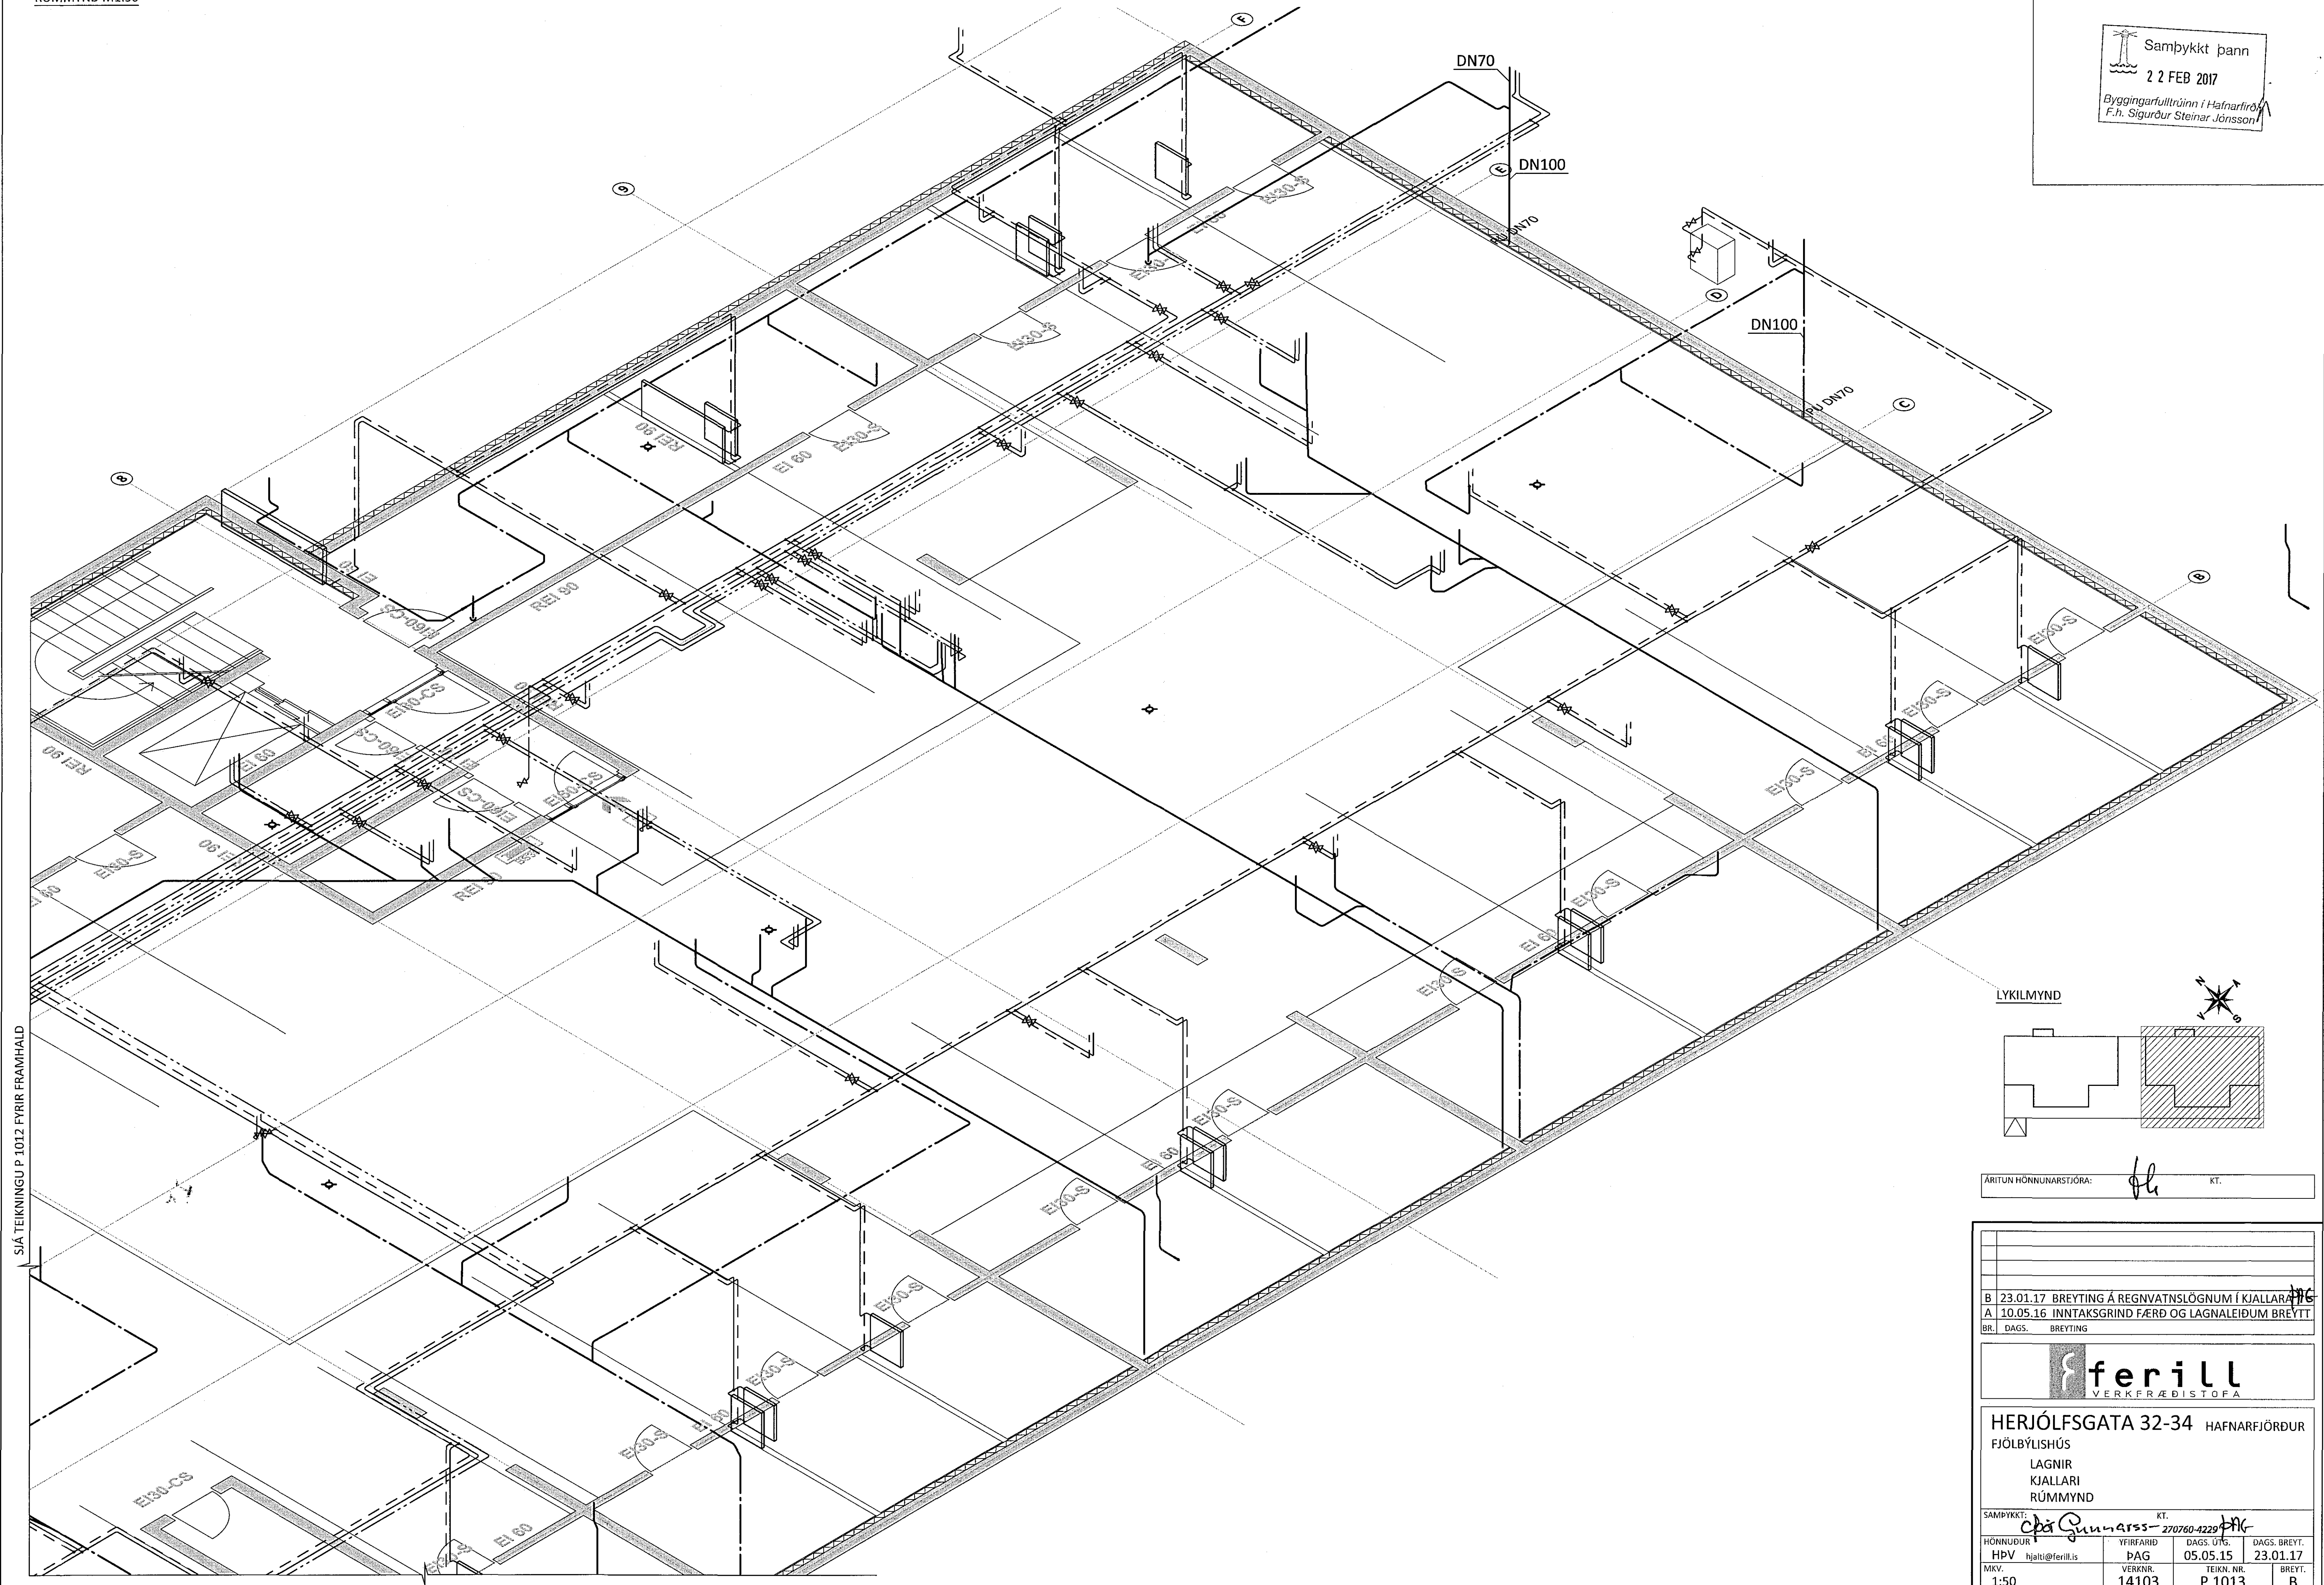

SIÁ TEKNIÐ P. 1012 FYRIR FRAMHÁLD

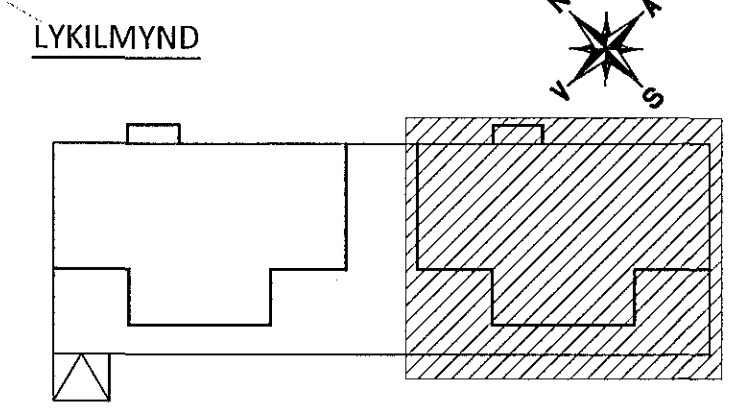

ÁRTUN HÖNNUNARSTJÓRA: *fl* KT.

B 23.01.17 BREYTING Á REGNVATNSLÖGNUM Í KJALLARA
A 10.05.16 INNTAKSGRIND FÆRD OG LAGNALEIDUM BREYTT
BR. DAGS. BREYTING



HERJÓLFSGATA 32-34 HAFNARFJÖRDUR
FJÖLBÝLIÐ
LAGNIR
KJALLARI
RÚMMYND

HÖNNUÐUR	YFIRFARIÐ	DAGS. ÚTG.	DAGS. BREYT.
HPV	bjakti@ferill.is	PAG 05.05.15	23.01.17
MKV.	VERKNR.	TEIKN. NR.	BREYT.
1:50	14103	P 1013	B