


Samþykkt þann  
09. mars 2018  
Byggingafulltrúinn *[Signature]*

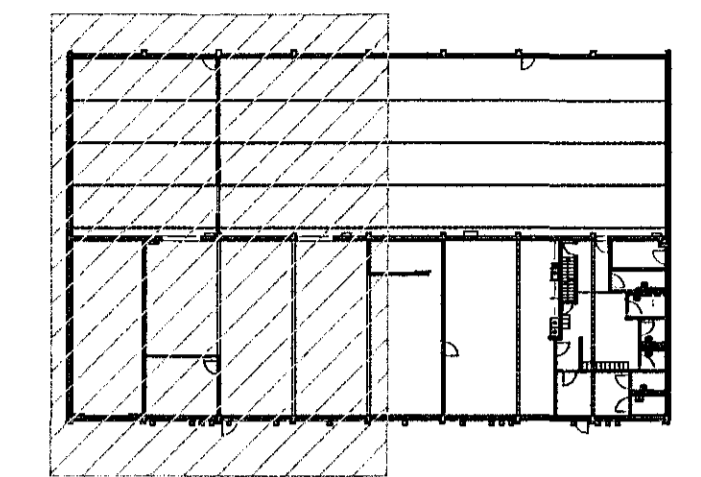

LYKILMYND 1:500

Breyting 20.02.2018  
Loftæskilefi settur inn, geymsla tekin út. Gluggi á vesturhlíð settur inn.  
Skolvaskur tekin út.

<b>VEKTOR</b> - hönnun og ráðgjöf - Stúrnúlla 3, 108 FvK, s: 554-6650 / 897-5363		Sigurbur Hafsteinsson Byggingafræðingur hl. 220889-7740 email: sigurbur@vektor.is	
Telin. nr. _____ Samþykkt <i>[Signature]</i>		Br. _____ Dags. _____	
Framl. SH 22.03.2017		Framl. MA Málk. nr. _____ Töl. nr. S-01	

DALSHRAUN 6, HAFNARFIRÐI  
SÉRTEIKNING  
GRUNNMYND