
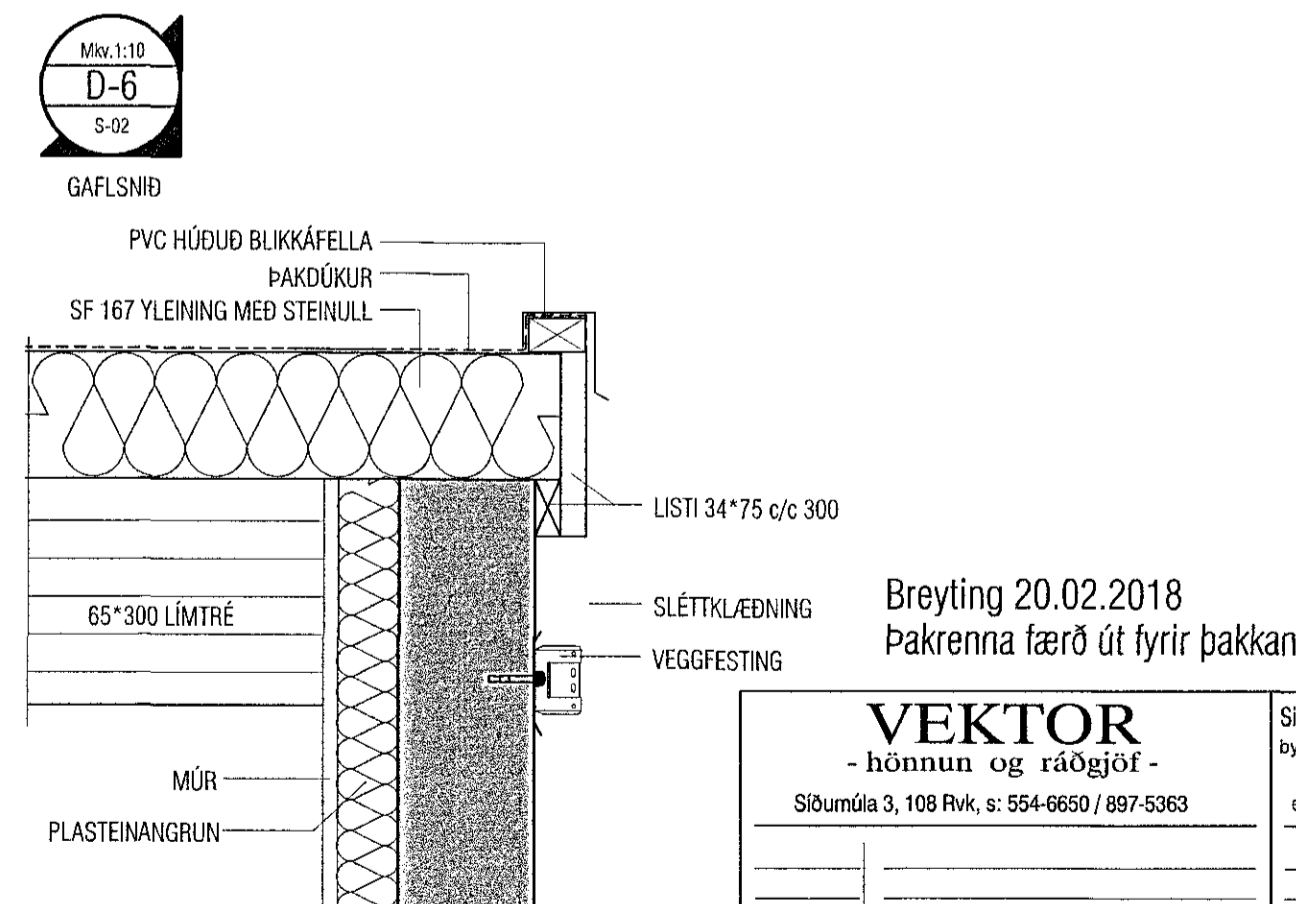
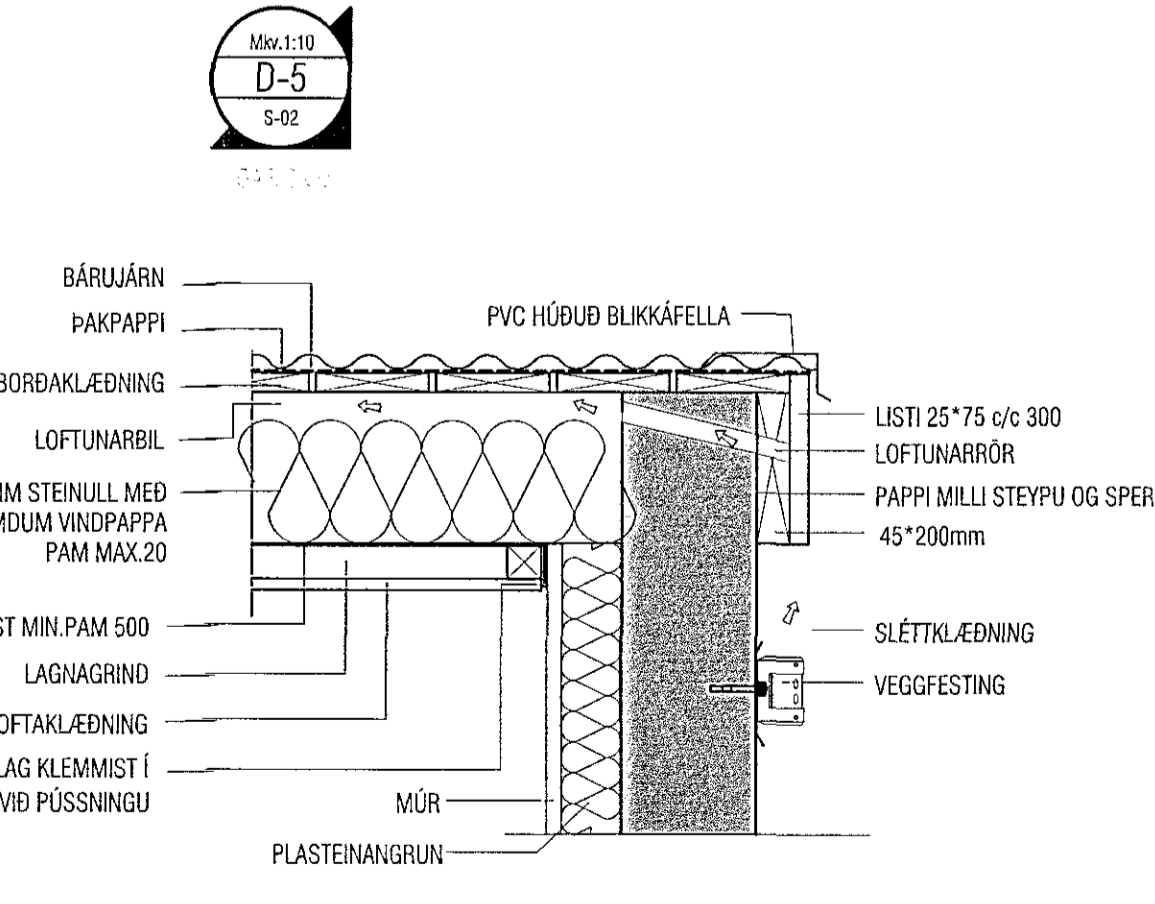
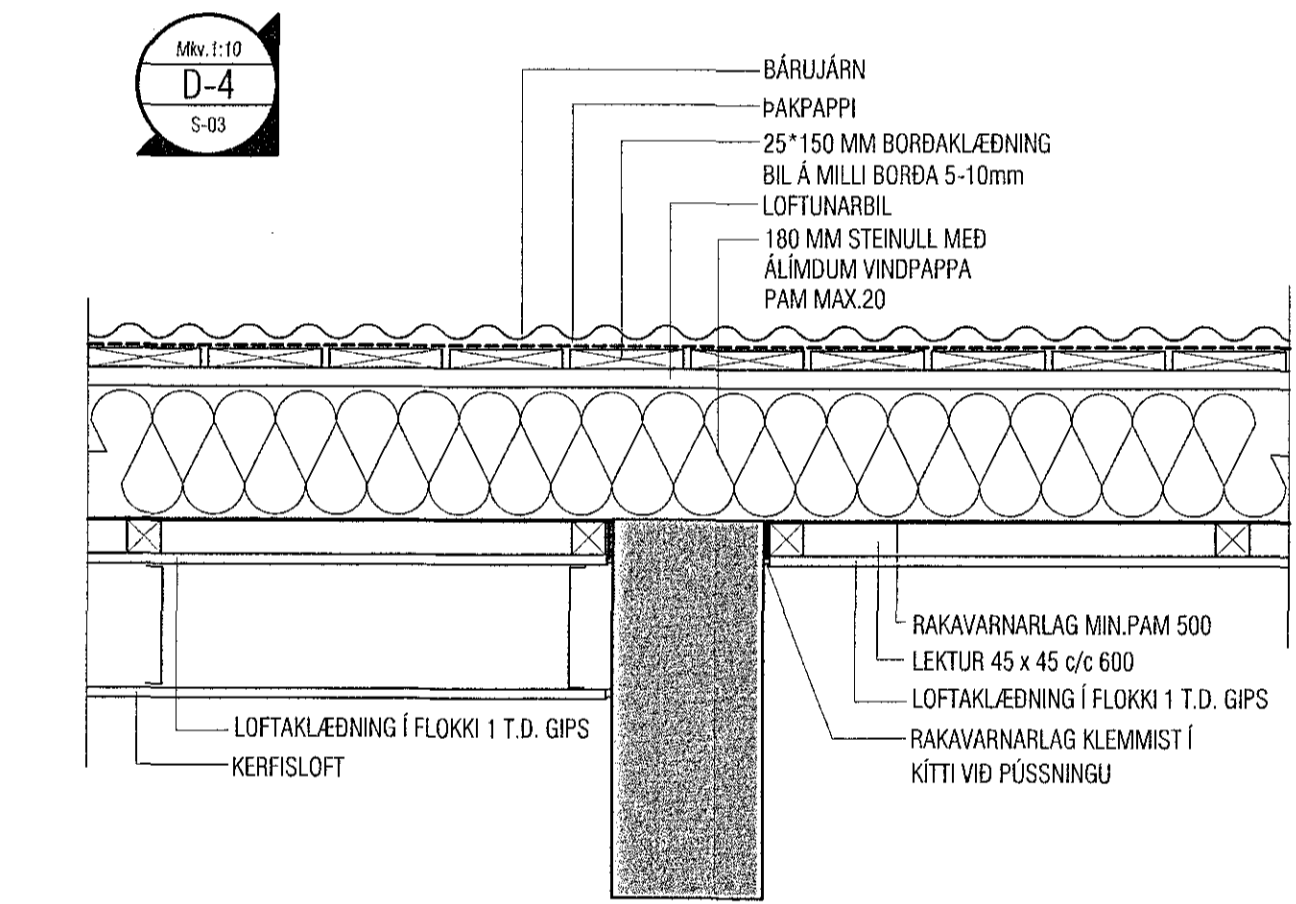
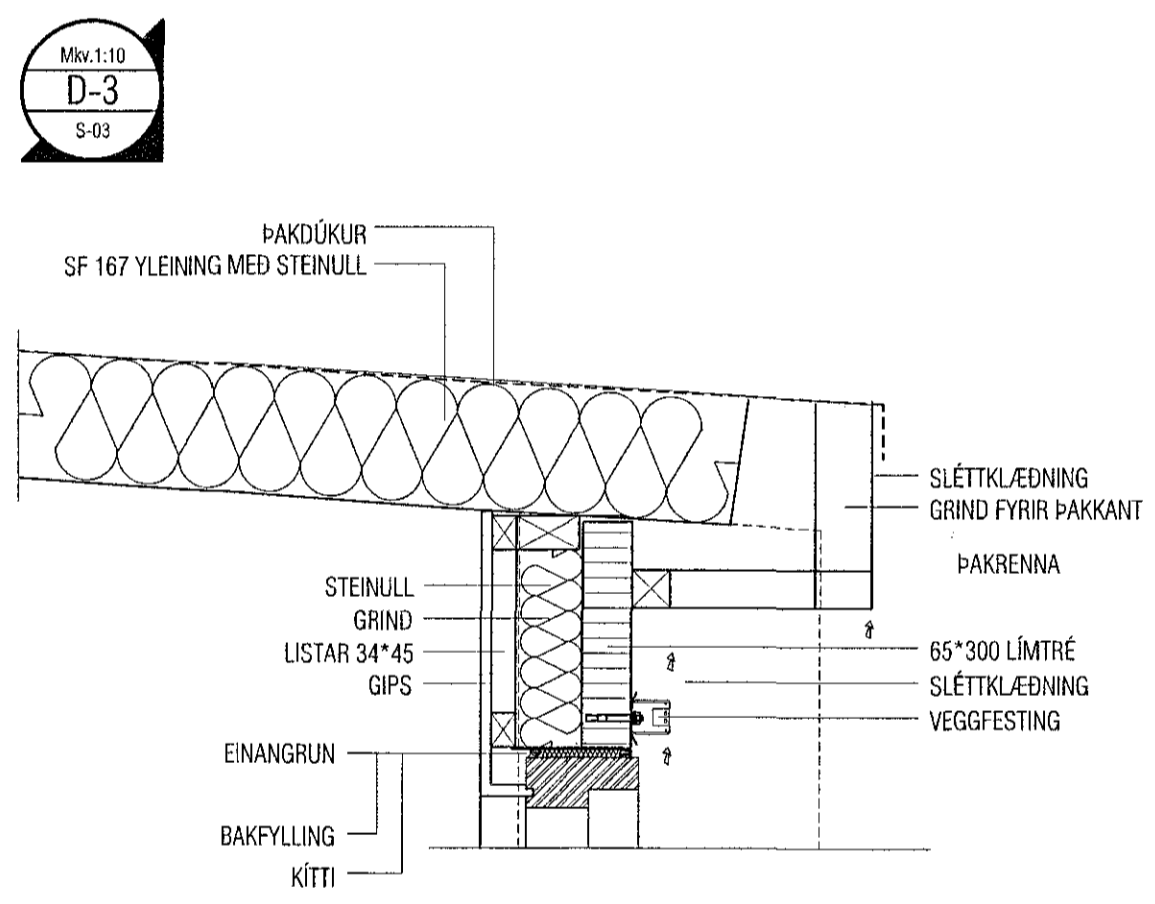
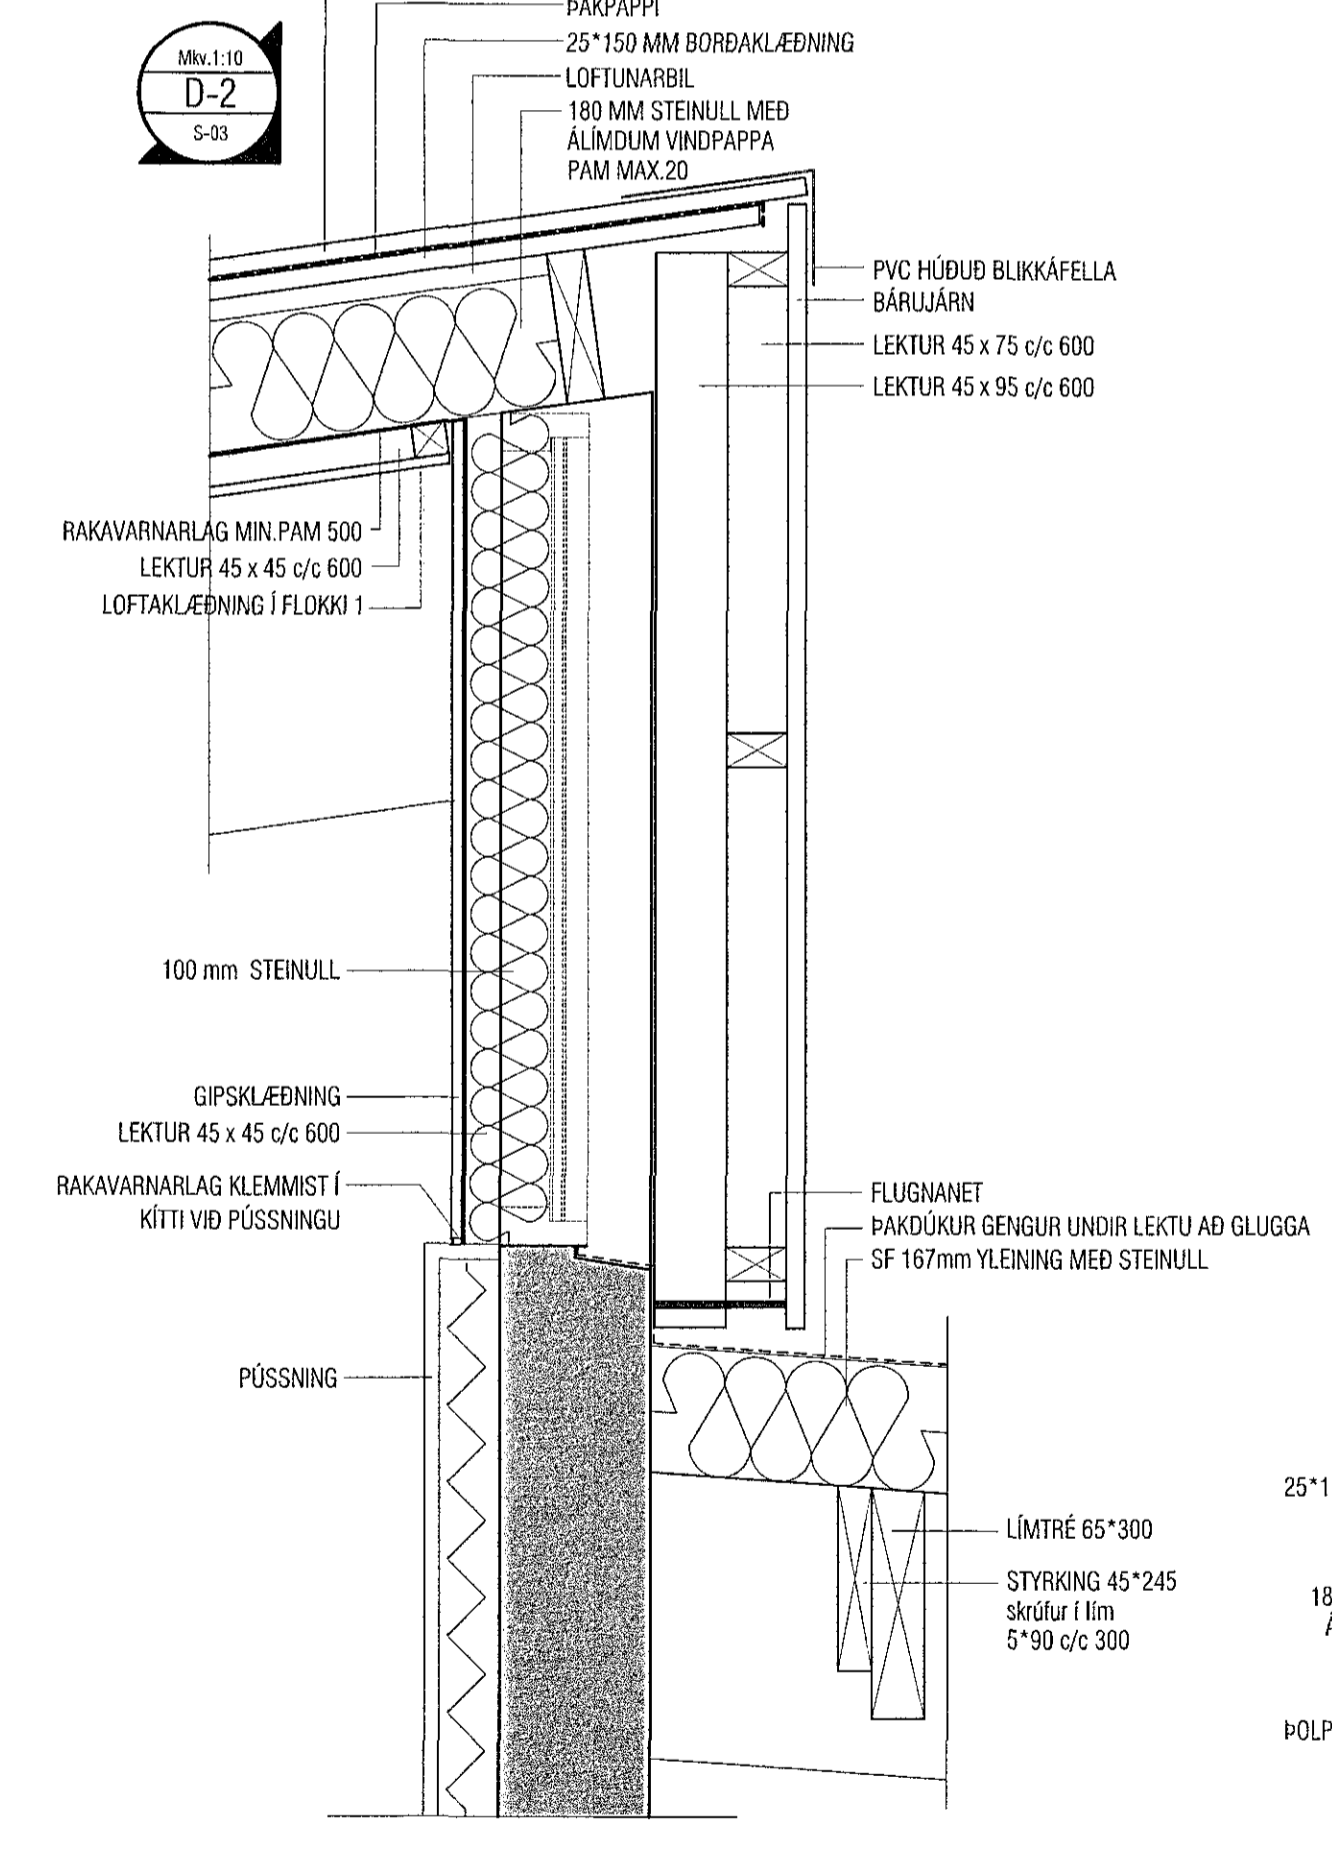
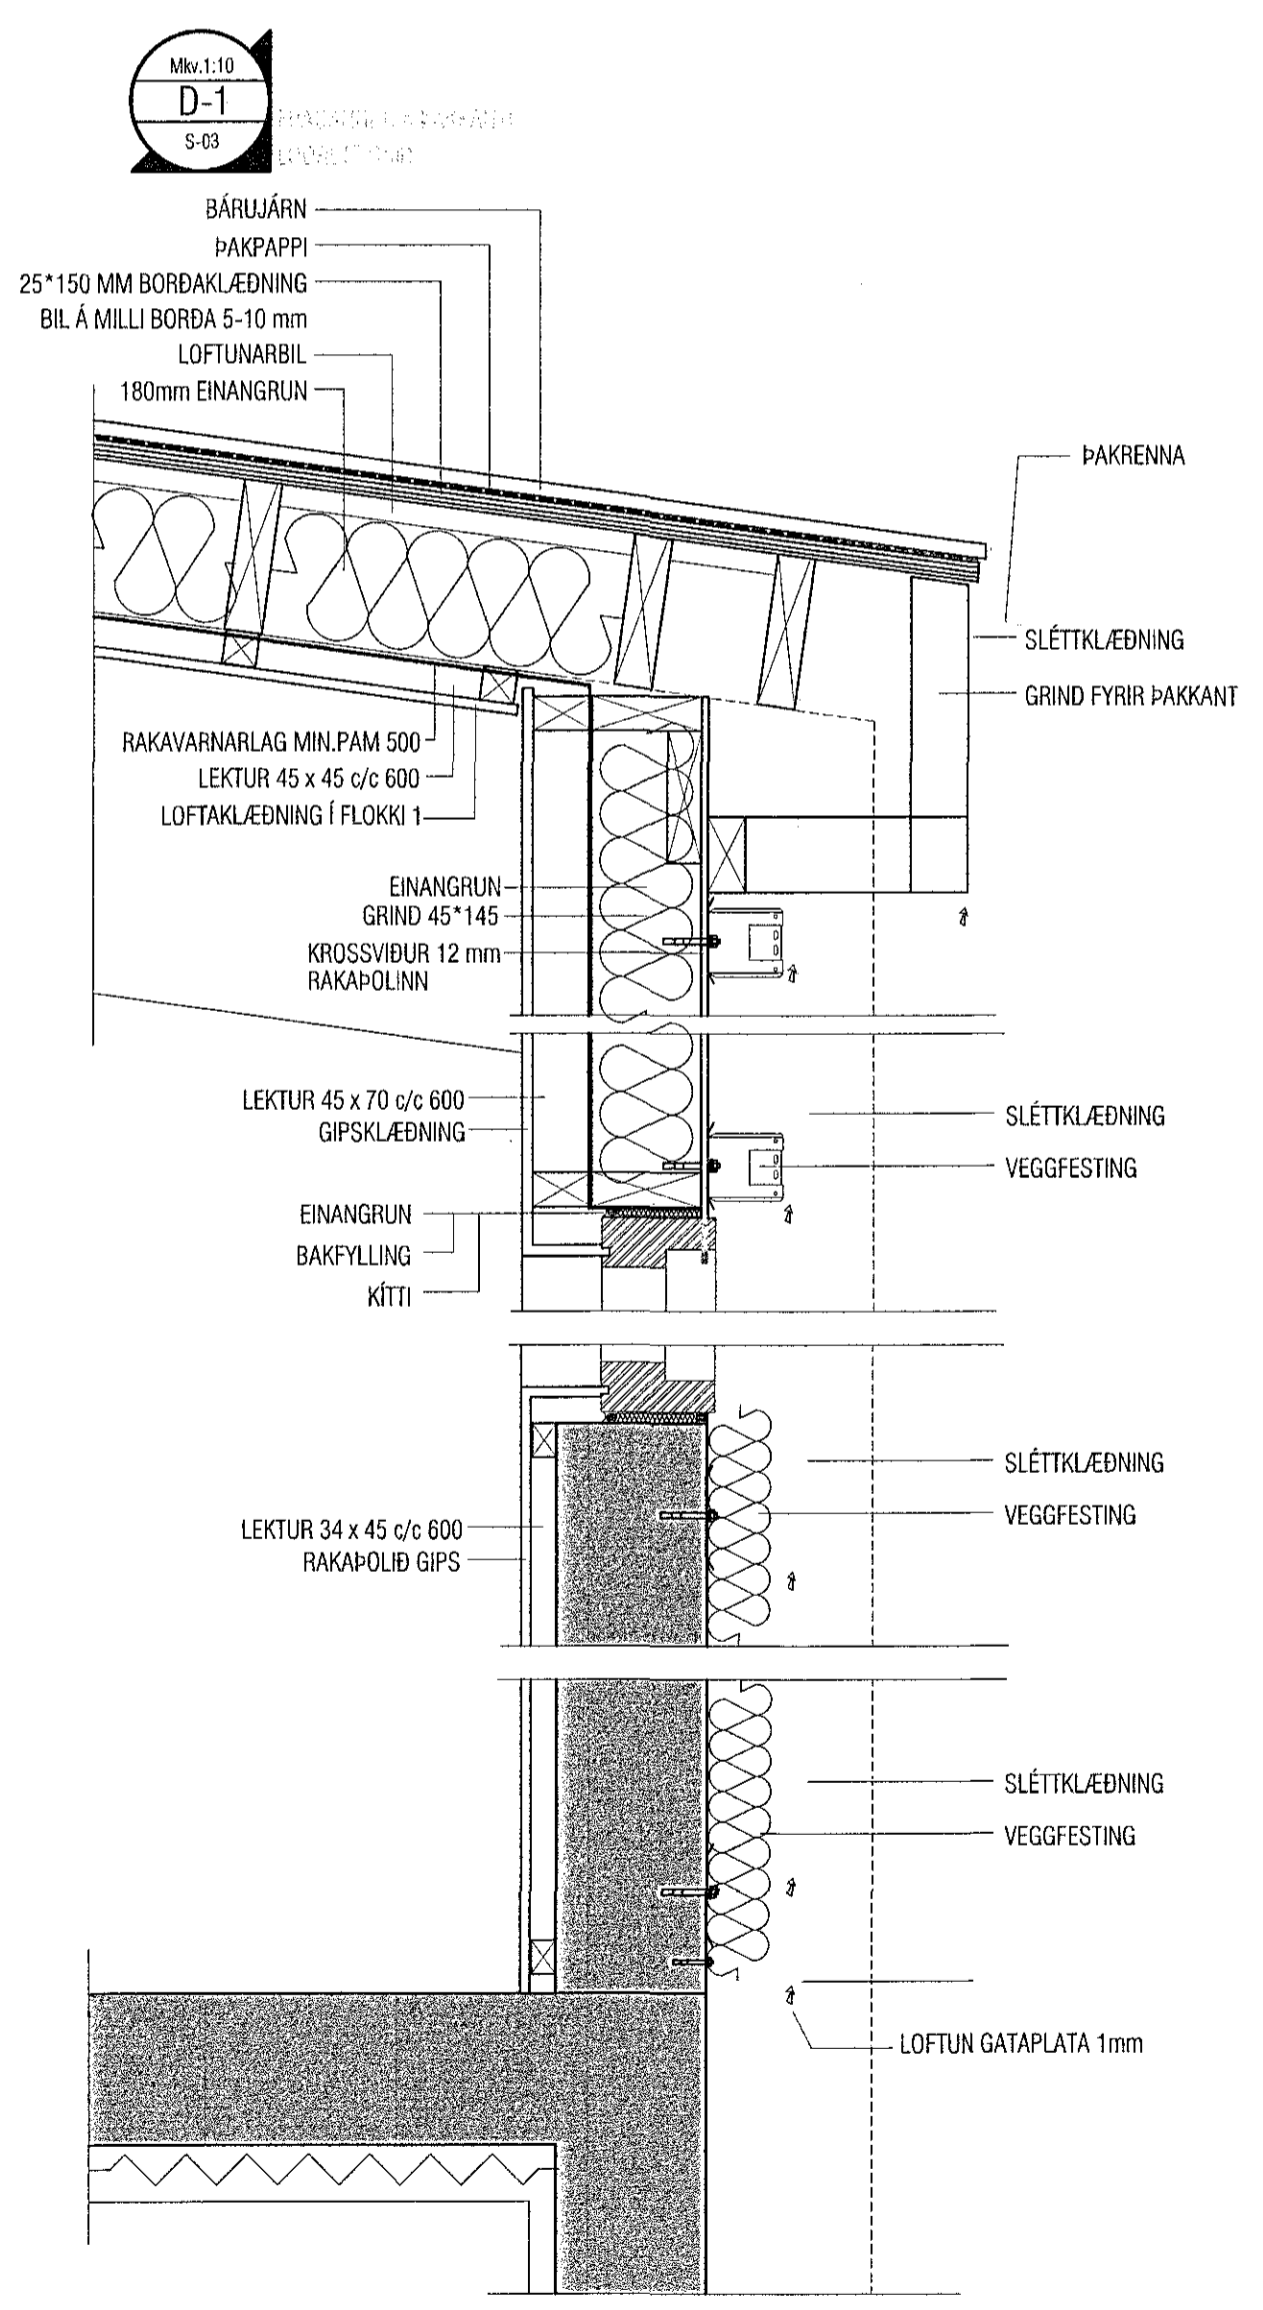
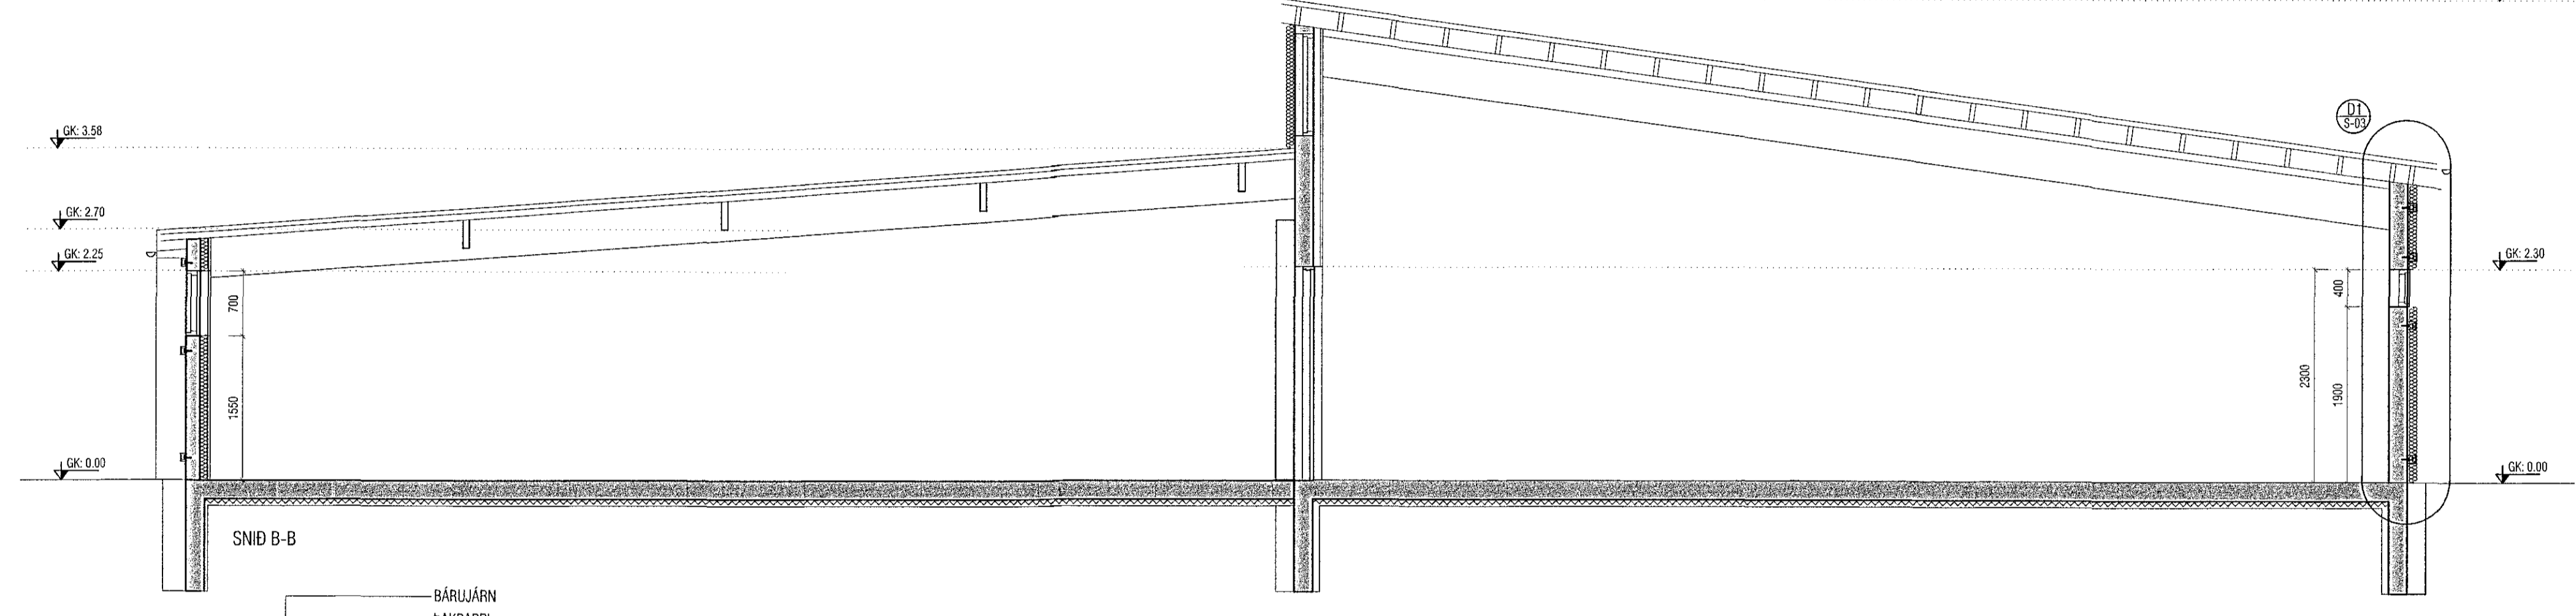


Samþykkt þann  
09. mars 2018  
Byggingatullurinn í Hafnarfirði

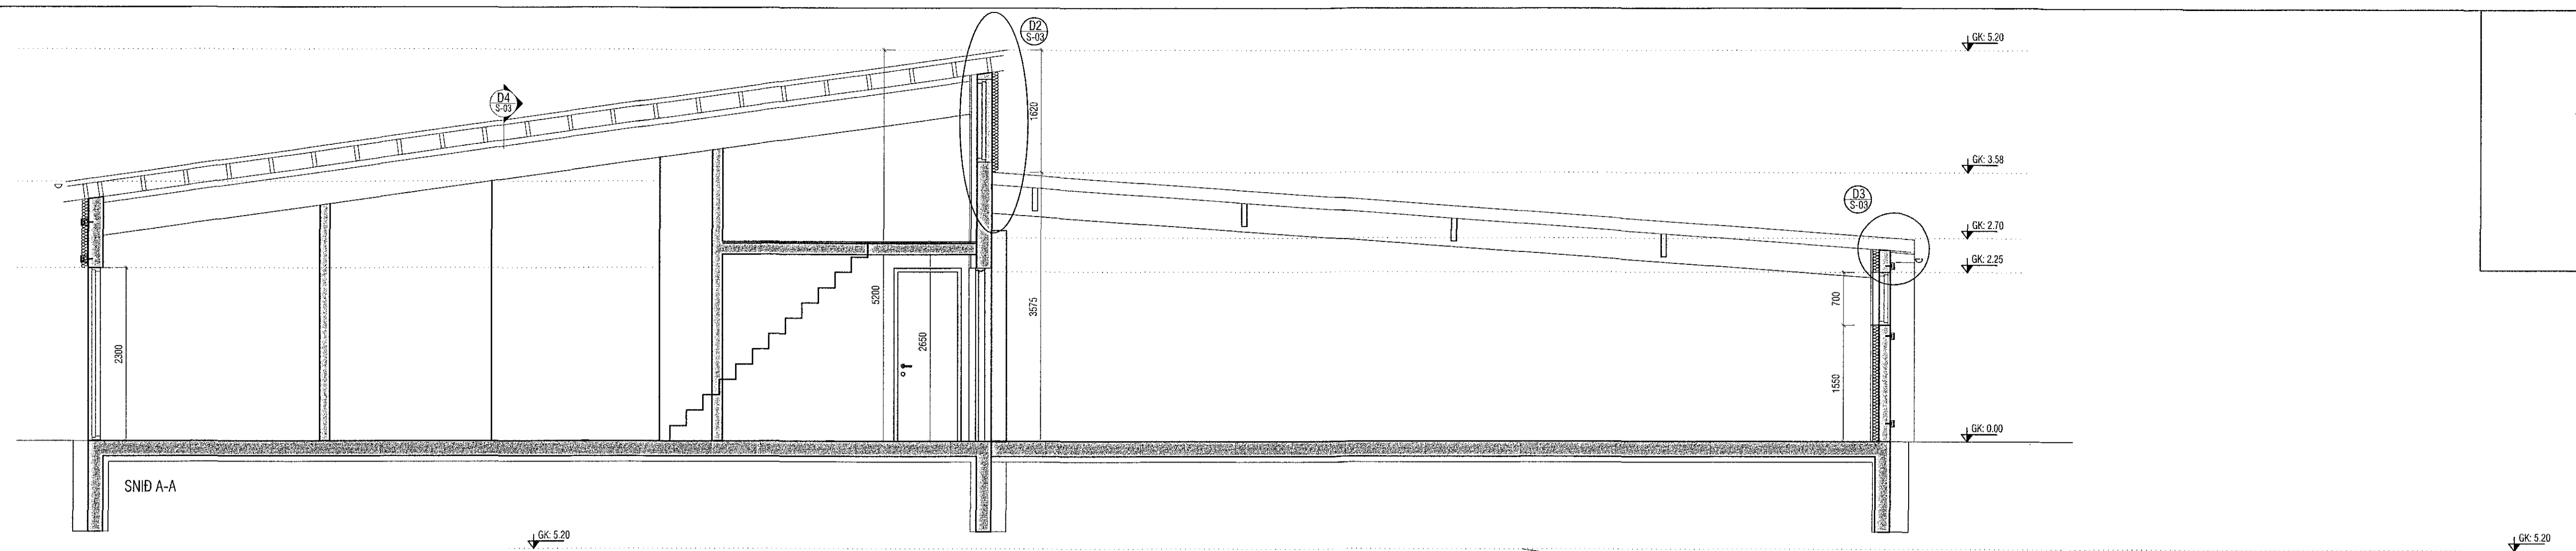

Breyting 20.02.2018  
Pakrenna færð út fyrir þakkant.

Tölv. nr. _____ Samþykkt _____		Bk. _____ Dagss. _____	SÉRTEIKNING SNID OG DEILI
Planuð	SH	Reiðuð	MA
Dagsetning	22.03.2017	Vers. nr.	1:50/10 S-03