


Samþykkt þann  
 09. mars 2018  

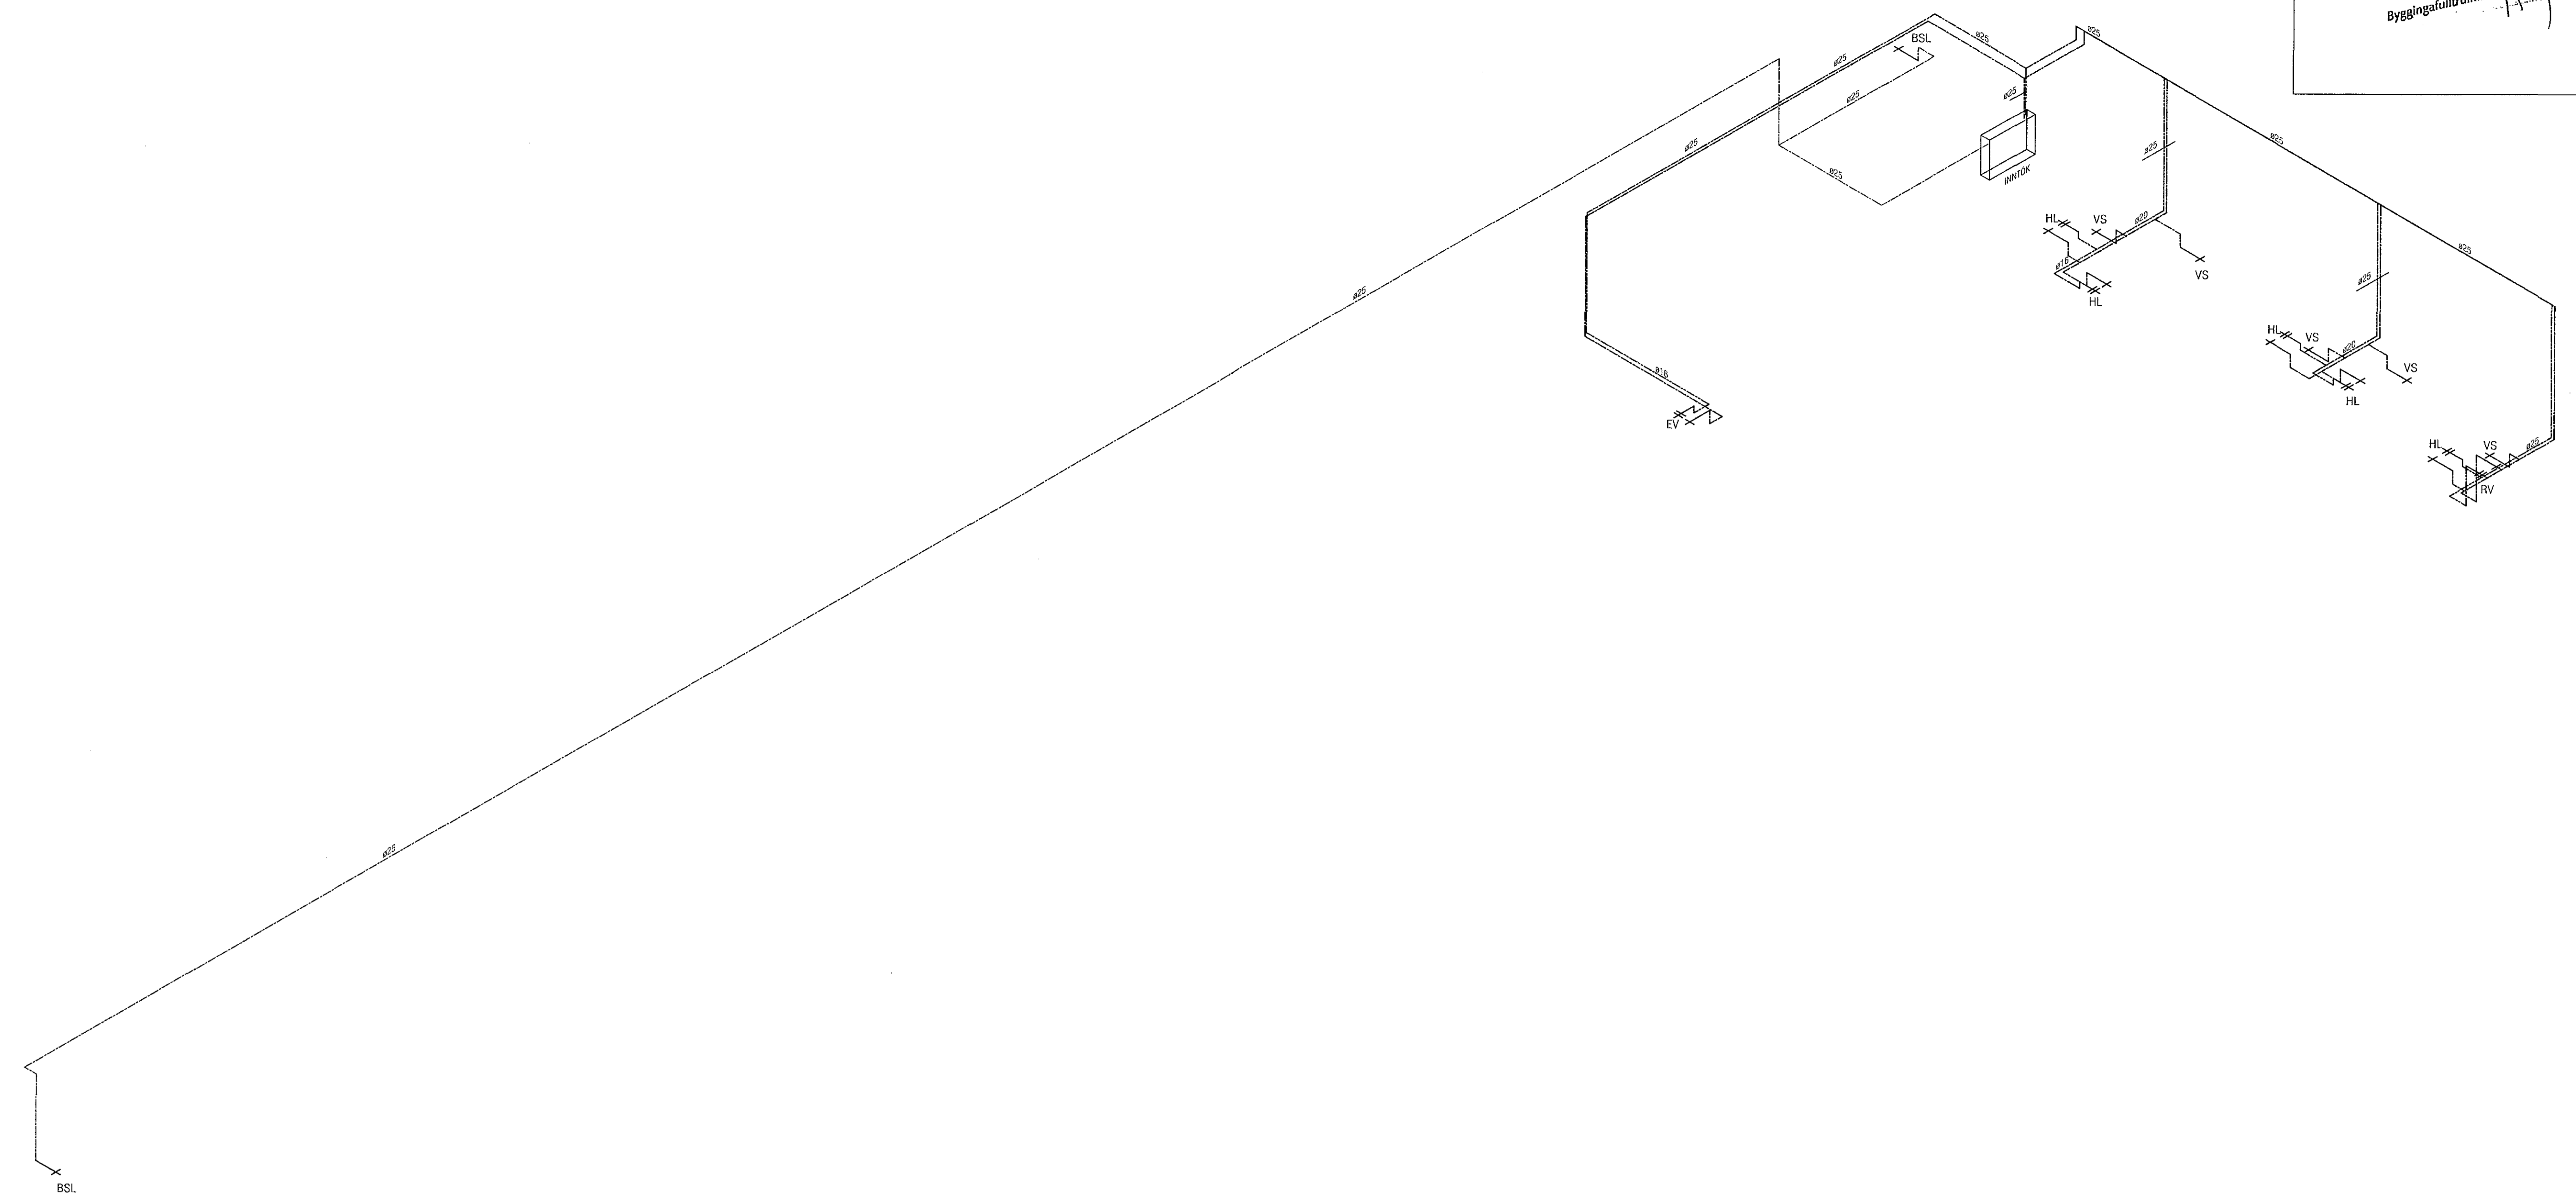

LAGNIR ERU ÚR ÁL/PEX.  
 SJÁ L-01

Breyting 20.02.2018  
 Ræstivaskur tekin út.

<b>VEKTOR</b> - hönnun og ráðgjöf - Síðumúla 3, 108 RvA, s. 554-6650 / 897-5383		Sigurður Hafsteinsson Byggingafræðingur KL 000859-7749 email: sigur@vektor.is	
Tökn. nr. _____ Samþykkt _____		Br. _____ Dags. _____	
Dalshraun 6, Hafnarfirði PRIFALAGNIR RÚMMYND		Hönnað SH Teykt MA Útgáfudagur 20.02.2017 Vorkr. númer 1:50 Tökn. nr. L-203	