
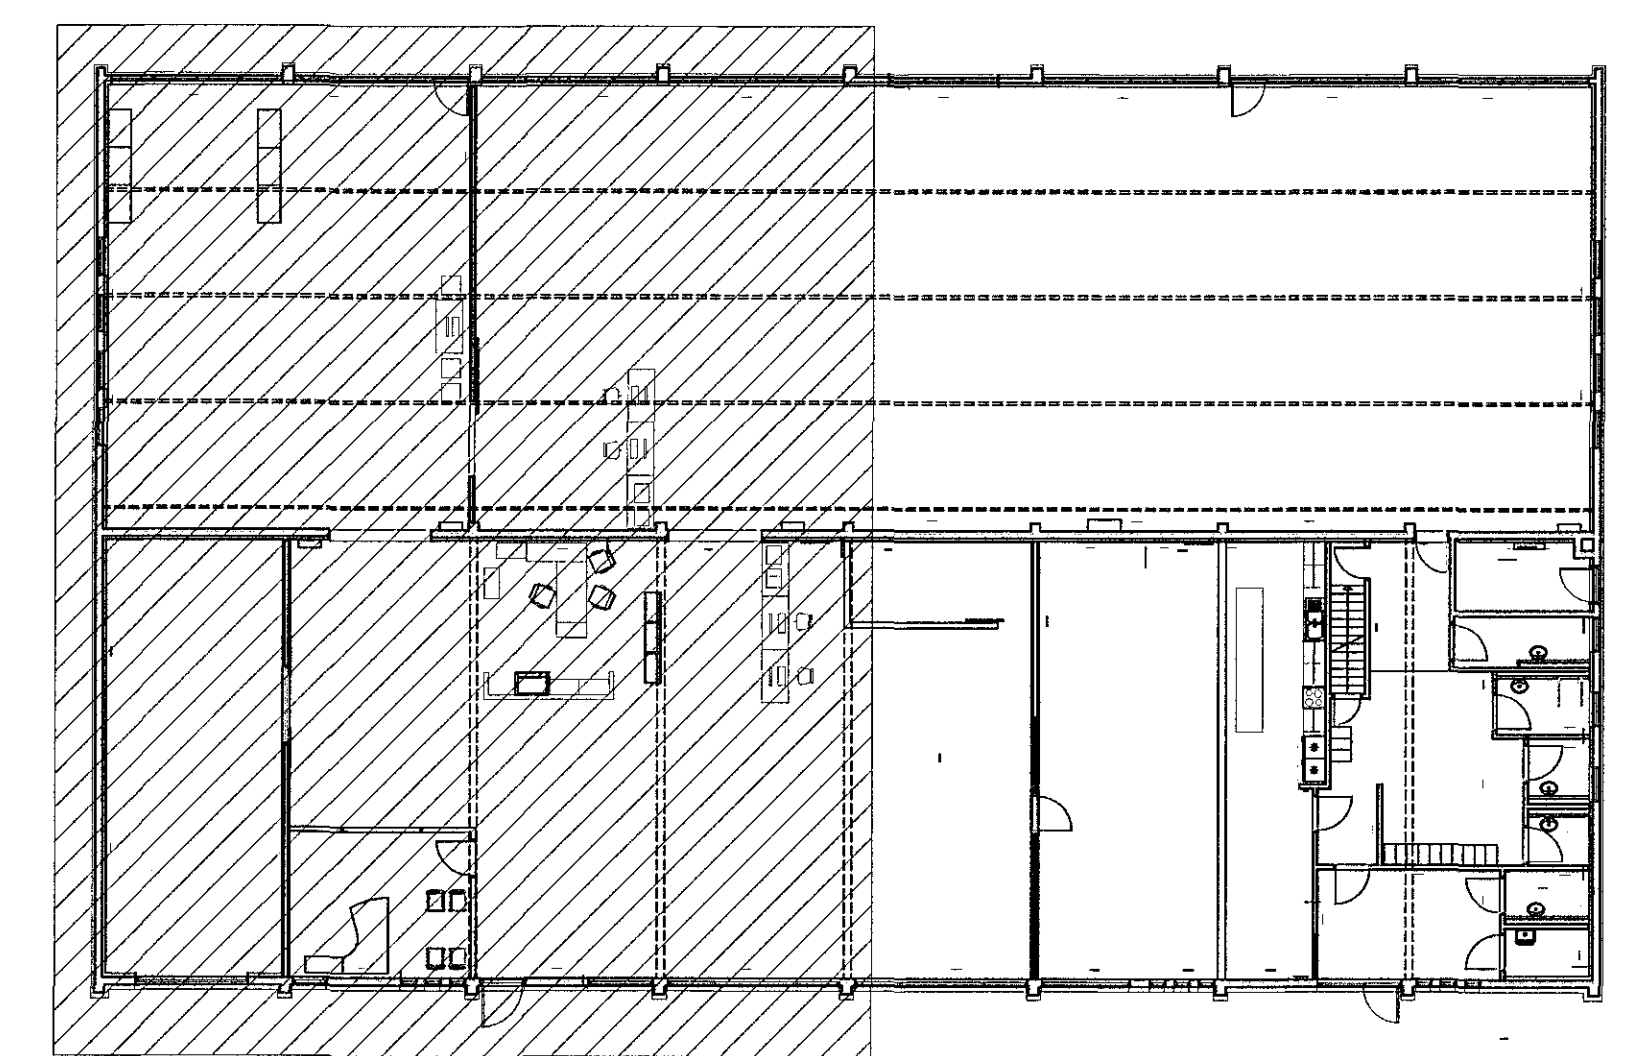


Samþykkt þann
09. mars 2018
Bygginguvaldtrúnaður Hafnarfjarðar

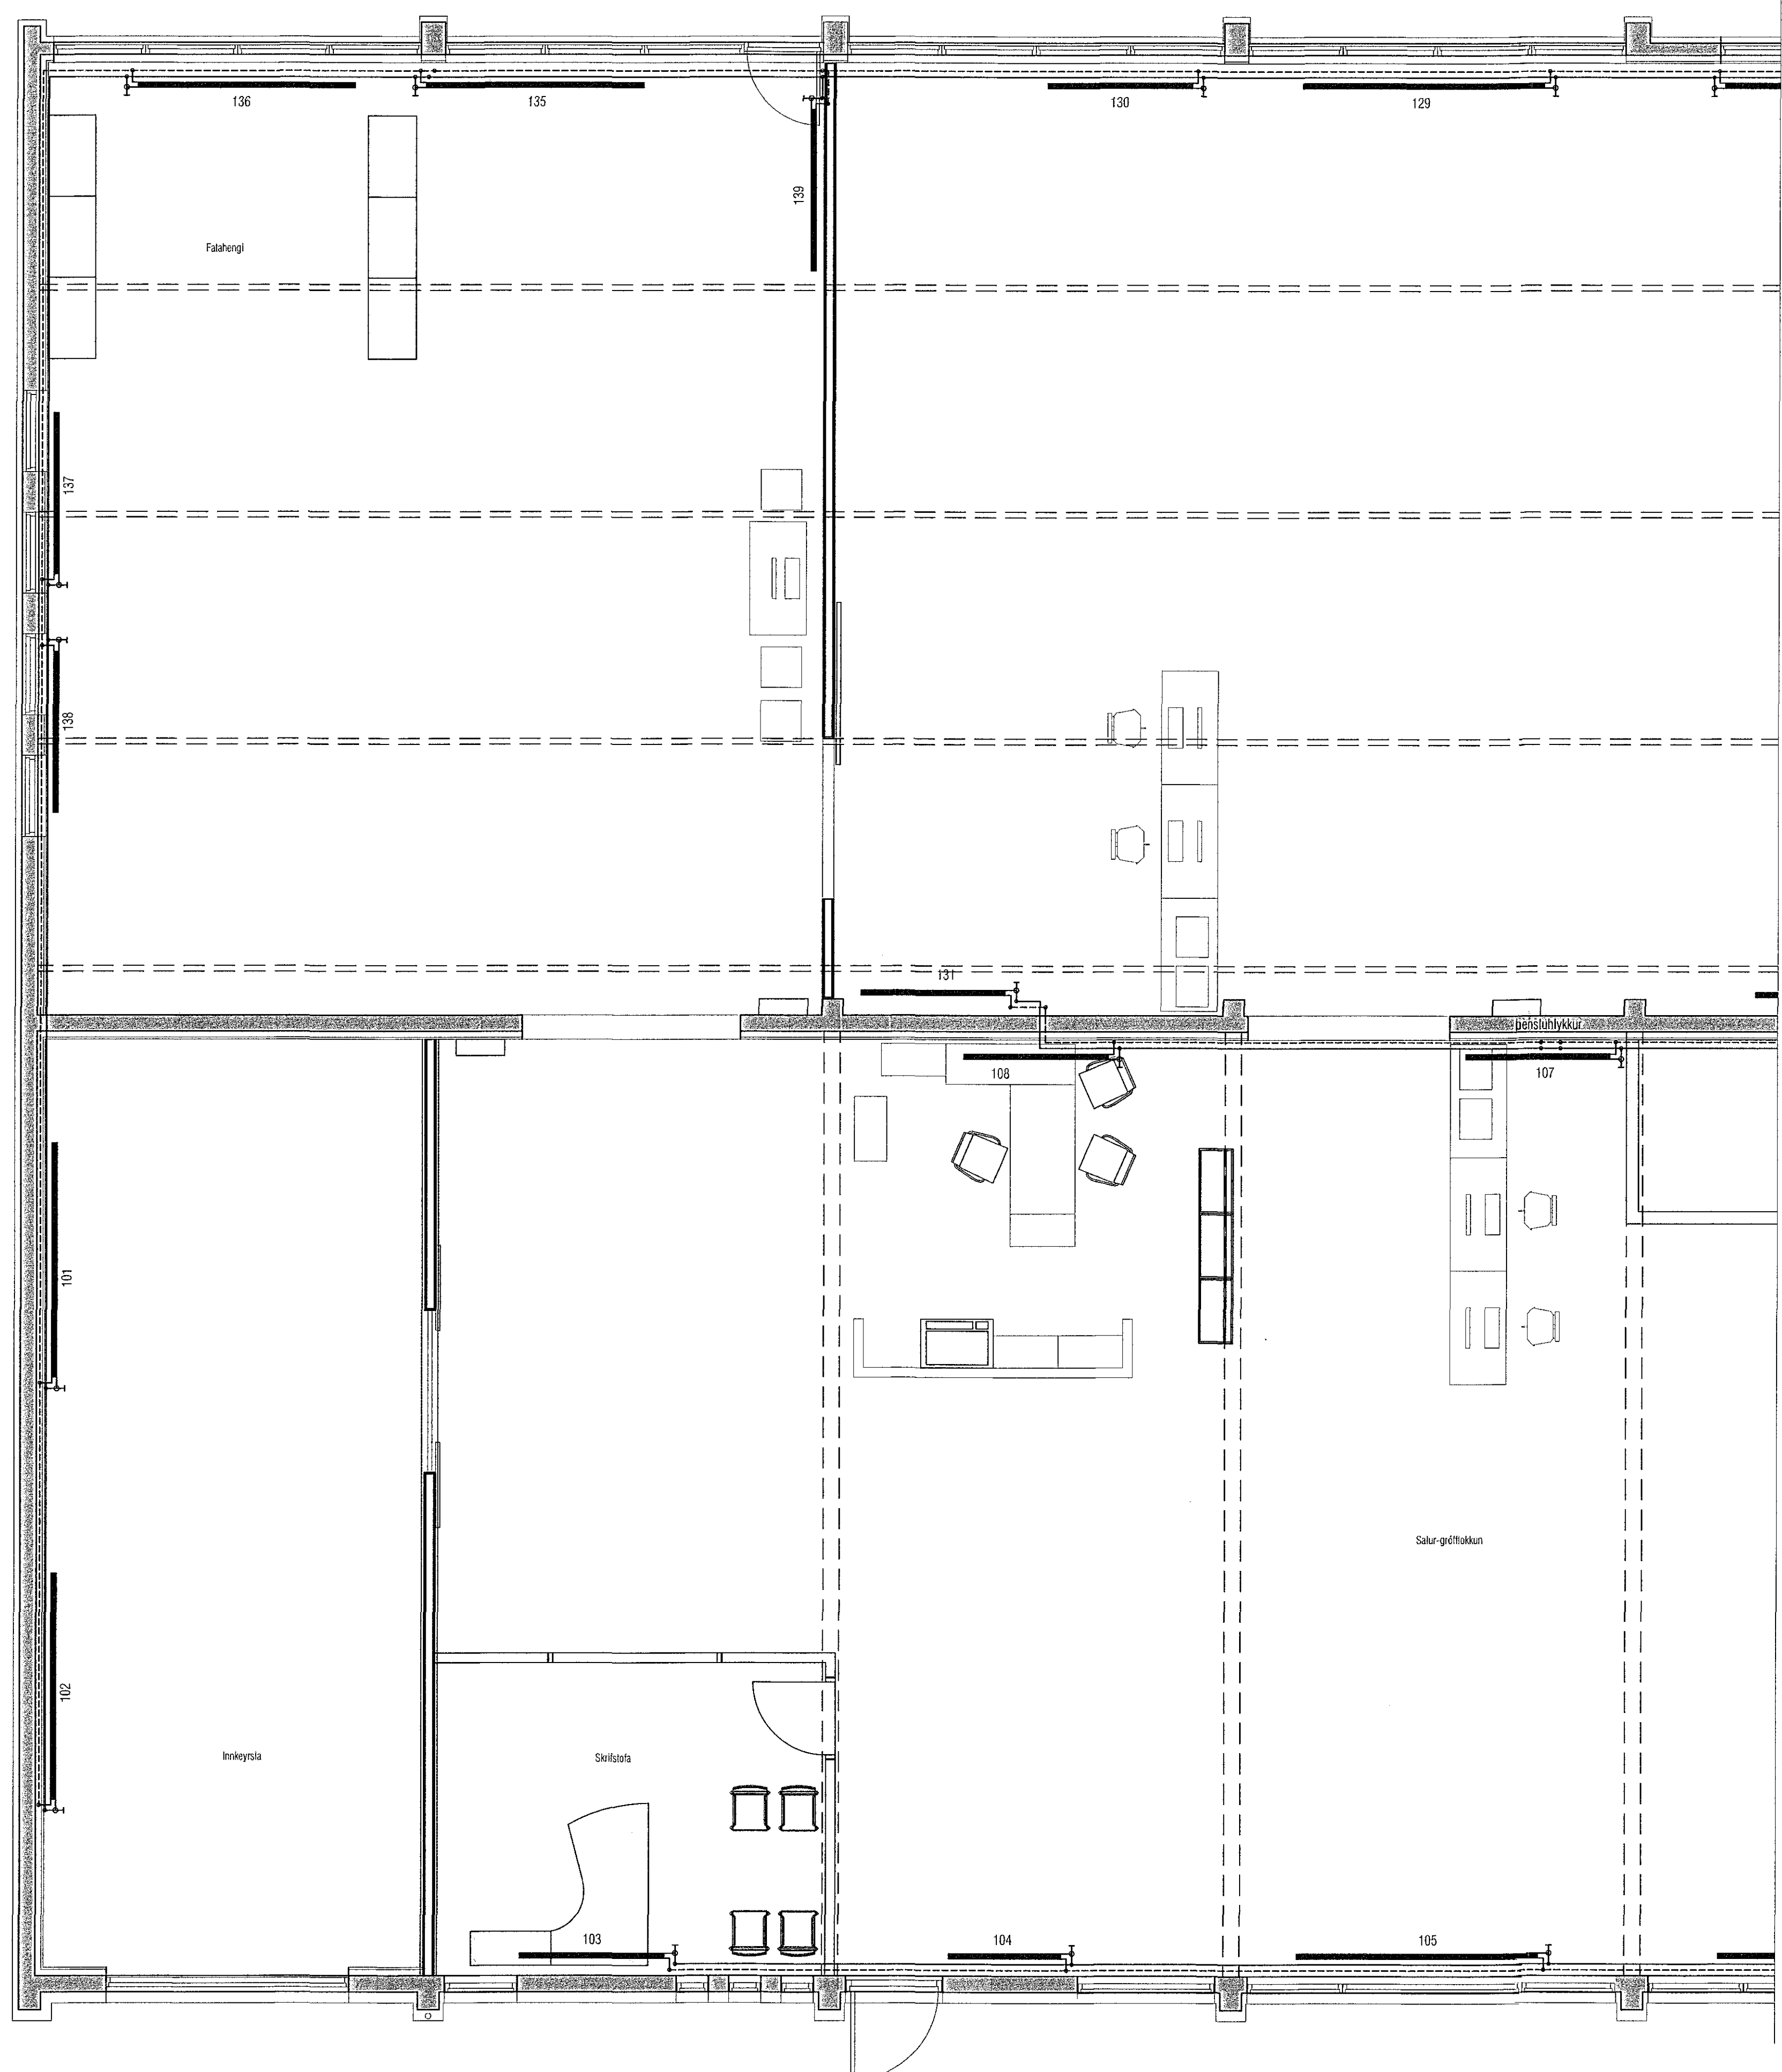

LYKILMYND 1:200

HITATAFLA

Dalshraun 6	Nr. Sl/ofas	Útreiknað varmbjörf [W]	Stærð á sl/ofat H x L (mm)	Valinn ofn Afköst [W]	Lokar	Athugasemil
Linkeyrsla	101	5.649 W	600C 2800	3.926 W	Fransís	
	102		600C 2800	3.926 W	Fransís	
Skrifstofa	103	2.073 W	600C 1800	2.524 W	Fransís	
Salur grófflokkun	104	20.008 W	600E 1400	2.701 W	Fransís	
	105		600C 3000	4.207 W	Fransís	
	106		600C 3000	4.207 W	Fransís	
	107		600C 1800	2.524 W	Fransís	
	108		600C 1800	2.524 W	Fransís	
Kaffistofa	109	8.548 W	300E 2000	2.297 W	Fransís	
	110		300E 2000	2.297 W	Fransís	
	111		300E 2000	2.297 W	Fransís	
	112		600B 1800	1.859 W	Fransís	
	113		600C 2000	2.805 W	Fransís	
Anddyri	114	2.202 W	600C 600	841 W	Bakris	
	115		600A 2000	1.467 W	Bakris	
Resting	116	567 W	600B 600	616 W	Fransís	
Suyrtung	117	352 W	600A 600	440 W	Bakris	
Suyrtung	118	299 W	600A 600	440 W	Bakris	
Suyrtung	119	410 W	600A 600	440 W	Bakris	
Suyrtung	120	523 W	600B 600	616 W	Bakris	
Suyrtung	121	446 W	600A 600	440 W	Bakris	
Hintekrymi	122	703 W				
Fataherbergi og gangur	122	1.630 W	600B 1600	1.652 W	Fransís	
Gangur og geymsla		601 W				
Lagnalof		1.792 W				
Salur flúflokun	123	25.848 W	600A 2000	1.467 W	Fransís	
	124		600A 2000	1.467 W	Fransís	
	125		600C 3000	4.207 W	Fransís	
	126		600C 3000	4.207 W	Fransís	
	127		600C 3000	4.207 W	Fransís	
	128		600C 3000	4.207 W	Fransís	
	129		600C 3000	4.207 W	Fransís	
	130		600C 1800	2.524 W	Fransís	
	131		600C 1800	2.524 W	Fransís	
	132		600C 1800	2.524 W	Fransís	
	133		600C 1800	2.524 W	Fransís	
	134		600C 1800	2.524 W	Fransís	
Anddyri, fatuhugi og fl.	135	8.576 W	600C 2400	2.479 W	Fransís	
	136		600C 2400	2.479 W	Fransís	
	137		600C 2000	1.467 W	Fransís	
	138		600C 2000	1.467 W	Fransís	
	139		600C 2000	2.805 W	Fransís	
Varmbjörf alls:		80.226 W		Valið alls:	92.332 W	

BREYTING 20.02.18: OFNAR OG TAFLA UPPFÆRT
BREYTING 03.01.18: ÞENSLUHLÝKKJUM BÆTT VIÐ, OFN 118 FÆRDUR OG MINNKADUR.

VEKTOR
- hönnun og ráðgjöf -
Síðumála 3, 108 RNK, s: 554-6650 / 897-5383

Tel.nr. _____
Samþykkt _____

Sigurður Haldréinsson
Bygginguvaldtrúnaður
Hafnarfjarðar
Sí: 020829-7749
emaik: sigurdur@vektor.is

Br. _____
Dagj. _____

DALSHRAUN 6, HAFNARFIRÐI
HITALAGNIR
GRUNNMÝND OG OFNATAFLA

Harmó SH Tekniú MA
Dagsetning Vek nr. Málkönnuð Tel.nr.
20.02.2017 1:50 L-301