
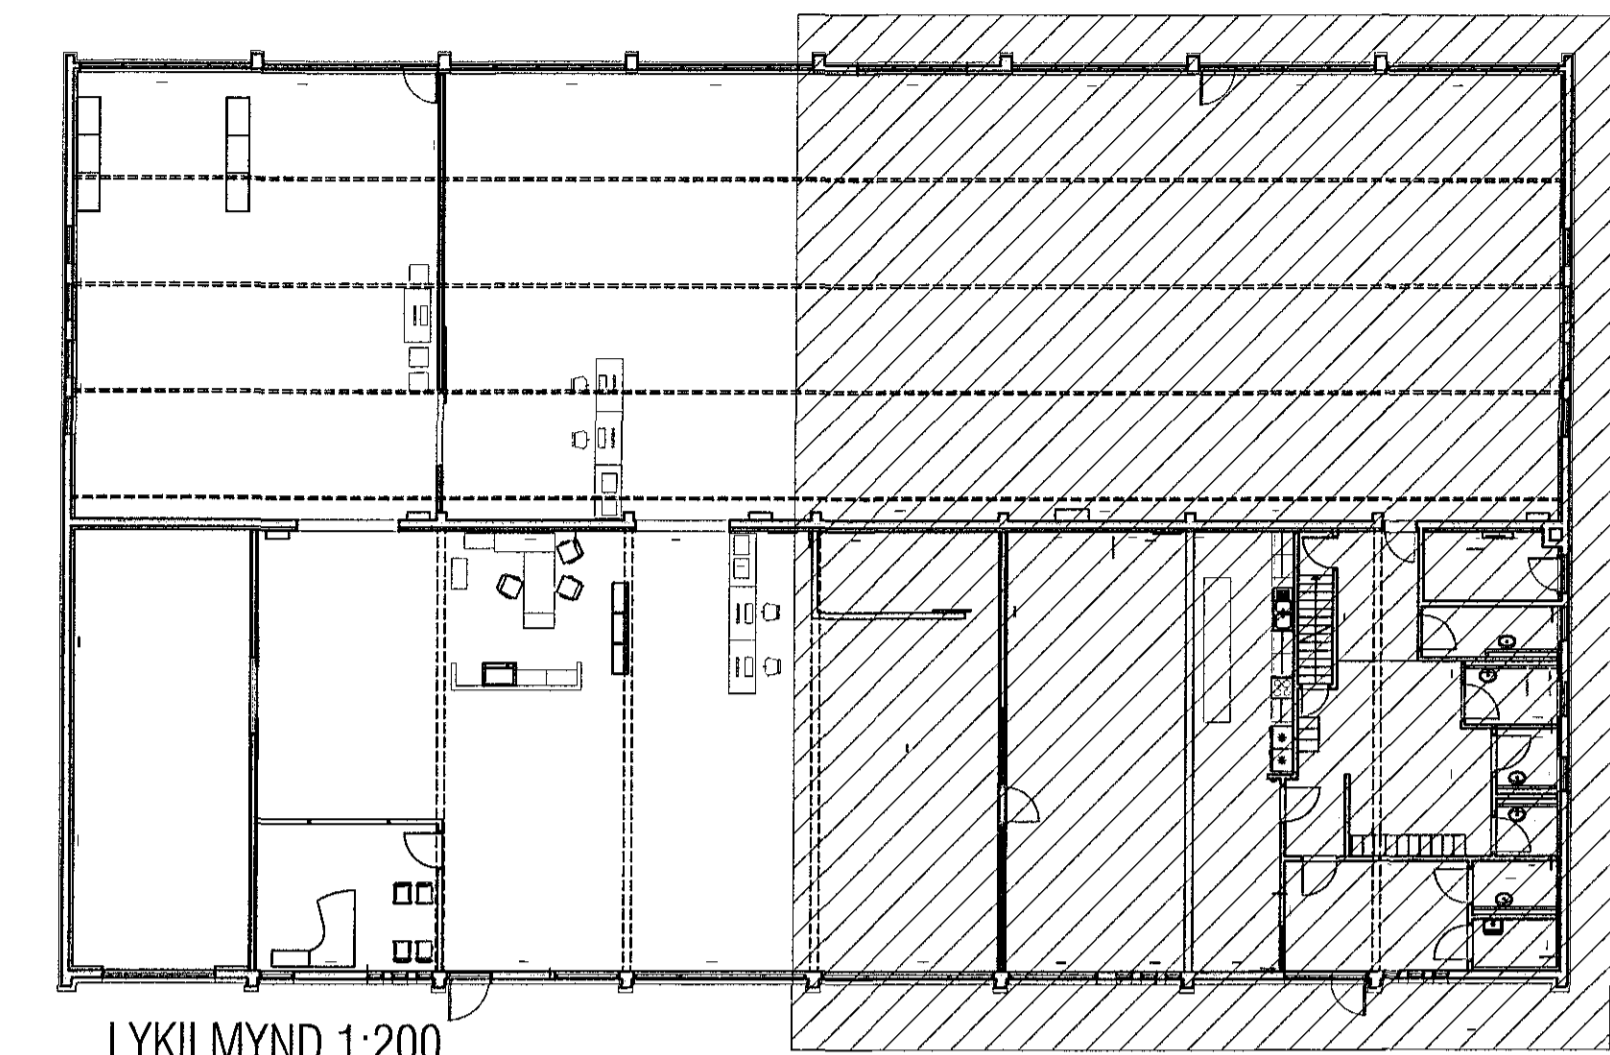


Samþykkt þann
09. mars 2018
Byggingafulltrúinn í HÍ

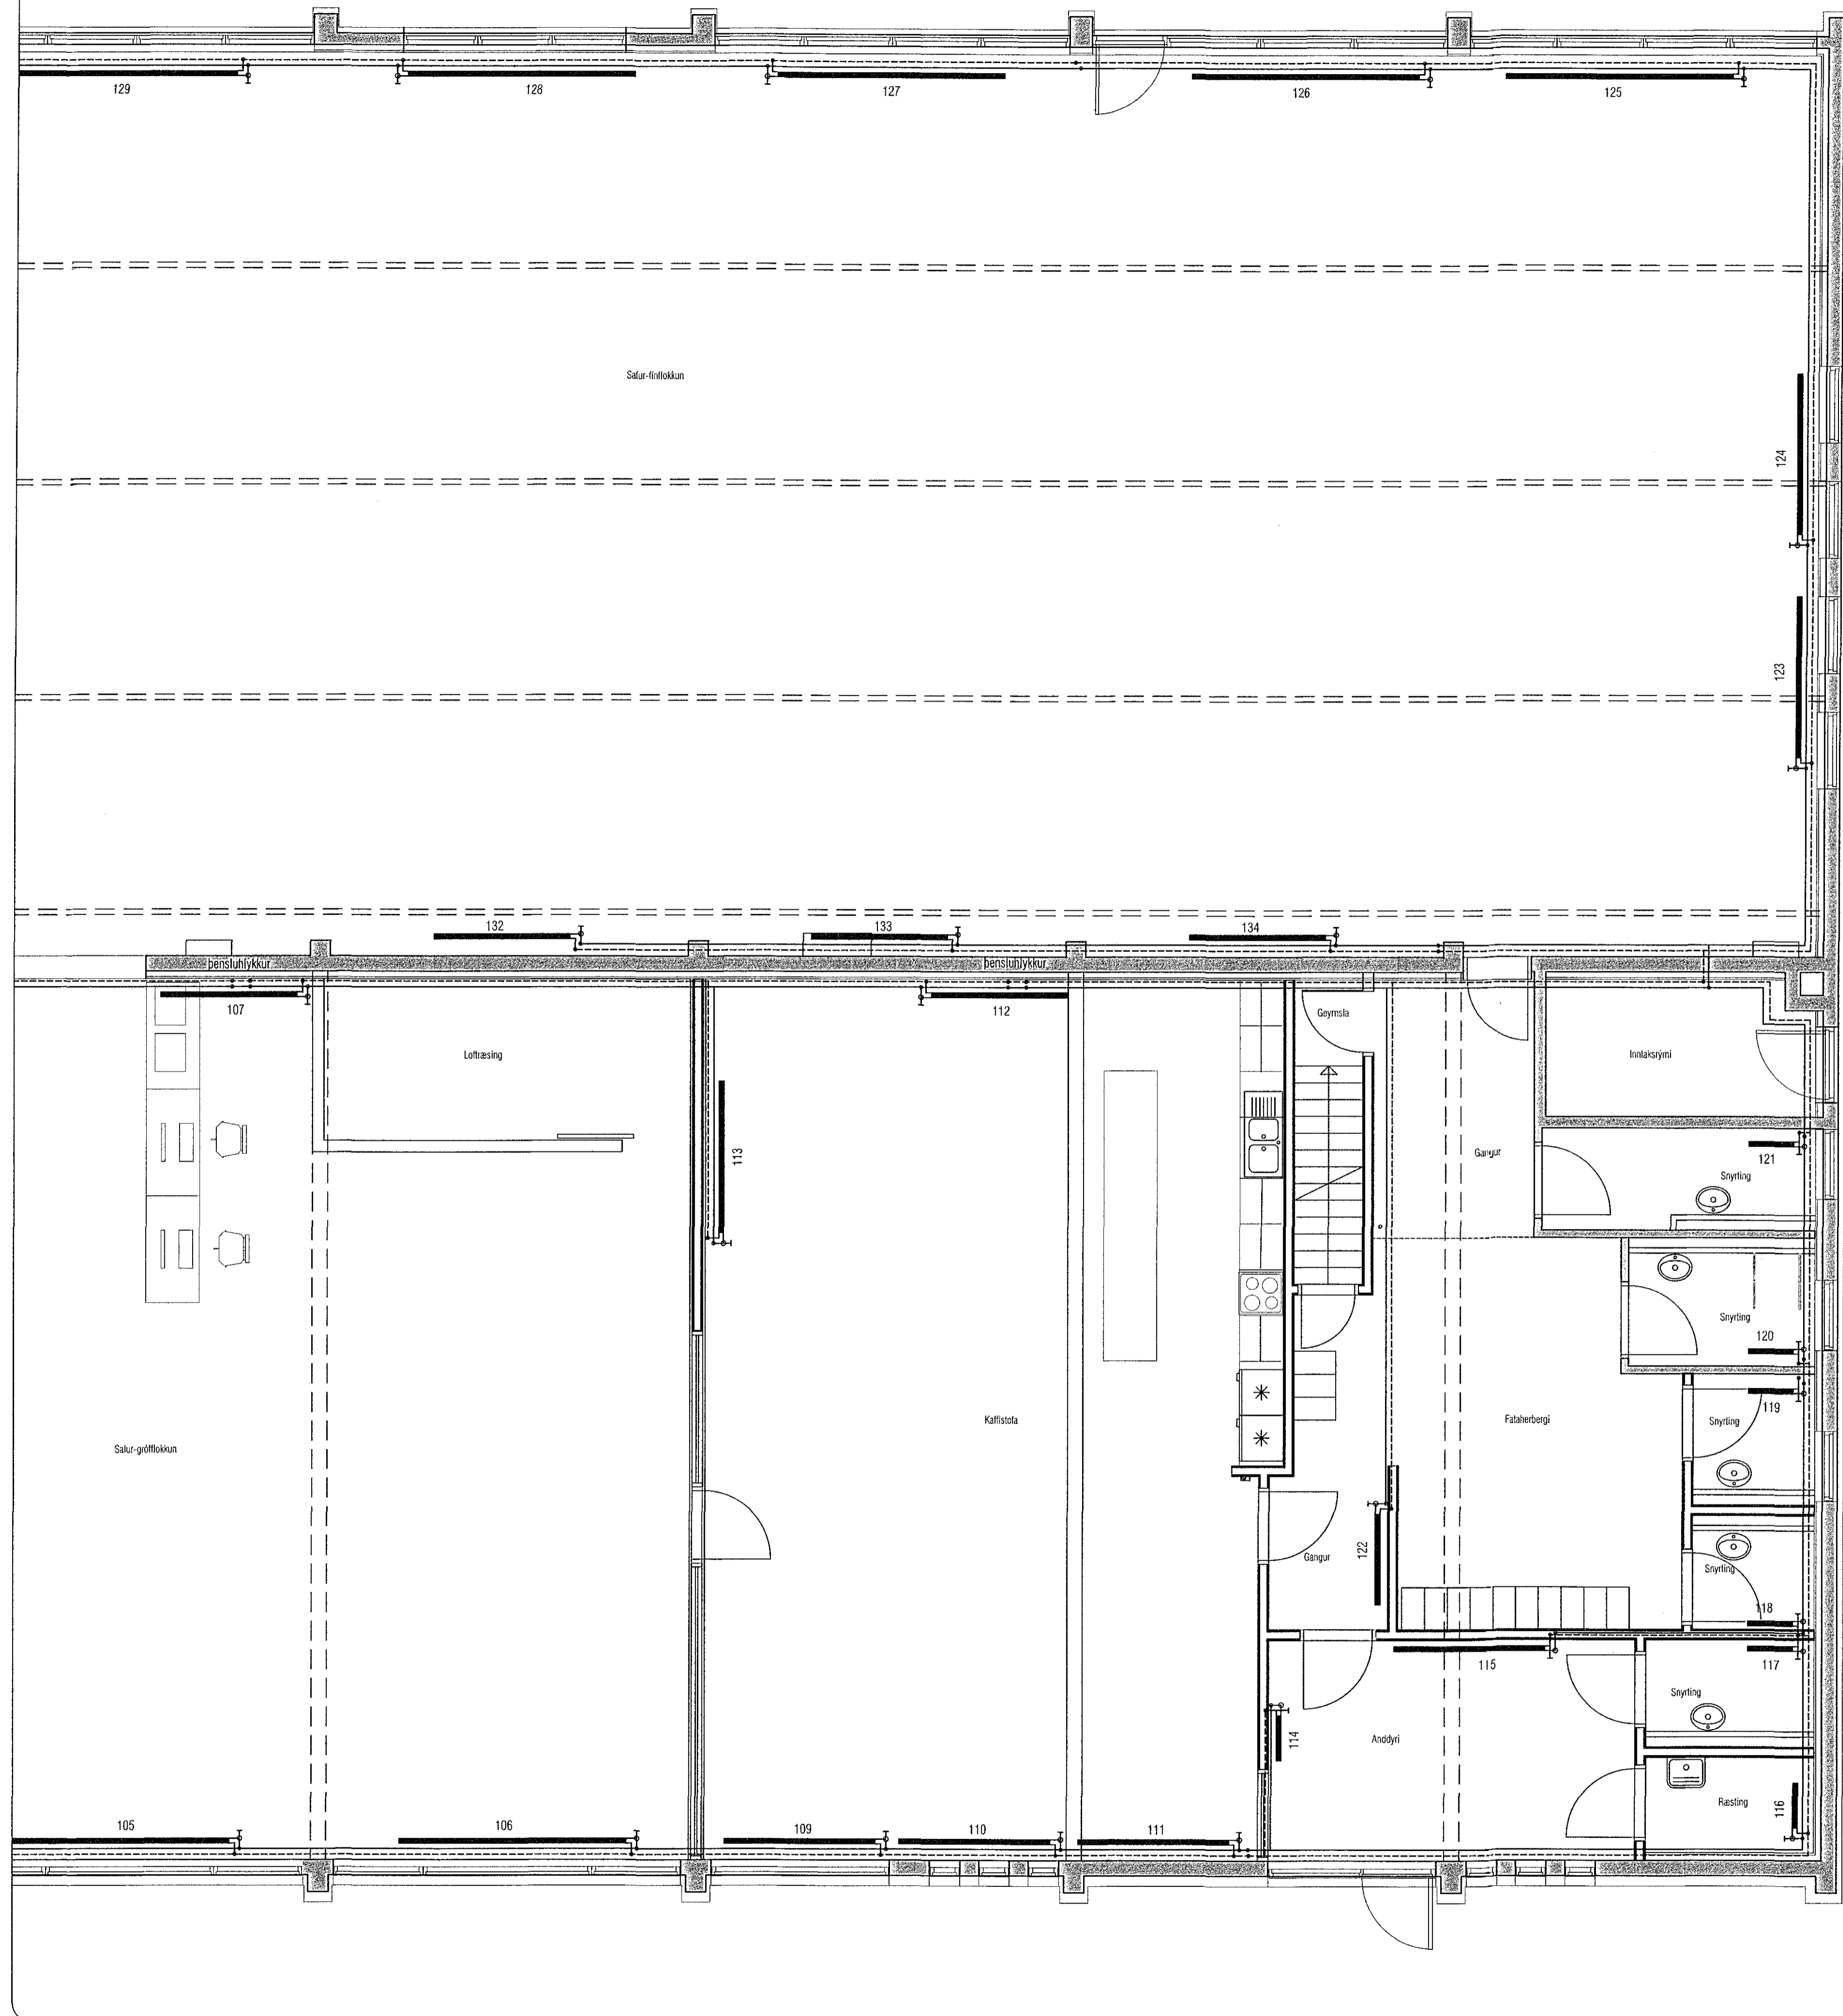

LYKILMYND 1:200

BREYTING 20.02.'18: OFNAR UPPFÆRÐIR. GÓLFHITI TEKIN ÚT.
BREYTING 03.01.'18: ÞENSLUHLÝKKJUM BÆTT VIÐ, OFN 118 FÆRÐUR OG MINNKADUR.

VEKTOR - hönnun og ráðgjöf - Síðumúla 3, 108 Pvk, s: 554-6650 / 897-5363		Sigurður Haldrupsson Byggingafræðingur N: 50989-7749 email: sigurdur@vektor.is		DALSHRAUN 6, HAFNARFIRÐI HITALAGNIR GRUNNMYND	
Tölu nr.	Fl. / Væðing	Br.	Dags.	Fl. / Væðing	Tölu nr.
Samþykkt					
				SH	MA
				20.02.2017	L-302