


Samþykkt þann
09. mars 2018
Byggingafulltrúiinn í HÍ

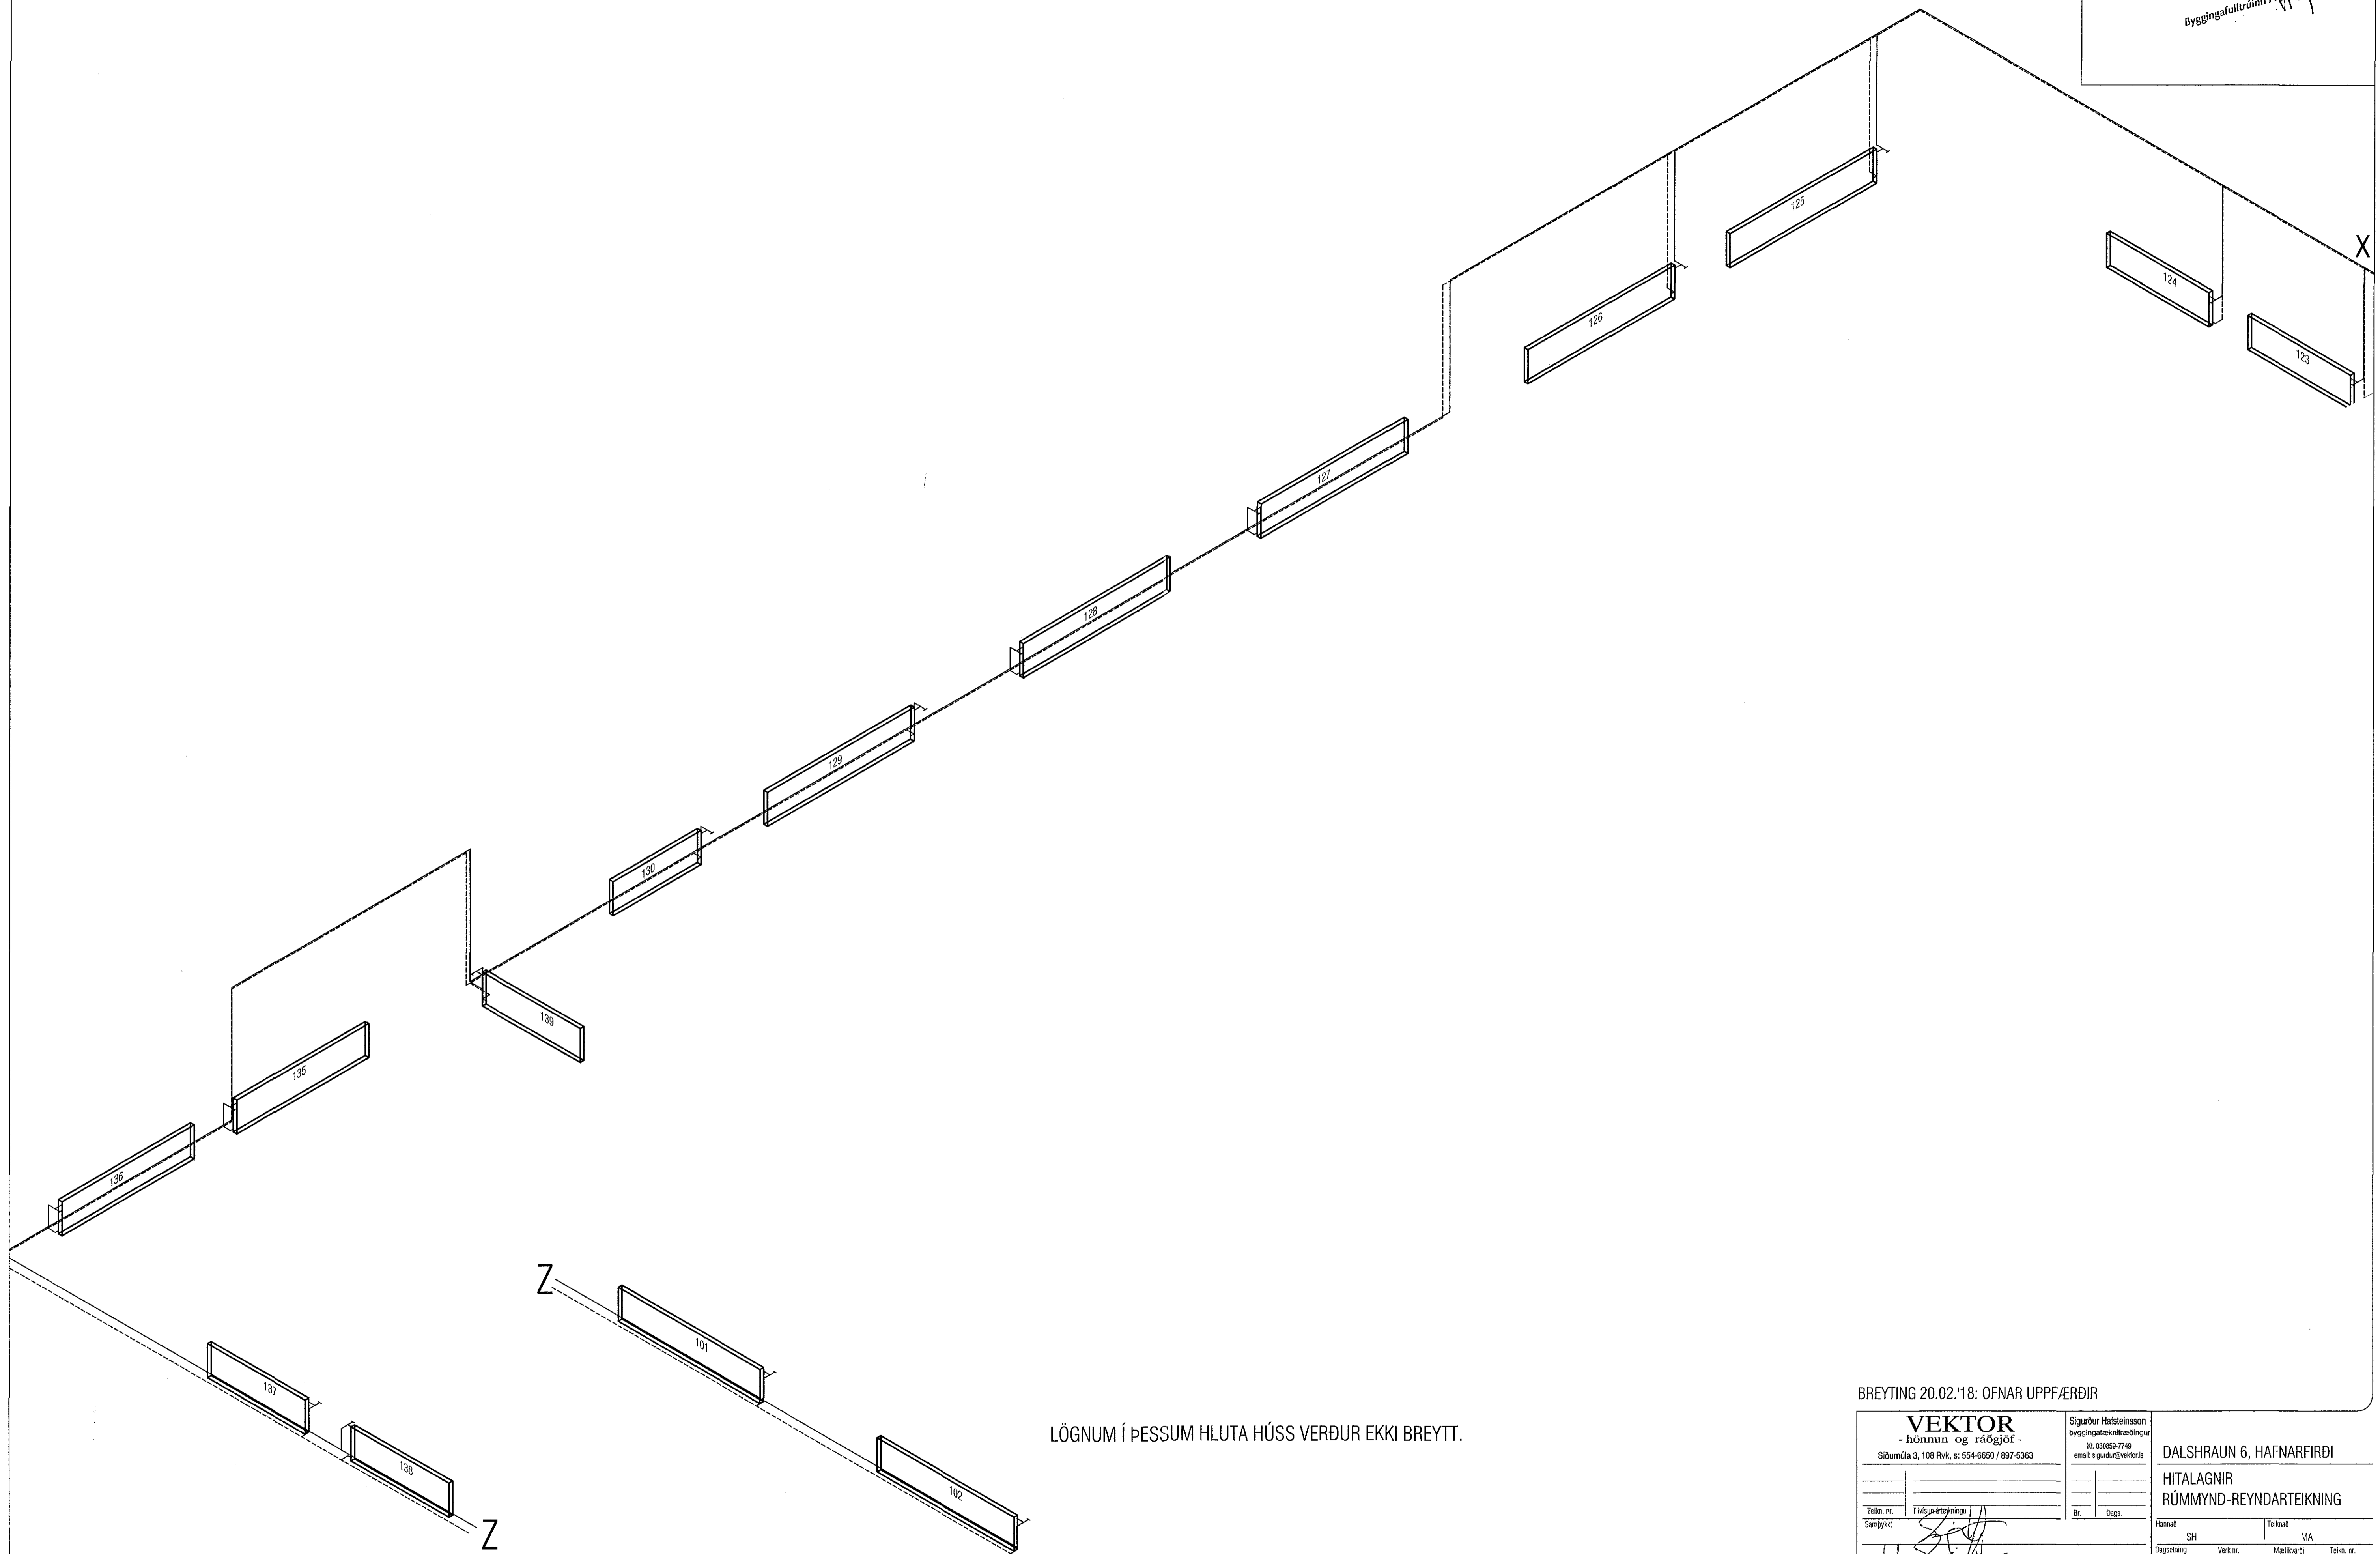

LÖGNUM Í ÞESSUM HLUTA HÚSS VERÐUR EKKI BREYTT.

BREYTING 20.02.'18: OFNAR UPPFÆRDIR

VEKTOR - hönnun og ráðgjöf - Síðumúla 3, 108 Rvk, s. 554-6650 / 697-5363		Sigurður Halsteinnsson Byggingatechnískráningur XL 02059-7749 email: sigur@vektor.is		DALSHRAUN 6, HAFNARFIRÐI HITALAGNIR RÚMMYND-REYNDARTEIKNING	
Tölva. nr. Samþykkt	Félagsnúmer [Signature]	Br.	Dags.	Flaknað SH	Tölva. nr. MA
20.02.2017		1:50		Tölva. nr. L-304	