1411097 10.03.2017

Samþykkt þann 10 MAR 2017
Byggingarfulltrúinn í Hafnarfirði
F.h. Sigurður Steinar Jónsson

Einlínumynd Töflu T03

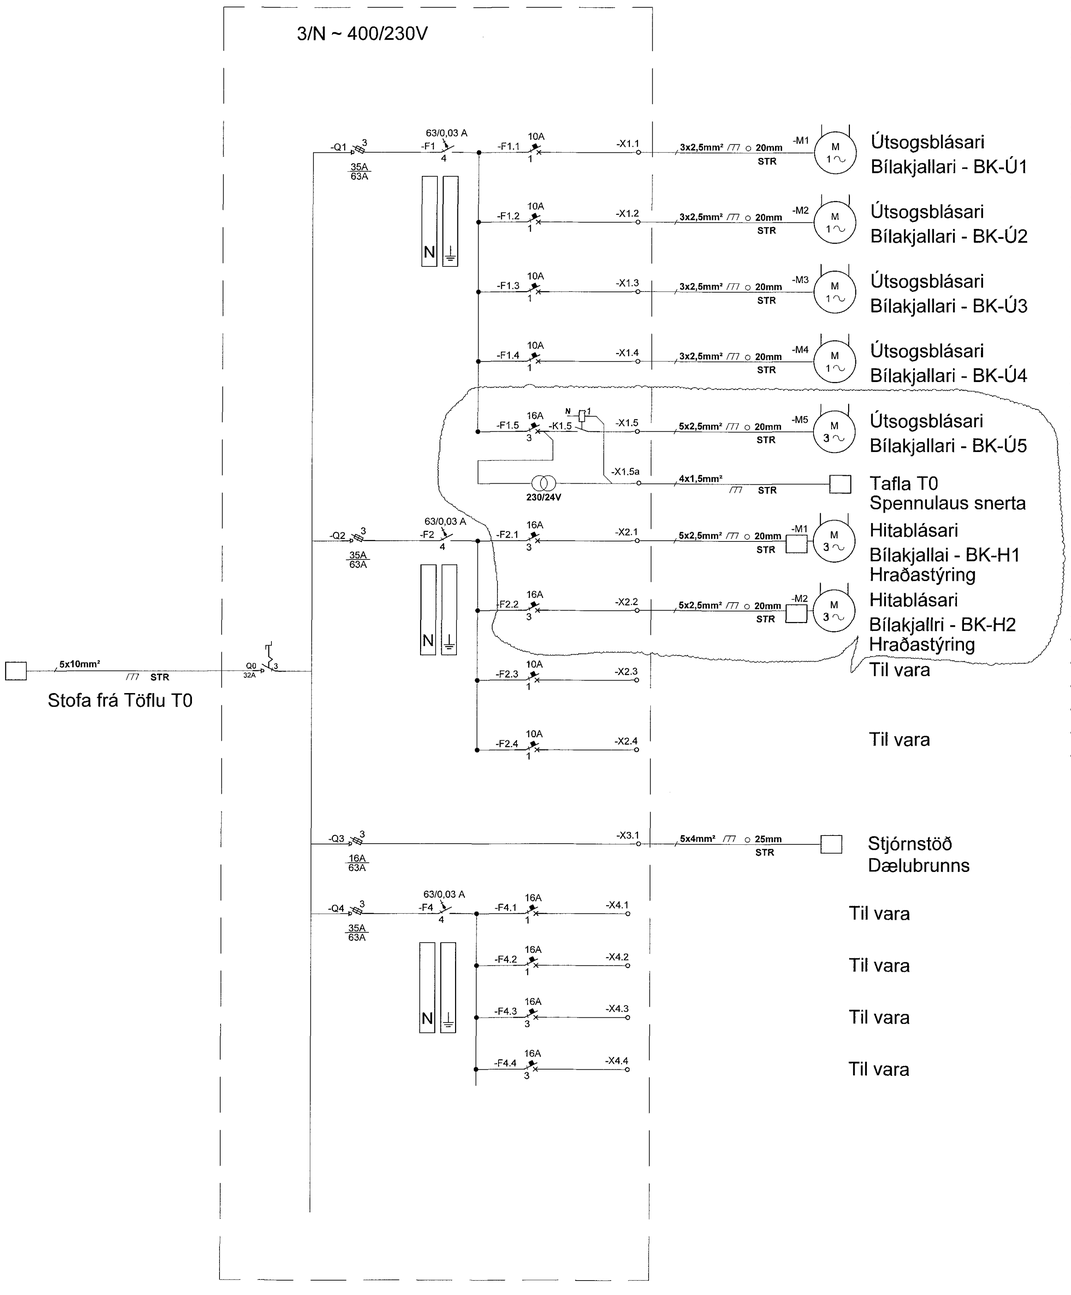

Einlínumynd Töflur í íbúðum

TAFLA:
T101
T102
T103
T104
T105
T106
T107
T108
T201
T202
T203
T204
T205
T206
T207
T208
T301
T302
T303
T304
T305
T306
T307
T308
T401
T402
T403
T404
T405
T406
T407
T408

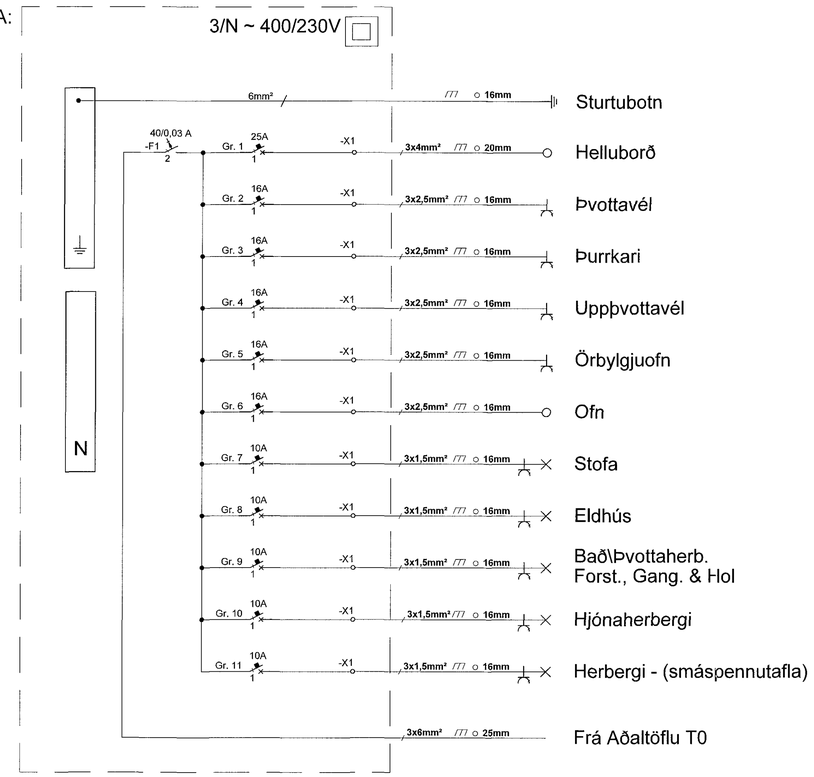

ÁRITUN HÖNNUNARSTJÓRA: Ögmundur Skarphéðinsson KT. 230158-6149

BR.	DAGS.	BREYTING.	HA.
A	12.08.16	Gr.1.5, 2.1 og 2.2	JJ

UMSJÁ VERKFRÆÐISTOFA
SÍÐUMÚLA 1. 108 REYKJAVÍK. s. 8644280 / 8984393. www.umsjaehf.is

VERKHEITI:
HERJÓLFSGATA 32-34
HAFNARFIRÐI

TEIKNINGAHEITI:
EINLÍNUMYND
RAFKERFI
TAFLA T03 OG TÖFLUR ÍBÚÐUM

HANNAÐ:	TEIKNAÐ:	YFIRFARIÐ:
JJ	JJ	SIS

DAGS. ÚTG:	DAGS. BREYT:	MÆLIKVARÐI:	BLAÐSTÆRÐ:
12.02.2015	12.08.2016	1:xx	A1

VERKNÚMER:	TEIKNINGANÚMER:	ÚTG:
14001	R 5005	A

SAMÞYKKT: Júlíus Jóhannesson KT. 050461-5219