


Samþykkt þann  
 26 MAJ 2017  
 Byggingarfulltrúinn í Hafnarfirði  
 F.h. Sigurður Steinar Jónsson

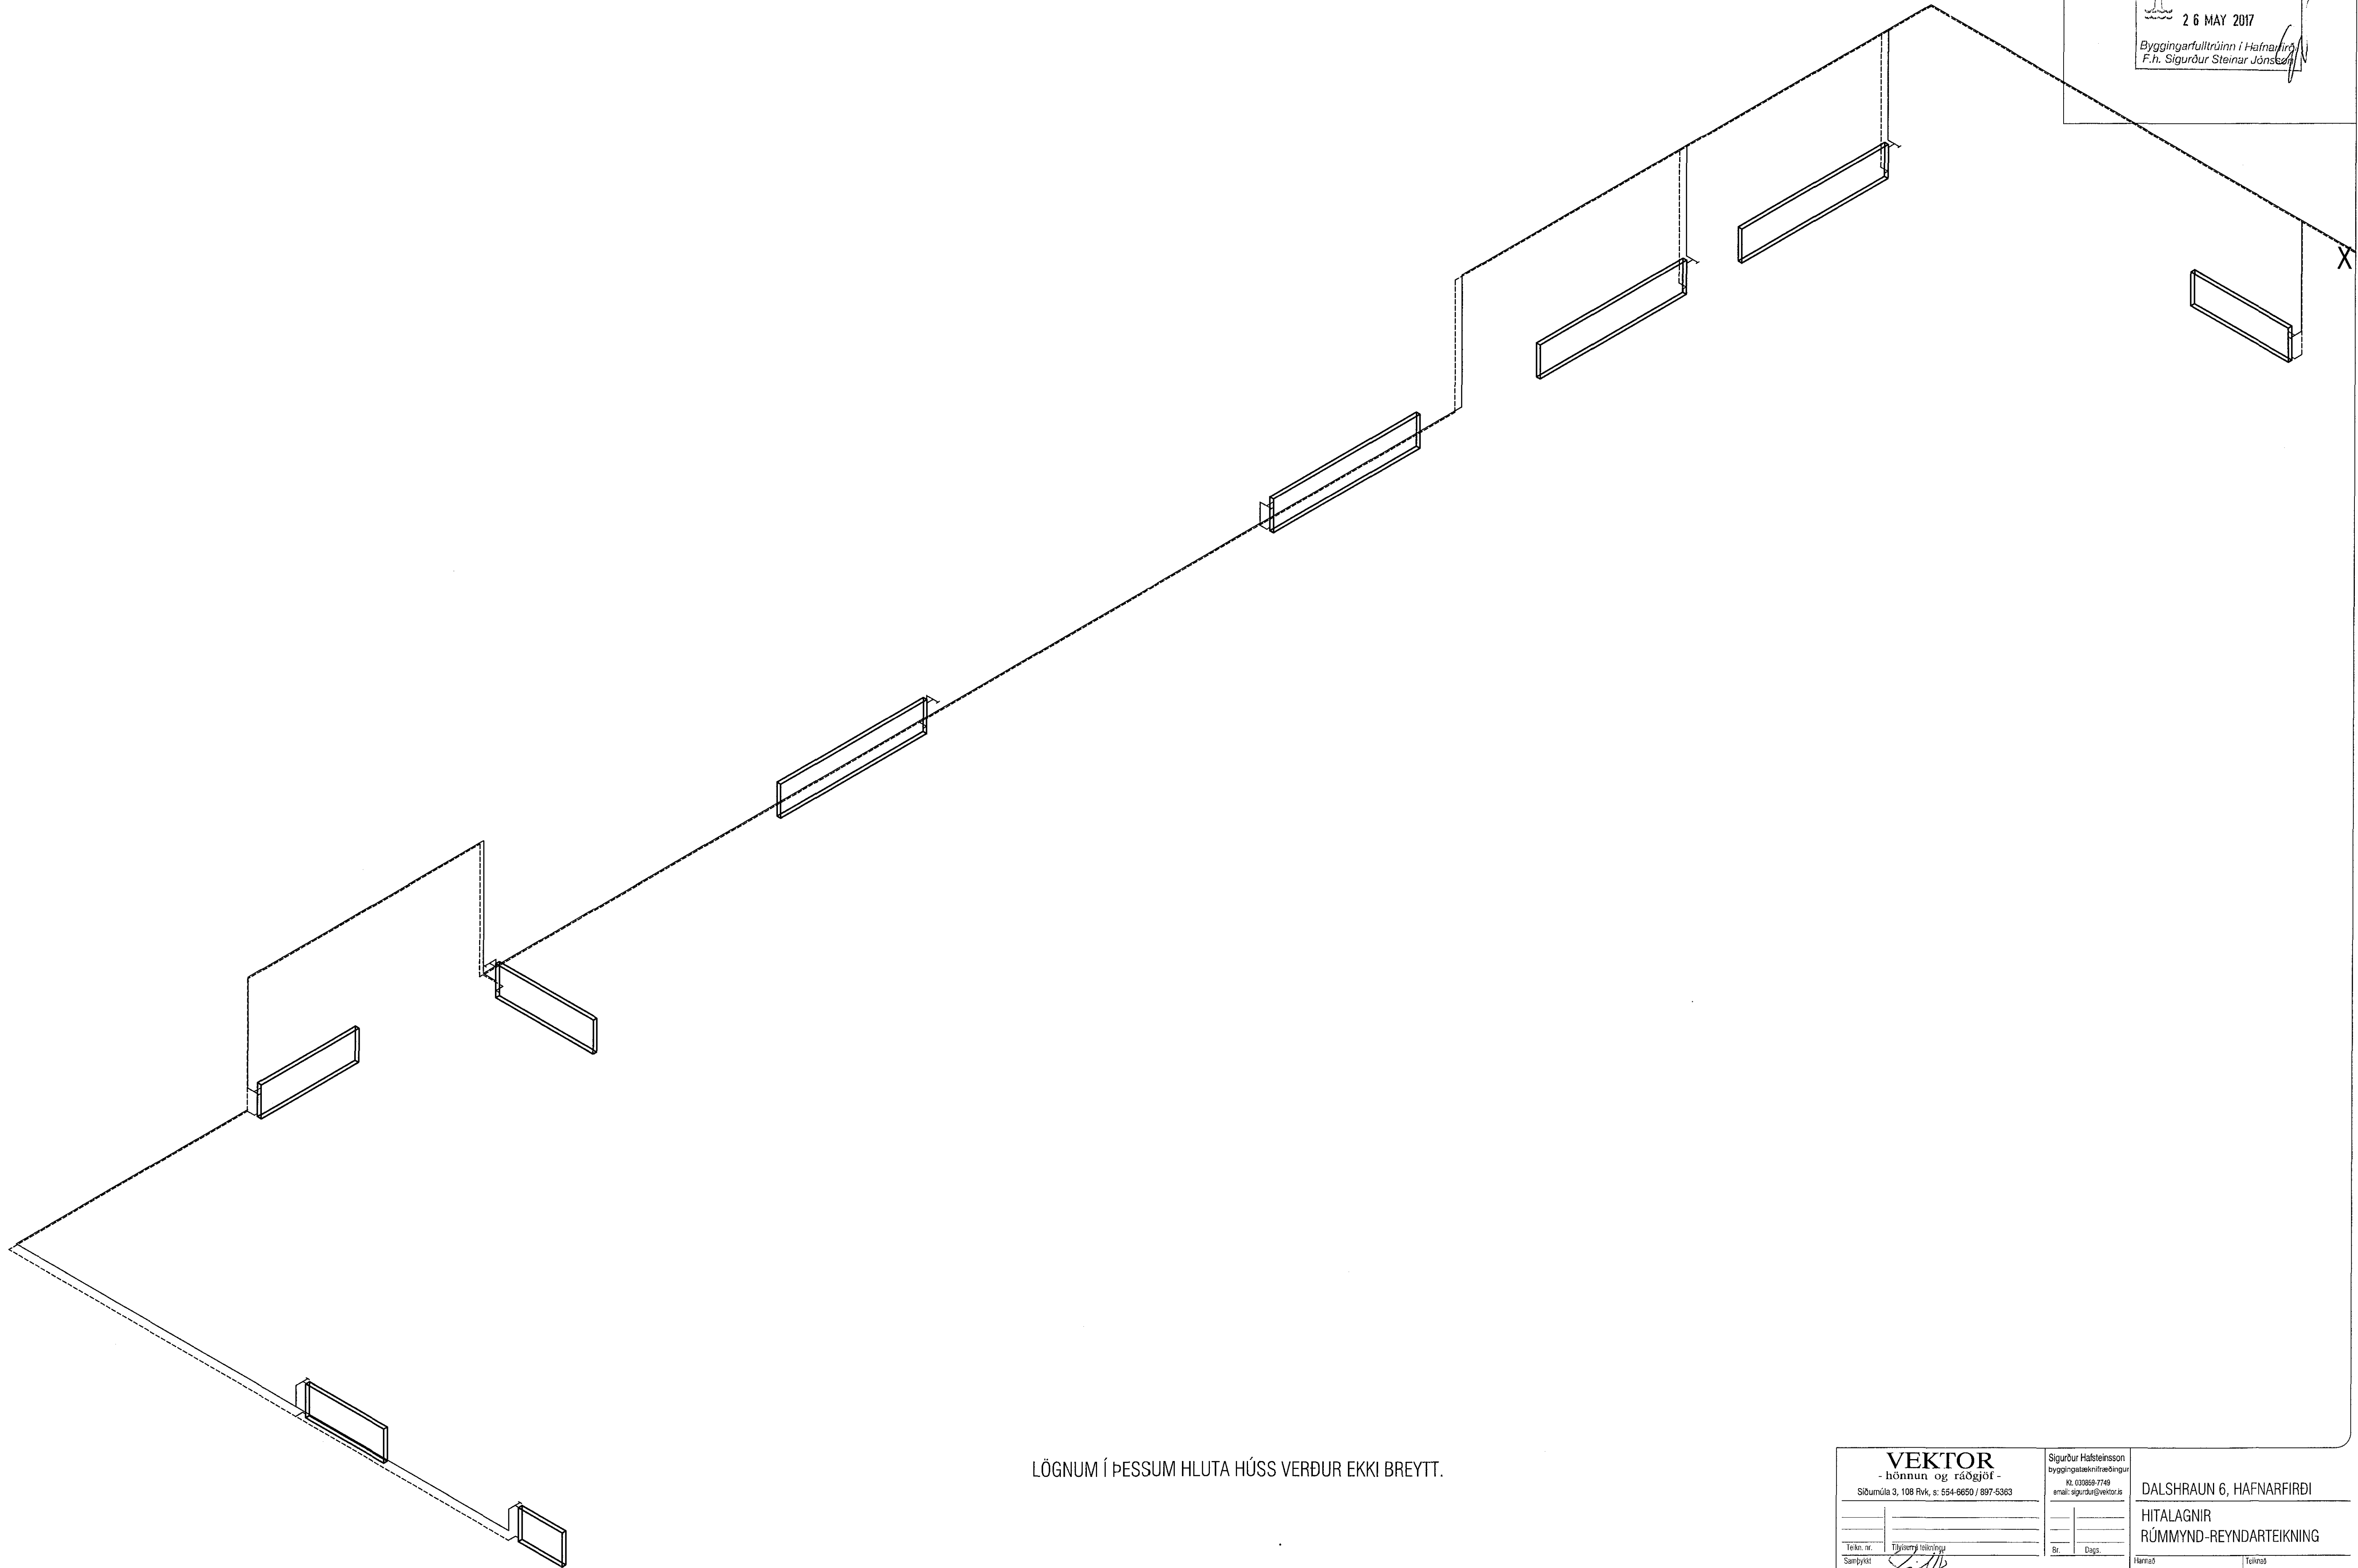

LÖGNUM Í ÞESSUM HLUTA HÚSS VERÐUR EKKI BREYTT.

Tekn. nr. _____ Samþykkt _____		Br. _____ Dags. _____		HITALAGNIR RÚMMYND-REYNDARTEIKNING	
Skýringar: _____ 20.02.2017		Skýringar: _____ 1:50		Tölu nr. _____ L-304	