



10.05.17/1703017

YFIRLITSMYND - GRUNNMYND M1:250

LÓÐARMÖRK

ÁRITUN BYGGINGARFULLTRÚA

Samþykkt þann  
26 MAY 2017  
Byggingarfulltrúinn í Hafnarfirði  
F.h. Sigurður Steinar Jónsson

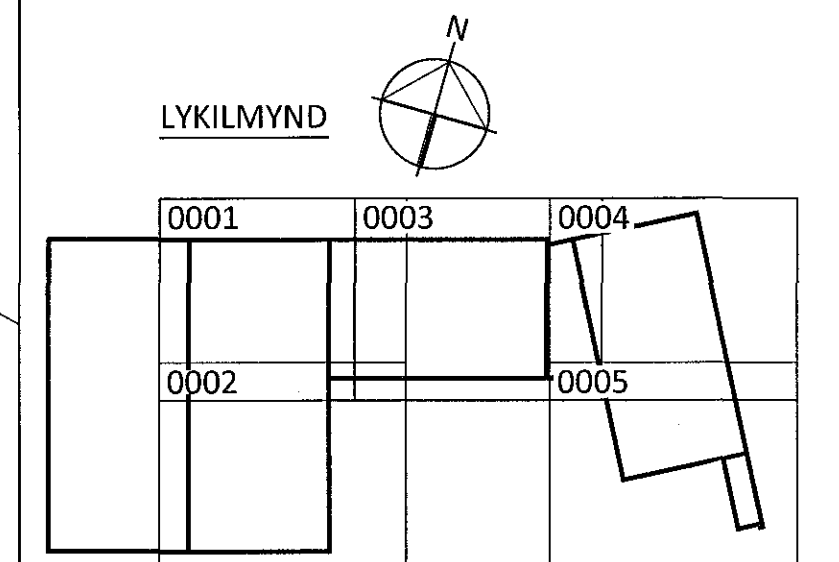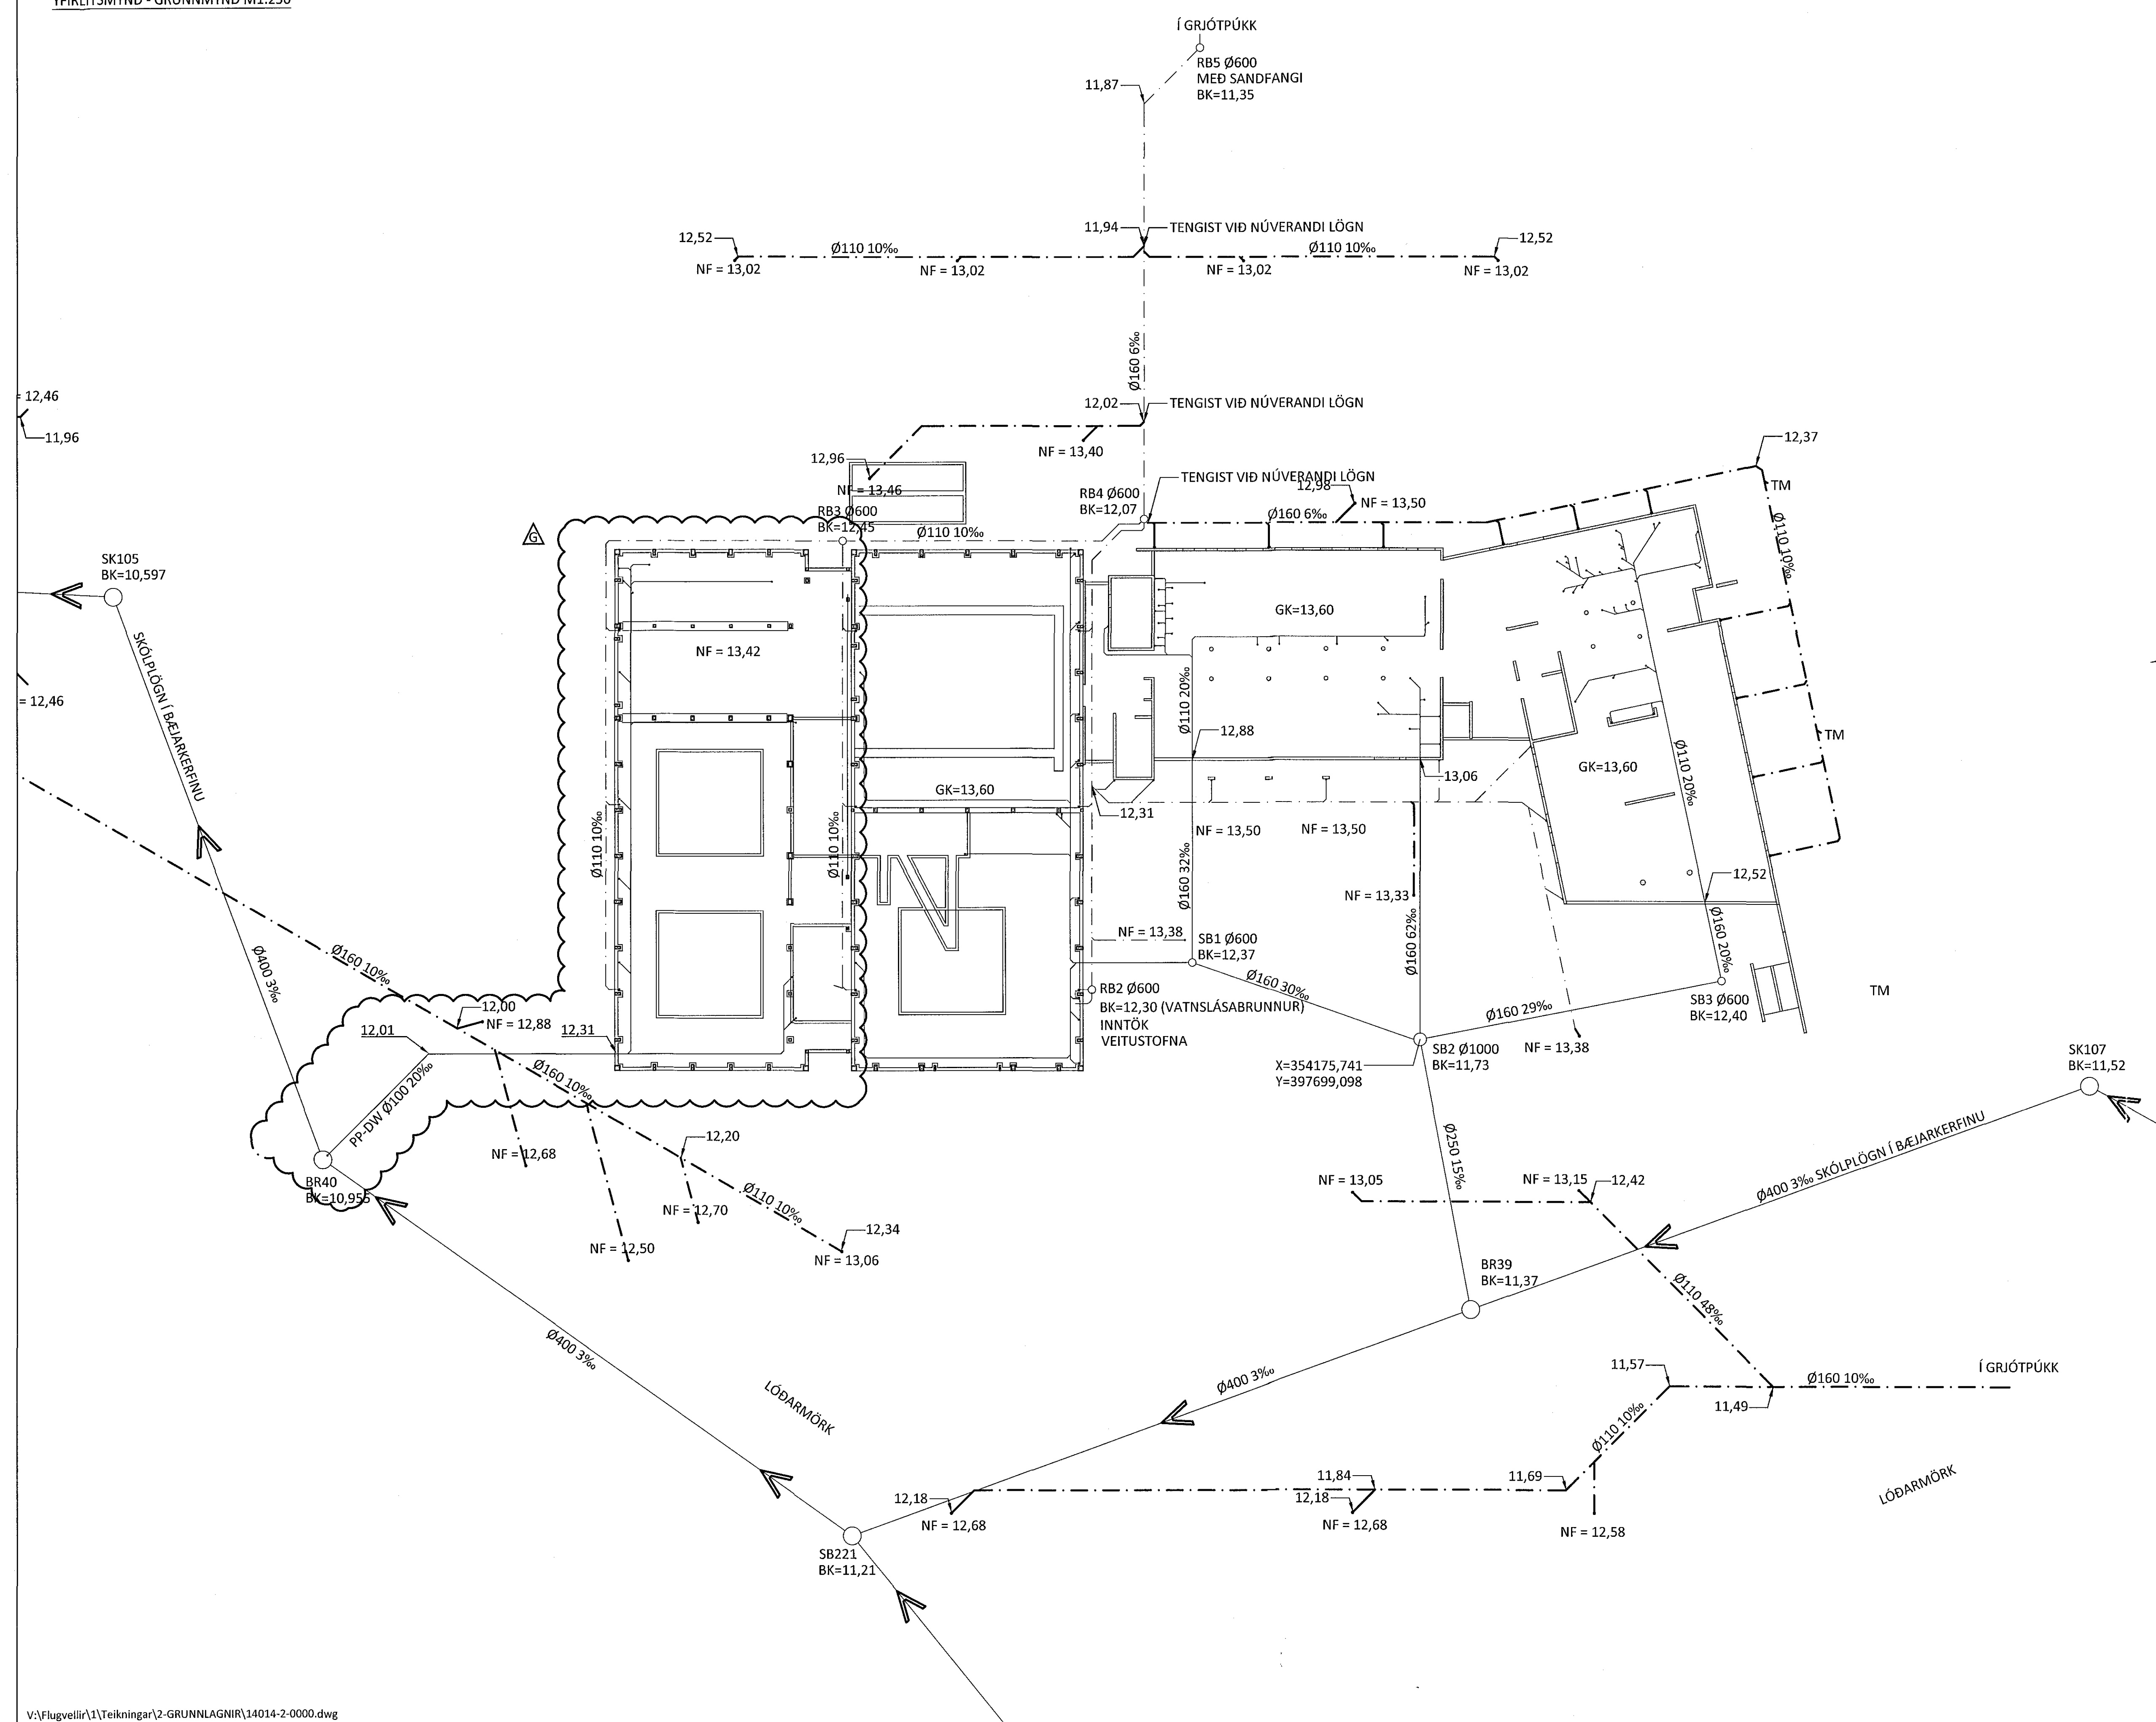

ALMENNAR SKÝRINGAR SJÁ TEIKNINGU -2-A000

G	04.05.17	FRÁRENSSLI FRÁ NYBYGGINGU BÆTT VID	
F	01.04.15	NF Í GÖTU BREYTT	
E	07.01.15	NF Í GÖTU BÆTT VID	
D	18.11.14	LÖGNUM Í GRUNNI BREYTT	
C	30.09.14	KÓTUM OG LAGNALEIÐUM BREYTT	
B	04.09.14	KÓTUM OG LAGNALEIÐUM BREYTT	
A	08.08.14	LAGNALEIÐUM BR. OG BÆTT VID LÖGNUM	
BR.	DAGS.	BREYTING	SAMP.

**ferill**  
VERKFRÆÐISTOFA

**FLUGVELLIR 1** HAFNARFIRÐI  
NYBYGGING  
FRÁVEITULAGNIR  
YFIRLITSMYND - GRUNNMYND

HÖNNUÐUR	YFIRFARID	DAGS. ÚTG.	DAGS. BREYT.
GST	PAG	22.05.14	04.05.17
MKV.	VERKNR.	TEIKN. NR.	BREYT.
1:250	14014	2-0000	G

Ferill ehf. Mörkin 1 108 Reykjavík Sími: 575 1600 Fax: 575 1601 www.ferill.is

V:\Flugvellir\1\Teikningar\2-GRUNNLAGNIR\14014-2-0000.dwg