
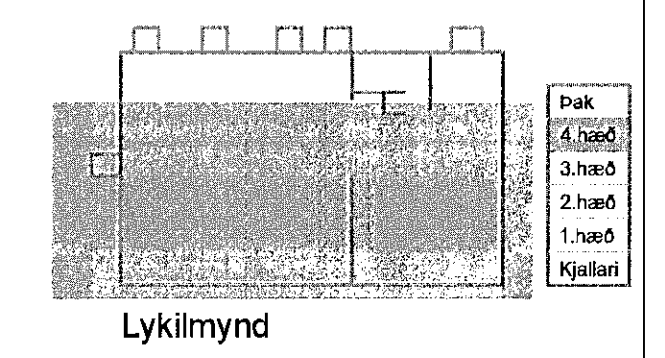



Samþykkt þann
24 MAY 2017
Byggingarfulltrúinn í Hafnarfirði
F.h. Sigurbur Steinar Jónsson

Artun hönnunarstjóra
Dagsetning aðaluppráttar

SKÝRINGAR
Almennar skýringar sjá teikningu PO 000 og PO 001
Selmaey þing Eimisdóttir

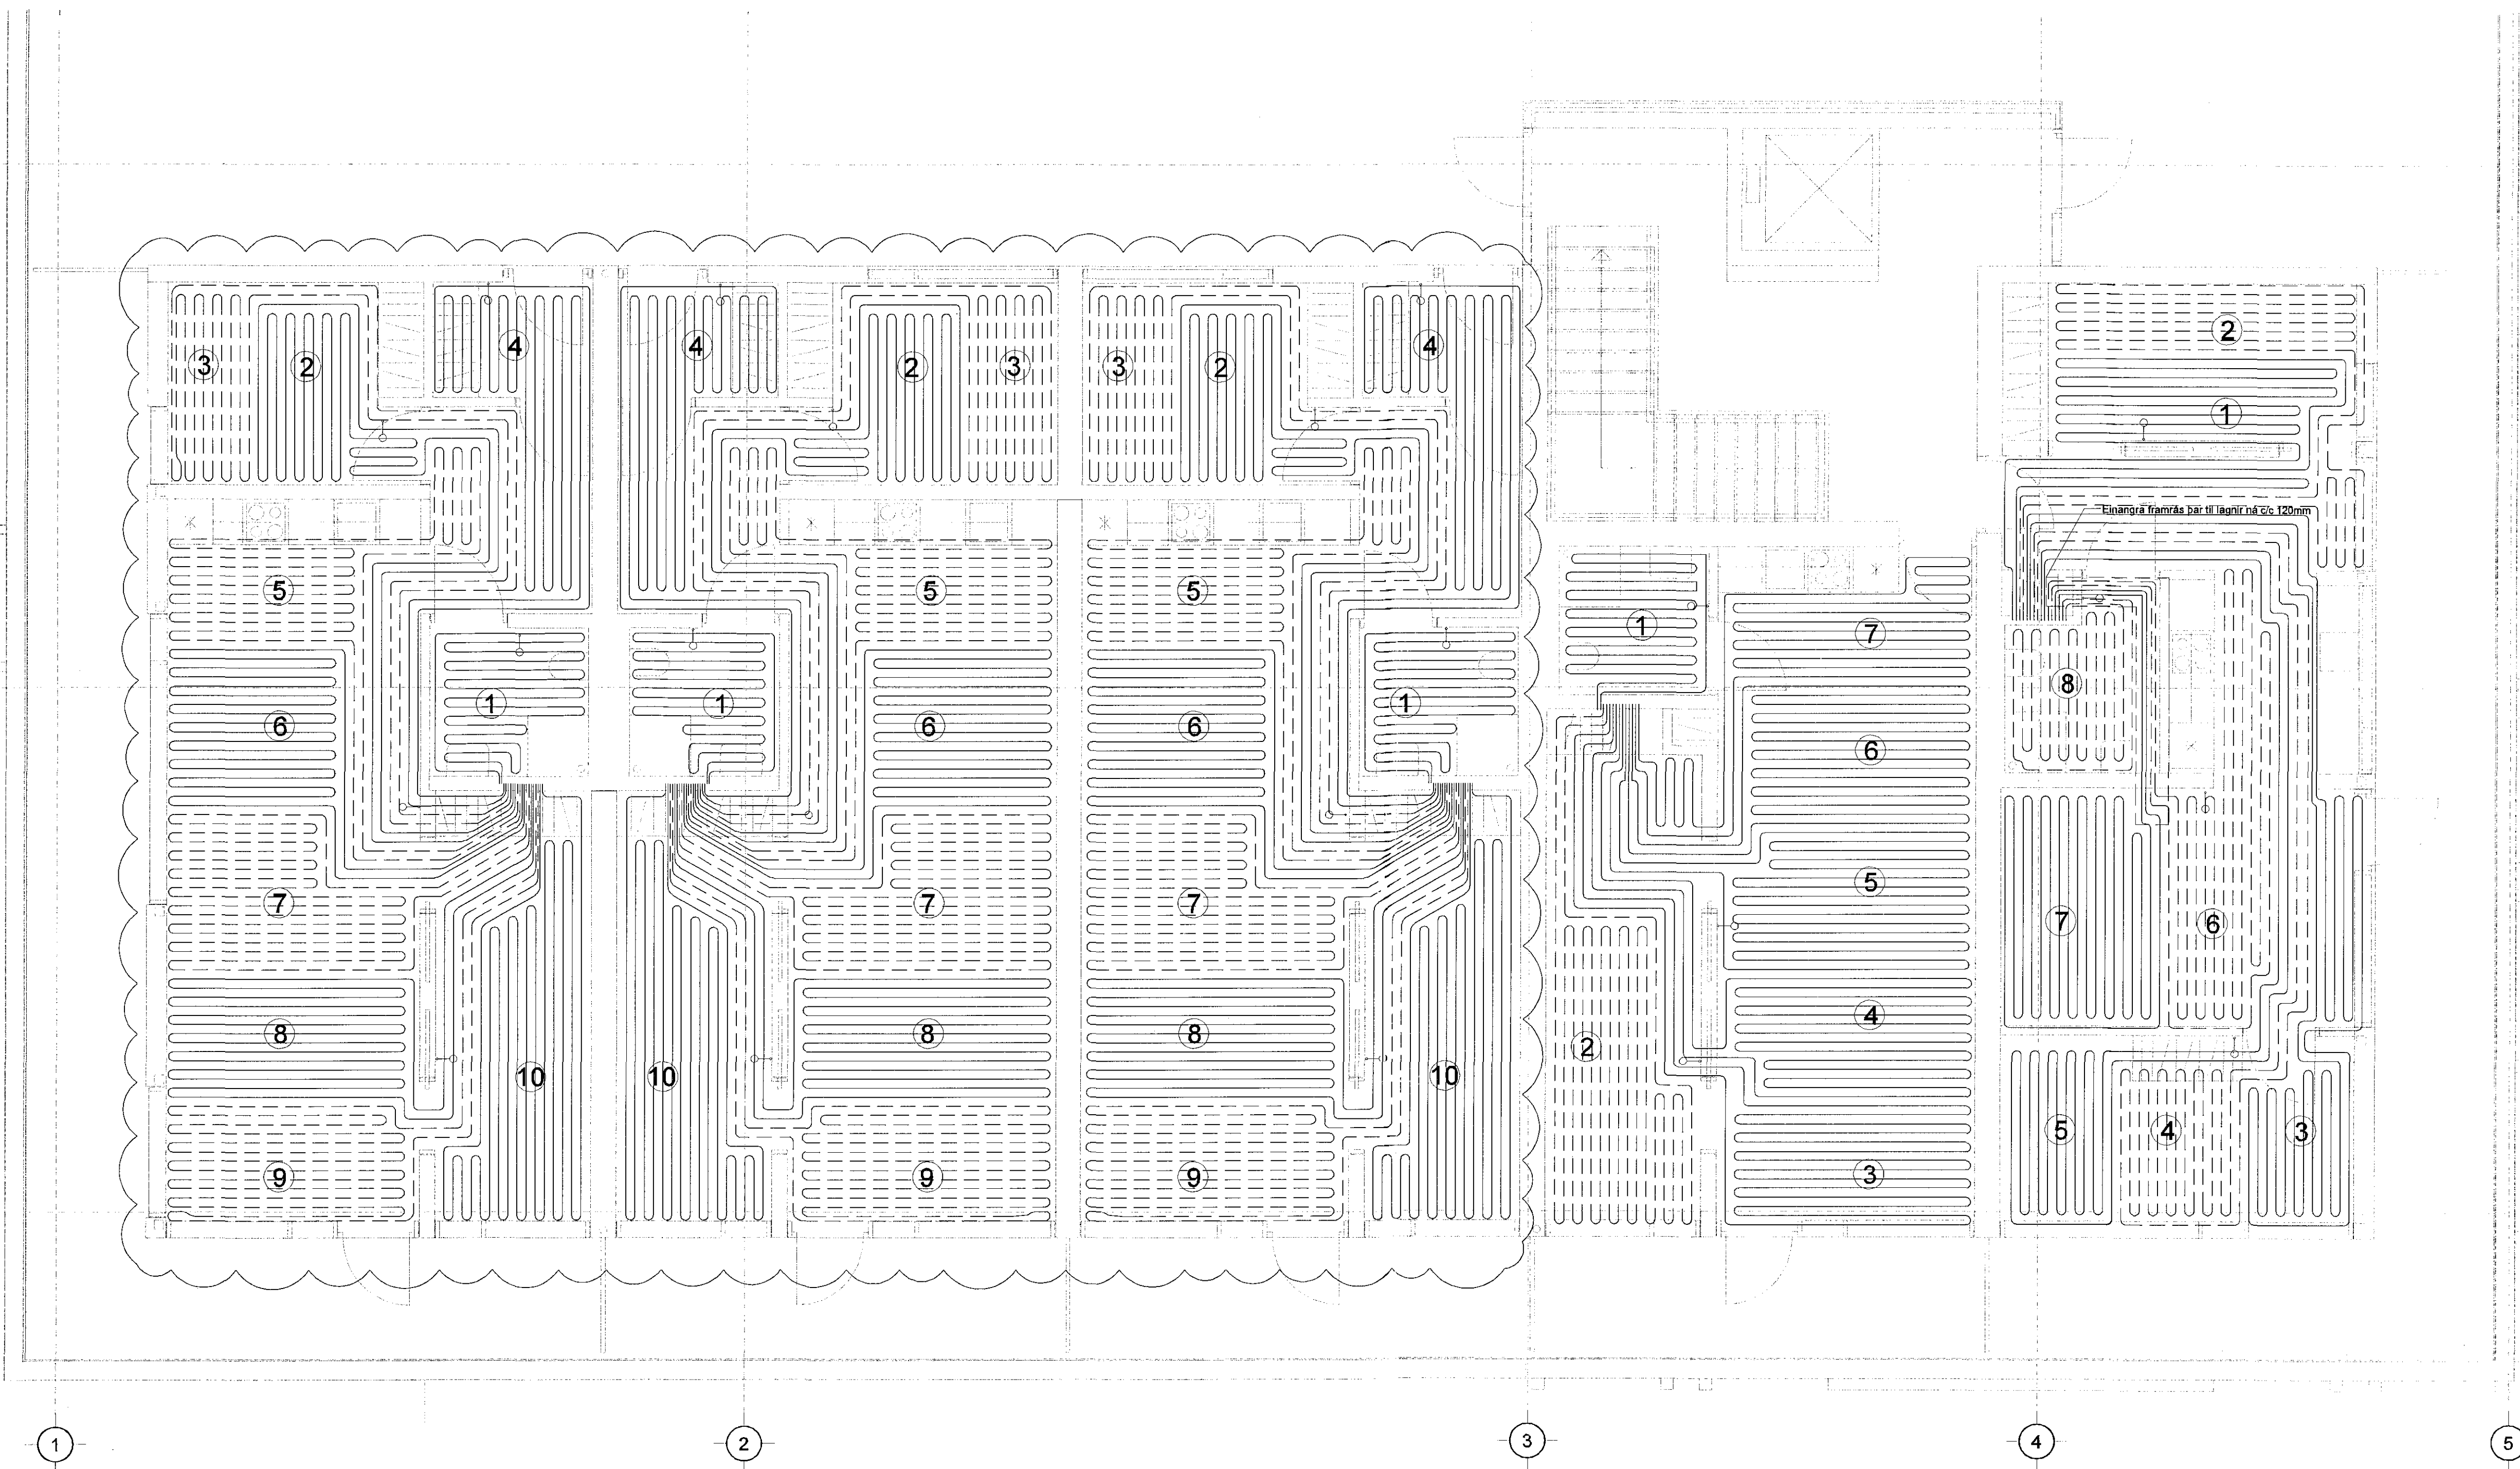

KENNISNIÐ GÓLFHITA 1:10

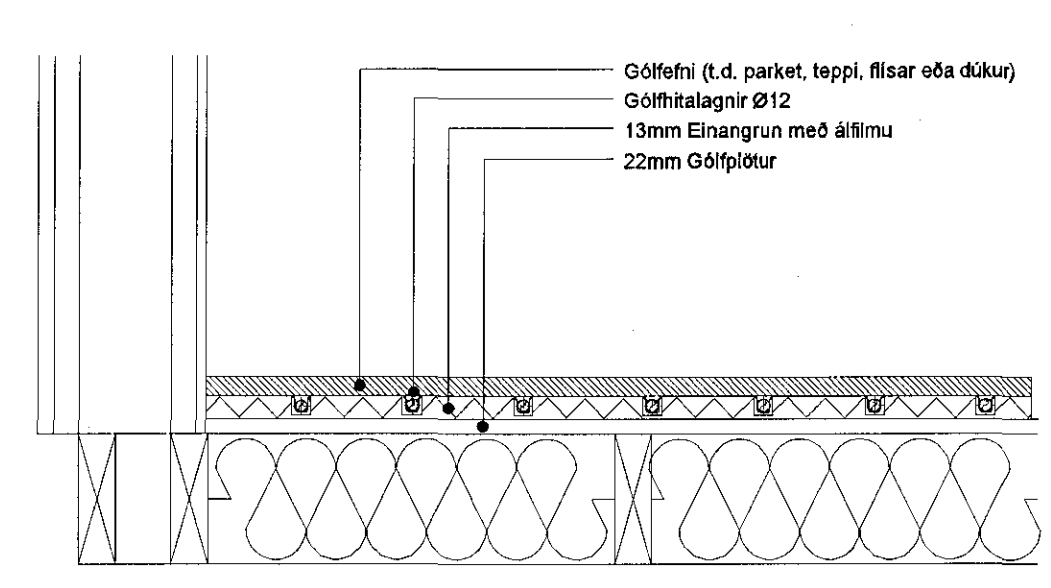

Gólfhitakista í íbúðum 0401, 0402 og 0403					
Slaufa [Nr]	Millibil [mm]	Flatarmál [m²]	Lengd [m]	Afköst [W]	Rennsli [l/s]
1	120	4	28	280	0,01
2	120	4	54	280	0,01
3	120	4,5	54	315	0,01
4	120	5,5	60	385	0,02
5	120	6	55	420	0,02
6	120	7,5	54	525	0,02
7	120	7,5	58	525	0,02
8	120	6,5	60	455	0,02
9	120	6	60	420	0,02
10	120	7,5	62	525	0,02

Gólfhitakista í íbúð 0404					
Slaufa [Nr]	Millibil [mm]	Flatarmál [m²]	Lengd [m]	Afköst [W]	Rennsli [l/s]
1	120	4	30	280	0,01
2	120	7,5	65	525	0,02
3	120	6	62	420	0,02
4	120	5,5	60	385	0,02
5	120	6,5	60	455	0,02
6	120	6,5	60	455	0,02
7	120	4,5	50	315	0,01

Gólfhitakista í íbúð 0405					
Slaufa [Nr]	Millibil [mm]	Flatarmál [m²]	Lengd [m]	Afköst [W]	Rennsli [l/s]
1	120	4,5	58	315	0,01
2	120	4,5	58	315	0,01
3	120	4	63	280	0,01
4	120	4	55	280	0,01
5	120	4	55	280	0,01
6	120	6	55	420	0,02
7	120	7,5	65	525	0,02
8	120	4,5	30	315	0,01

A 22.05.17 Breytingar á tegu lagna JGR/SAS
Útg. Dags. Skýring Hamnaöryfirfarið

VSBS VERKFRÆÐISTOFA
Bajartrásmi 20 / 220 Hafnarfirður
Kennitala 710796-2899
Sími 545 9020
vsb@vsb.is / www.vsb.is

Artun hönnunarstjóra
Sveinn Áki Sverrisson
Kt. 230555 5609 - akig@vsb.is
Verkefni: STRANDGATA 31-33
220 HAFNARFIRÐI

Verkefni: Lagnir
Gólfhiti 4. hæð
Grunnmynd og gólfhitaskrá
Hamnaöryfirfarið: JGR RS Verkefni: SAS 1:50 / A1 Síða: -
Dags: 16.06.2015 14238 P4 041 Útgáfa: A