



15.06.2017
1604549

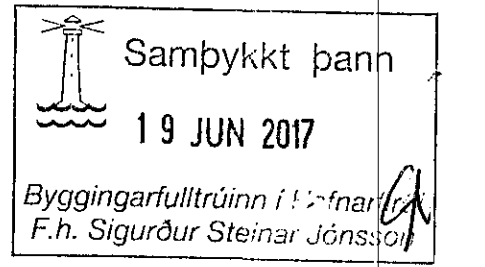

Altun samræmingarhönnuðar:

Skýringar:

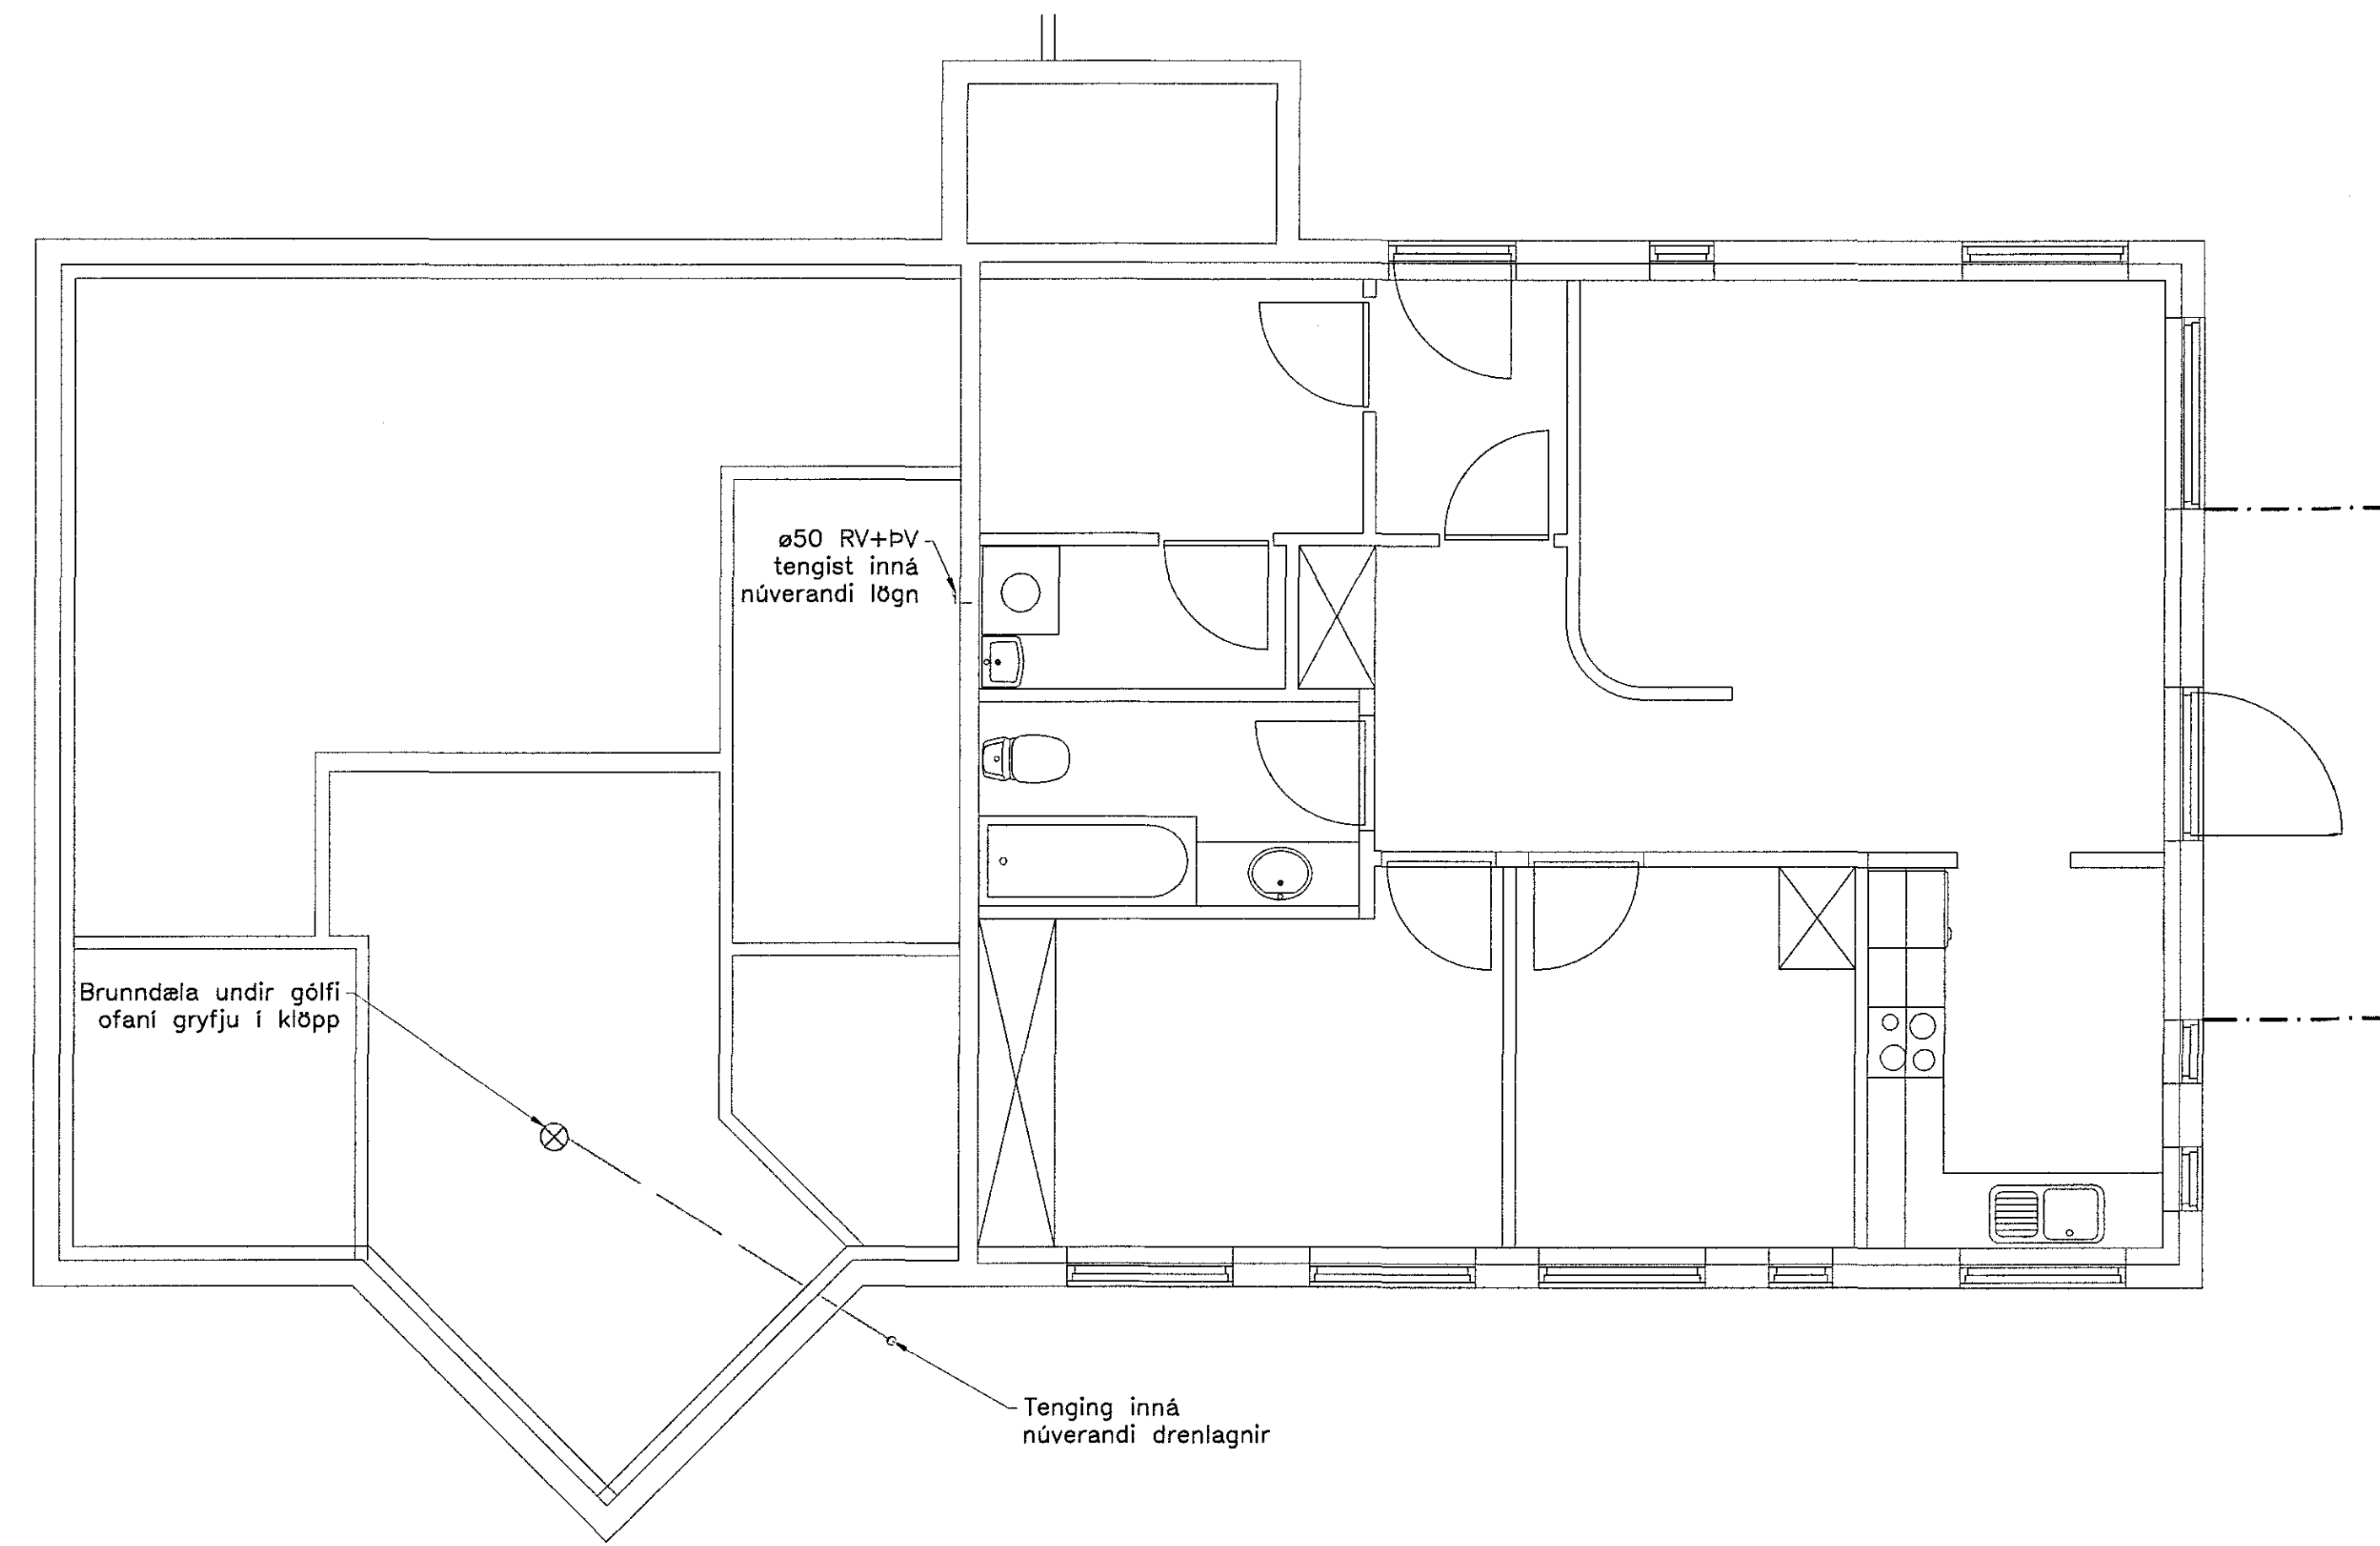

Reyndarteikning af fráveitulögnum
Dæla sett niður með aðgengi til
viðhalds. Aðrar breytingar
ekki gerðar.

1	Reyndarteikning	14.06.17	AU
△	Breytingar:	Dag:	Hö:

HNIT
VERKFRÆÐISTOFA
Hæðin í Straut
58-60
108 Reykjavík
Sími: 570-0500
Fax: 570-0503
www.hnit.is

Hannað: Teknað: AMJ Yfirleitt: AU

Töluskrá: REYNDARTEIKNING - LAGNIR AMJ.DWG

Kl.: 190384-2339 Dags: 14.06.2017

Samþykkt: *N. Jónsson*

Efstahlið 6
Hafnarfjörður

Reyndarteining
Grunnmynd af lögnum

Verk nr.: 17052 Framt. blað: A1 Tekn. nr.:
Mkv.: 1:50 L(51)02 **1**