



15.06.2017

1604549

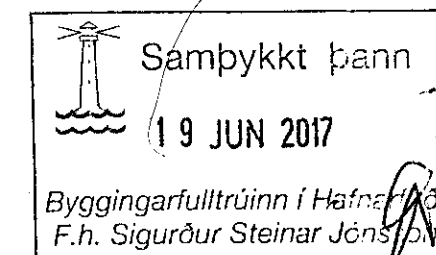

Artun samráðingarráðs:


Skýringar:

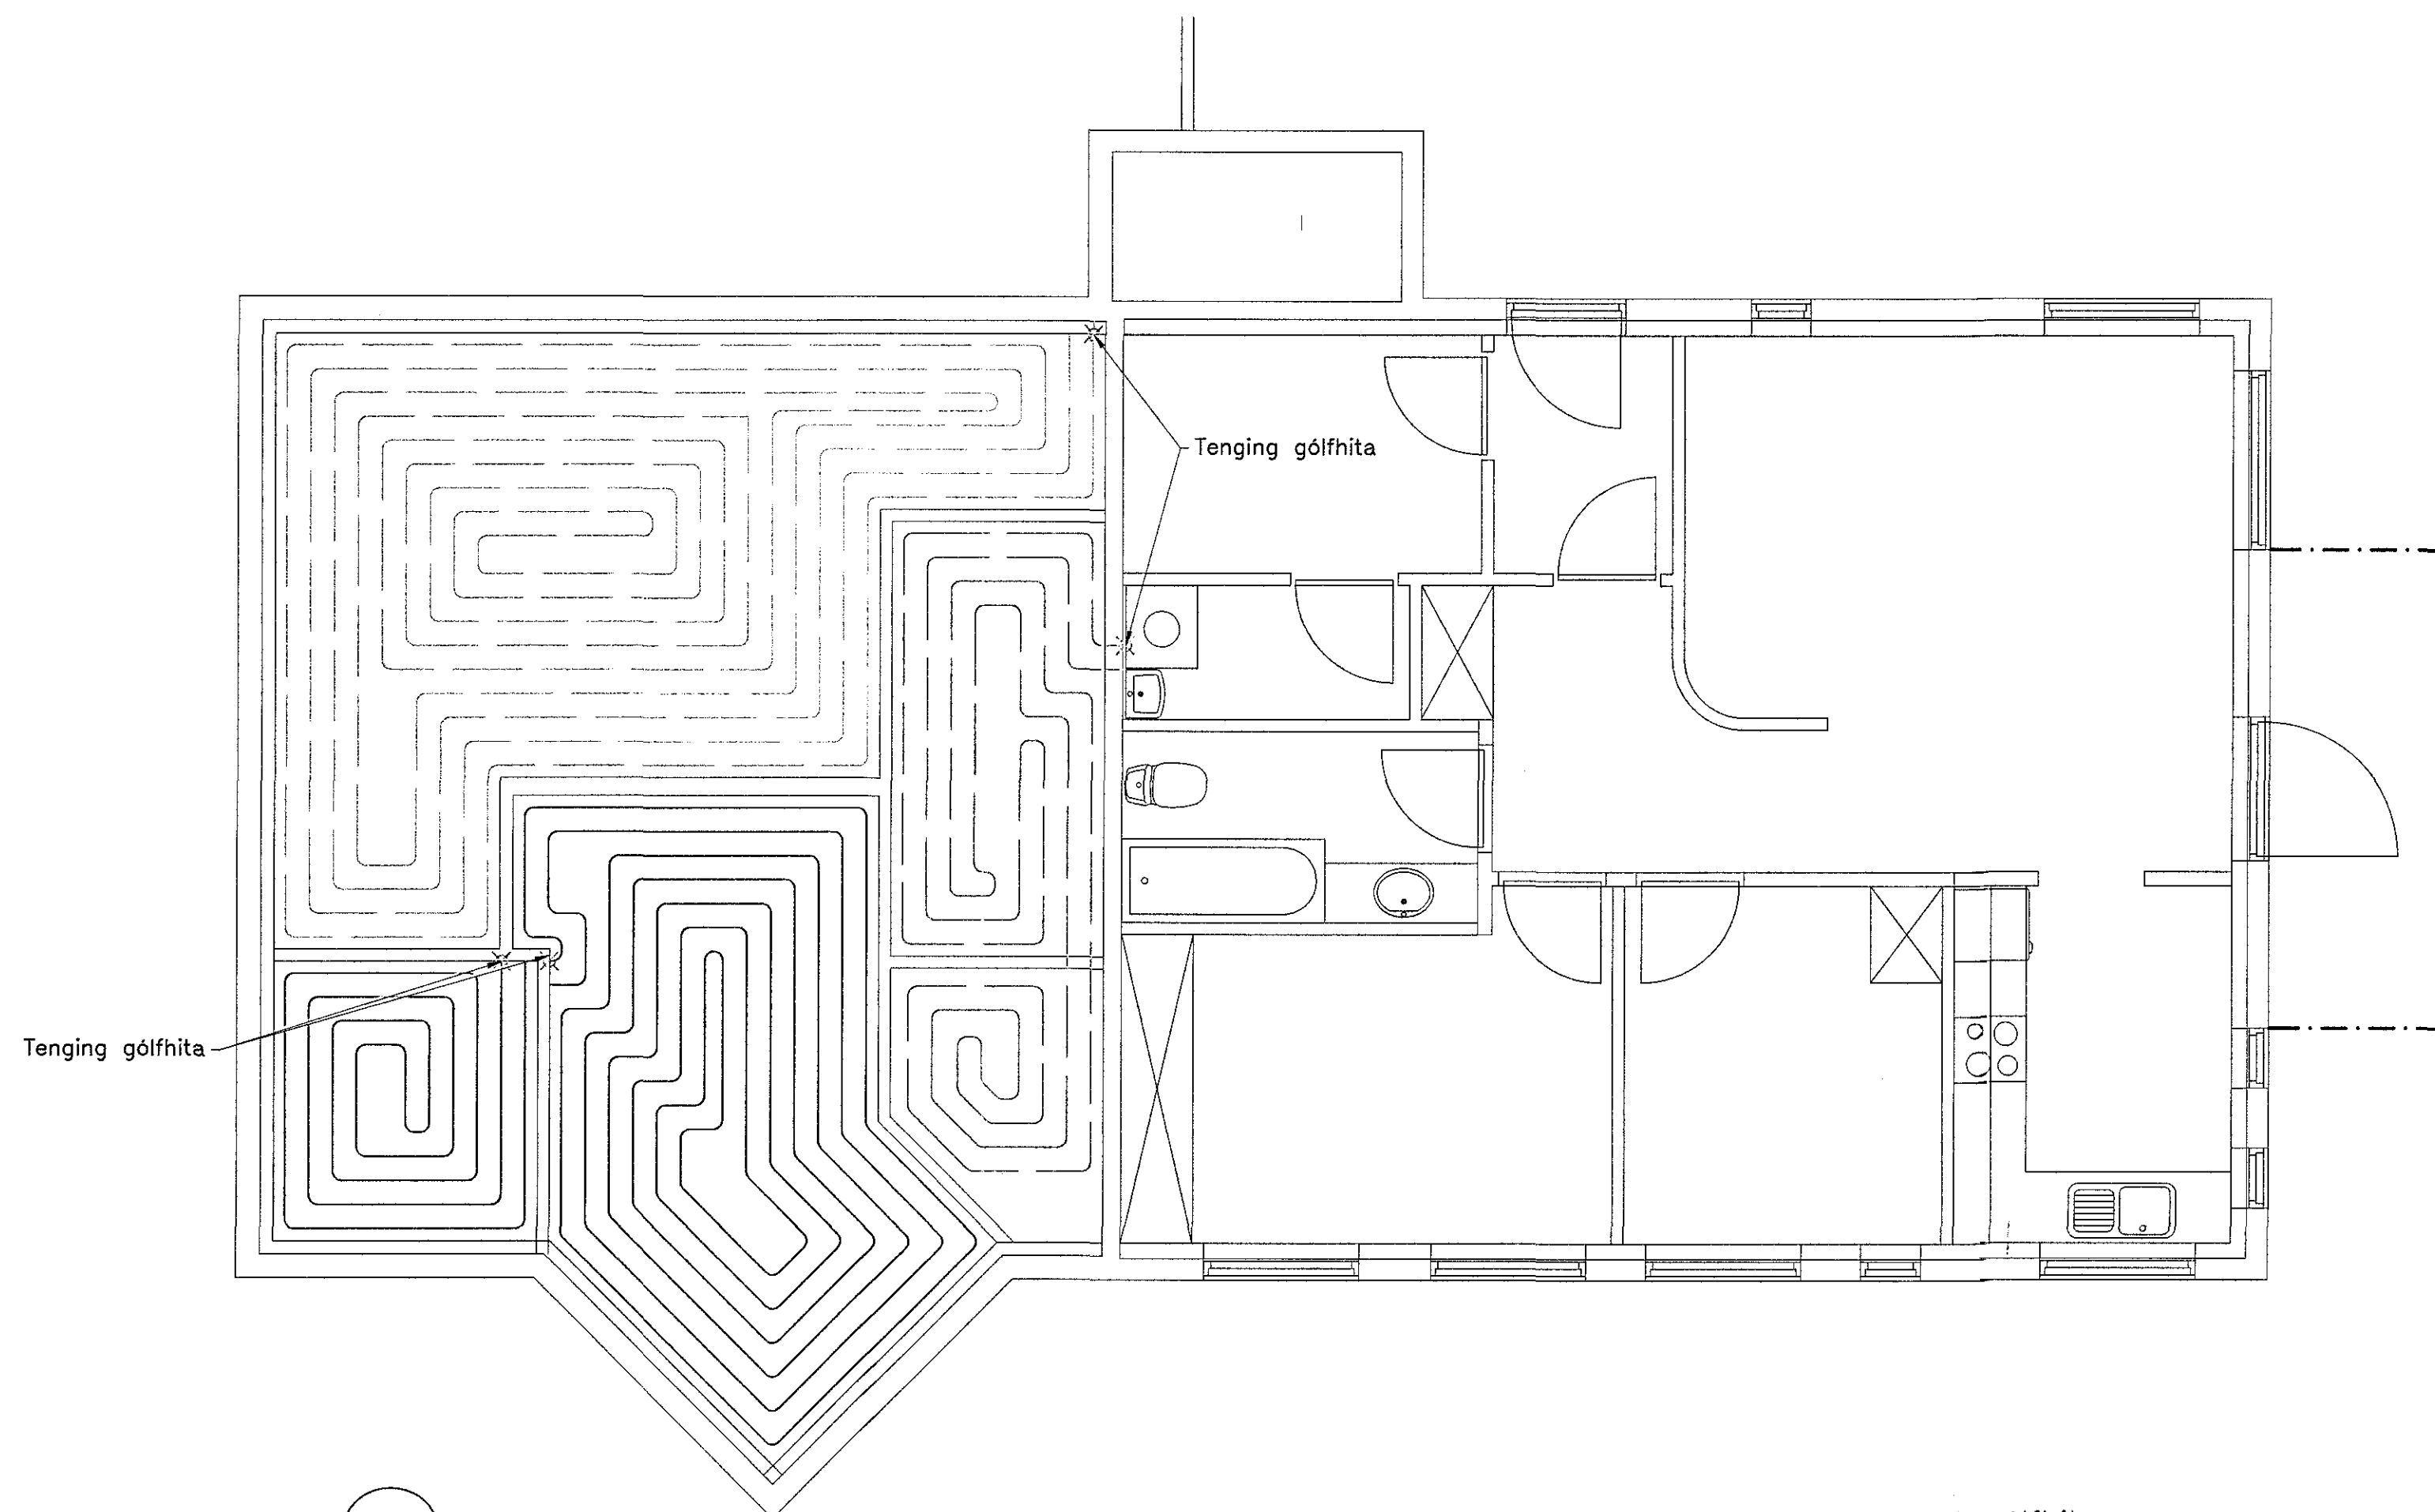

Grunnmynd gólfhita  
Mkv: 1:50

Reyndarteikning af gólfhita  
áætluð lega á gólfhita sem  
fyrir er lagður.  
Gólfhiti er tengdur hitakerfi  
með ofnoka

Lagnir gólfhita eru 18mm og  
lagðar með 150mm millibili

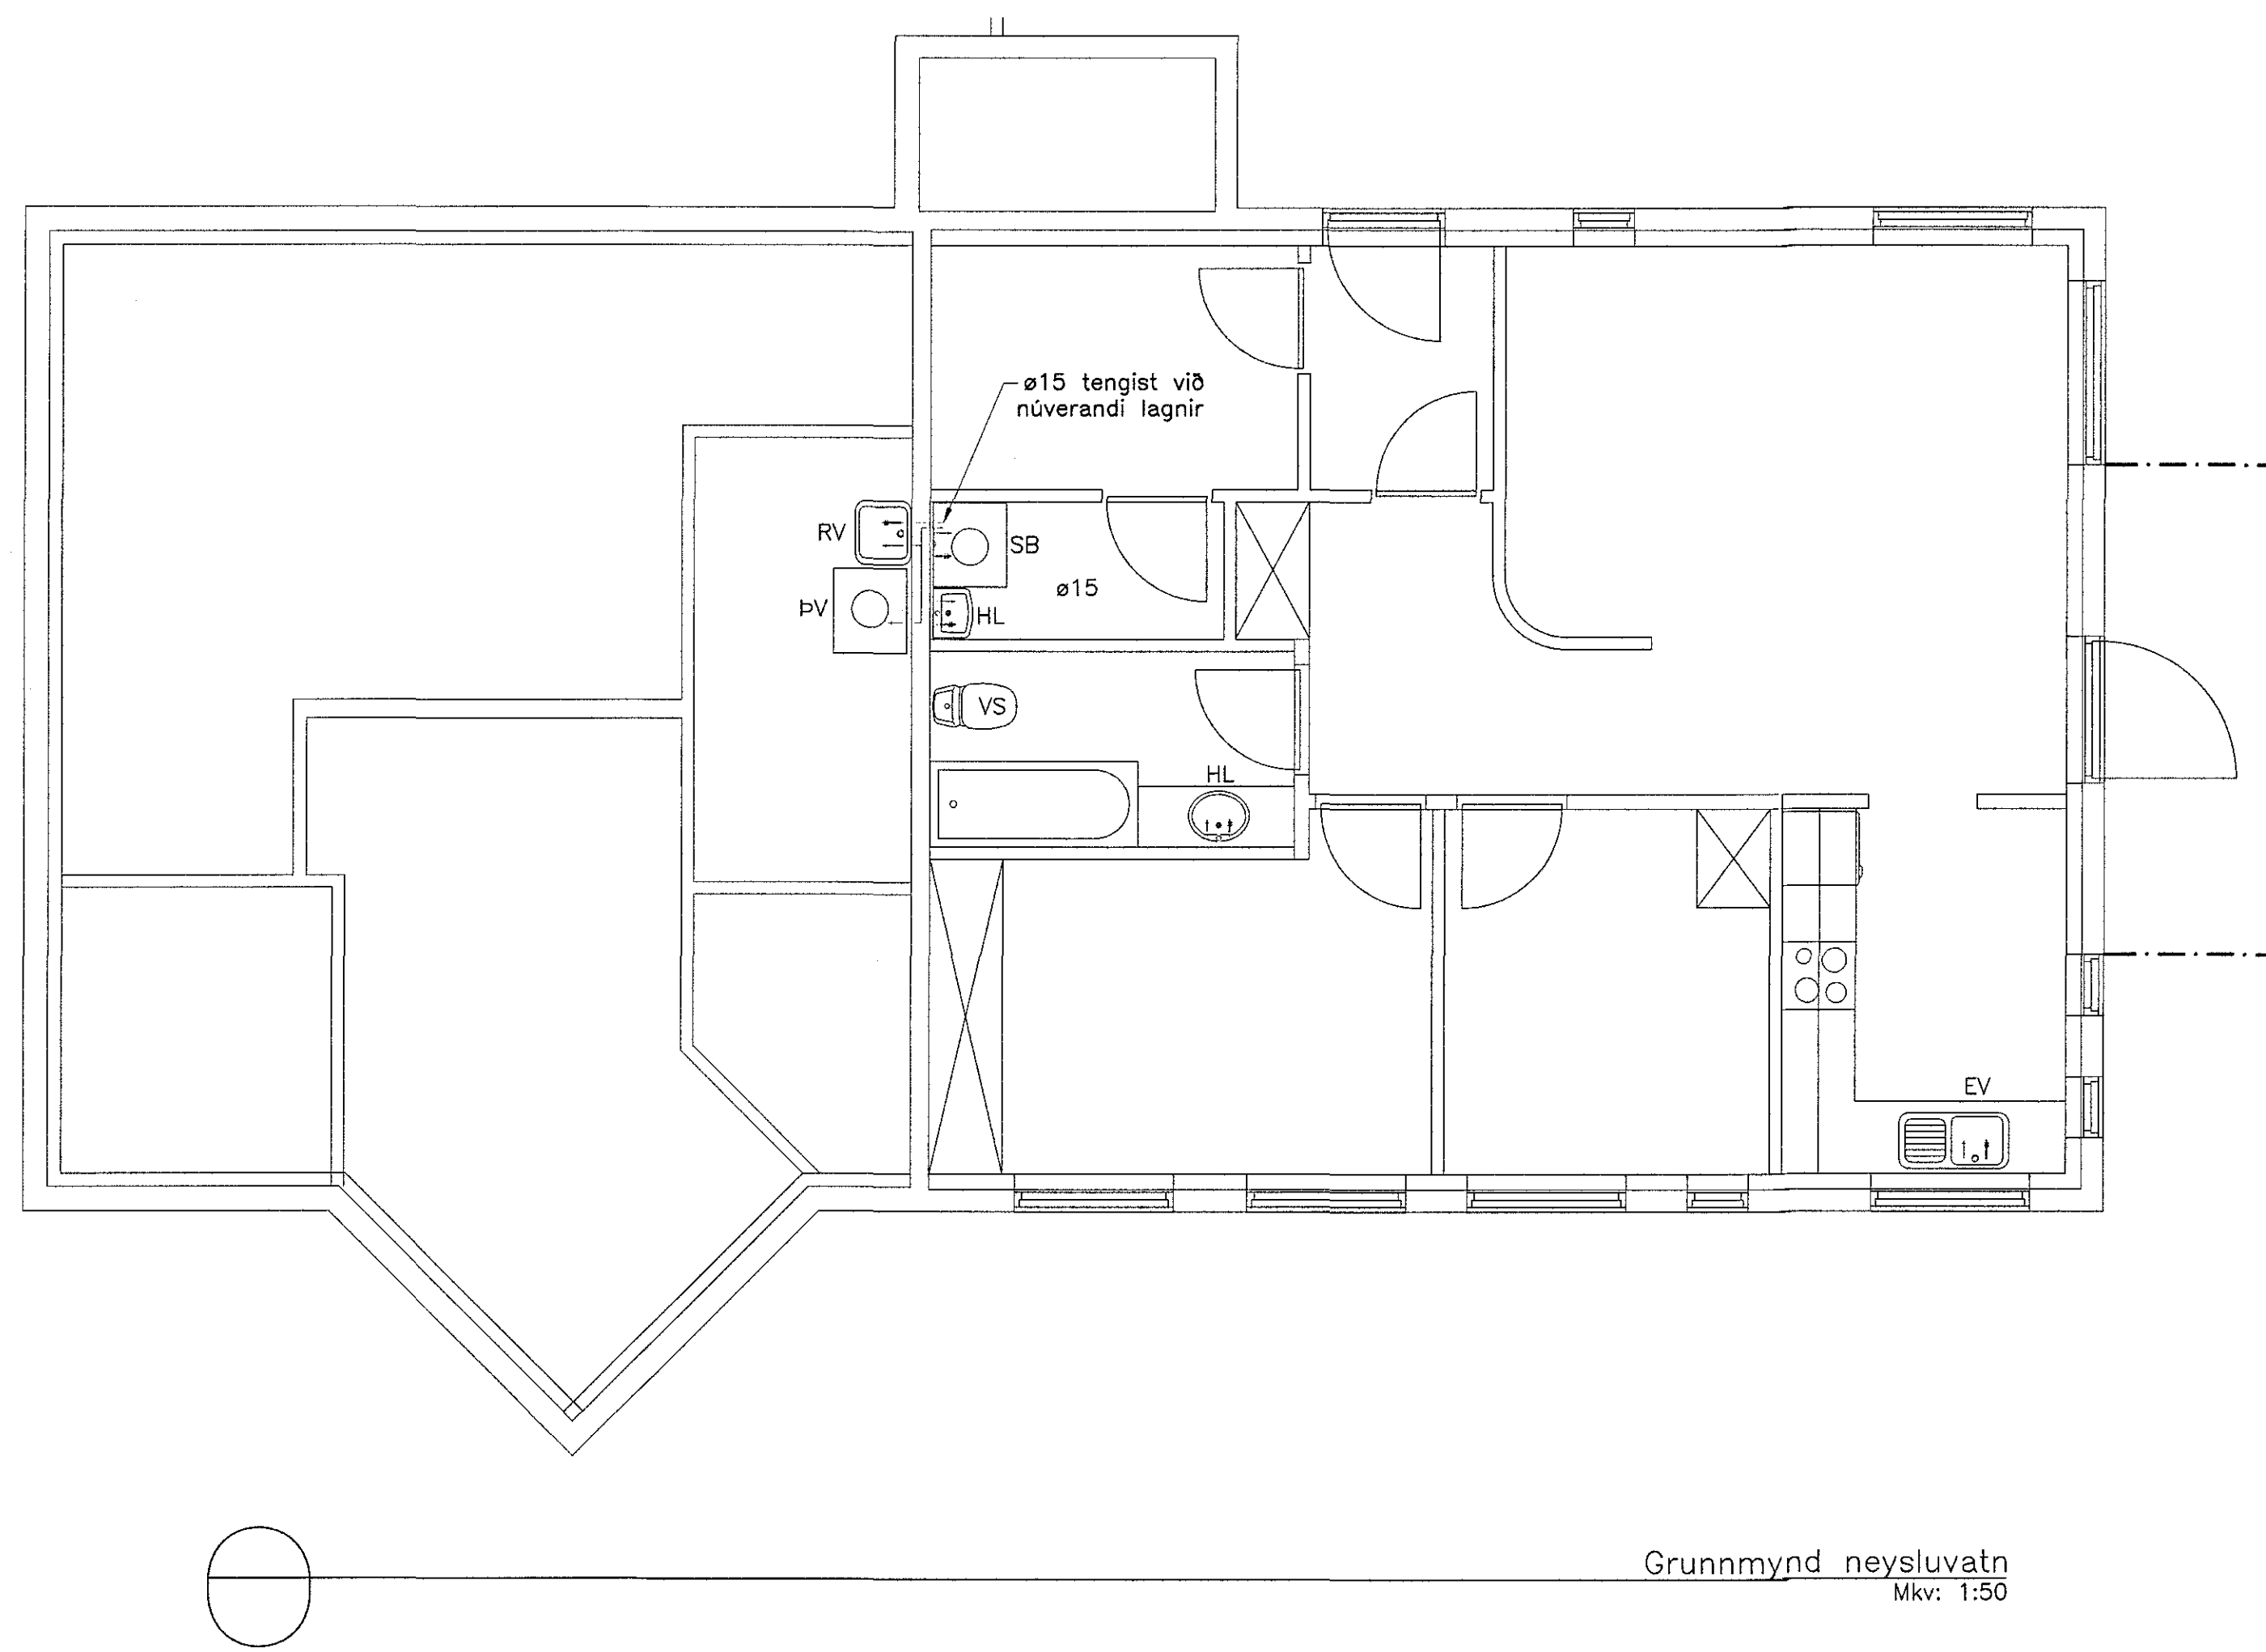

Grunnmynd neyslúvatn  
Mkv: 1:50

Reyndarteikning af neyslúvatni  
Tenging við ræstivask úr  
núverandi lögnum

1	Reyndarteikning	14.06.17	AU
△	Breytingar:	Dags:	Hö:

**HNIT**  
VERKFRÆÐISTOFA

HÁBÆRISBRAUT  
58-60  
105 Reykjavík  
Sími: 570-0500  
Fak: 570-0503  
www.hnit.is

Hannað:      Teknað: AMJ      Yfirleik: AU  
Tölvuskýr: REYNDARTEIKNING - LAGNIR.AMJ.DWG

Kl.: 190384-2339      Dags: 14.06.2017  
Samþykkt: *[Signature]*

Efstahlö 6  
Hafnarfjörður

Reyndarteikning  
Grunnmynd af lögnum

Verk nr.: 17052 | Frumst. blað: A1 | Tekn. nr.:  
Mkv.: 1:50      L(51)01      Útg.: **1**