

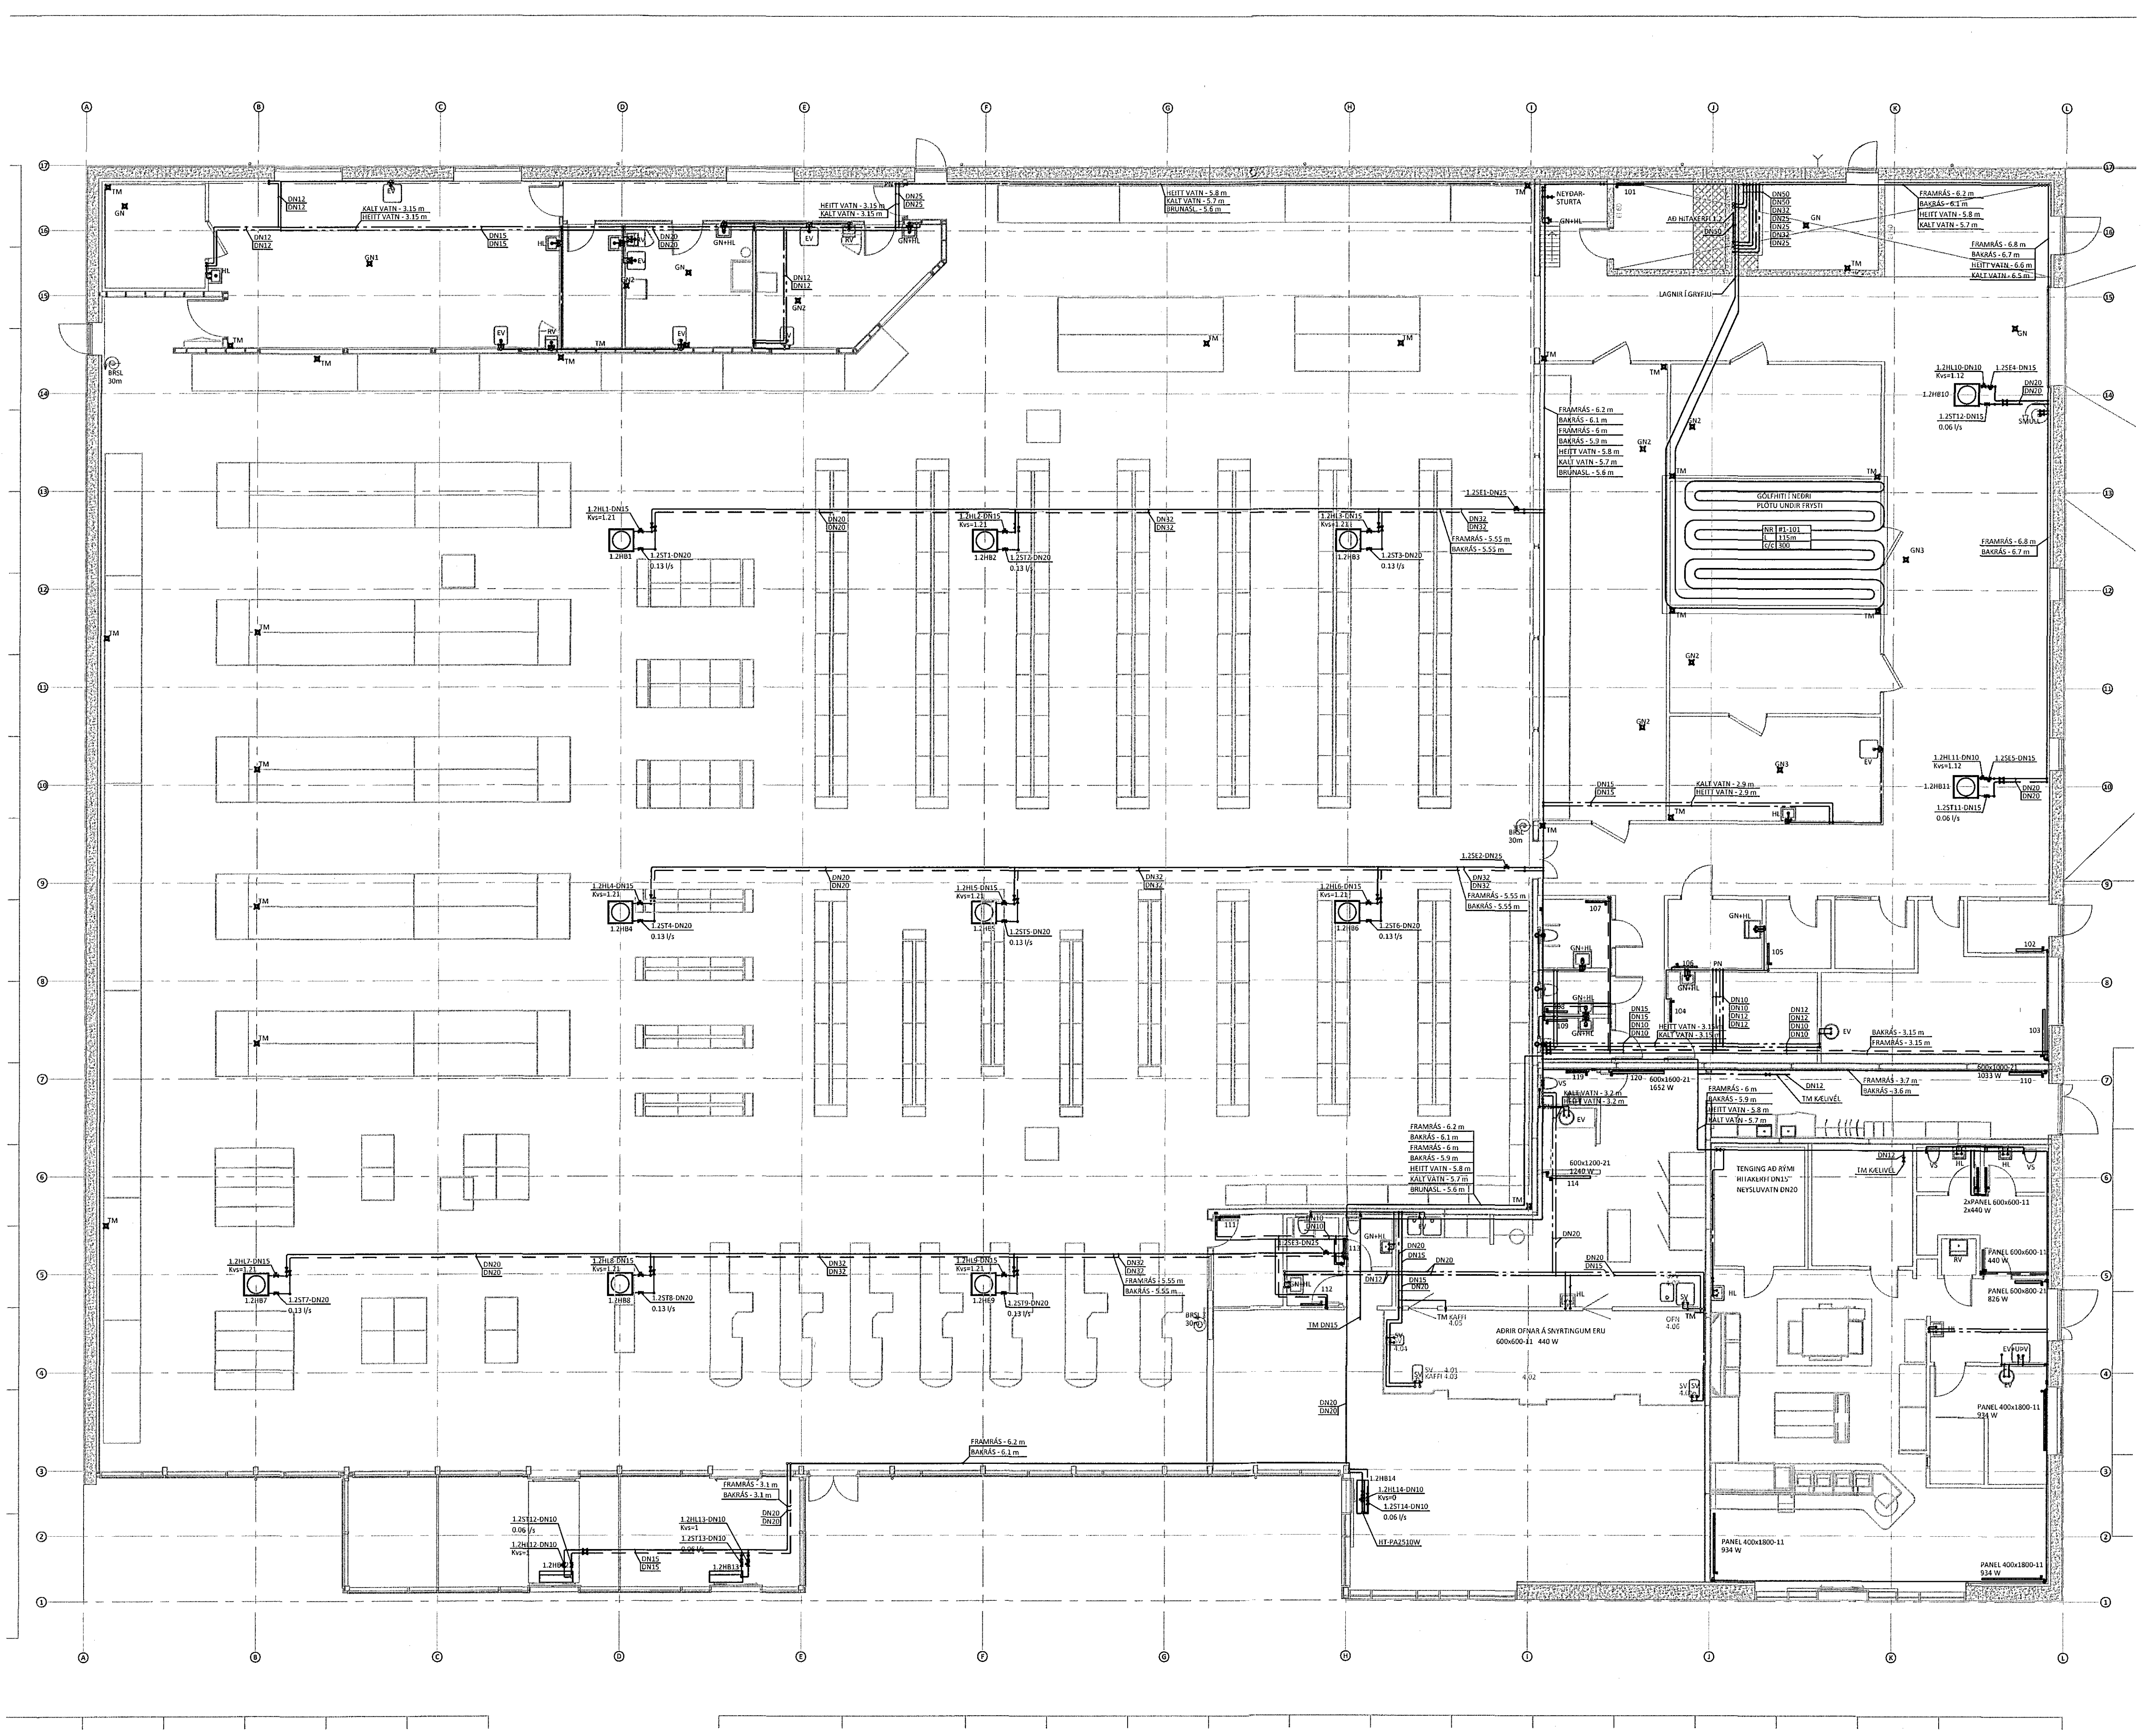


Samþykkt þann
30. júní 2016
Byggingafulltrúinn *[Signature]*

YFIRLISTMYND M1:100

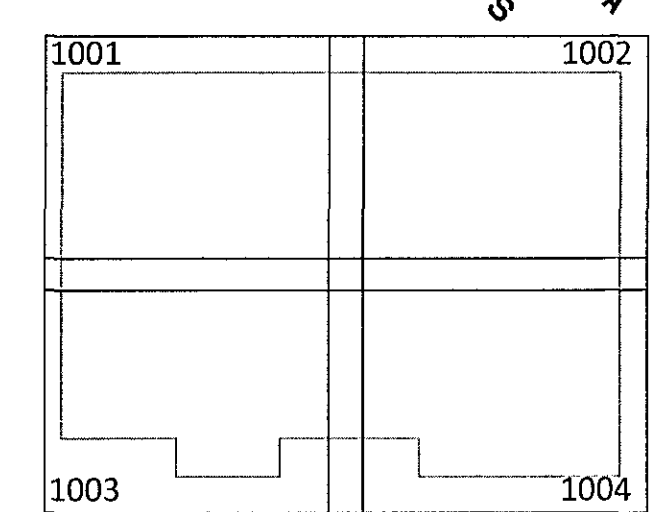

LYKILMYND:

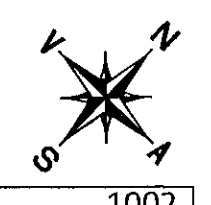

ÁRITUNARHÖNNUDAR: *[Signature]* KT.
KT: 220564-4369
ALMENNAR SKÝRINGAR SJÁ TEIKNINGU NR. -3-001

A 21.06.16 REYNDARTEIKNING *[Signature]*
BR. DAGS. BREYTING



FLATAHRAUN 13 HAFNARFJÖRDUR
NÝBYGGING KRÓNUNIVERSLUN
HITA- OG ÞRIFAKERFI
YFIRLISTMYND - GRUNNMÝND

HÖNNUDUR	YFIRFARIÐ	DAGS. ÚTG.	DAGS. BREYT.
GP	gummi@ferill.is	PAG	13.11.15
MKV. (A1)	1:100	VERKNR.	14048
		TEIKN. NR.	3 - 1000
		BREYT.	A

Ferill ehf. Mörkin 1 108 Reykjavík Sími: 575 1600 Fax: 575 1601 www.ferill.is