



Samþykkt þann  
30. júní 2016  
Byggingarfulltrúi

GRUNNMYND M1:50

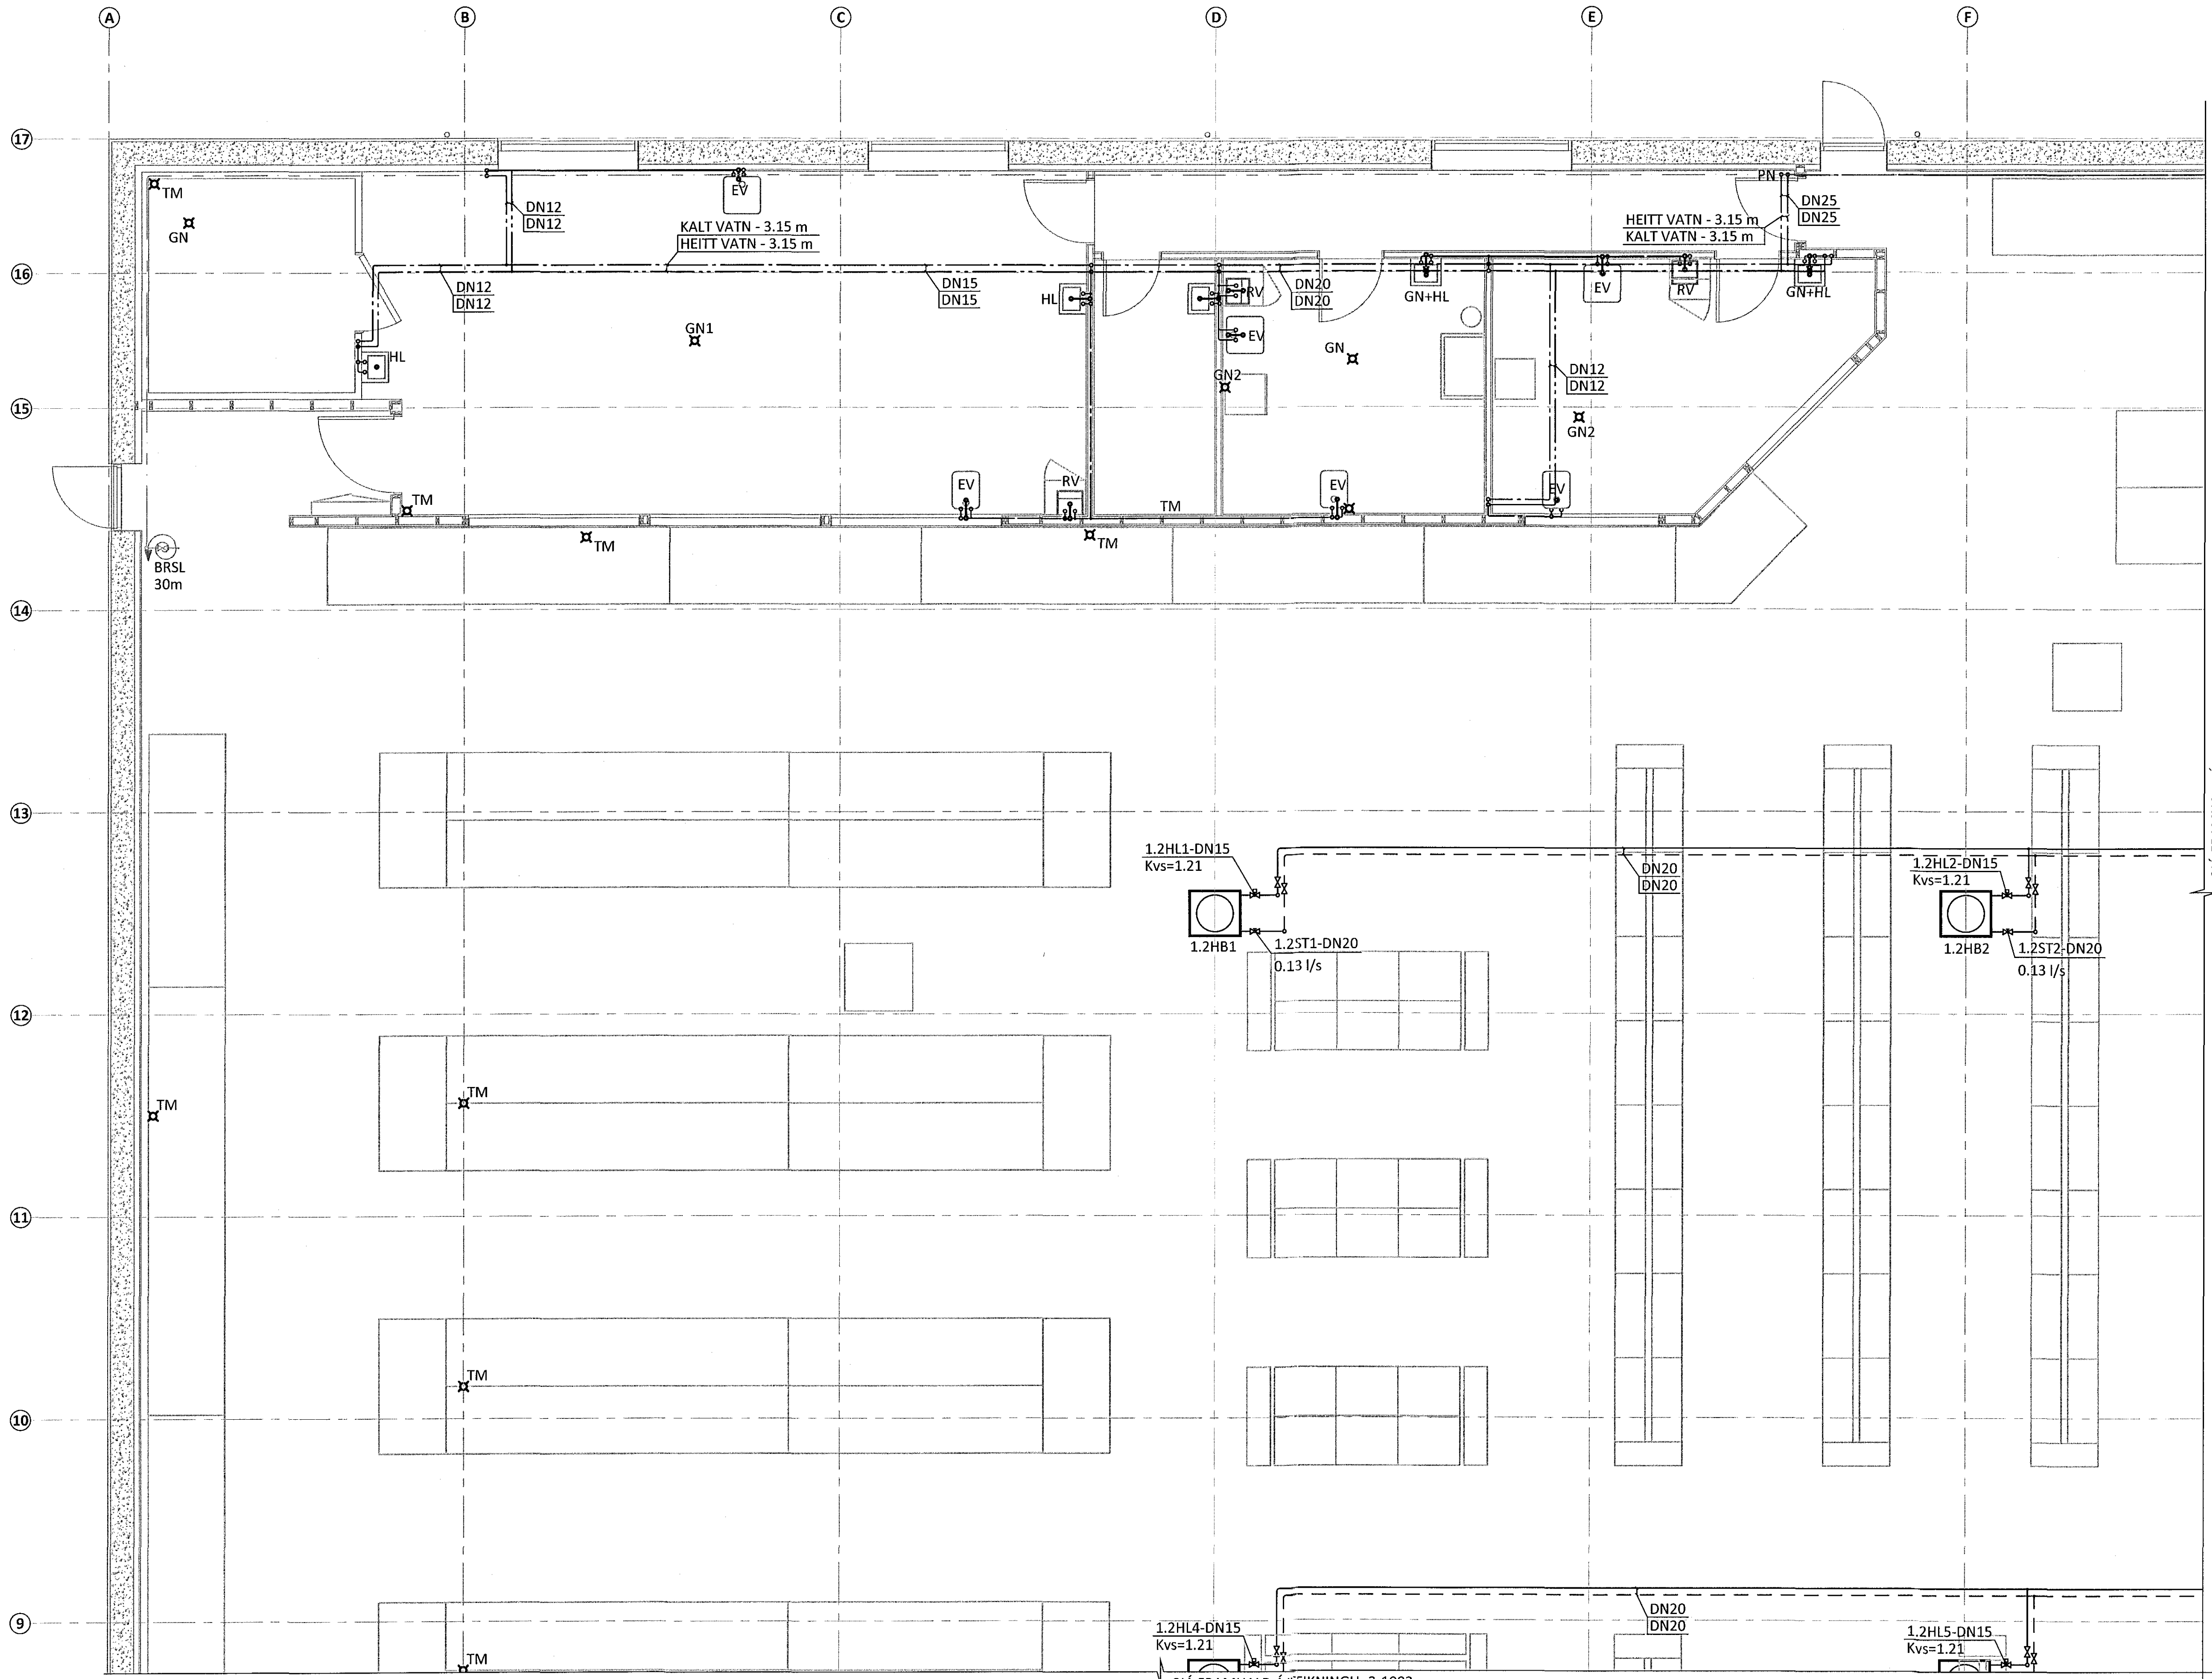

SJÁ FRAMHALD Á TEIKNINGU -3-1002

LYKILMYND:

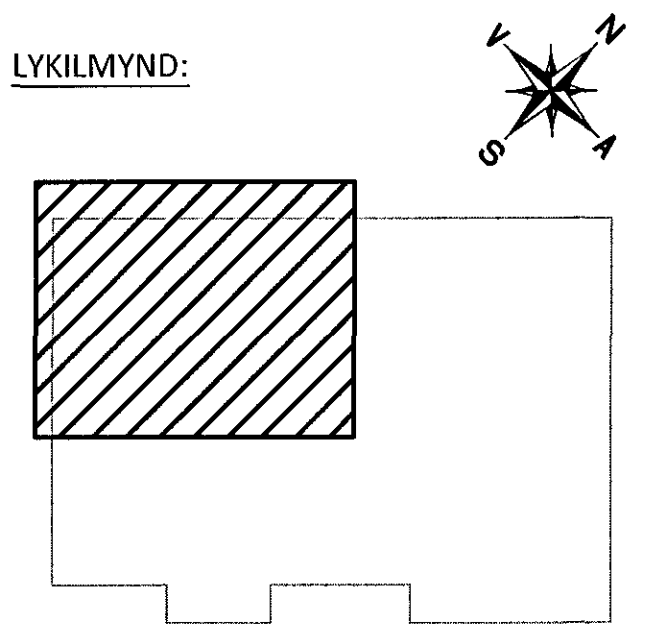

ÁRITUN BYGGINGARFULLTRÚA: *[Signature]* KT. Kl. 220564-4369

ALMENNAR SKÝRINGAR SJÁ TEIKNINGU NR. -3-001

A 21.06.16 REYNDARTEIKNING *[Signature]*  
BR. DAGS. BREYTING



**FLATAHRAUN 13** HAFNARFJÖRÐUR  
NÝBYGGING KRÓNUVERSLUN  
HITA- OG ÞRIFAKERFI  
GRUNNMYND  
1. HLUTI

SAMPYKKT: <i>[Signature]</i> KT. 270760-4229 <i>[Signature]</i>			
HÖNNUÐUR	YFIRFARID	DAGS. ÚTG.	DAGS. BREYT.
GP gurni@ferill.is	PAG	13.11.15	21.06.16
MKV. (A3)	VERKNR.	TEIKN. NR.	BREYT.
1:50	14048	3 - 1001	A

Ferill ehf. Mörkin 1 108 Reykjavík Sími: 575 1600 Fax: 575 1001 www.ferill.is