



Samþykkt þann  
30. Júní 2016  
Byggingafulltrúinn *M. Þ. Þ.*

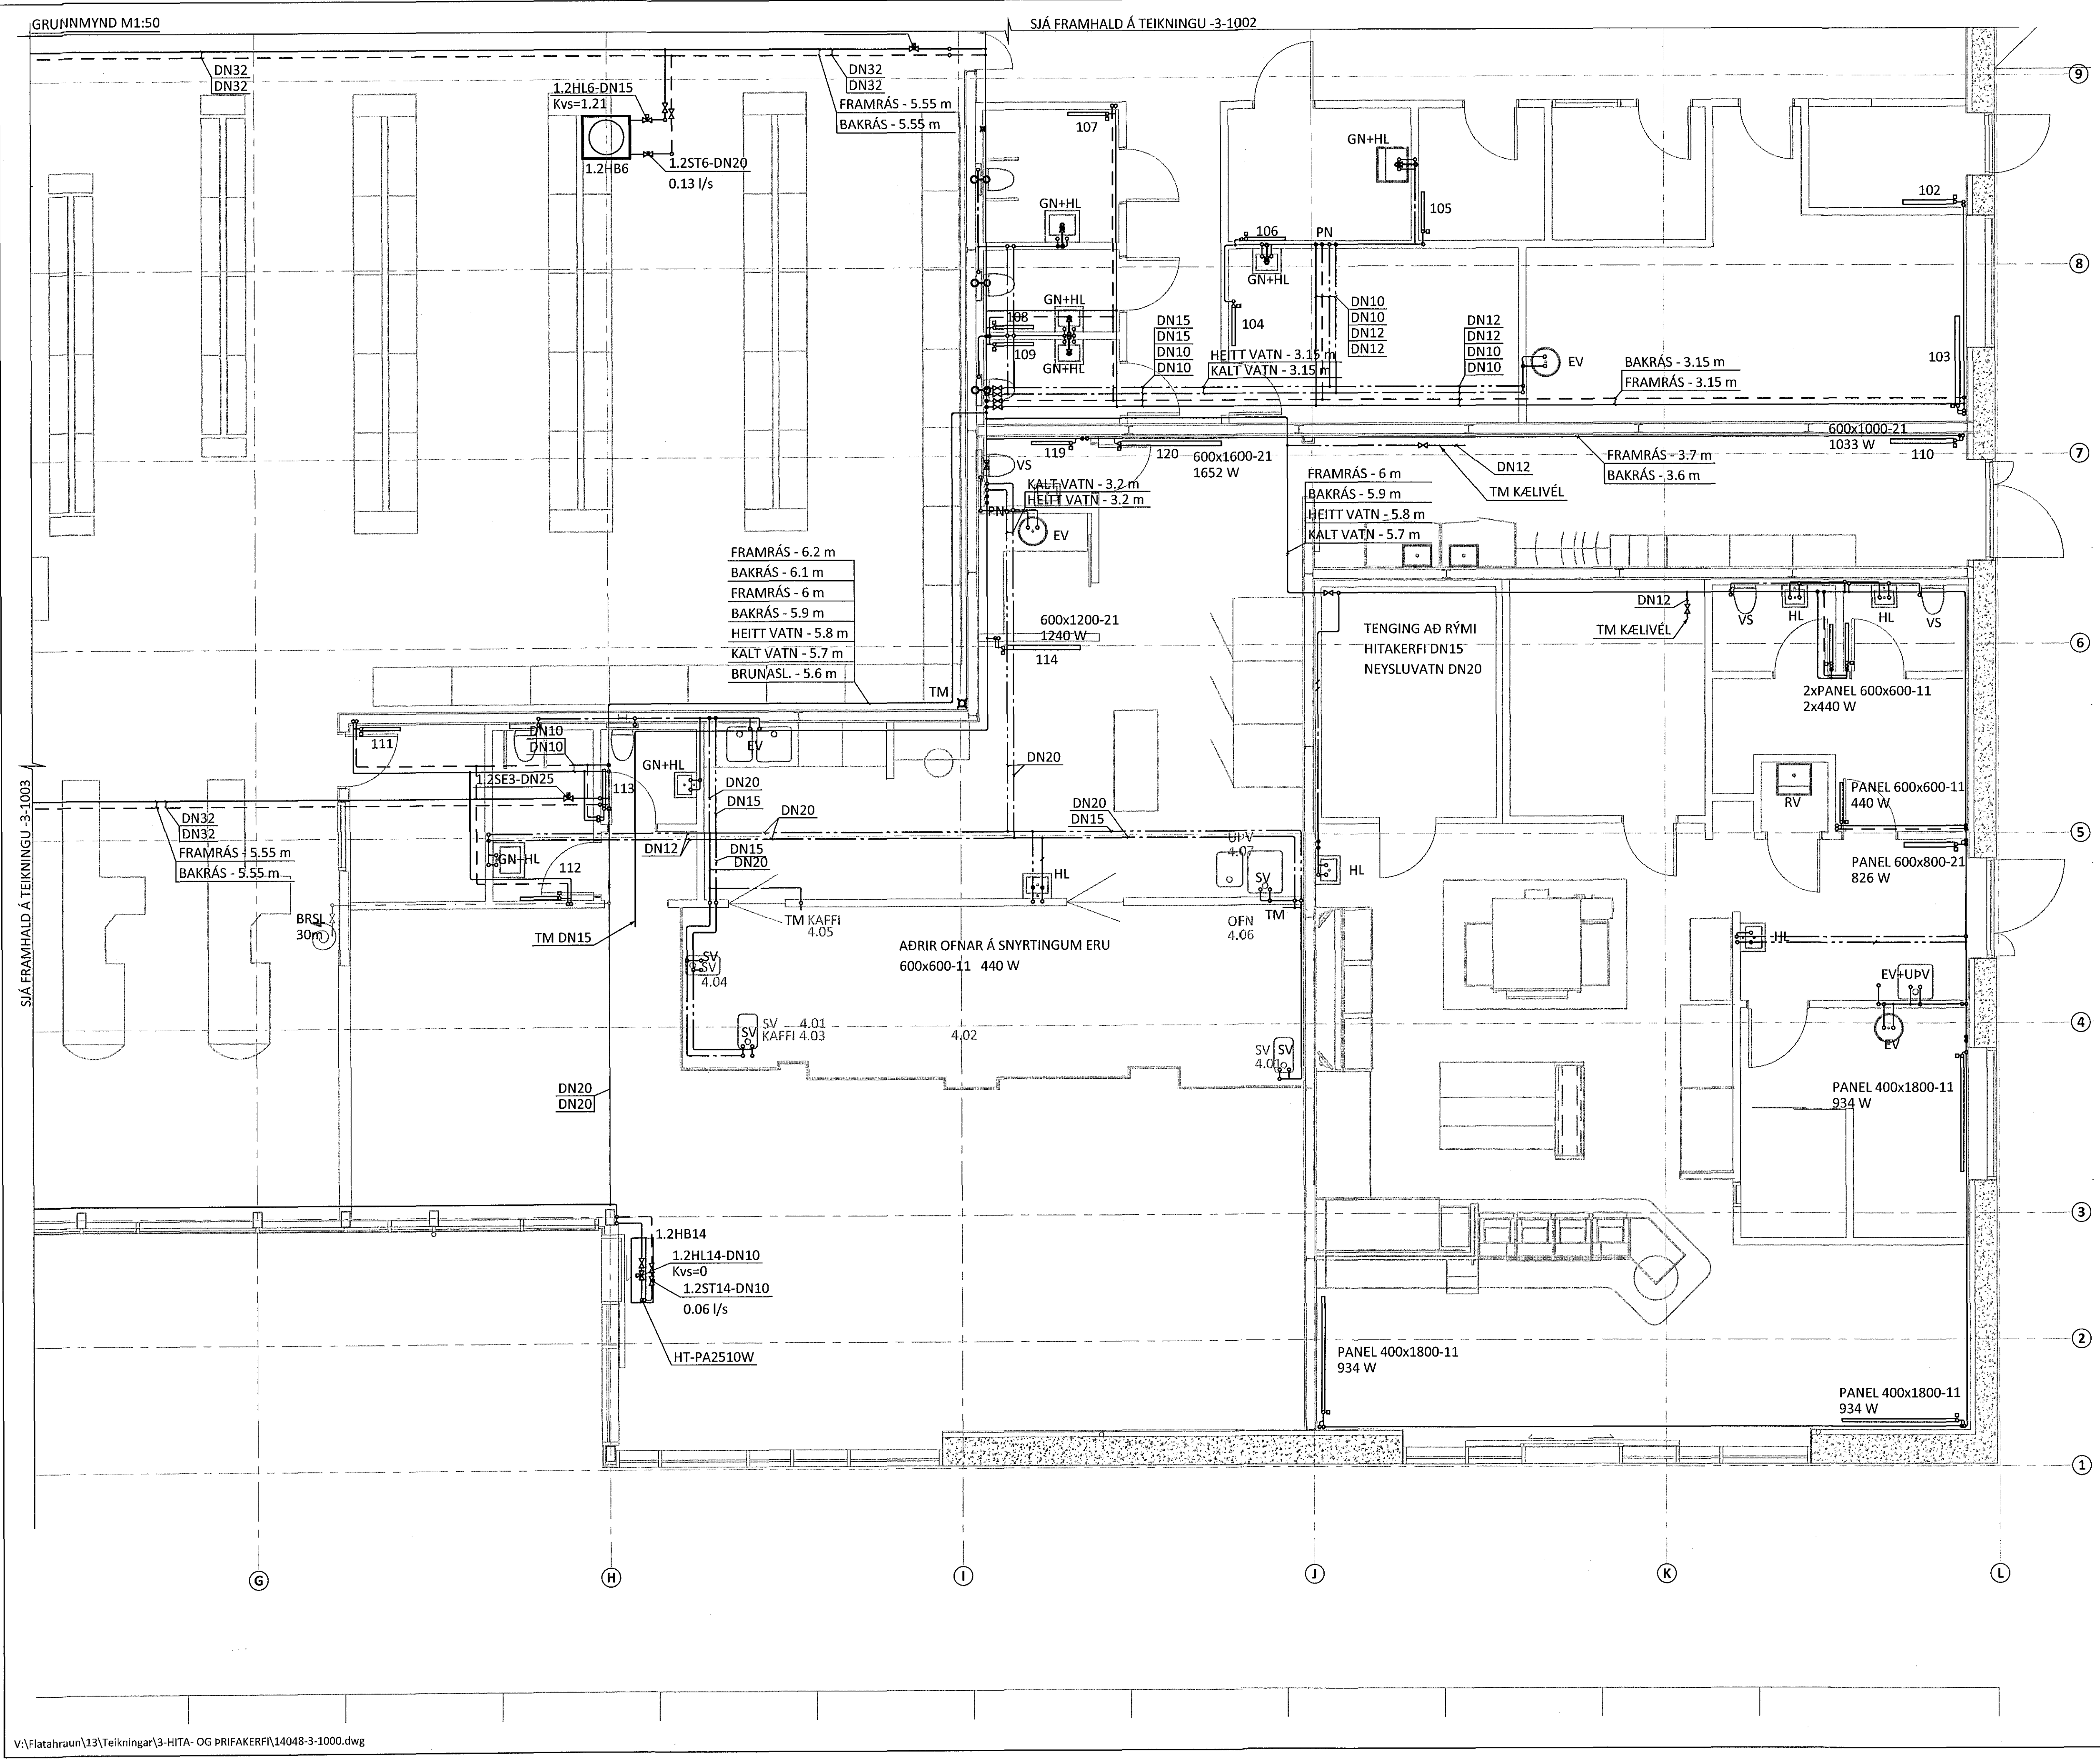

V:\Flatahraun\13\Teikningar\3-HITA- OG PRIFAKERFI\14048-3-1000.dwg

LYKILMYND:

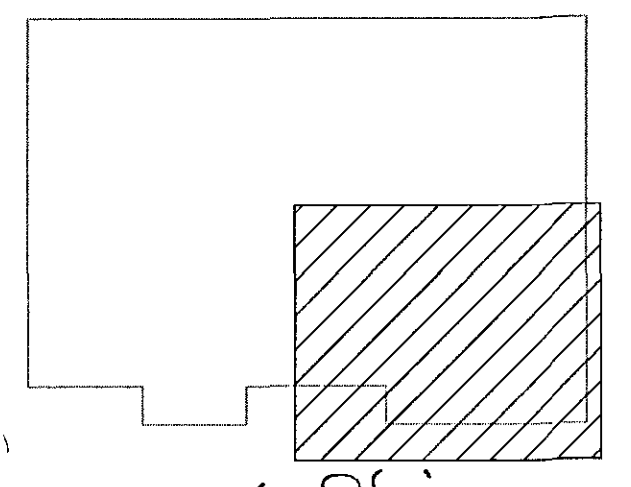

ÁRTUN BYGGINGARFULLTRÚA: *G. Þ.*  
Kl. 220564-43BKT.

ALMENNAR SKÝRINGAR SJÁ TEIKNINGU NR. -3-001

A 21.06.16 REYNDARTEIKNING <i>Þ.Þ.</i>			
BR.	DAGS.	BREYTING	



FLATAHRAUN 13 HAFNARFJÖRDUR  
NÝBYGGING KRÖNUVERSLUN  
HITA- OG PRIFAKERFI  
GRUNNMYND  
4.HLUTI

SAMPYKKT <i>Þ.Þ. Gunnars</i> - 276760-4229 <i>Þ.Þ.</i>			
HÖNNUÐUR	YFIRFARID	DAGS. ÚTG.	DAGS. BREYT.
GP gummy@ferill.is	DAG	13.11.15	21.06.16
MKV. (A1)	VERKNR.	TEIKN. NR.	BREYT.
1:50	14048	3 - 1004	A
Ferill ehf. Mörkin 1 108 Reykjavík Sími: 575 1600 Fax: 575 1601 www.ferill.is			