



ARITUN BYGGINGARFULLTRÚA

Samþykkt þann
3. júní 2016
Byggingafulltrúin í Vinnuvörð

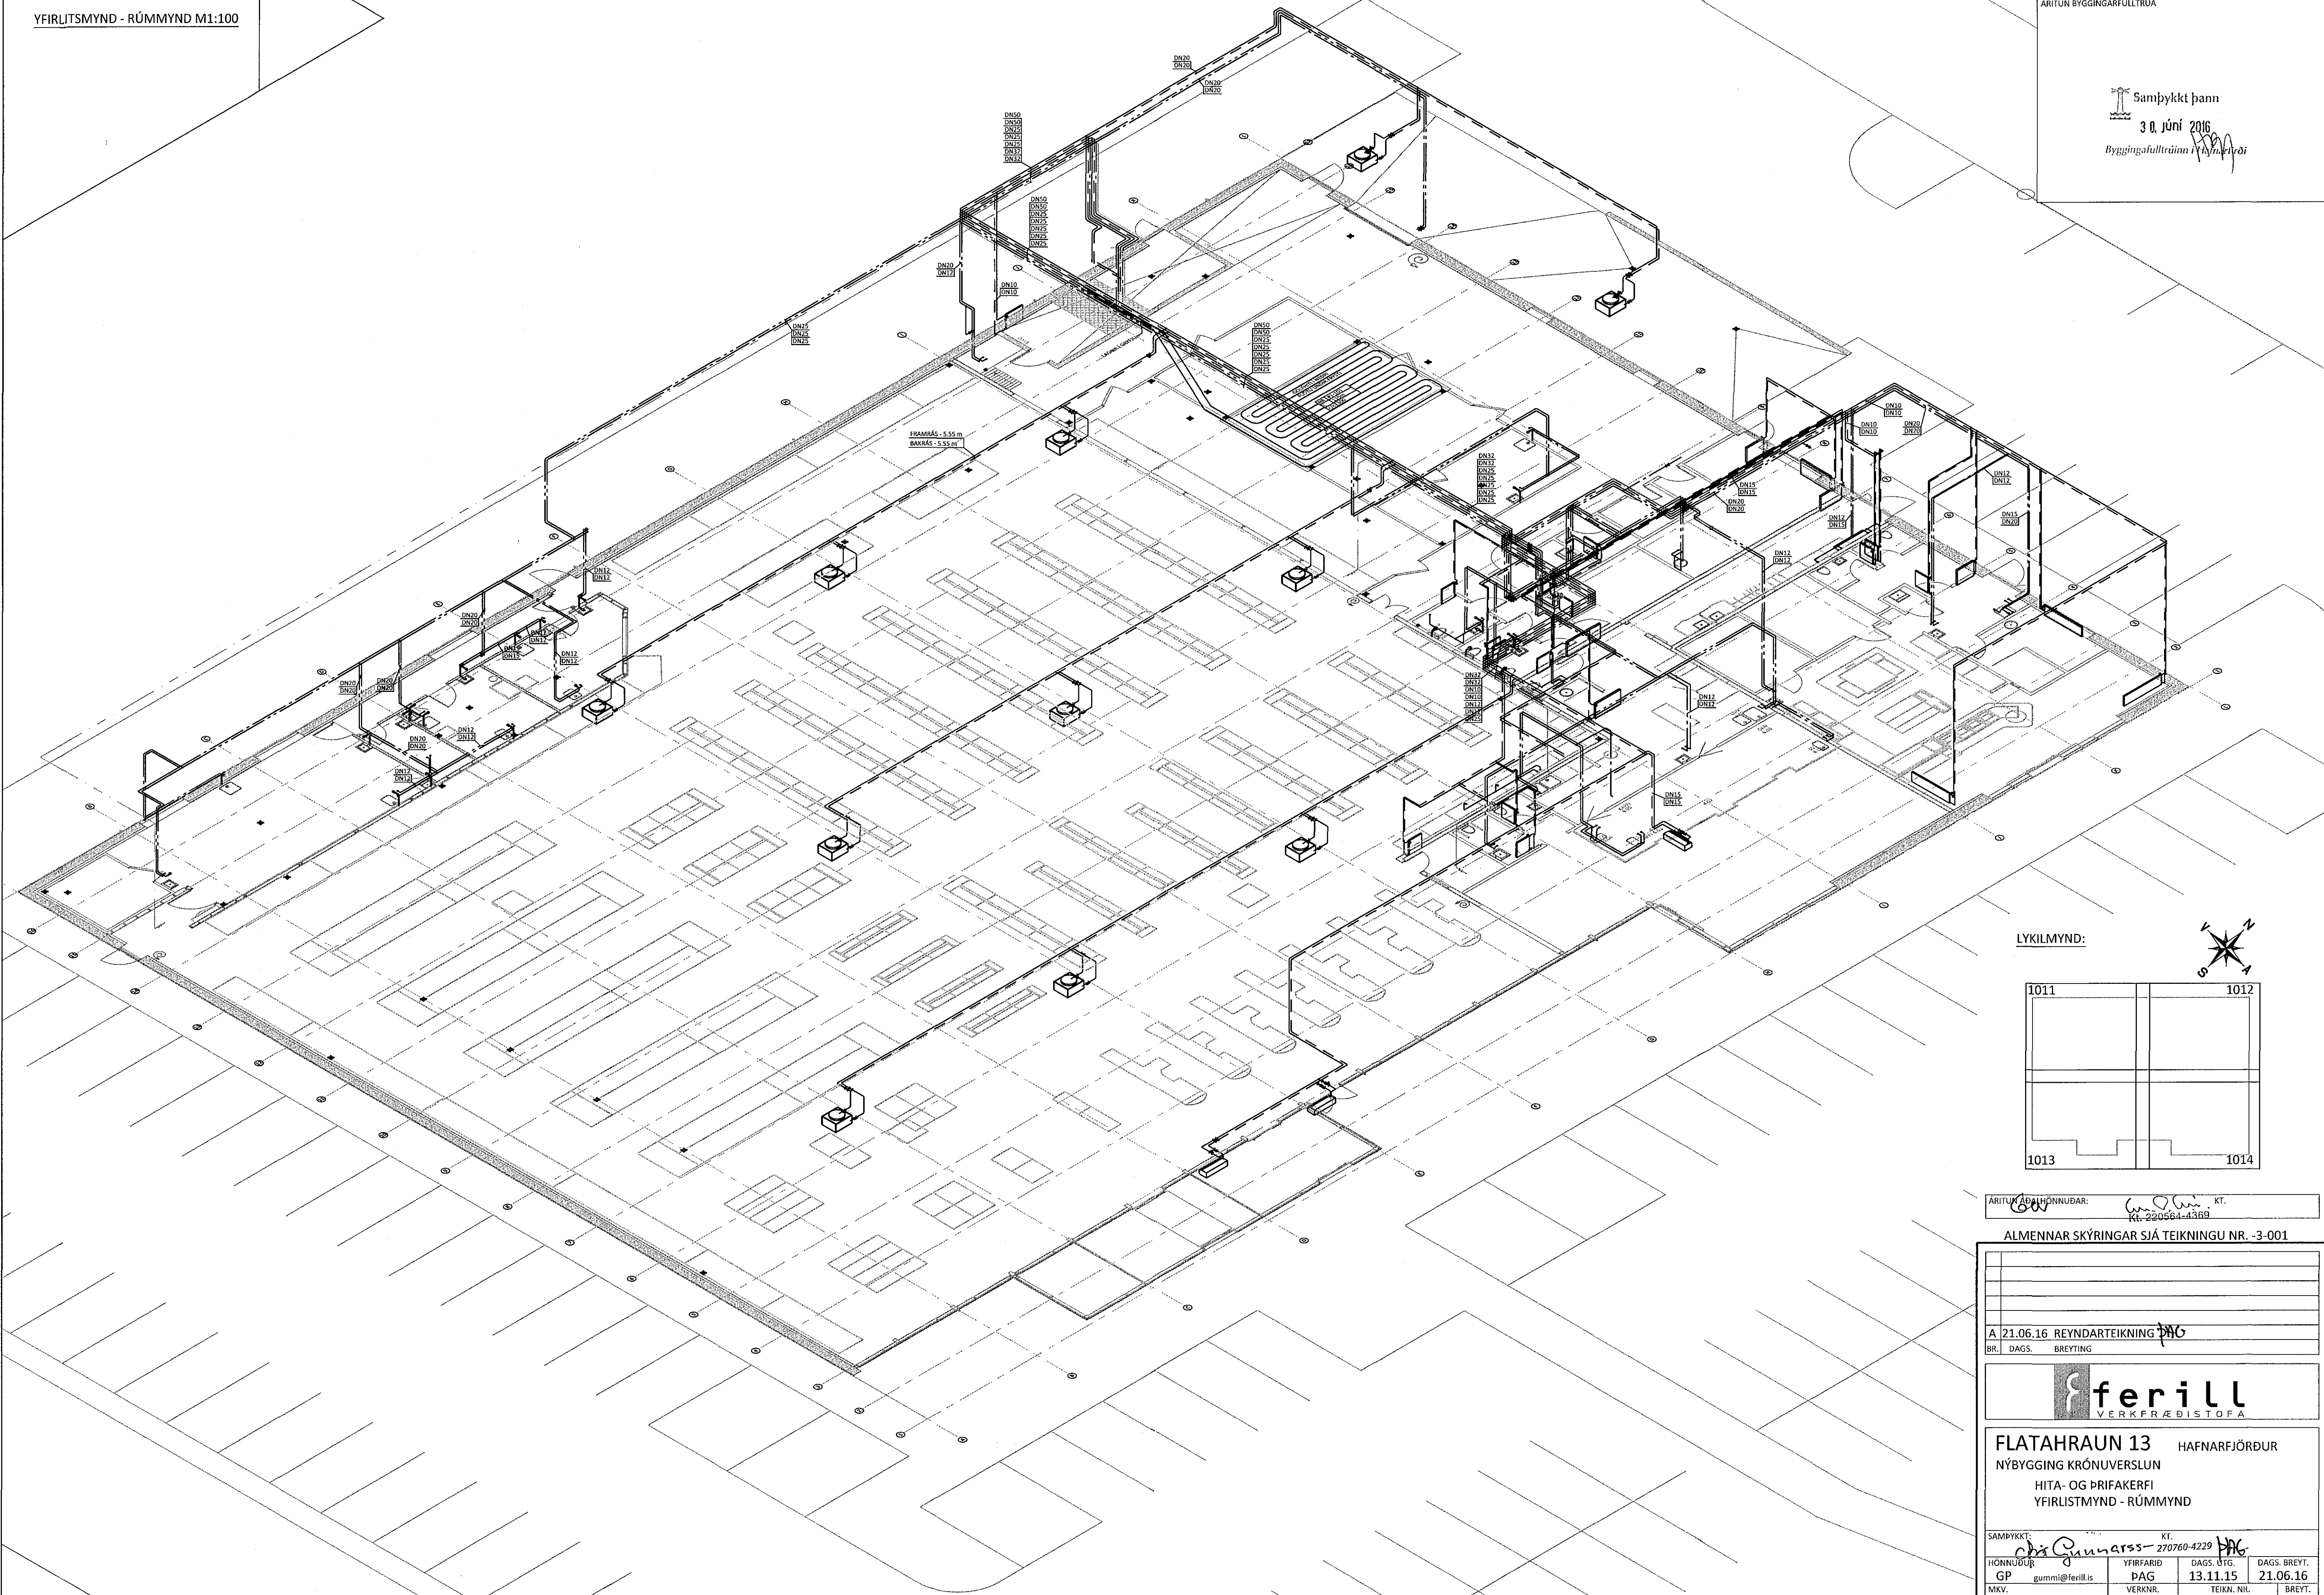

LYKILMYND:

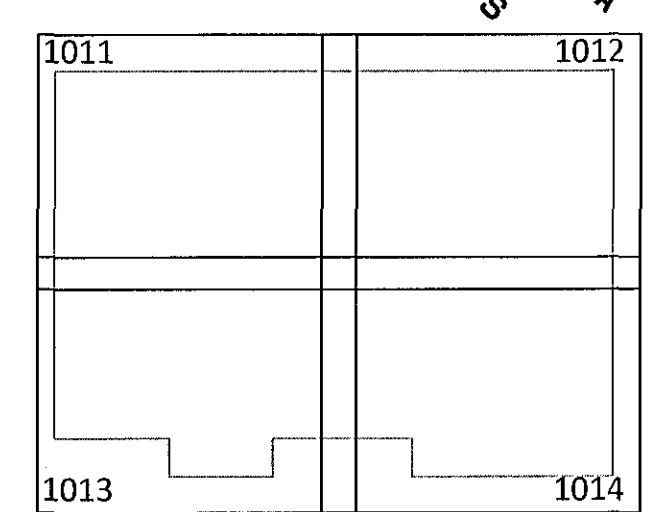

ARITUN BYGGINGARFULLTRÚA: *[Signature]* KT.
Kt. 220564-4369

ALMENNAR SKÝRINGAR SJÁ TEIKNINGU NR. -3-001

A 21.06.16 REYNDARTEIKNING <i>[Signature]</i>	
BR.	DAGS. BREYTING



FLATAHRAUN 13 HAFNARFJÓRÐUR
NÝBYGGING KRÓNUVERSLUN
HITA- OG PRIFAKERFI
YFIRLISTMYND - RÚMMYND

SAMPYKKT: <i>[Signature]</i> KT. 270760-4229 <i>[Signature]</i>			
HÖNNUÐUR GP	YFIRFARID gummi@ferill.is	DAGS. ÚTG. PAG	DAGS. BREYT. 21.06.16
MKV. 1:100	VERKNR. 14048	TEIKN. NR. 3 - 1010	BREYT. A

Ferill ehf. Mörkin 1 108 Reykjavík Sími: 575 1600 Fax: 575 1601 www.ferill.is