



27/6181506125

YFIRLISTMYND M1:100

Samþykkt þann
30. júní 2016
Byggingafulltrúi

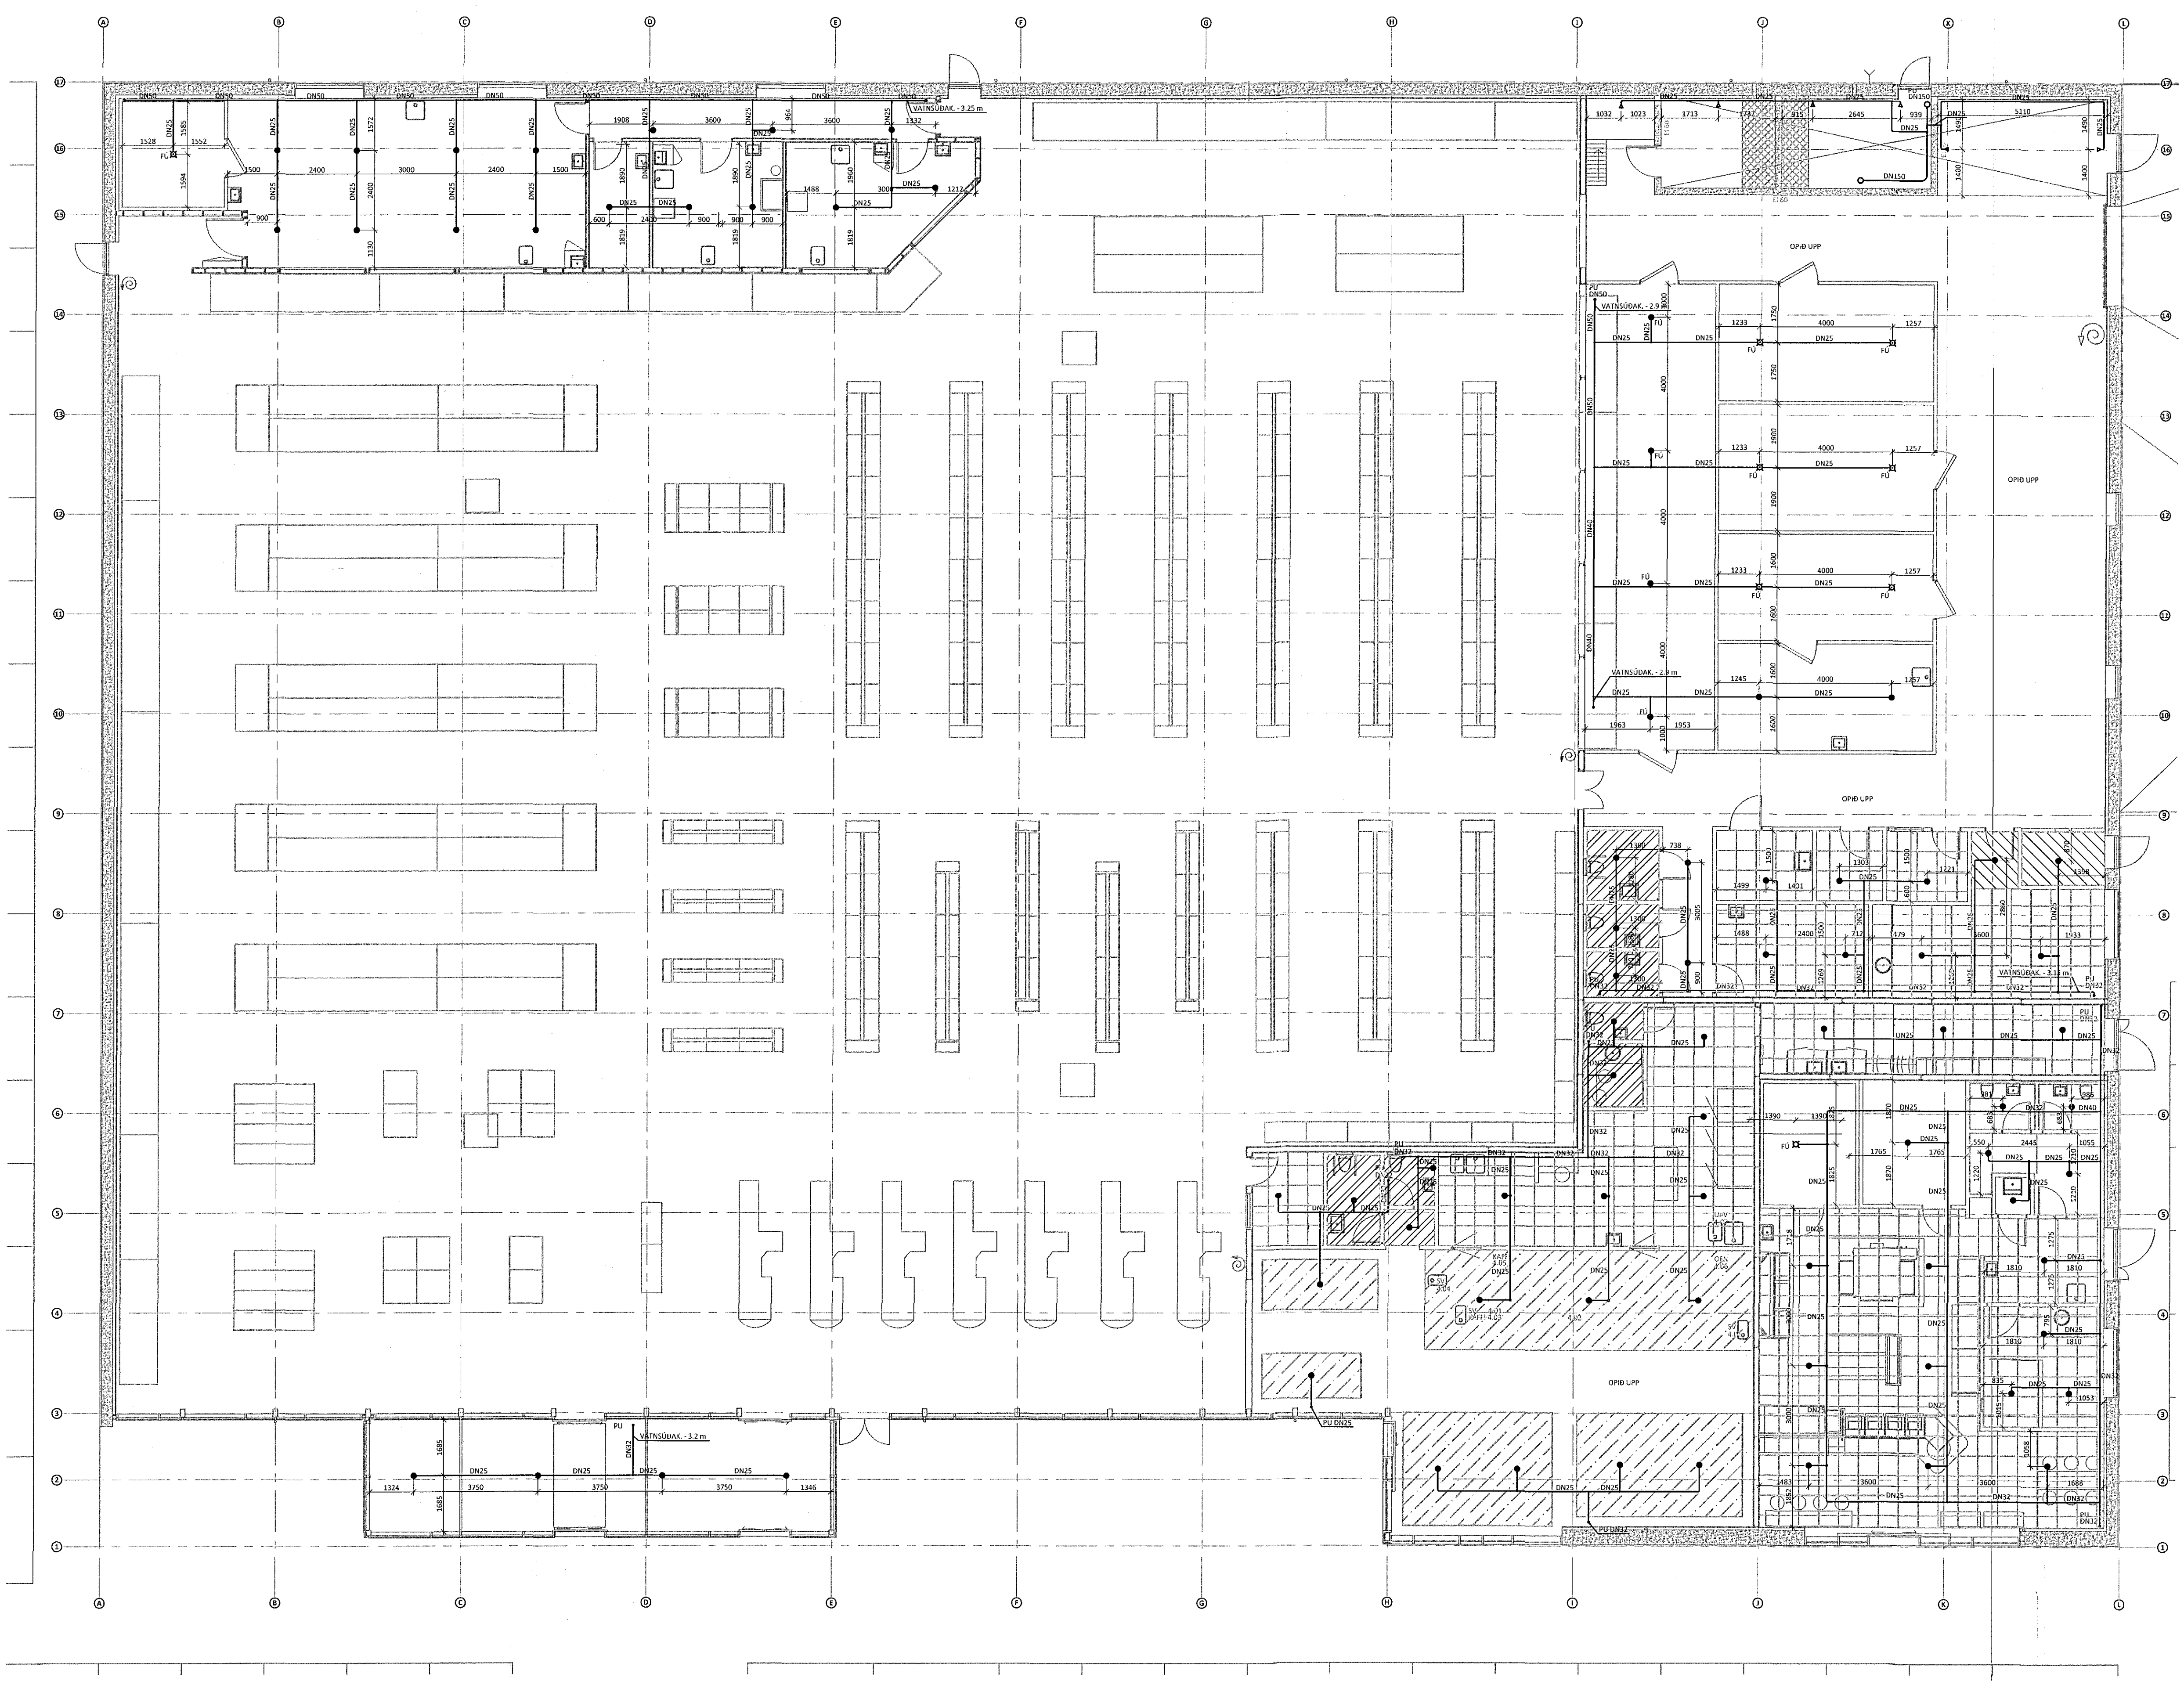

LYKILMYND:

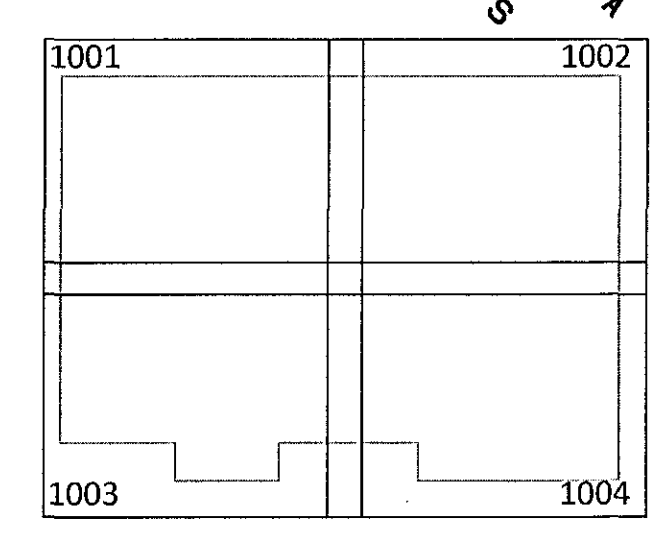

ÁRITUN ADALHÖNNUÐAR: *[Signature]*
Rt. 220564-4369

SJÁ ALMENNAR SKÝRINGA Á TEIKNINGU -7-0001

A 21.06.16 REYNDARTEIKNING	
BR.	BREYTING



FLATAHRAUN 13 HAFNARFJÖRDUR
NÝBYGGING KRÓNUVERSLUN
VATNSÚÐAKERFI
GRUNNMYND
1. HÆÐ - YFIRLISTMYND

SAMPYKKT: <i>[Signature]</i>			
HÖNNUÐUR*	YFIRFARID	DAGS. ÚTG.	DAGS. BREYT.
GP	gummi@ferill.is	DAG	13.11.15
MKV. (A1)	VERKNR.	TEIKN. NÚL.	BREYT.
1:100	14048	7 - 1000	A

V:\Flatahraun\13\Teikningar\7-VATNSÚÐAKERFI\14048-7-1000.dwg

Ferill ehf. Mörkin 1 108 Reykjavík Sími: 575 1600 Fax: 575 1601 www.ferill.is