27/6 16 1506125

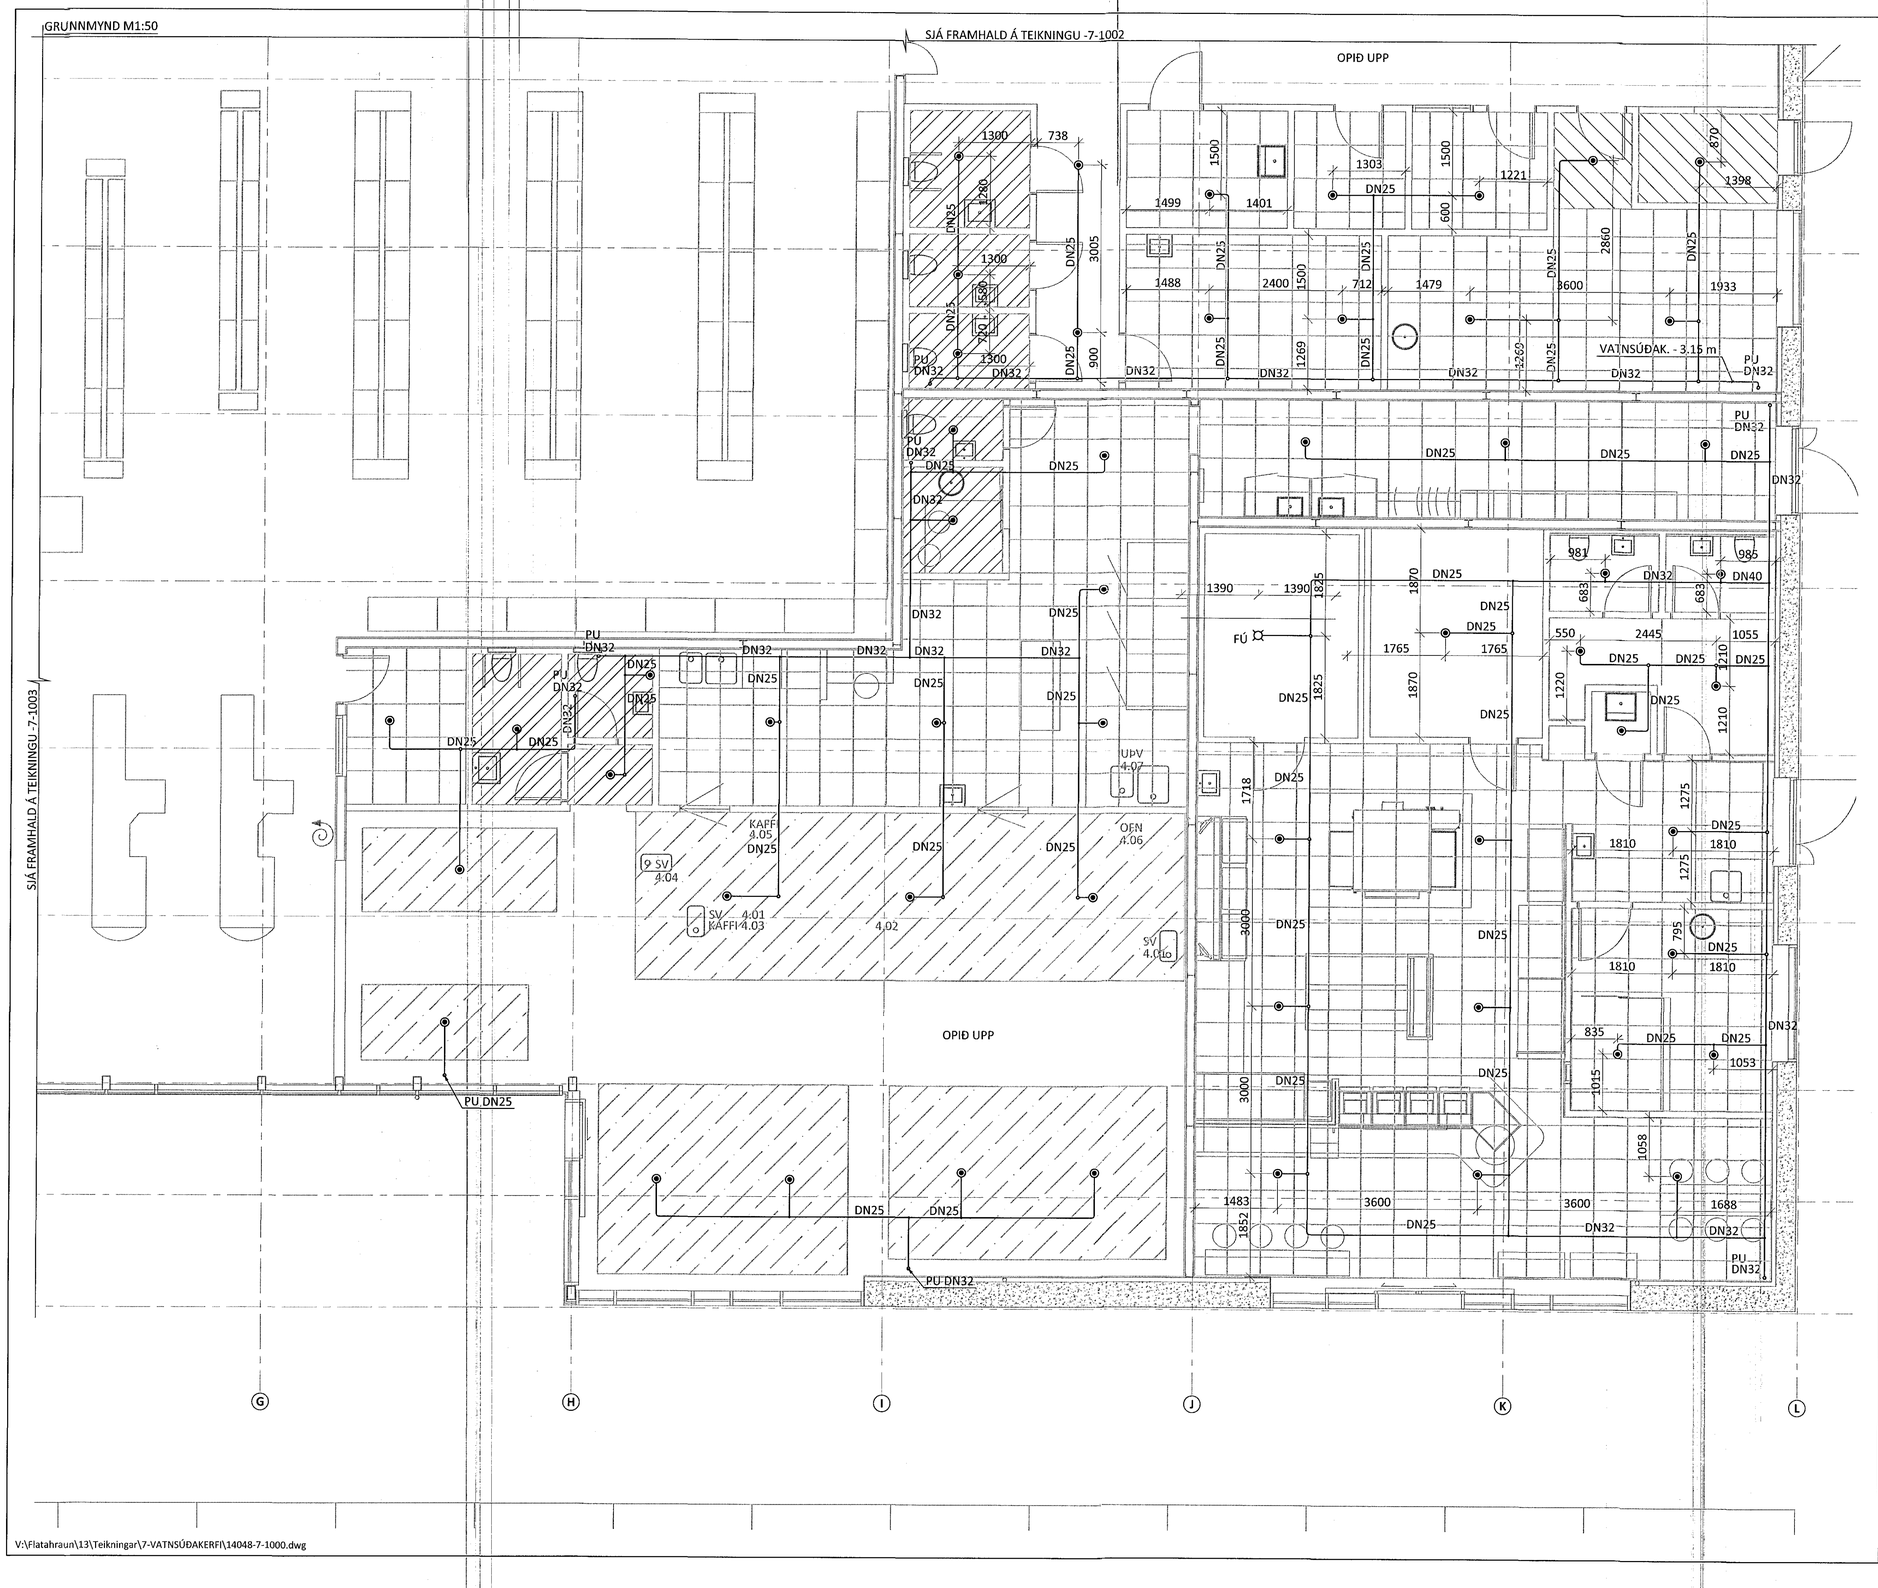

ÁRITUN BYGGINGARFULLTRÚA

Samþykkt þann
30. júní 2016
Byggingafulltrúinn [illegible]

LYKILMYND:

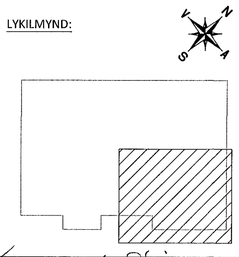

ÁRITUN ÁÐALHÖNNUÐAR: Kt. 220564-4369

SJÁ ALMENNAR SKÝRINGA Á TEIKNINGU -7-0001

BR.	DAGS.	BREYTING
A	21.06.16	REYNDARTEIKNING

ferill VERKFRÆÐISTOFA

FLATAHRAUN 13 HAFNARFJÖRÐUR

NÝBYGGING KRÓNUVERSLUN

VATNSÚÐAKERFI

GRUNNMYND

1. HÆÐ - 4.HLUTI

SAMÞYKKT: Þór Gunnarss KT. 270760-4229

HÖNNUÐUR	YFIRFARIÐ	DAGS. ÚTG.	DAGS. BREYT.
GP gummi@ferill.is	ÞAG	13.11.15	21.06.16
MKV. (A1)	VERKNR.	TEIKN. NR.	BREYT.
1:50	14048	7 - 1004	A

Ferill ehf Mörkin 1 108 Reykjavík Sími: 575 1600 Fax: 575 1601 www.ferill.is

V:\Flatahraun\13\Teikningar\7-VATNSÚÐAKERFI\14048-7-1000.dwg