



Samþykkt þann  
30. júní 2016  
Byggingafulltrúinn í HAFNARFJÖRÐUR

GRUNNMYND M1:50

SJÁ FRAMHALD Á TEIKNINGU -5-1012

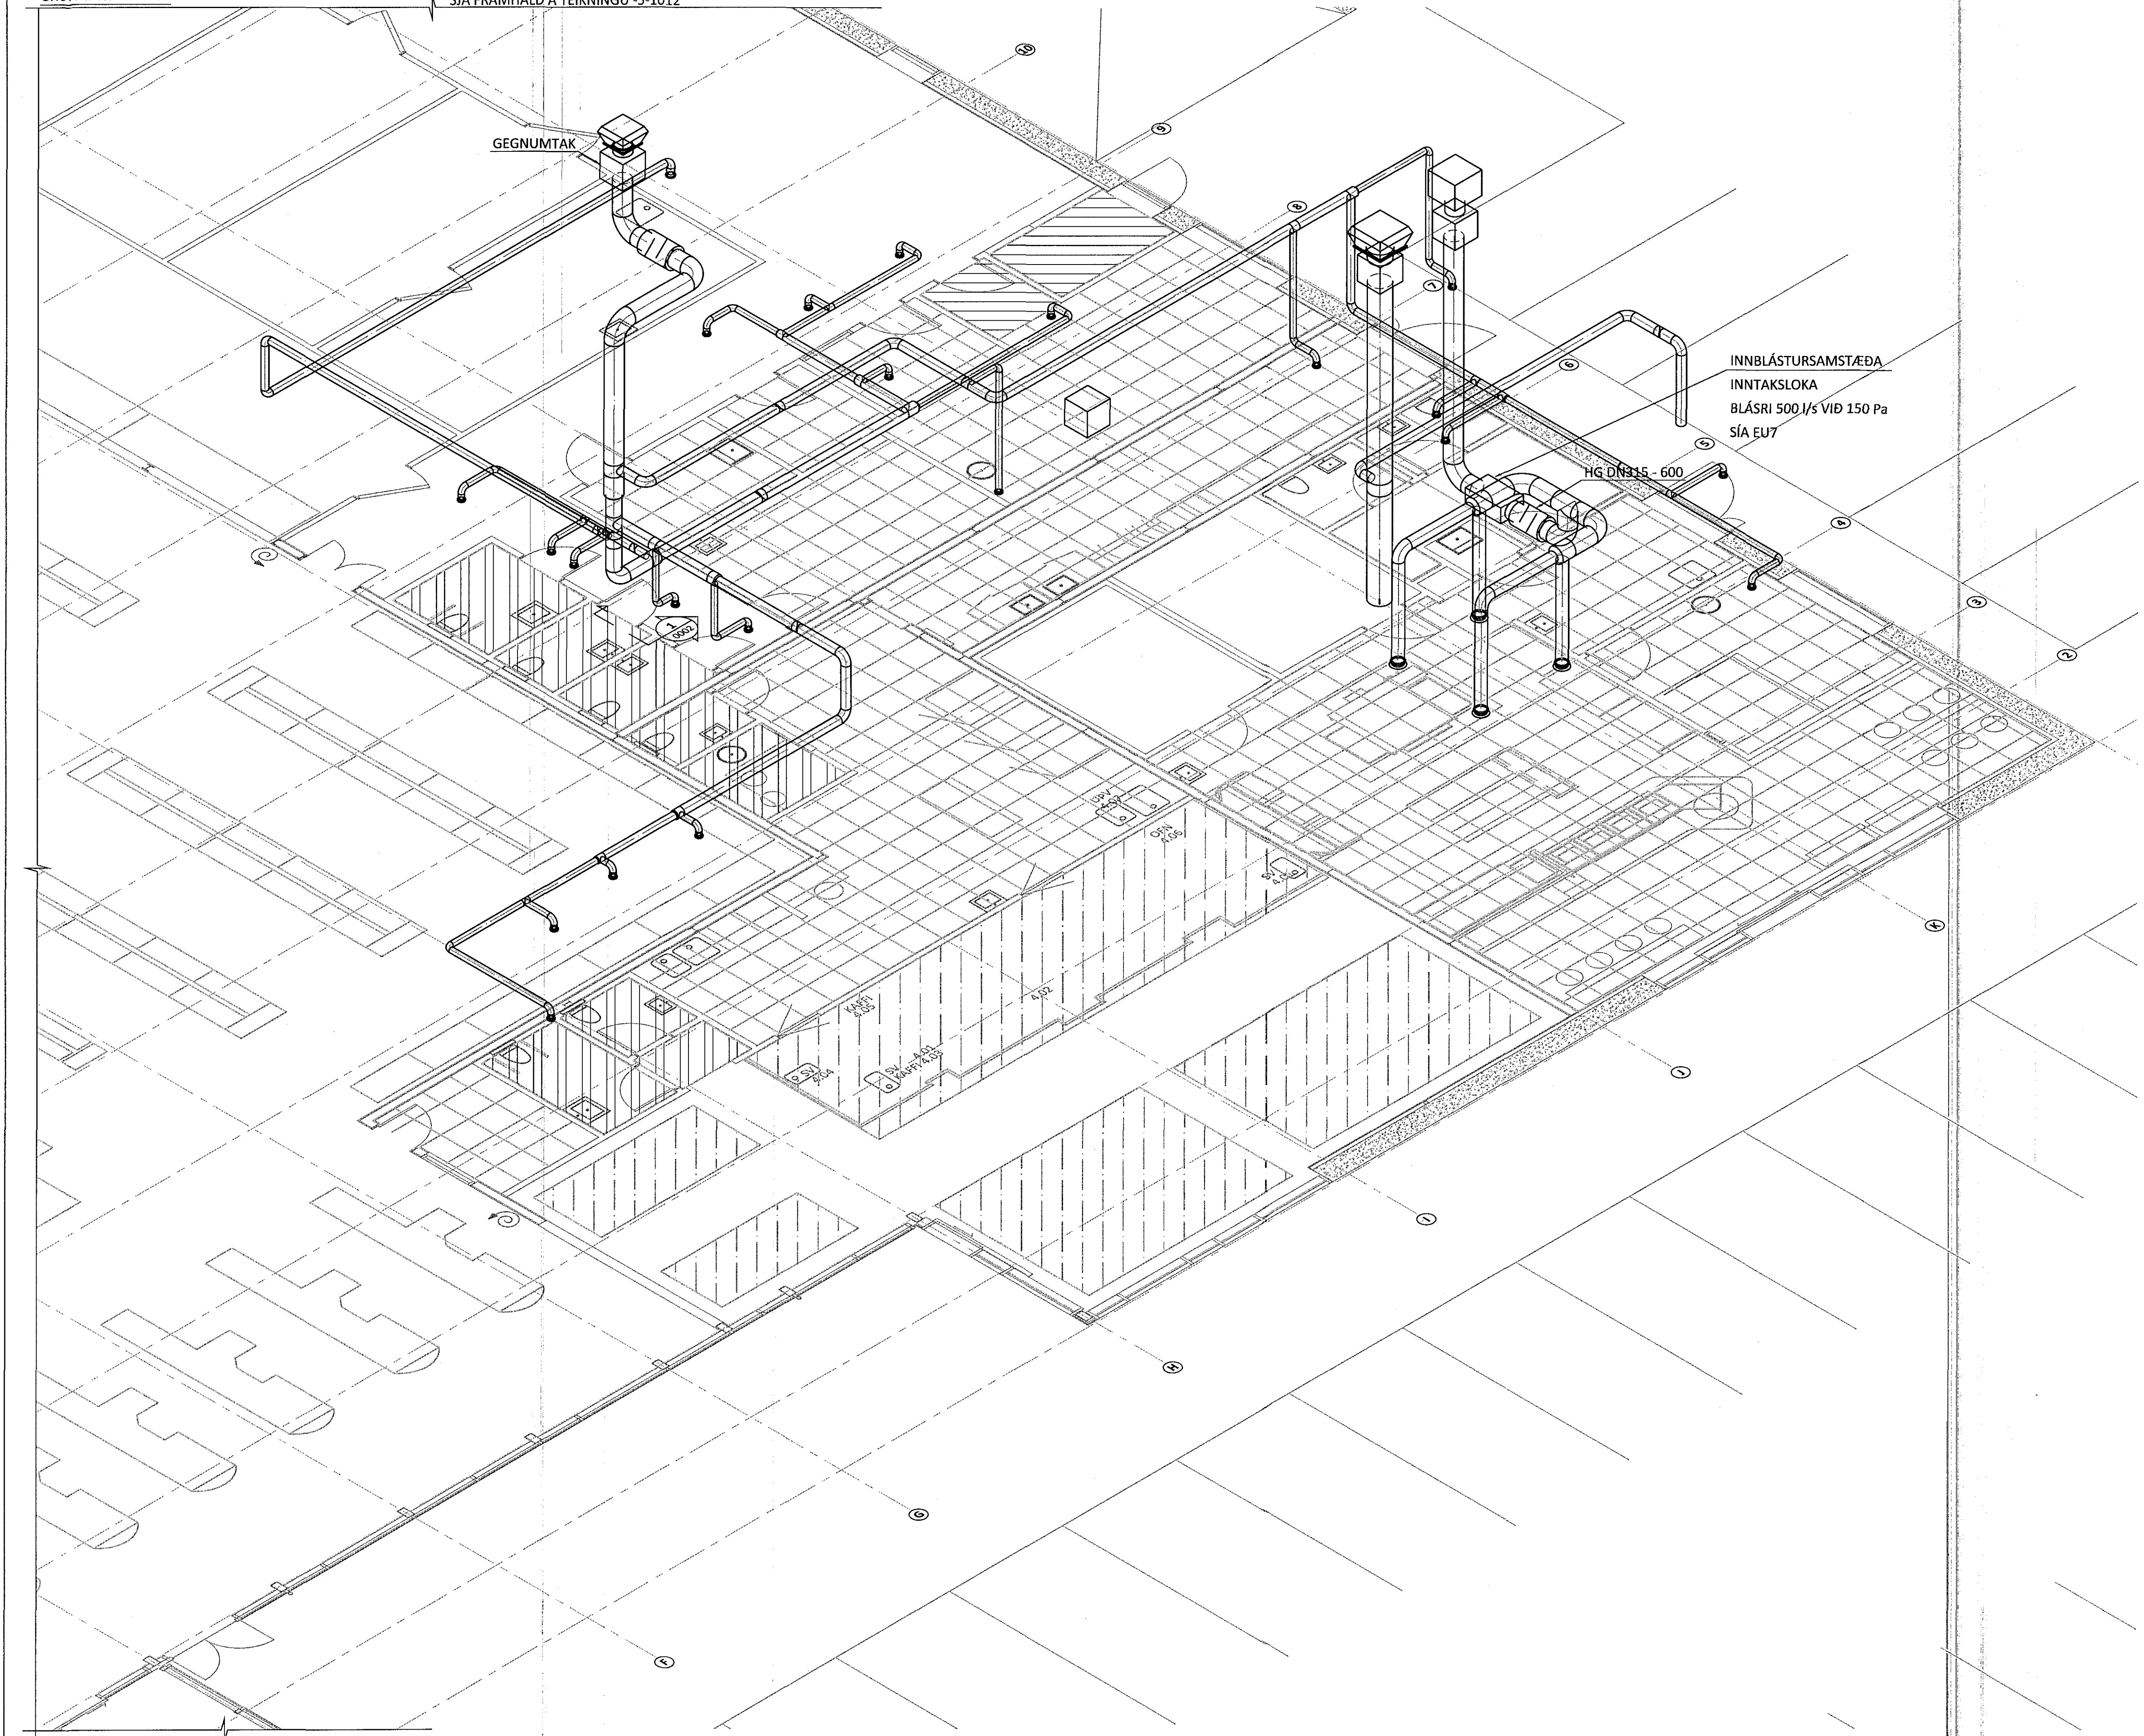

LYKILMYND:

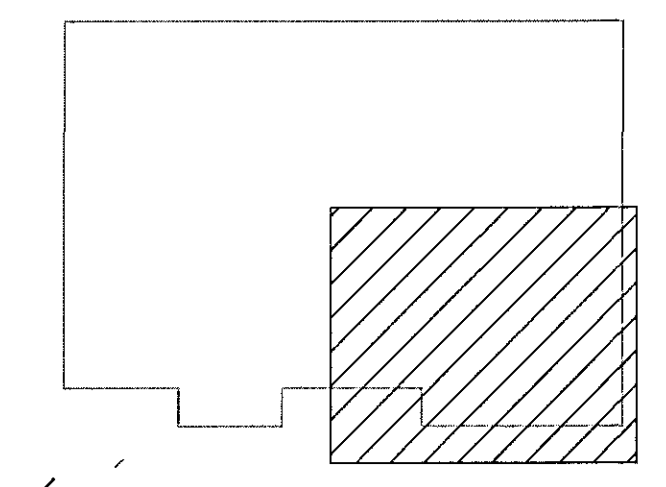

ÁRITUN BYGGINGARFULLTRÚA: *[Signature]* KT. 220664-4369

ALMENNAR SKÝRINGAR SJÁ TEIKNINGU NR. -5-0001

BR.	DAGS.	BREYTING
A	21.06.16	REYNDARTEIKNING <i>[Signature]</i>



**FLATAHRAUN 13** HAFNARFJÖRÐUR  
NÝBYGGING KRÓNUVERSLUN  
LOFTRÆSING  
RÚMMYND  
4. HLUTI

HÖNNUÐUR	YFIRFARIÐ	DAGS. ÚTG.	DAGS. BREYT.
GP	gummi@ferill.is	DAG	13.11.15
MKV. (A1)	1:50	VERKNR.	14048
		TEIKN. NR.	5 - 1014
		BREYT.	A

Ferill ehf. Mörkin 1 108 Reykjavík Sími: 575 1600 Fax: 575 1001 www.ferill.is