




11/17 0703265

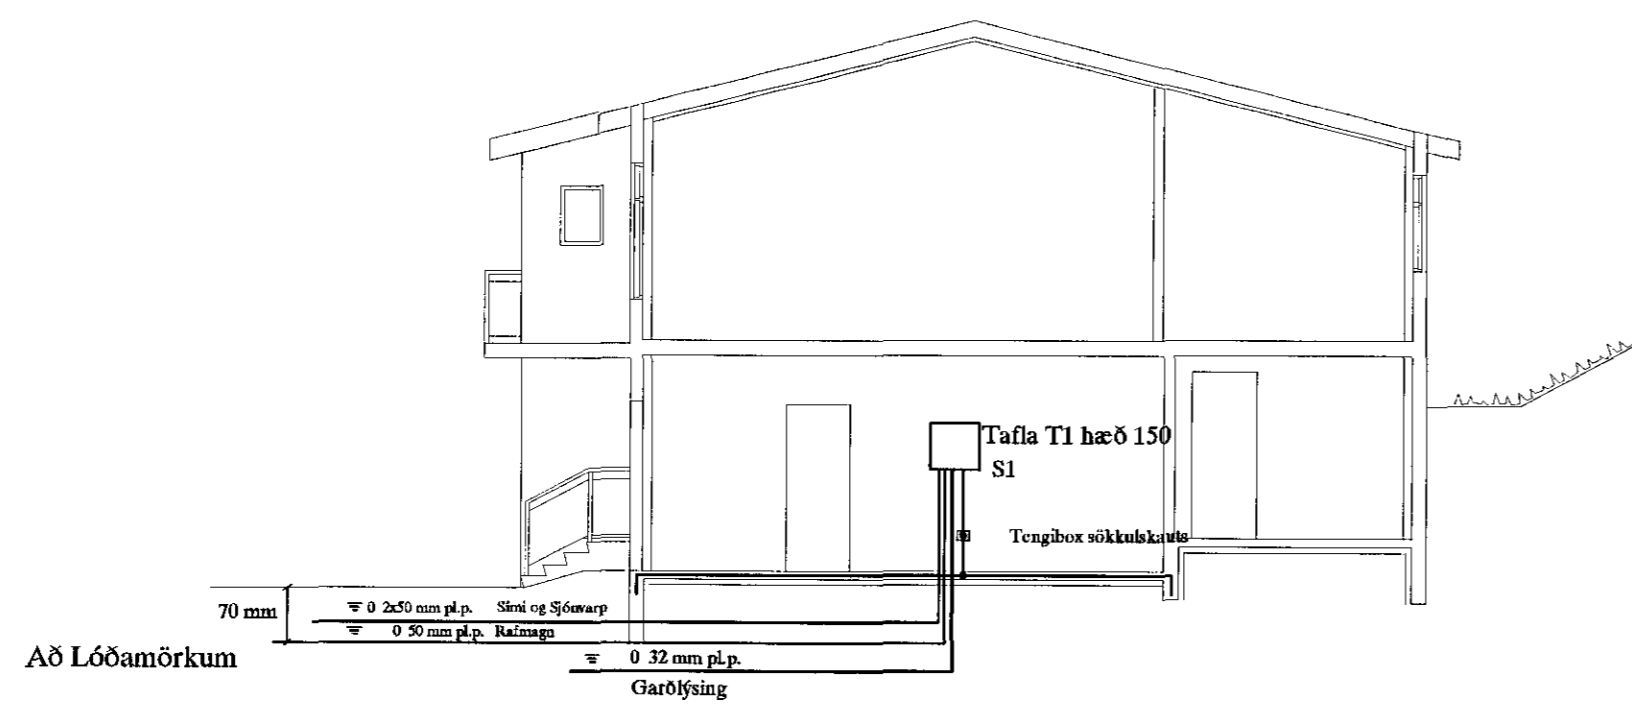

SNIÐ Í INNTAK M 1:100

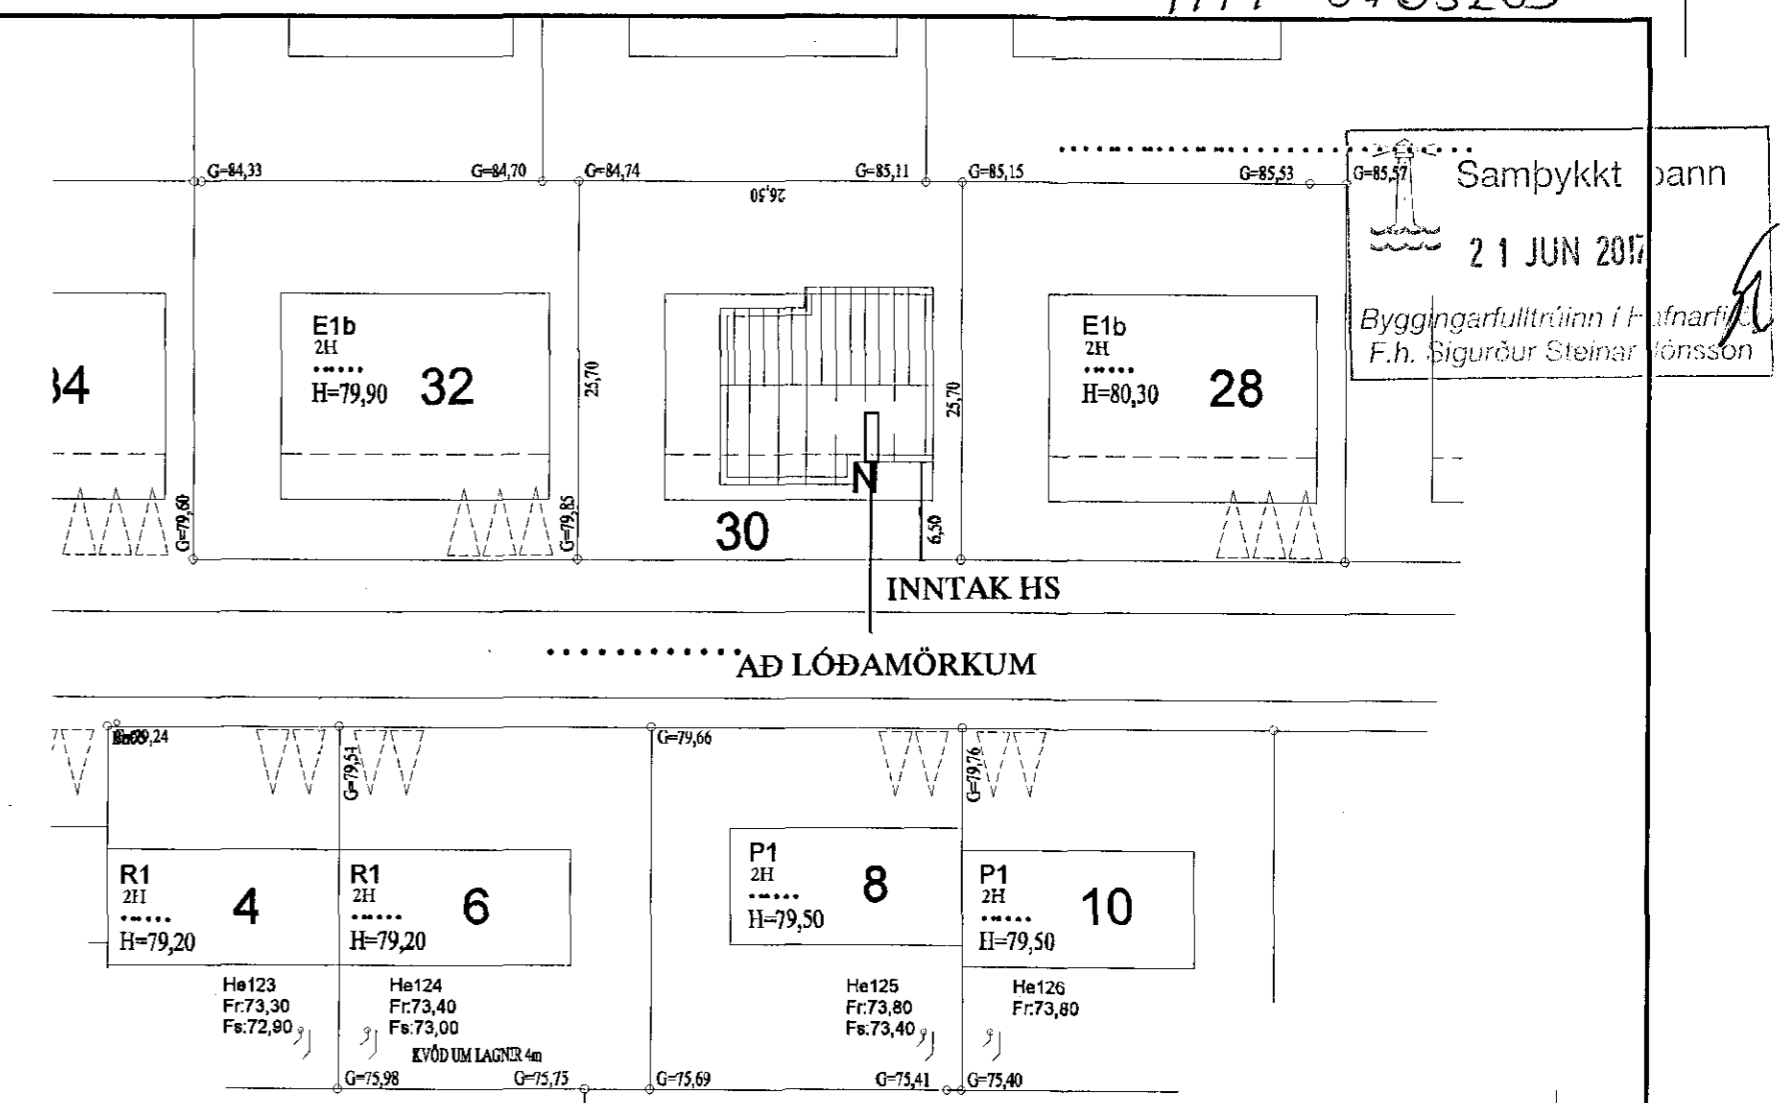

AFSTÖÐUMYND M. 1:500

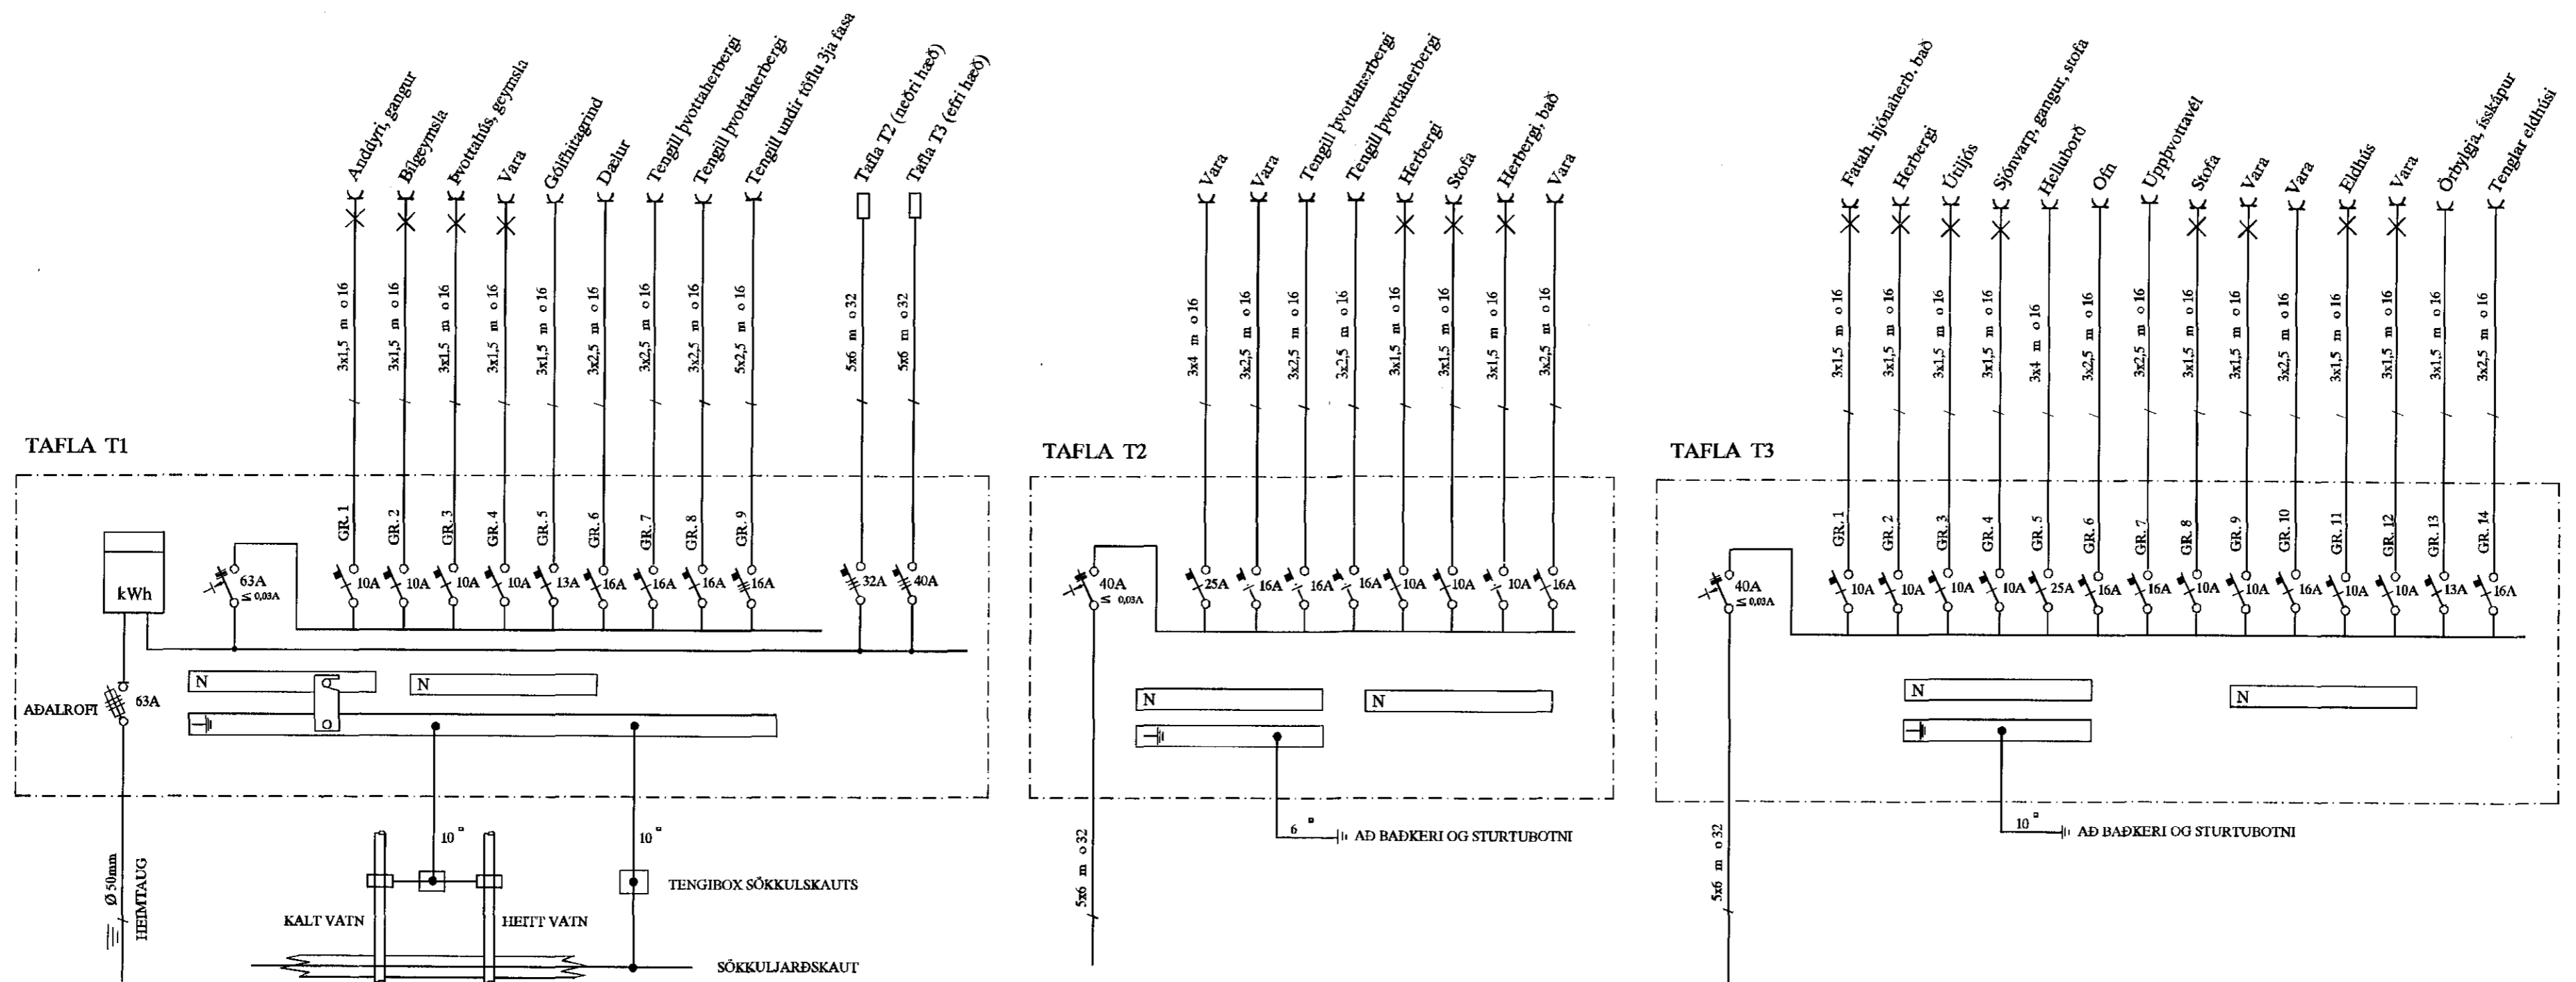

REV.	1:50				
TEKUNFR.	1				
SEÐASTA ENN.					
DR.	1	AS	5	UTG.	B
GREYMLTUNN.	TS-029 (16)				

B	17.01.06	REYNDARTEKNING	B.F.T.	T.S.	<i>Mouki</i>	220146-2439
A	08.08.24	HEIMTAUGAR- OG FULLNADARTEKNING	B.F.T.	T.S.		220146-2439
ÚTG.	DAGS.		TEKUN	HANNAÐ	SAMPYKKT	KENNTALA

FURUÁS 30 HAFNARFIRÐI
AFSTAÐA, SNIÐ, SKÝRINGAR OG EINLÍNUM.

TERA S/F
RAFMAGNSVERKFRÆÐISTOFA
HEIMUND BÍLLERSEY
TRAUSTRÍ SVEINI/ÖRNSSON
RAFMAGNSIÐNFR.
SÍMI 5687368
SÍMI 5687390