



11/17 0703265

Samþykkt þann  
21 JUN 2017  
Byggingarfulltrúinn í Hafnar  
F.h. Sigurður Steinar Jónsson

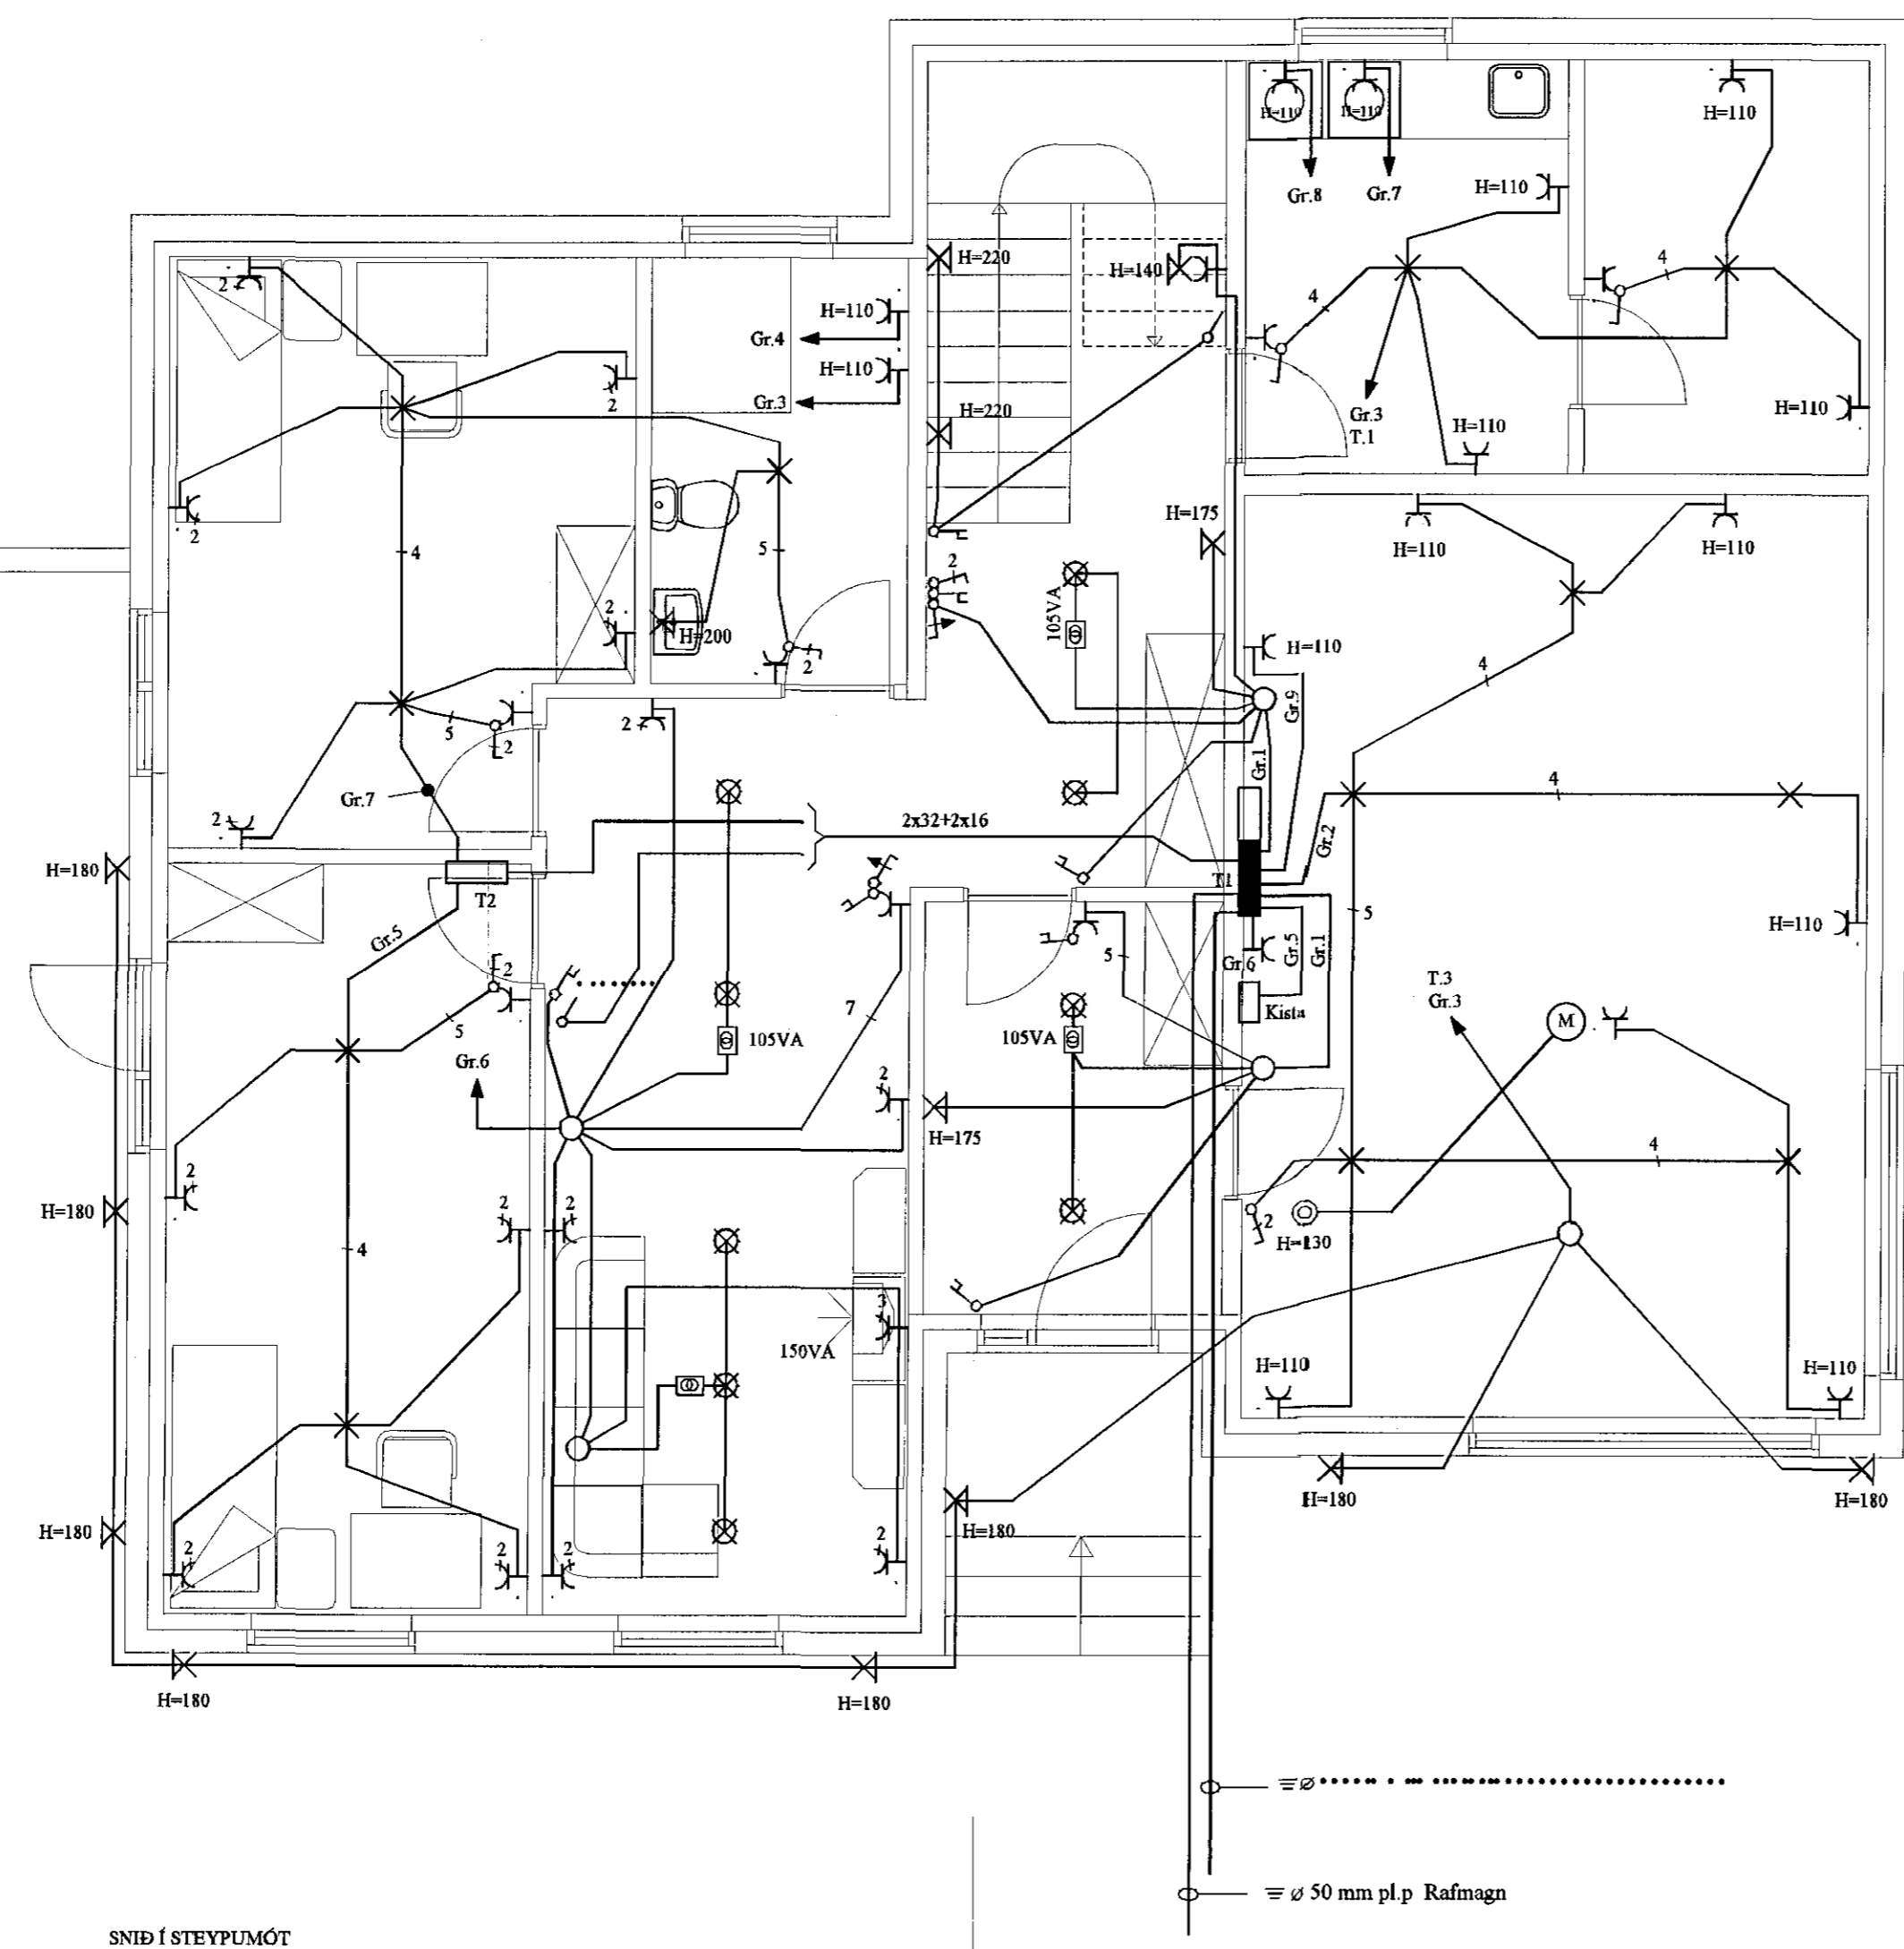


ÆÐ LÓÐAMÖRKUM

SNÍÐ Í STEYPUMÓT

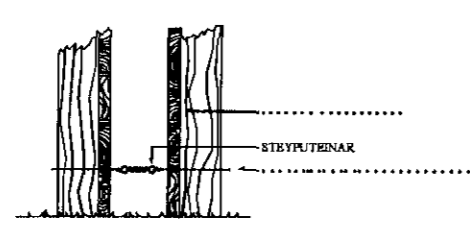

FRÁANGUR Á SAMTENGINUM STEYPUTEINA FYRIR SÖKKULJARÐSKAUT

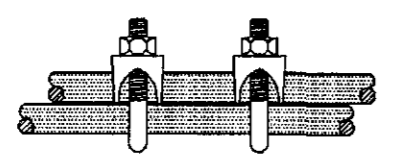

SKÝRINGAR

- LAGNIR ERU HULDAR 16mm PLASTPÍPUR OG TAUGAR 3x1,5
- HÆÐ Á ROFUM SÉ 105 sm.
- TENGLAR VÍÐ ROFA SÉU Í SÖMU HÆÐ OG ROFAR.
- HÆÐ Á TENGLUM SÉ 20sm.
- HÆÐ Á VEGGLÓSUM YFIR VÖSKUM SÉ 210sm.
- MÁLSTRAUMUR ROFA SÉ 10A, EN TENGLA 16A.
- F = BÆJARSÍMI, T+F = TÖLVA OG SÍMI, L = LOFTNET
- t° = HITANEMAR F. GÓLFHITA HÆÐ = 160sm
- (H) HÁTALARADÓSIR HÆÐ = 20sm, DS = DYRASÍMI HÆÐ = 130sm
- (R) REYKSKYNJARI jóniskur
- (R) REYKSKYNJARI optiskur
- (H) HITASKYNJARI
- → HREYFISKYNJARI ÞÓFAVARNARKERFIS HÆÐ = V/LOFT

B	17.01.06	REYNDARTEIKNING	B.P.T.	T.S.	<i>Trouth</i>	220146-2439
A	08.08.24	HEIMTAUGAR-OG FULLNADARTEIKNING	B.P.T.	T.S.		220146-2439
ÚTO.	DAGS.	TEIKN.	HANNAÐ	SAMÞYKKT	KENNTALA	

FURUÁS 30 HAFNARFIRÐI  
RAFLÖGN NEDRI HÆÐ

**TERA** s/p RAFMAGNSVERKFRÆÐISTOFA  
HAFNARFIRÐI  
TRAUSTRISVEINIÖRNSSON RAFMAONSIDNFR. SÍMI 5987288

MKV:	1:50
TEIKN. NÚM.	2
STAFSTA TNR.	
TNR.	2
AF	5
ÚTL.	B
REYKSLUNAR.	TS-03 (16)