11/117 07-032205

Samþykkt þann 21 JUN 2017
Byggingarfulltrúinn í Hafnarfirði
F.h. Sigurður Steinar Jónsson

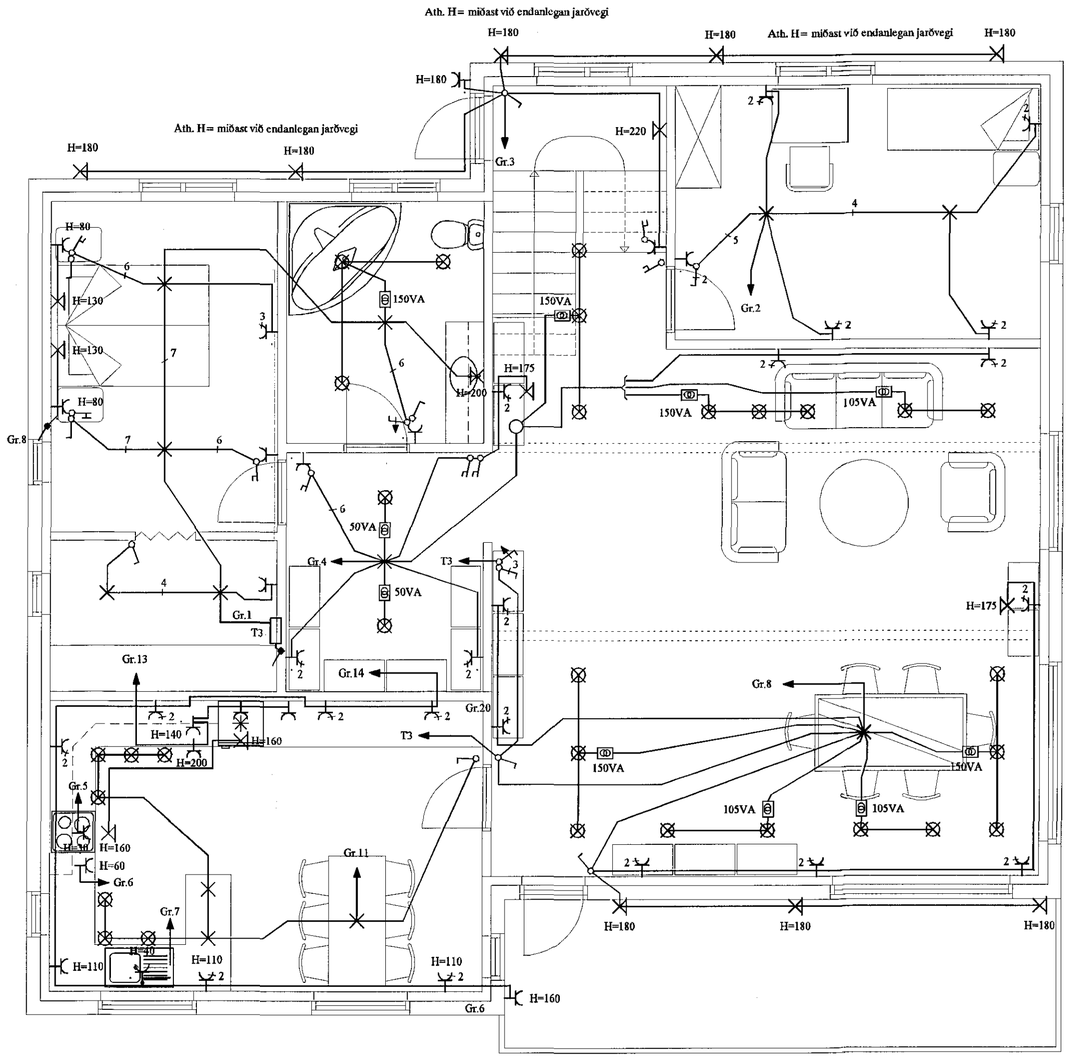

SKÝRINGAR

LAGNIR ERU HULDAR 16mm PLASTPÍPUR OG TAUGAR 3x1,5 .
HÆÐ Á ROFUM SÉ 105 sm.
TENGLAR VIÐ ROFA SÉU Í SÖMU HÆÐ OG ROFAR.
HÆÐ Á TENGLUM SÉ 20sm.
HÆÐ Á VEGGLJÓSUM YFIR VÖSKUM SÉ 210sm.
MÁLSTRAUMUR ROFA SÉ 10A, EN TENGLA 16A.
} NEMA ANNARS SÉ GETIÐ

F = BÆJARSÍMI, T+F = TÖLVA OG SÍMI, L = LOFTNET

t° = HITANEMAR F. GÓLFHITA HÆÐ = 160sm

(H) HÁTALARADÓSIR HÆÐ = 20sm, DS = DYRASÍMI HÆÐ = 130sm

[R]$_J$ REYKSKYNJARI jóniskur

[R]$_O$ REYKSKYNJARI optiskur

[H] HITASKYNJARI

HREYFISKYNJARI ÞJÓFAVARNARKERFIS HÆÐ = V/LOFT

ÚTG.	DAGS.		TEIKN.	HANNAD	SAMÞYKKT	KENNITALA
B	17.01.06	REYNDARTEIKNING	B.Þ.T.	T.S.		220146-2439
A	08.08.24	HEIMTAUGAR-OG FULLNAÐARTEIKNING	B.Þ.T.	T.S.		220146-2439

FURUÁS 30 HAFNARFIRÐI
RAFLÖGN EFRI HÆÐ

TERA s/f
RAFMAGNSVERKFRÆÐISTOFA
EDMUND BELLERSEN RAFMAGNSTÆKNIFR. SÍMI 5687388
TRAUSTI SVEINBJÖRNSSON RAFMAGNSHÖNNFR. SÍMI 5687390

MKV.	1:50
TEIKN.NR.	3
SÍÐASTA TNR.	
TNR. 3 AF 5	ÚTG. B
GRÍNSELUNR.	13-029 (10)