


11/17 0703265

Samþykkt þann
21 JUN 2017
Byggingartúlltrúnni í F. h. Steinar Jónsson
F.h. Sigurður Steinar Jónsson

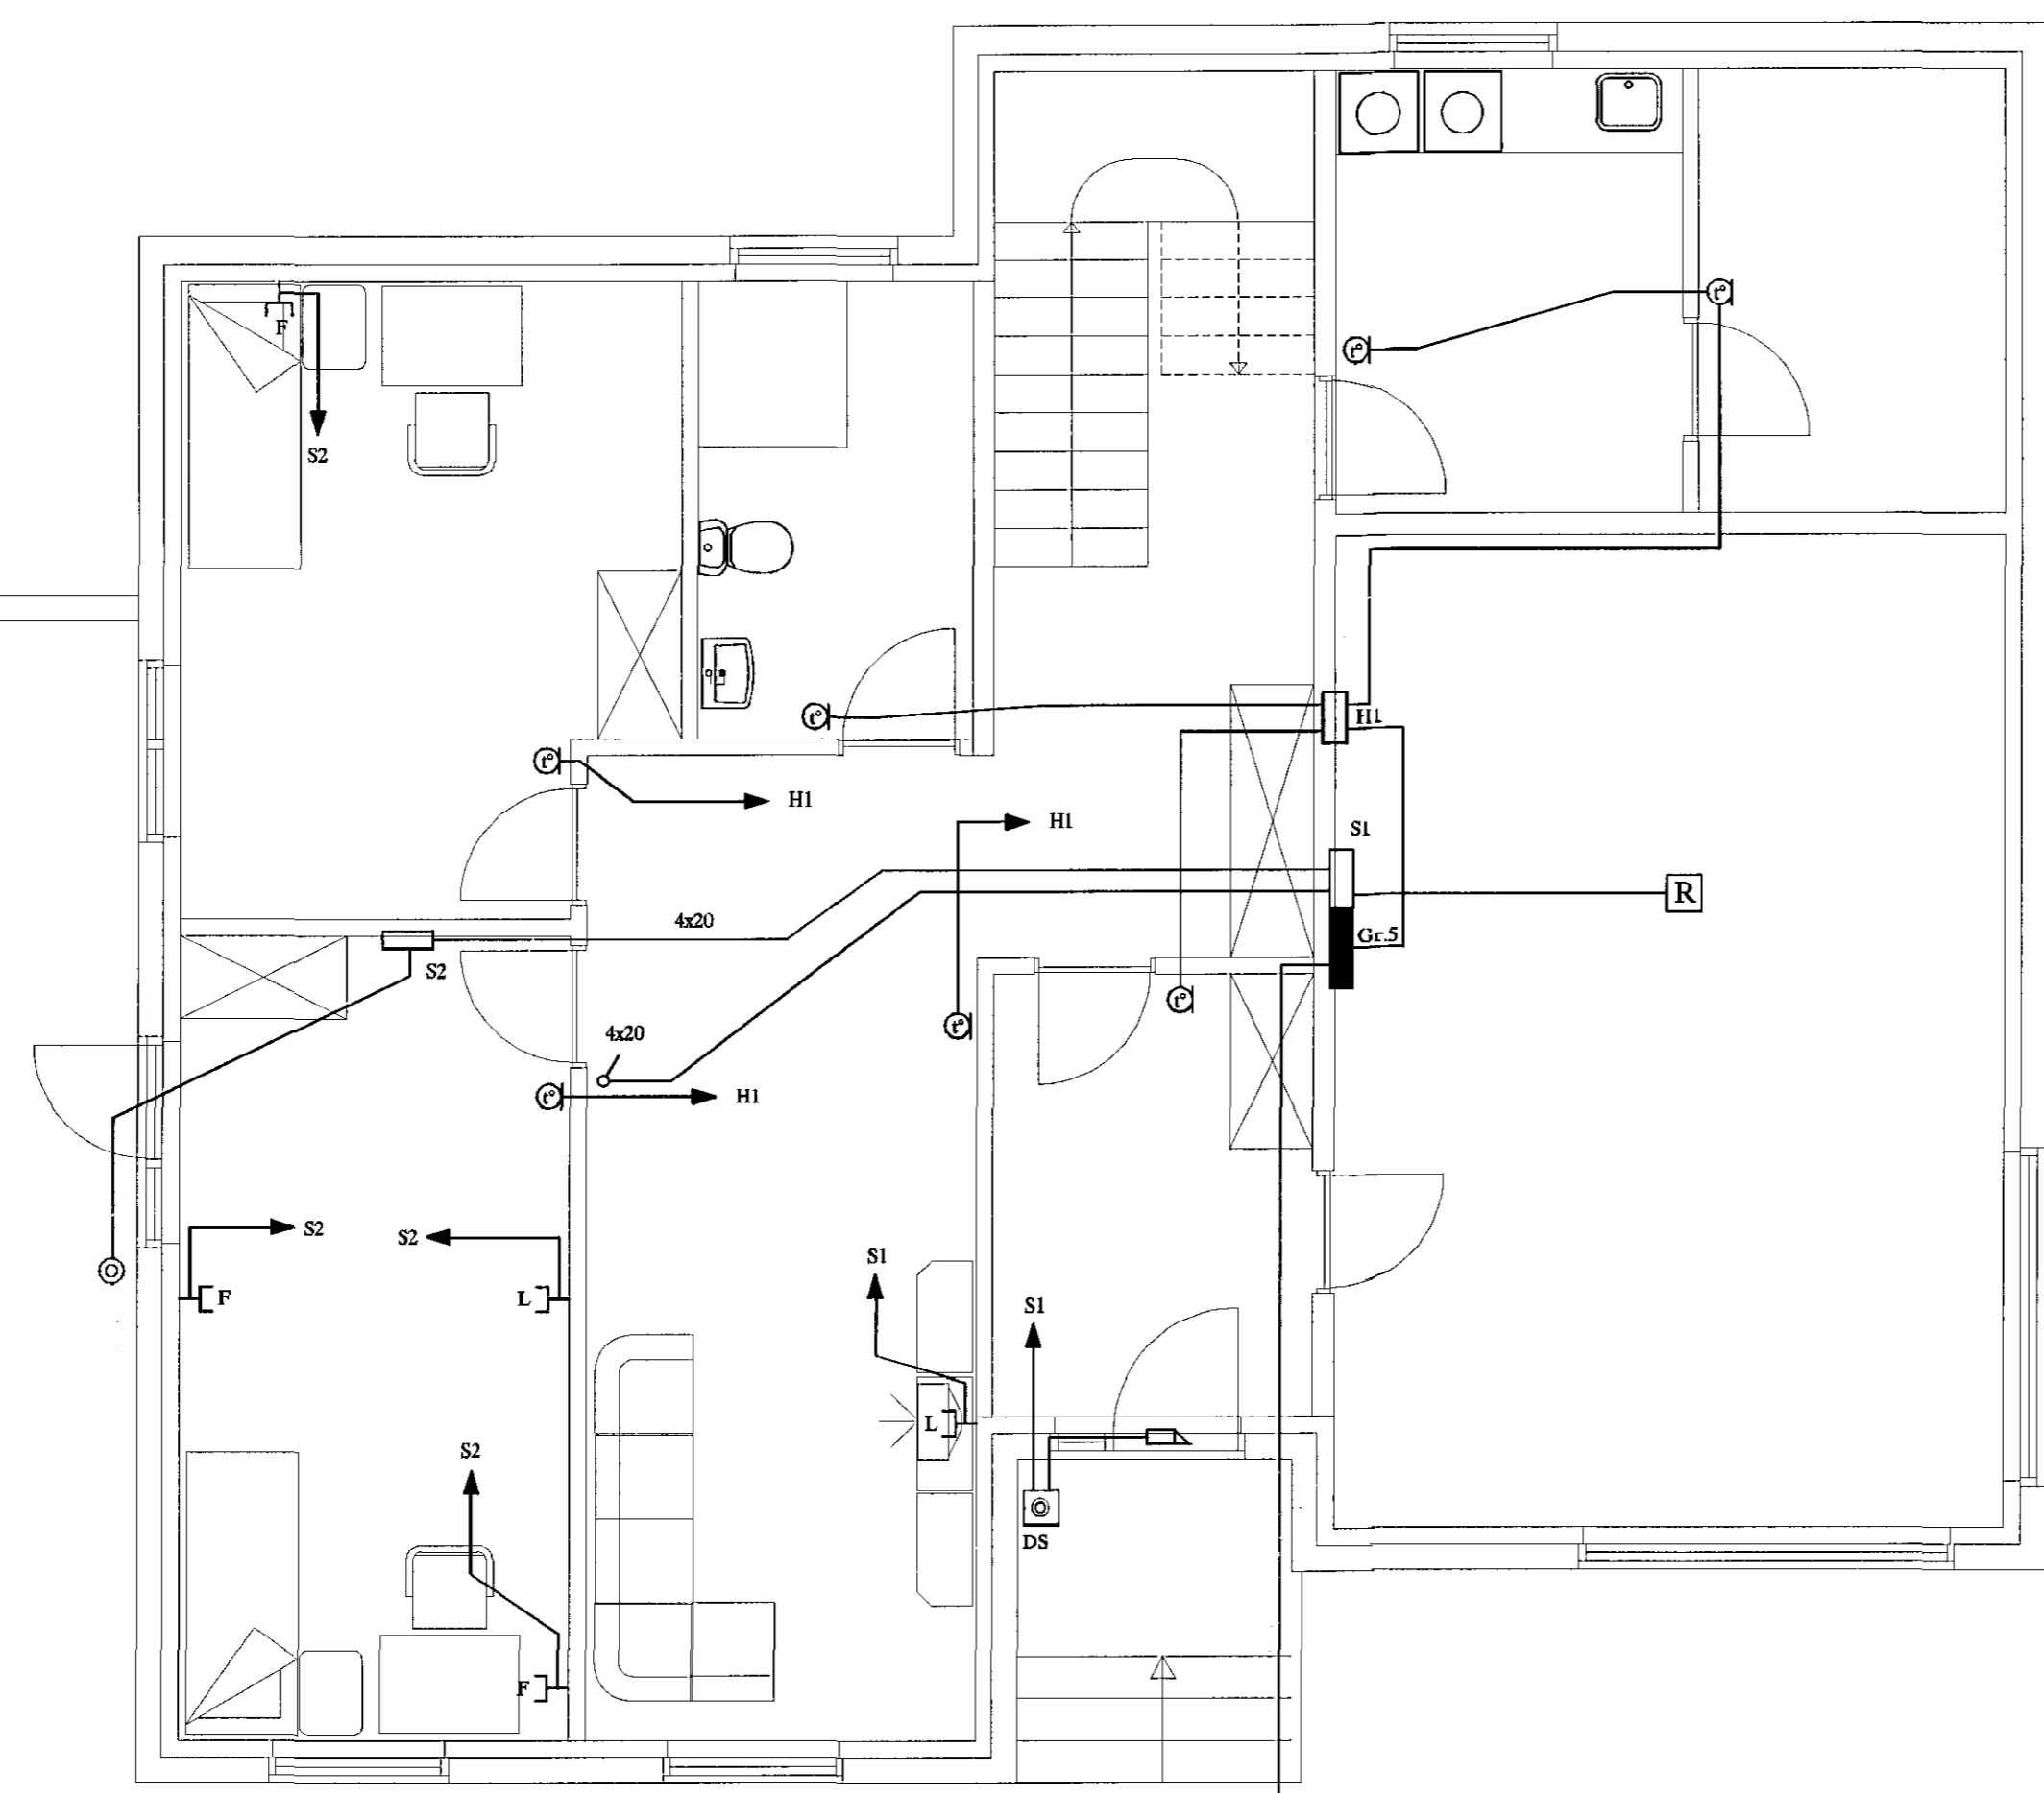

SKÝRINGAR

LAGNIR ERU HULDAR 16mm PLASTPÍPUR OG TAUGAR 3x1,5.
HÆÐ Á ROFUM SÉ 105 sm.
TENGLAR VID ROFA SÉU Í SÖMU HÆÐ OG ROFAR.
HÆÐ Á TENGLUM SÉ 20sm.
HÆÐ Á VEGGLJÓSUM YFIR VÖSKUM SÉ 210sm.
MÁLSTRAUMUR ROFA SÉ 10A, EN TENGLA 16A.
F = BÆJARSÍMI, T+F = TÓLVA OG SÍMI, L = LOFTNET
r = HITANEMAR F. GÓLFHITA HÆÐ = 160sm
Ⓜ HÁTALARADÓSIR HÆÐ = 20sm, DS = DYRASÍMI HÆÐ = 130sm
Ⓜ REYKSKYNJARI jóniskur
Ⓜ REYKSKYNJARI optiskur
Ⓜ HITASKYNJARI
○ → HREYFISKYNJARI ÞÓFAVARNARKERFIS HÆÐ = V/LOFT

NEMA ANNARS SÉ GETIÐ

AÐ LÓÐAMÖRKUM

B	17.01.06	REYNDARTEIKNING	B.P.T.	T.S.	<i>[Signature]</i>	220146-2439
A	08.08.24	HEIMTAUGAR-OG FULLNAÐARTEIKNING	B.P.T.	T.S.		220146-2439
ÚTG.	DAGS.		TEKNI.	HAUNAD	SAMÞYKKT	KENNGITALA

**FURUÁS 30 HAFNARFIRÐI
SMÁSPENNULÖGN NEDRI HÆÐ**

TERA s/f
EDMUND BELLERSEN
TRAUÐI SVINDJÓNSSON
KAPMAGNSSTRANFR.
RAFMAGNSTUNFR.

MKV.	1:50
TEKNI.	4
REYKSKYNJARI	
ÚTGA.	B